



I Samþykkt þann
14 APR. 2004

Byggingafulltrúinn í Hafnarfirði
F.h. Kristján Þórarinnsson

ÁSKILIÐ,
SJA BÖKUN

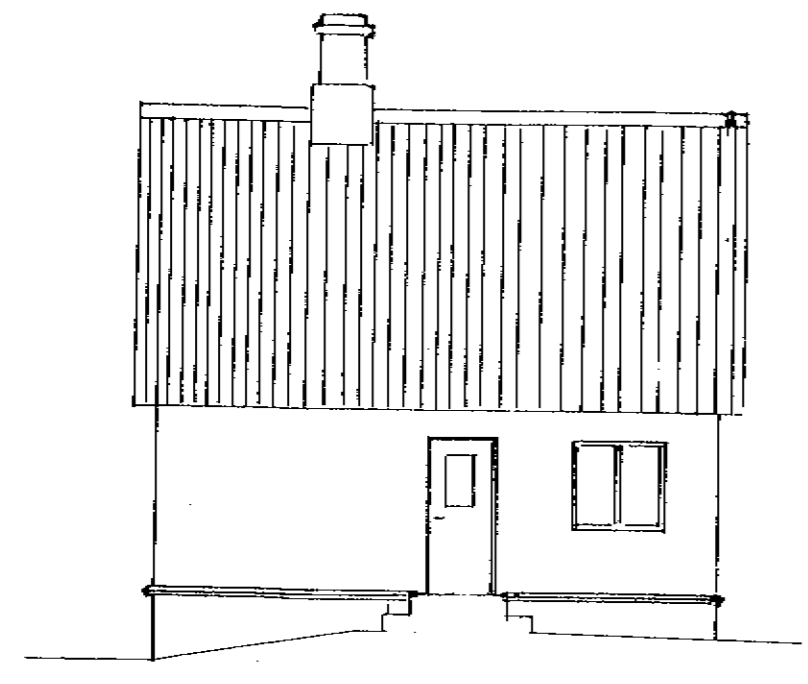


SUÐUR

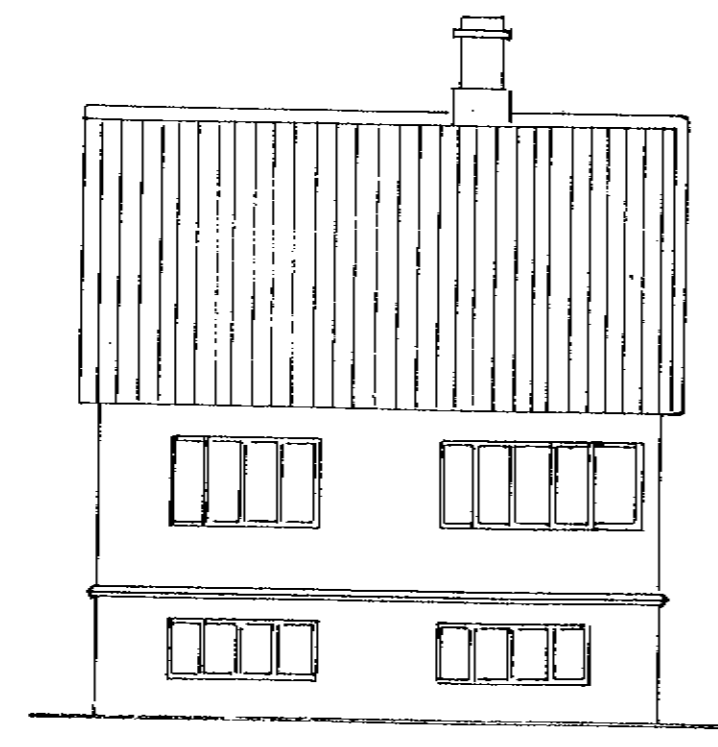


NORÐUR




VESTUR

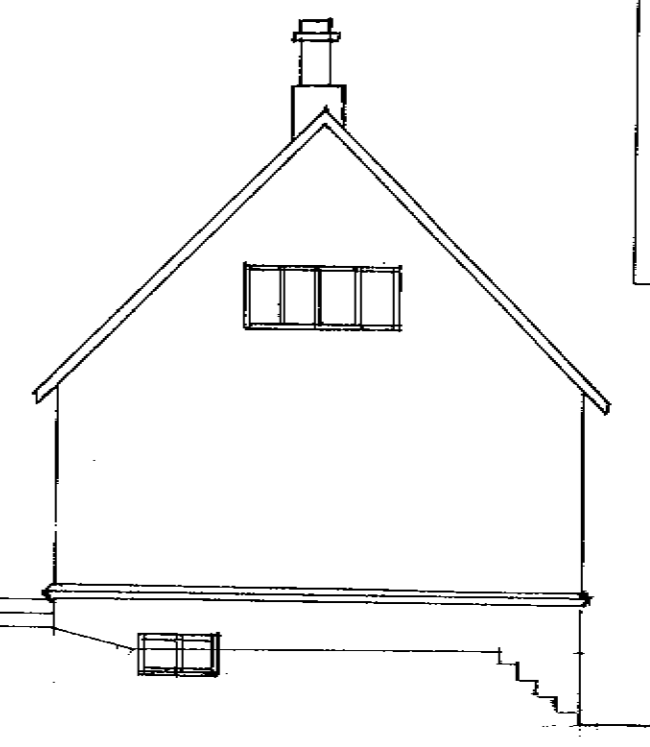

AUSTUR

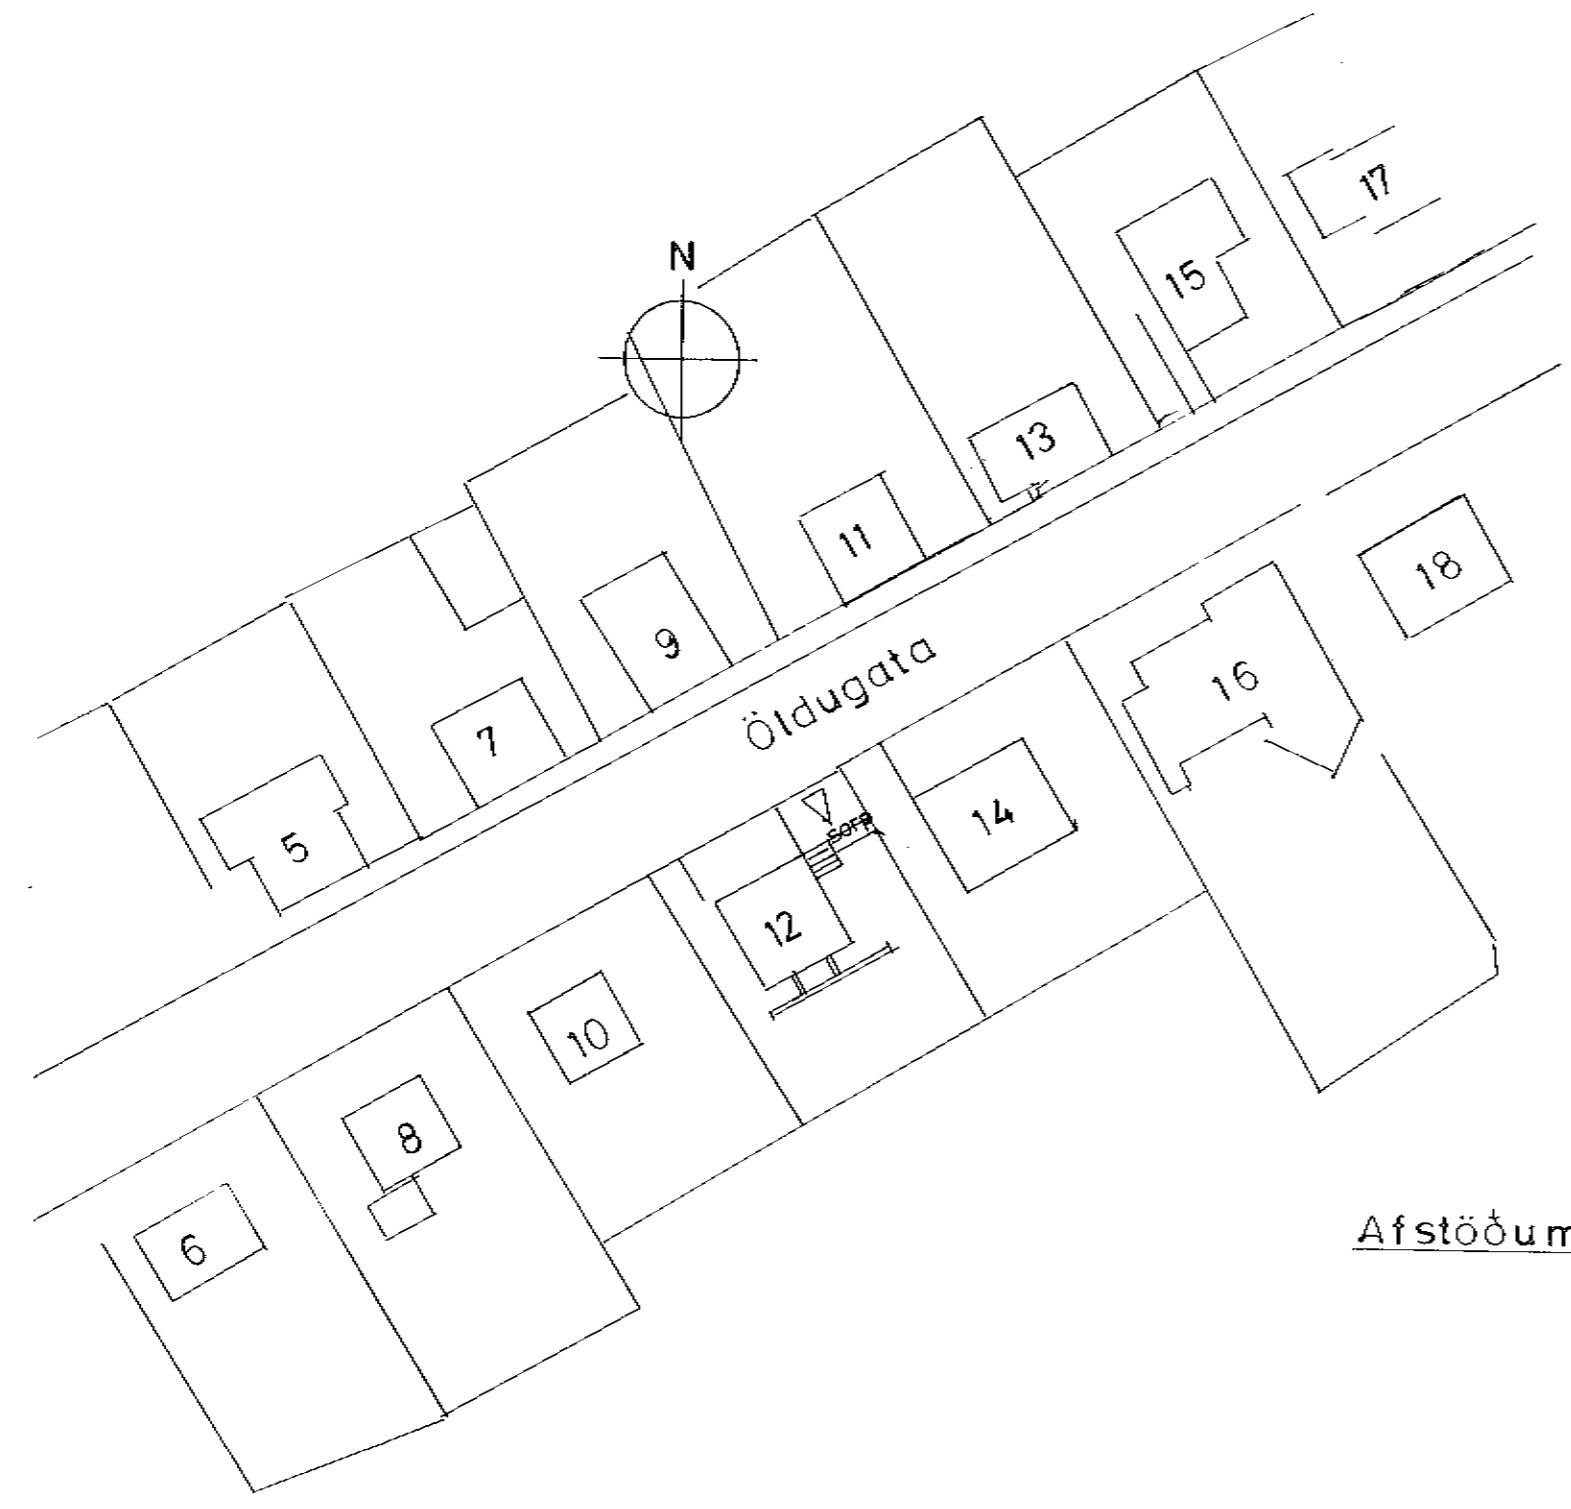

Afstöðumynd 1:500

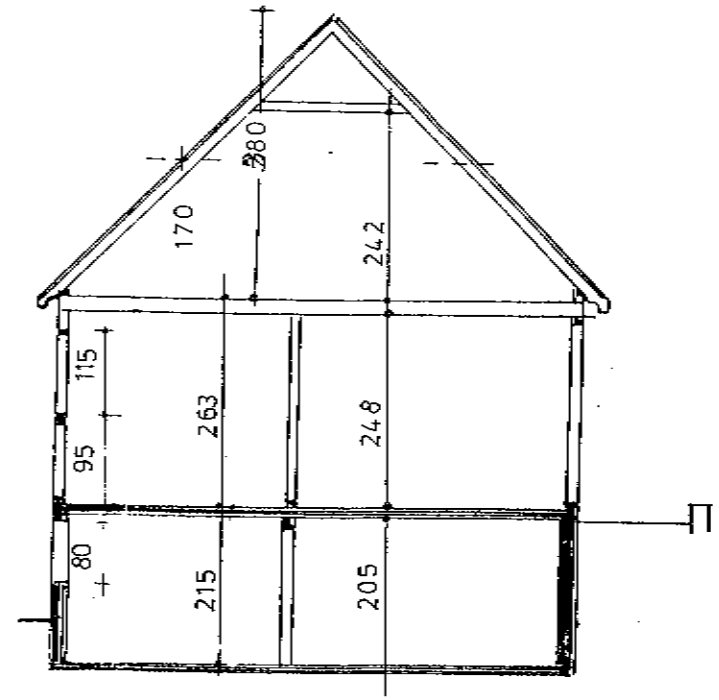

SNEIÐING 1:100

05.03.2004: Reyndarteikningar af húsinu Öldugata 12, sem er járnlætt timburhús, hæð, ris og kjallari.

Stuðst er við upprunalegar teikningar sem eru eftir Guðmund Einarsson, og eru frá 1934.

13.04.2004 Kristín J. s.55 40 3 40

O.K. Arkitektar	Nýbýlavegi 22
Öldugata 12, Hf.	dags. 05.03.2004
Hliðar, sneiðing og afstöðum	hannað Kristín Jónsdóttir sk. 1:100 og 1:500
	nr. 1