

Samþykkt á fundi bygginga-
nefndar þ. 23/4 1980
BYGGINGAFULLTRÚÐIN
Í HAFNARFIRÐI
[Signature]




AUSTUR

SUÐUR


KVISTUR Á VESTURHLIÐ BREYTTUR




NORÐUR

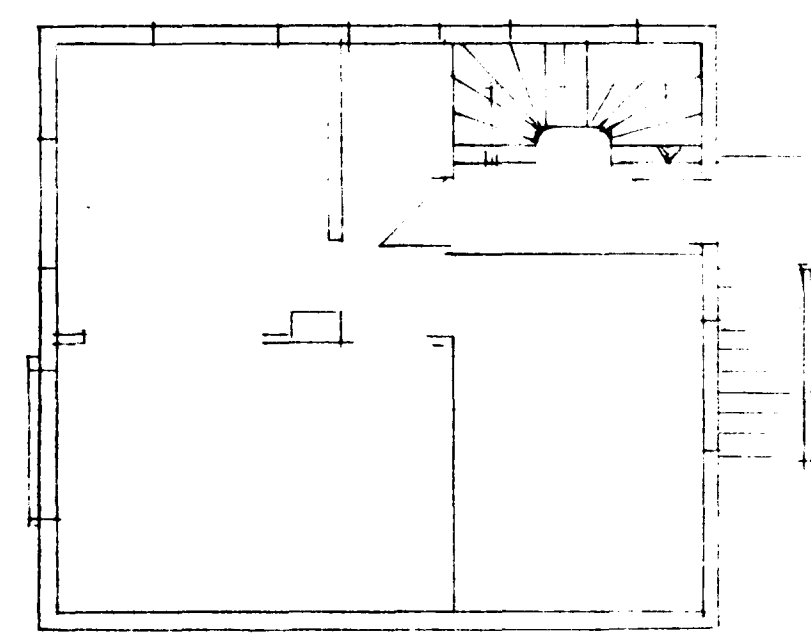

1 HÆÐ

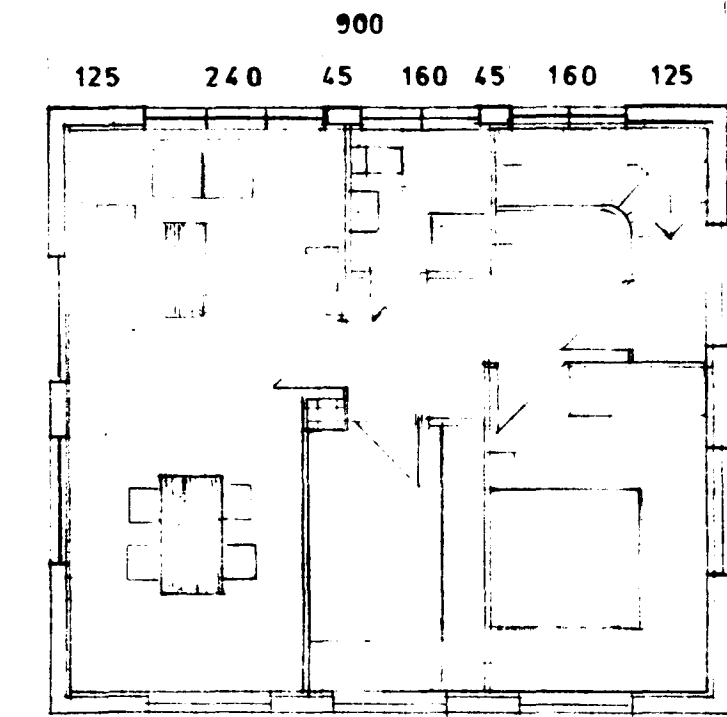

2 HÆÐ

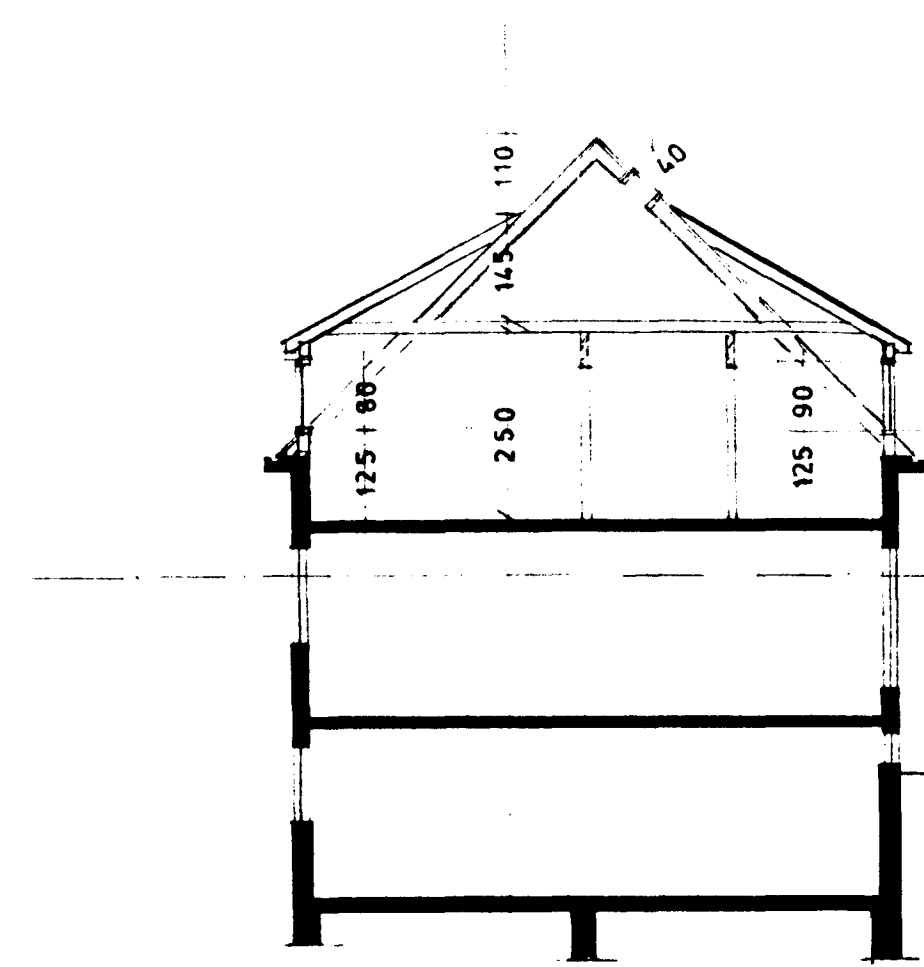

STÆKKUN Á KVISTI
APRIL 1980.