
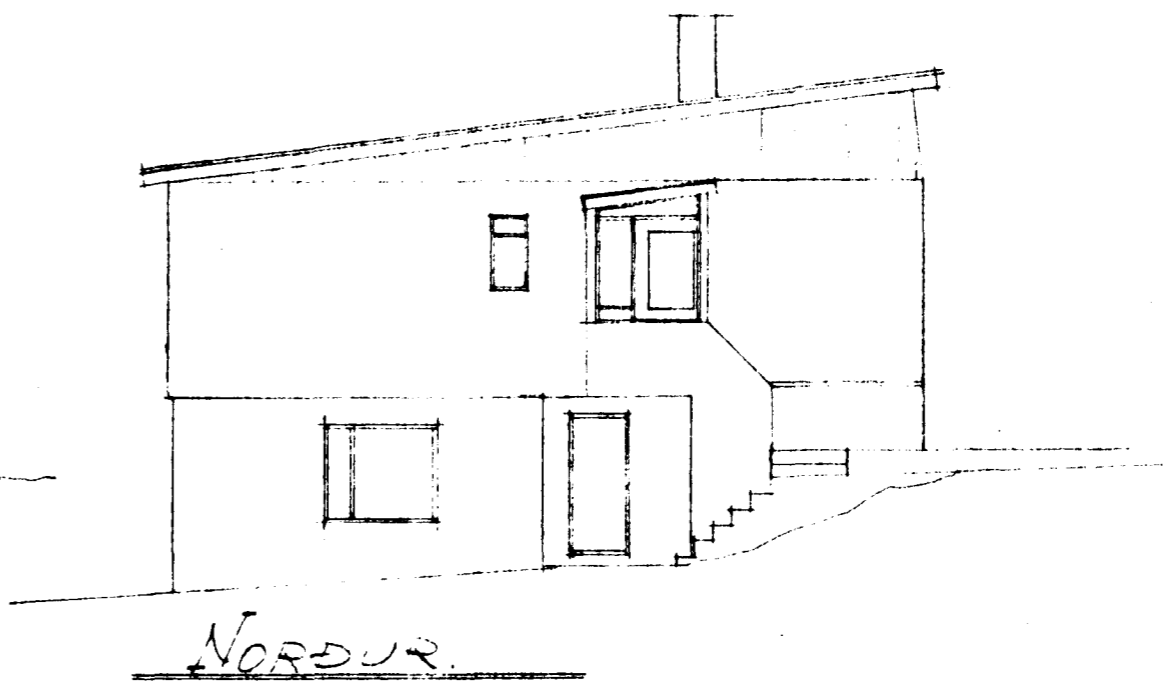
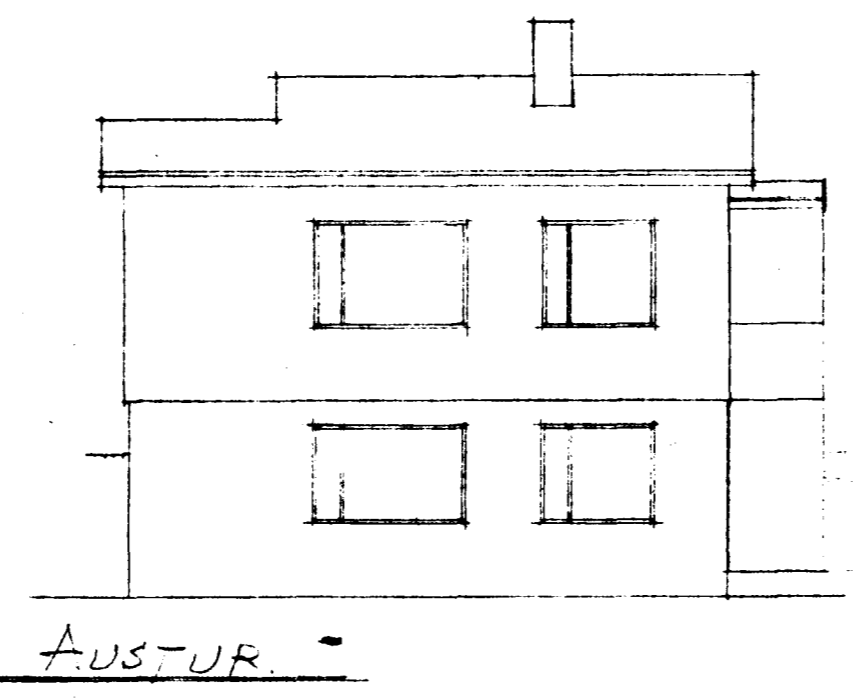


"OLDUGATA 15





BREYTING. KVARDI 1:100

STÆKKUN. 40 M<sup>2</sup> - 200 M<sup>3</sup>


Samþykkt á fundi bygginga-  
nefndar þ. 24/6 1964  
BYGGINGAFULLTRÚINN  
Í HAFNARFIRÐI

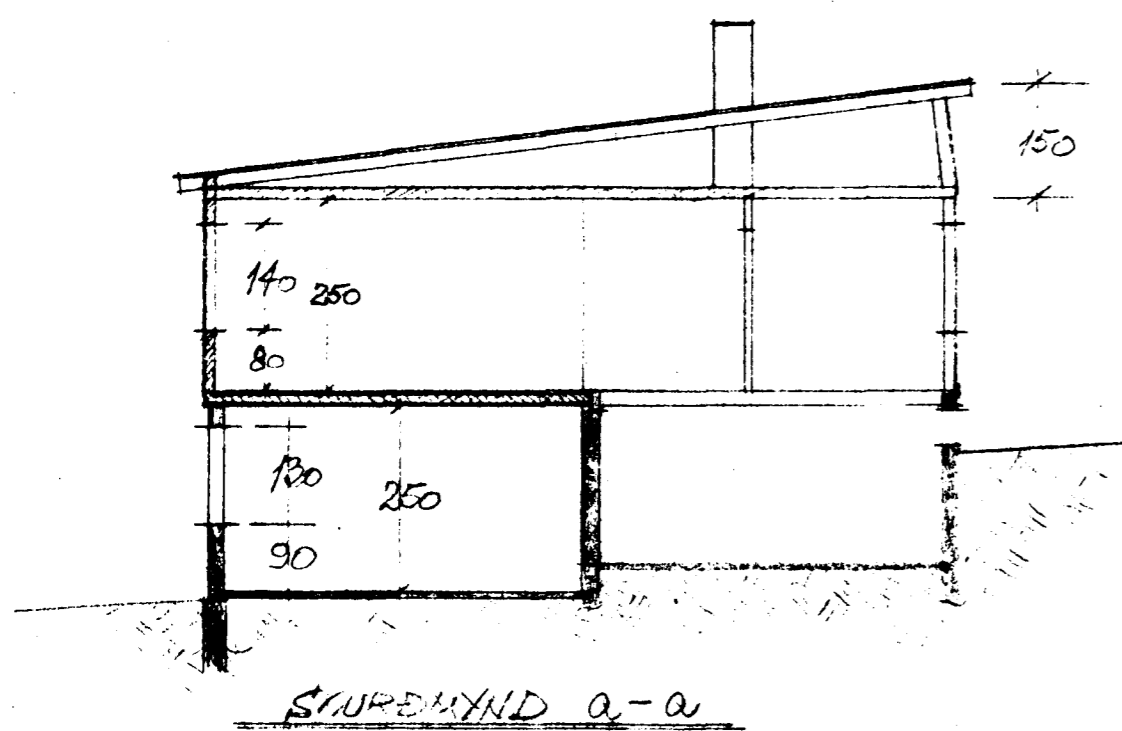

AFSTÖÐUMYND  
KVARDI 1:500

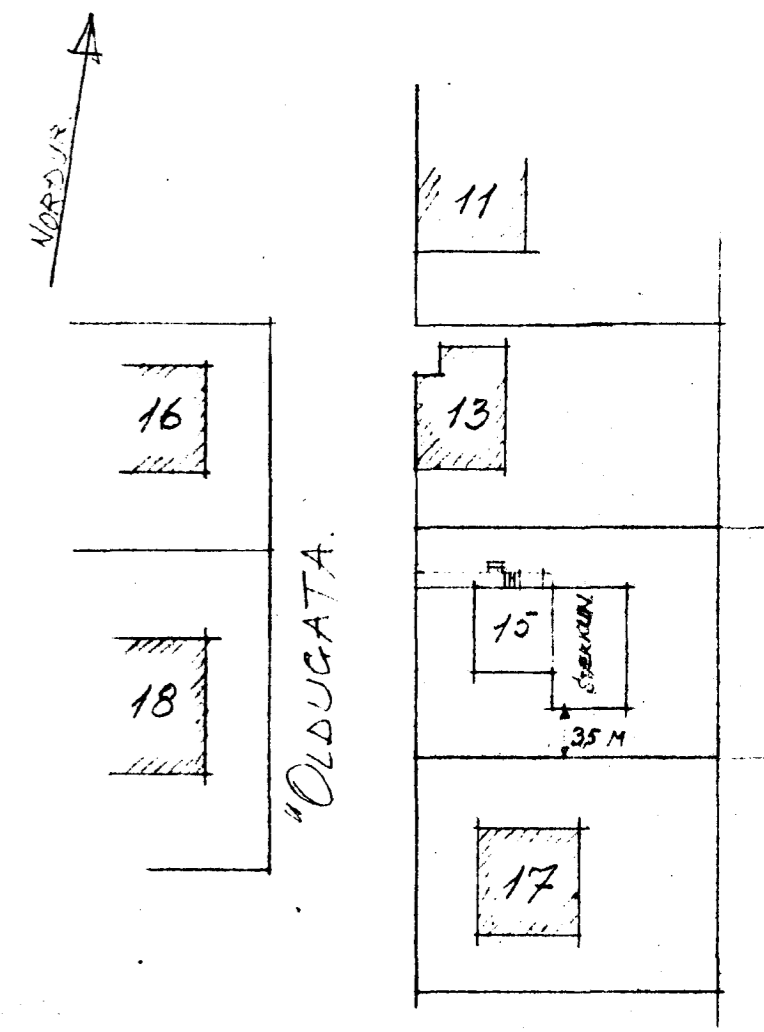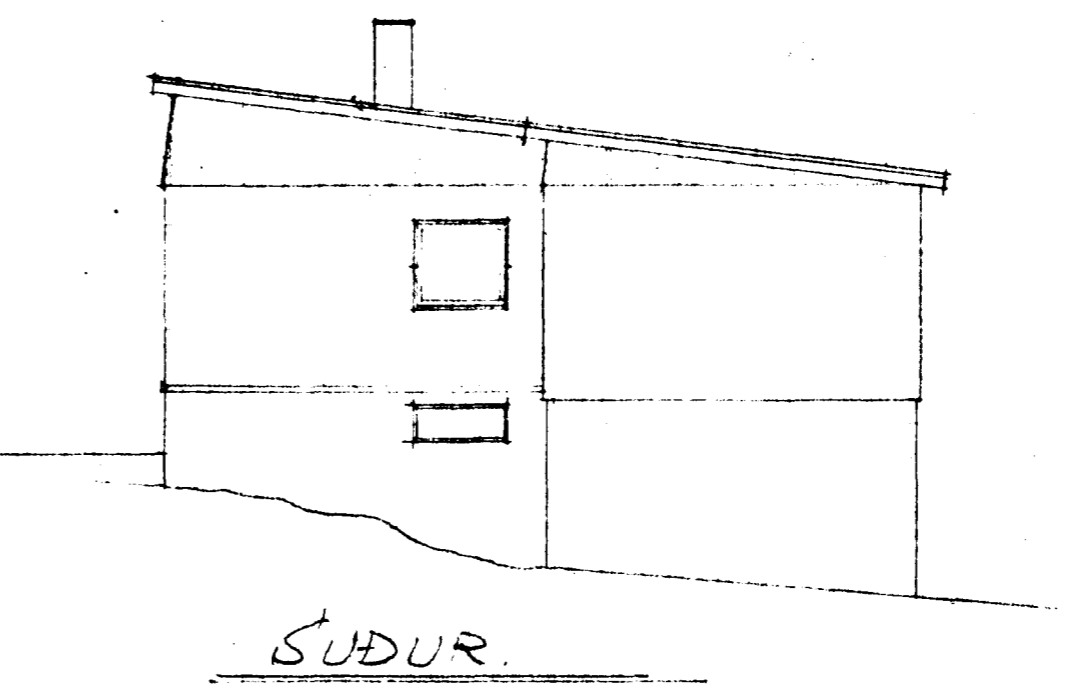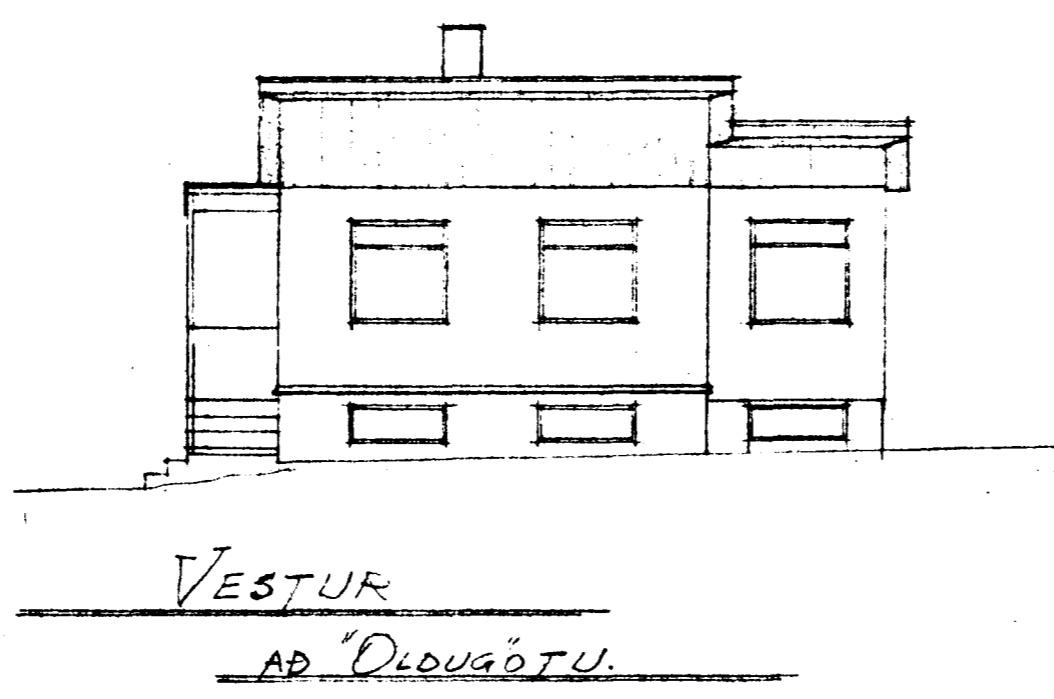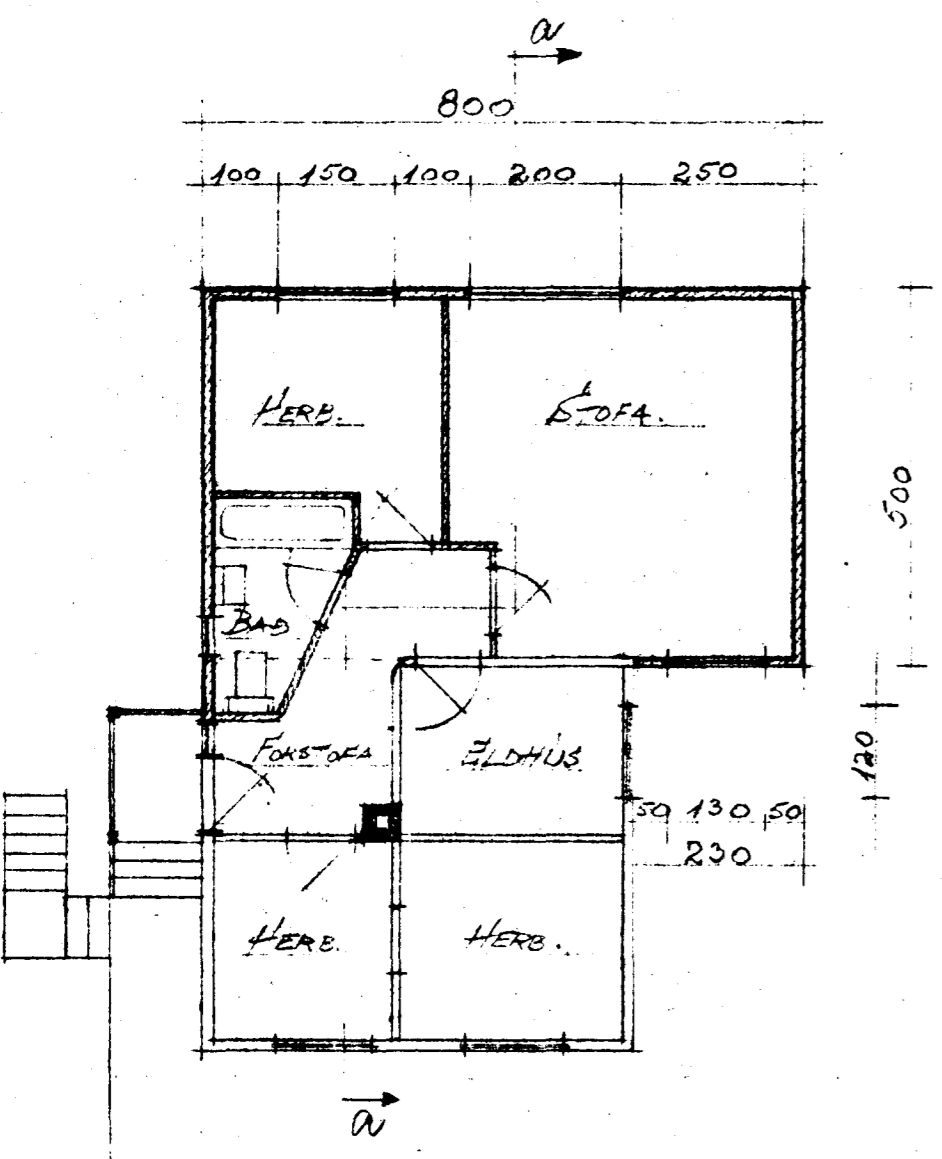

GRUNNMYND.

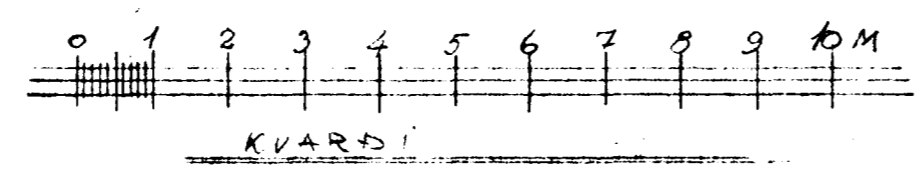

Hafnarfirði í júní 1964.  
Pósthinnur Sigjónsson  
TEKNIFRÆÐINGUR.