



"OLDUGATA 16; BREYTING.  
KVISTUR A NORD-AUSTUR HLIÐ  
 KVARDI 1:100

FIRIR BREYTINGU.


Samþykkt á fundi bygginga-  
 nefndar þ. 7/10/64  
 BYGGINGAFULLTRÚINN  
 Í HAFNARFIRDI  
 Jón Þorgeirsson

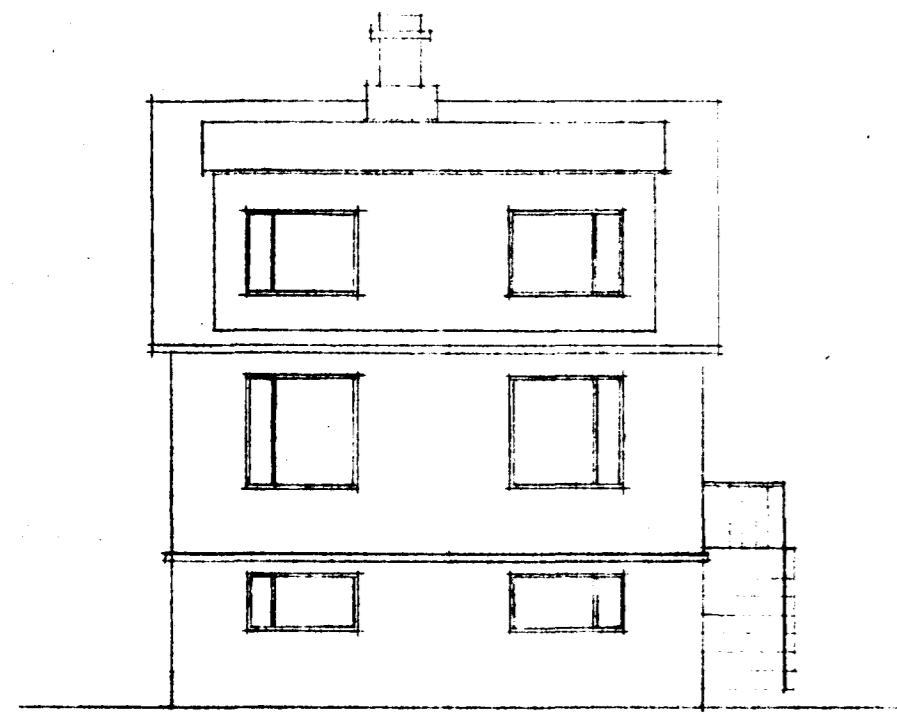


NORD-AUSTUR

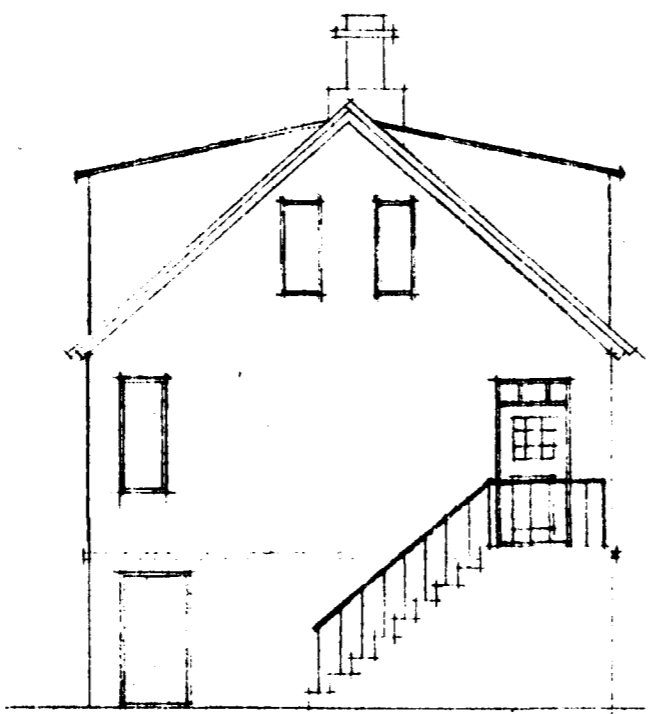


NORD-VESTUR

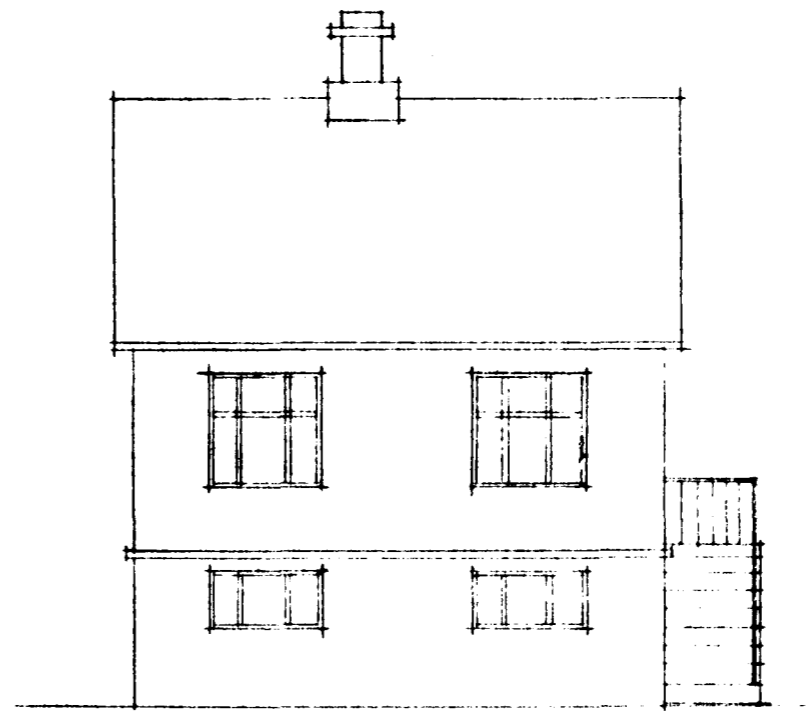


SUD-AUSTUR

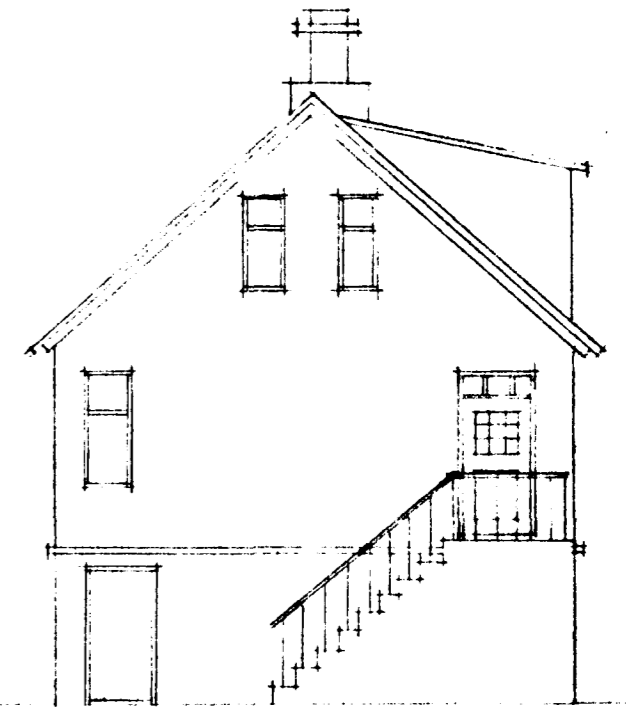


SUD-VESTUR

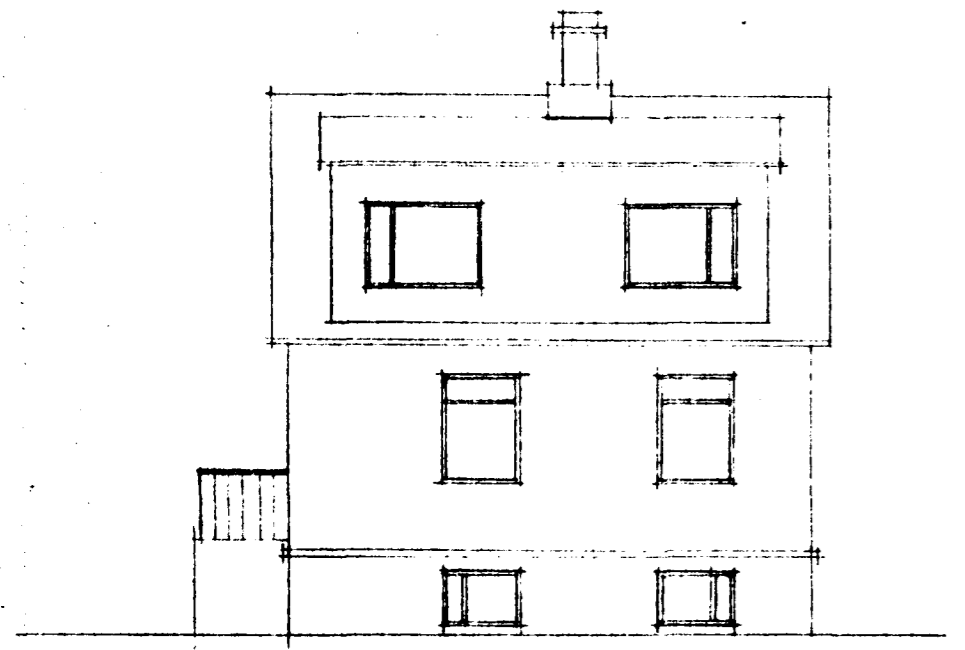


SUD-VESTUR

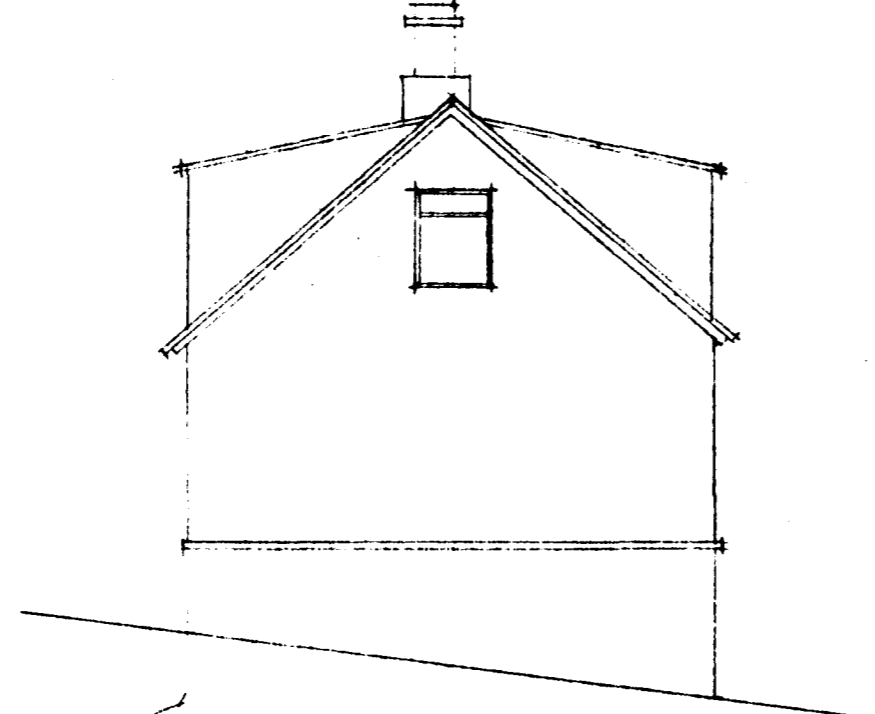


SUD-AUSTUR

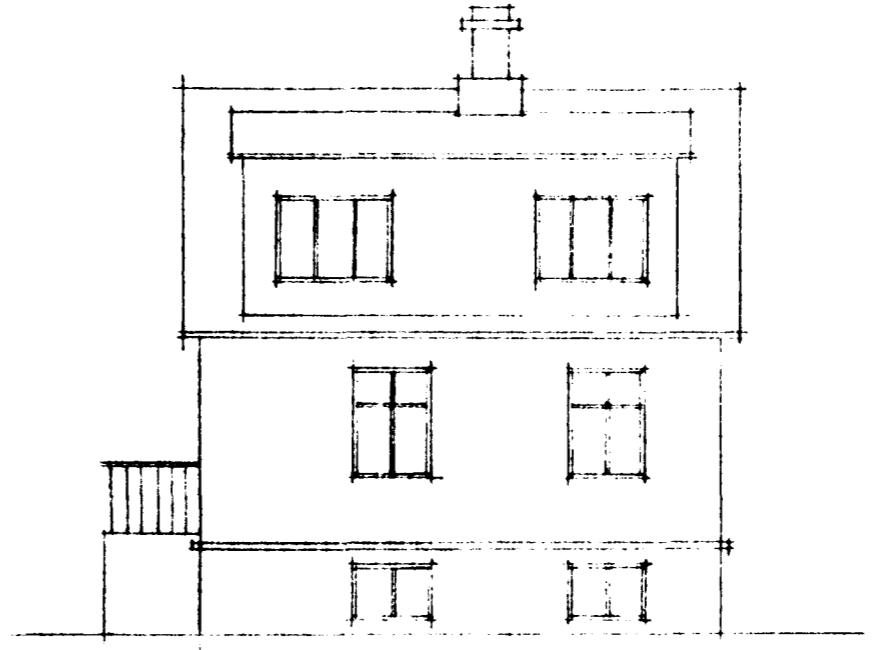

SUD-VESTUR


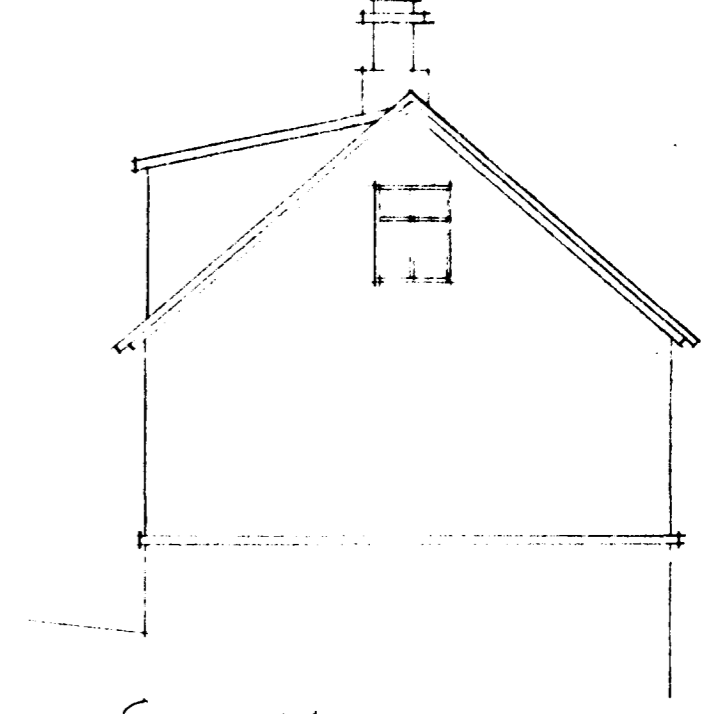


SUD-AUSTUR

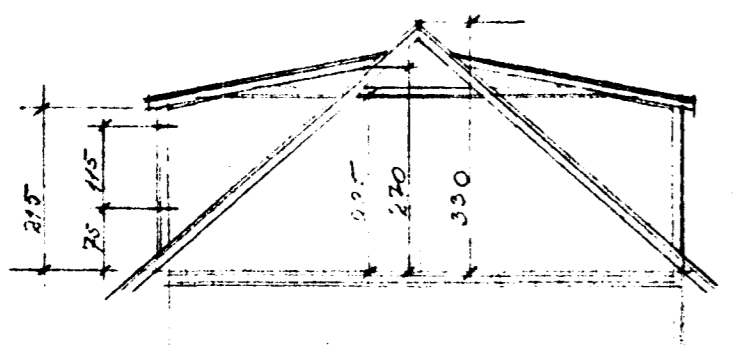

SKURDMYND. KVARDI 1:100

STÆKKUN. 17,5 M<sup>3</sup>

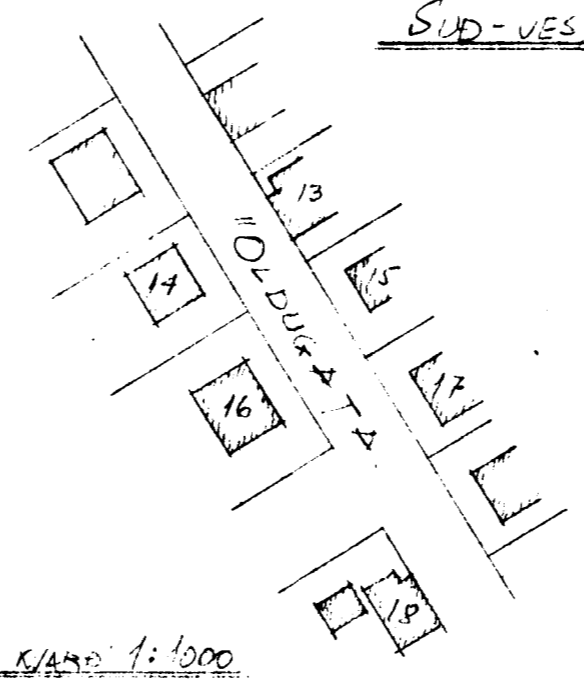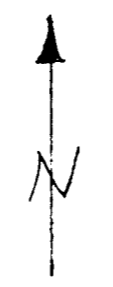

AFSTÖÐUMYND. KVARDI 1:1000

Höfnun og höfning  
 Jón Þorgeirsson  
 TEKNIFRÉÐINGUR