


Samþykkt þann
 07 JUNI 1999
 Byggingafulltrúinn í Hafnarfirði
 Erlendur Hjálmarsson




Suðurhlið
 Fyrir breytingu



Norðurhlið

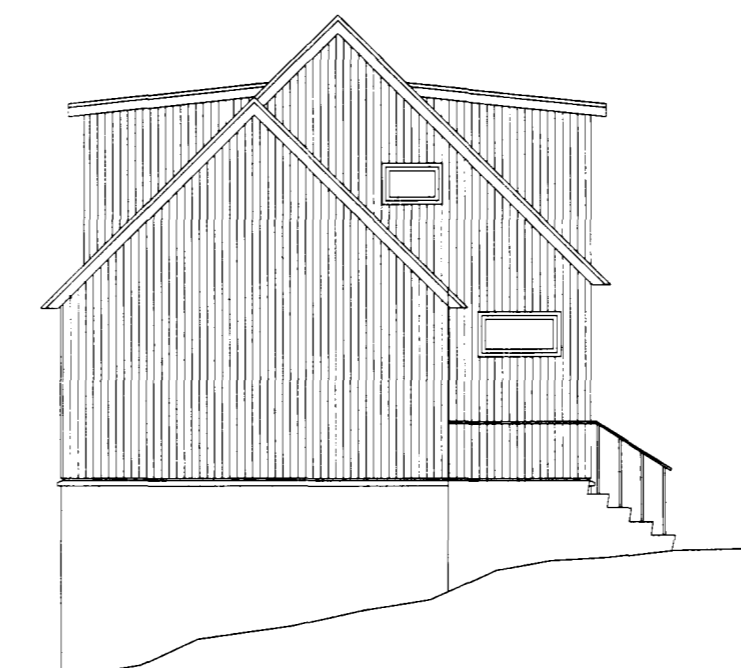

Vesturhlið

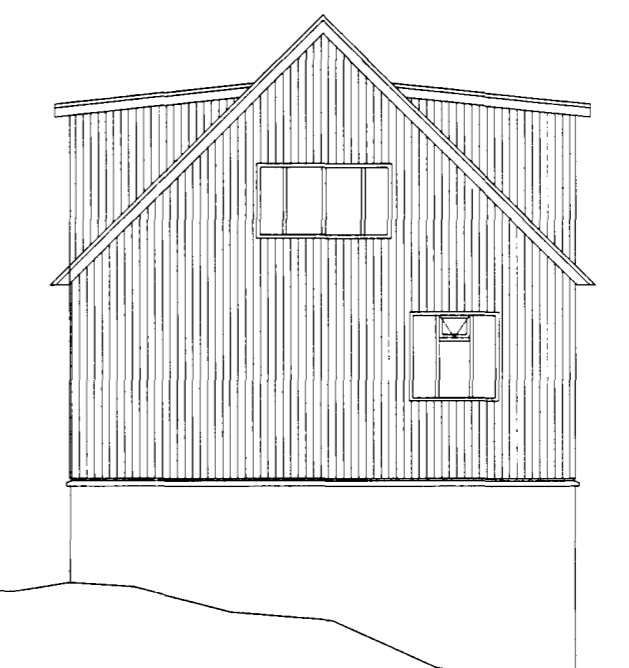


Austurhlið




Suðurhlið
 Eftir breytingu




Norðurhlið

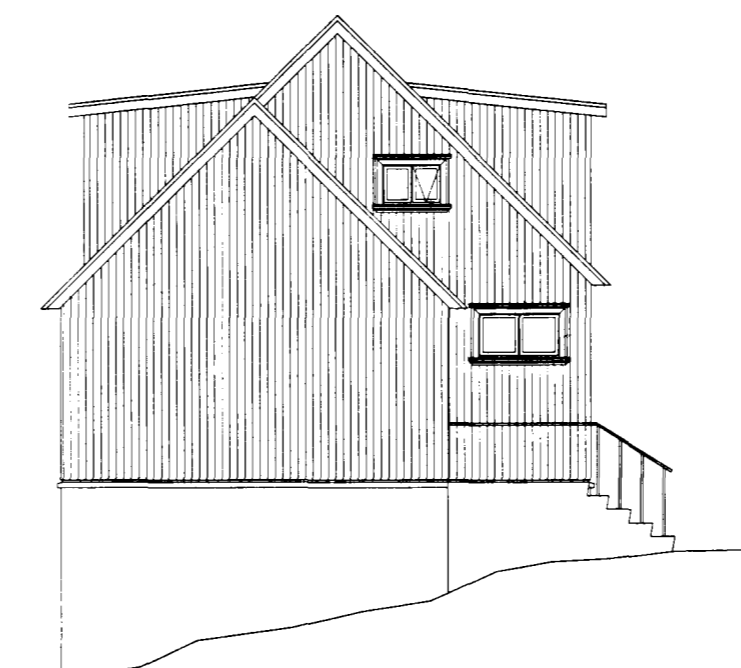

Vesturhlið

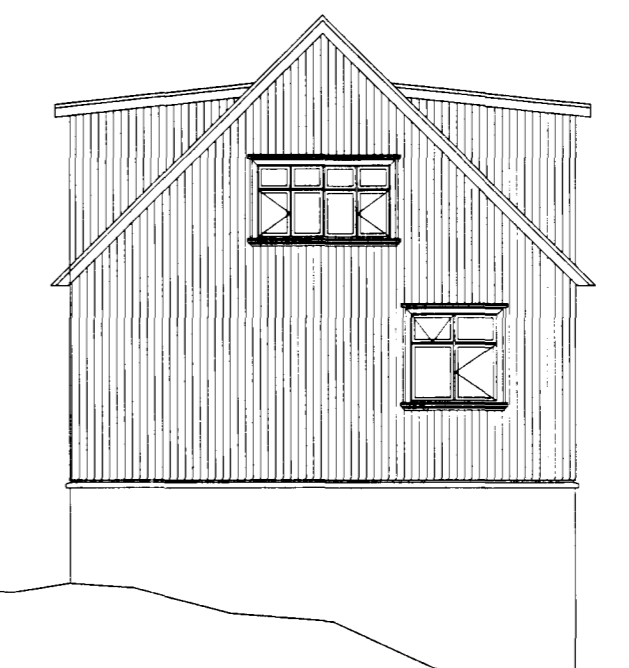

Austurhlið

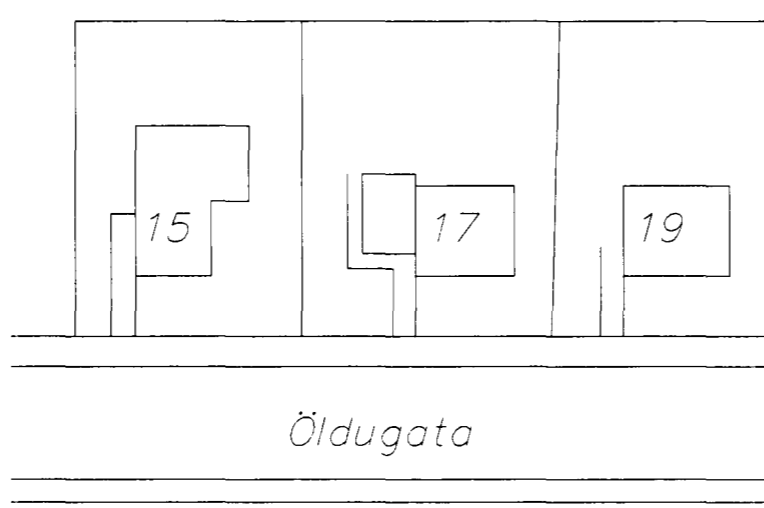

Afstaða 1:500

Strendingur ehf. Verkfræðipjónusta Reykjavíkuregur 58 - 220 Hafnarfjörður Sími 565 5640, Fax 565 5641		Öldugata 17, Hafnarfirði																			
<table border="1"> <thead> <tr> <th>dags.</th> <th>breyting</th> <th> nafn</th> </tr> </thead> <tbody> <tr><td> </td><td> </td><td> </td></tr> <tr><td> </td><td> </td><td> </td></tr> <tr><td> </td><td> </td><td> </td></tr> <tr><td> </td><td> </td><td> </td></tr> <tr><td> </td><td> </td><td> </td></tr> </tbody> </table>		dags.	breyting	nafn																Útlit, gluggabreyting	
dags.	breyting	nafn																			
Hafnarfirði 7/6 1999 <i>Hermannur Sigurðsson</i>		dagsetning: maí 1999	teikn. nr.: 101																		
		málkvæði: 1:100, 1:500	A2																		