



FYRIR BREYTINGU

Samþykkt á fundi bygginga-
nefndar þ. 25/6 1980
BYGGINGAFULLTRÚINN
Í HAFNARFIRÐI


Heildarbrædd verti sátt milli
en 3.0 m og eldvarmveggur
ennýrle á innan.
T-871

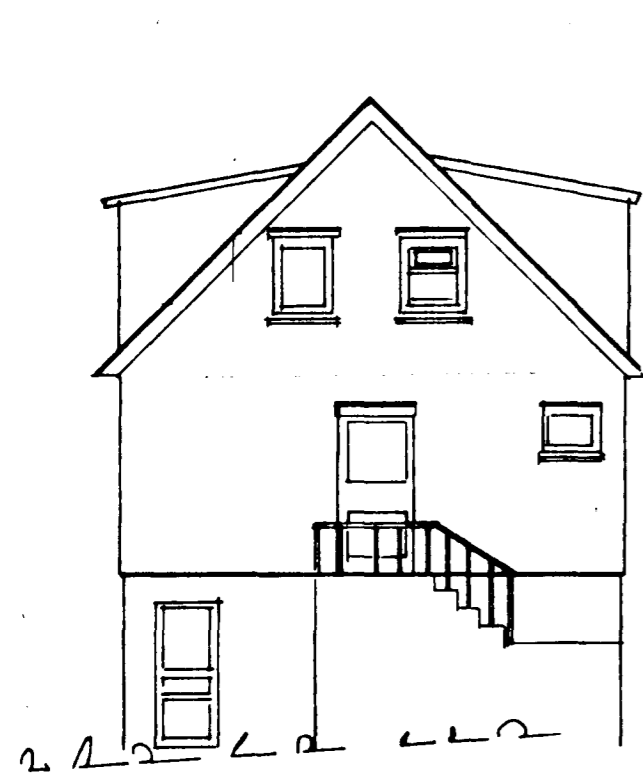

VESTURHLIÐ
FYRIR BREYTINGU

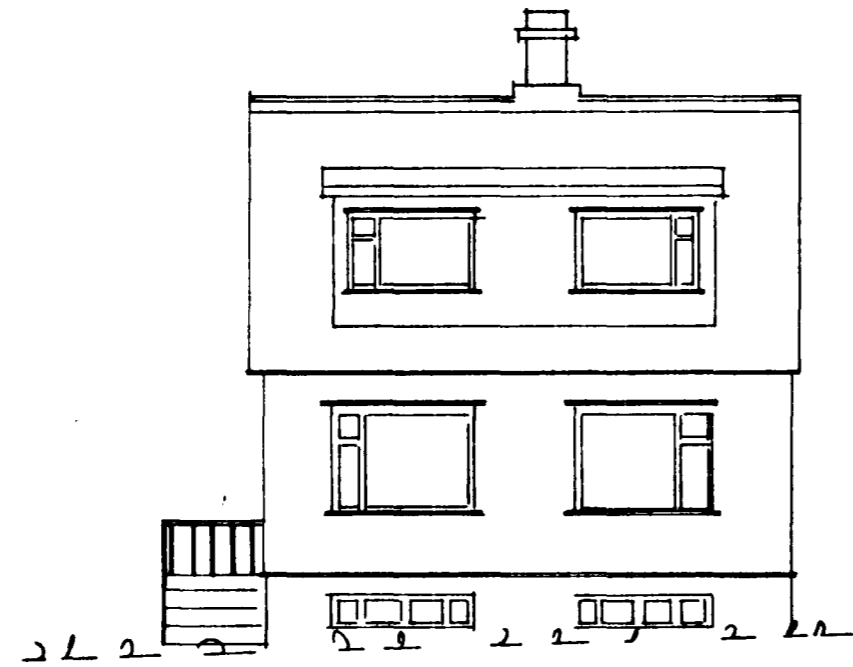


SUÐURHLIÐ
FYRIR BREYTINGU

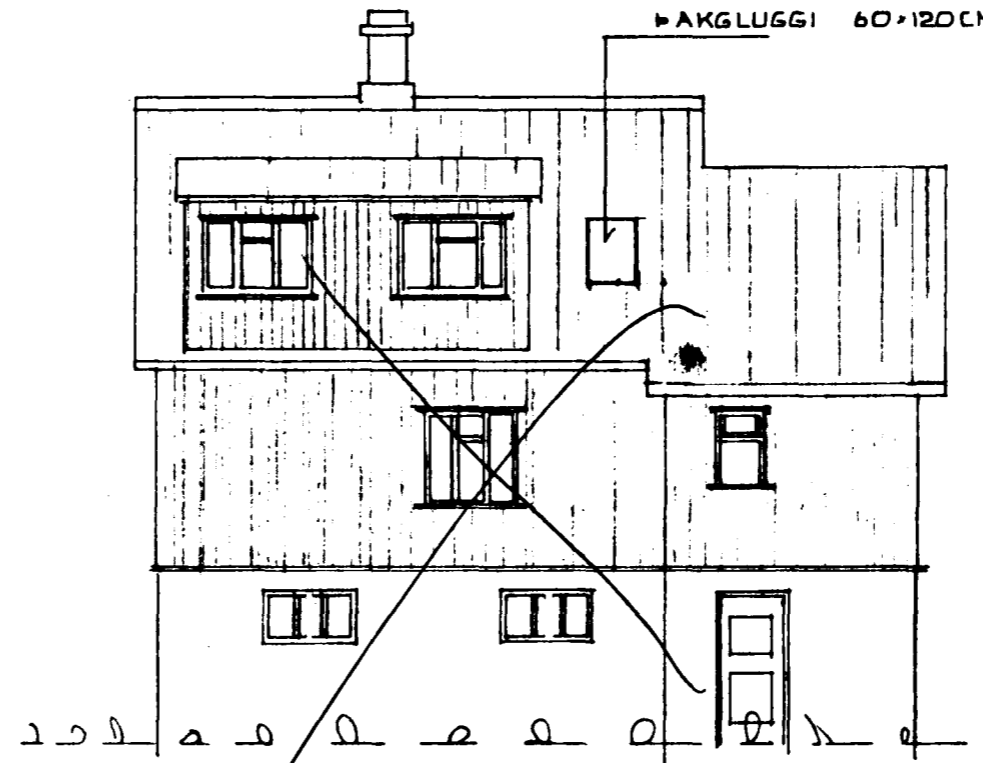


NORÐURHLIÐ
EFTIR BREYTINGU


SJÁ TEIKN
SAMÞ. 7/6'89 BH

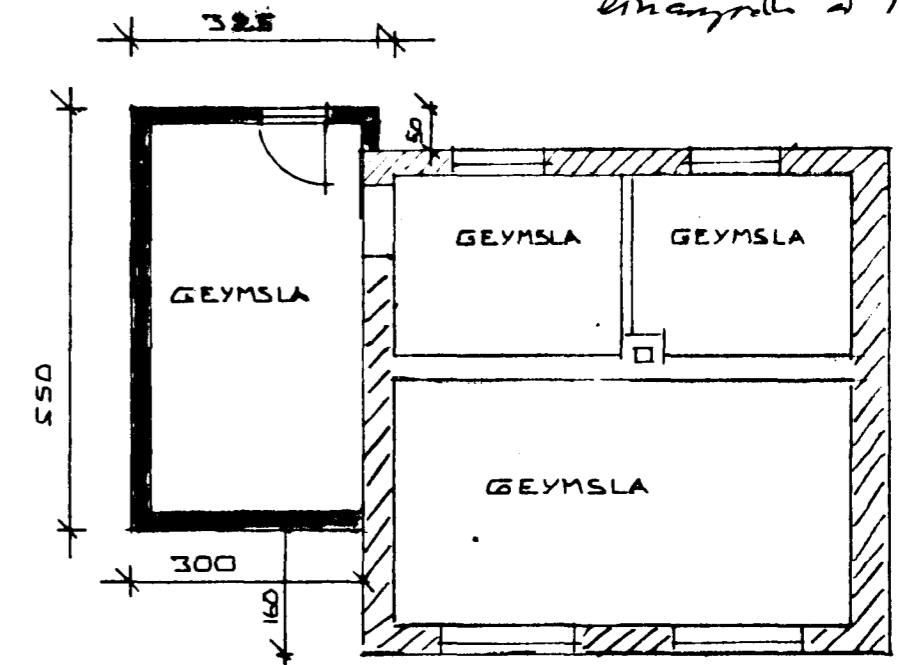


GRUNNMYND KJALLARA

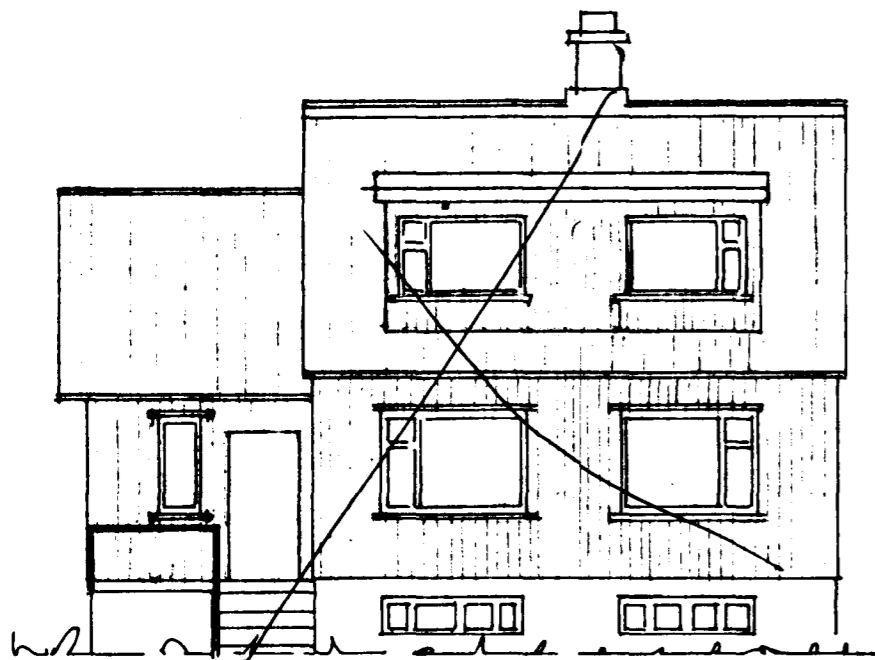

SUÐURHLIÐ
EFTIR BREYTINGU

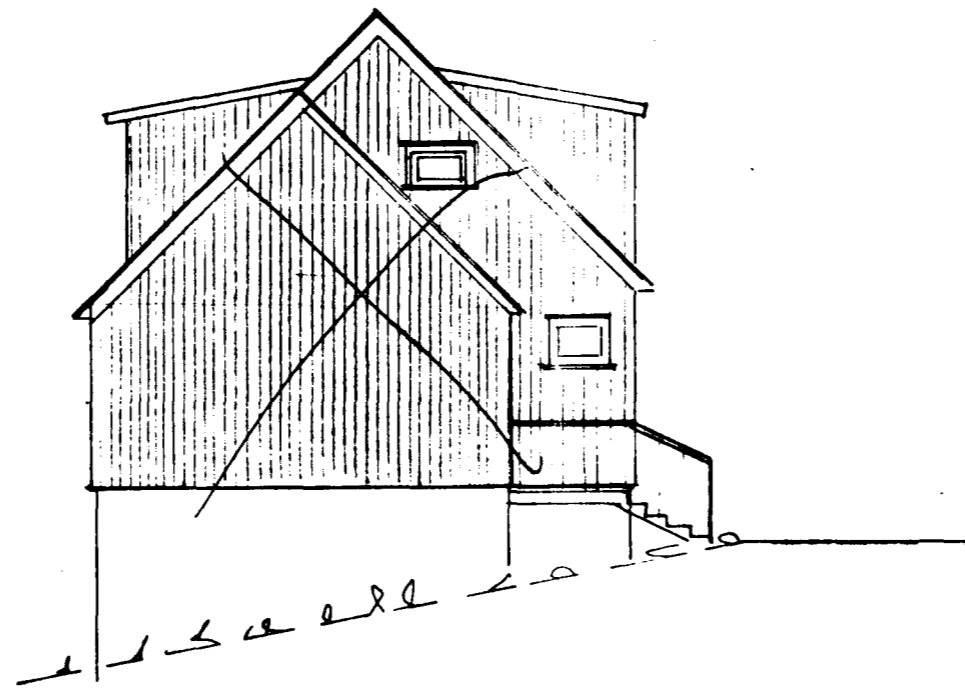


VESTURHLIÐ
EFTIR BREYTINGU

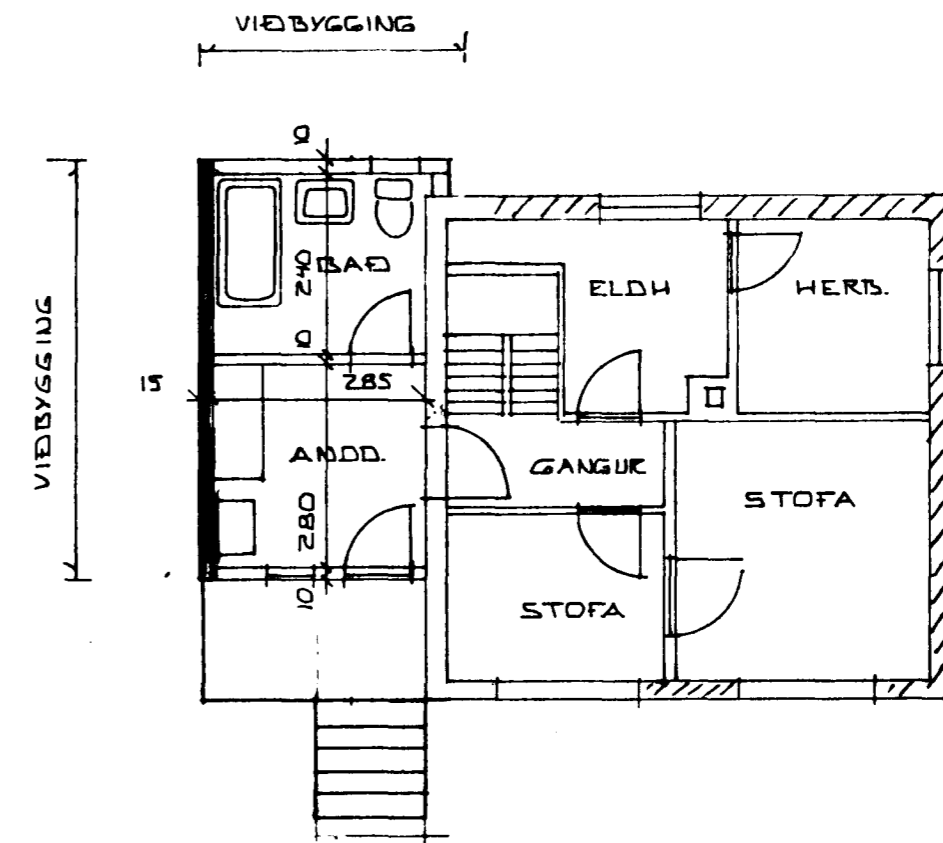

GRUNNMYND HEDJAR


5.50 x 3.00 = 16.50
0.25 x 0.50 = 1.0
Kjall 16.6m x 2.4 = 39.8
2. ma 16.6 x 2.7 = 44.8
Rm 1.2 = 15.4
100.0

EINANGRUN SKV 15T. 66

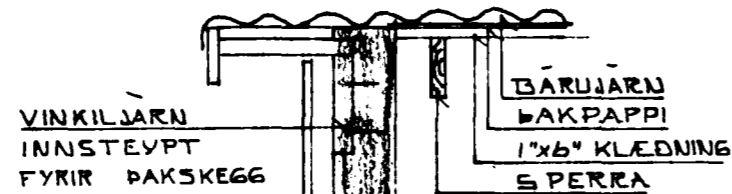

UTAN Á VEGG BOLTAST
LEKTUR 2'x2'
Á MILLI ÞEIRRA KEMUR
GLERULLAREINANGRUN
BARDJARNSKLEDNING NEGLIST
UTAN Á LEKTUR.

SÉRMYND AF ÞAKKANTI
1 BRANDVEGG 1:20

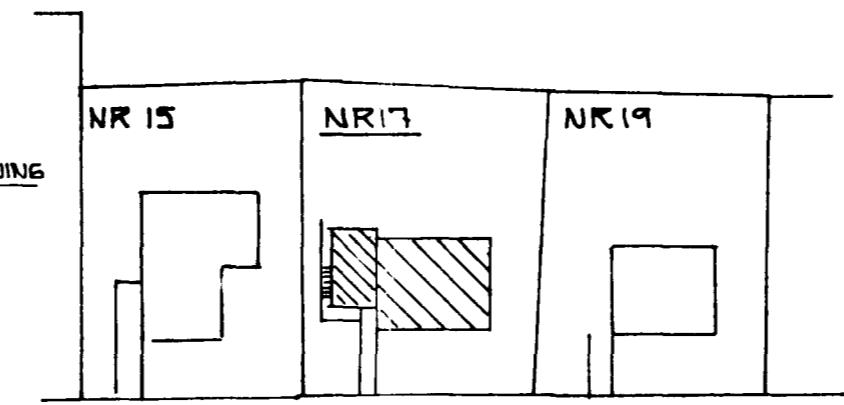

ÖLDUGATA

AFSTÖÐUMYND
1:500

GAFLVEGGUR STEYPTUR
OG KLÆDDUR UTAN MEÐ
BARDJARNI

KJALLARI STEYPTUR

SNIÐ Í VIÐB.

ÖLDUGATA 17 HAFNARF	MÆLIKVARDI 1:100 1:500	VERK 8009	TEIKN NR 1.
VIÐBYGGING	Hannað Teiknað	Yfirfarið Samþ.	DAGS JUNI 1980
JÓHANN GUNNAR BERGPÓRSSON VERKFR MVFI STRANDGÖTU 11 — HAFNARFIRÐI — SÍMI 53315	BREYTT		