




Samykkt þann


31 MARS 2004

Byggingafultrúinn í Hafnarfirði
F.h. Kristján Þórarinnsson


ÁSKILIÐ,
SJA BÓKUN

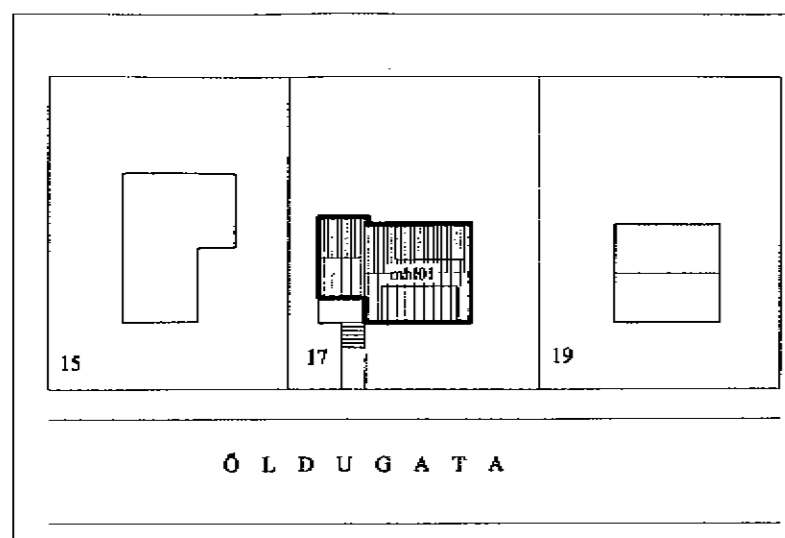

Afstöðumynd 1:500

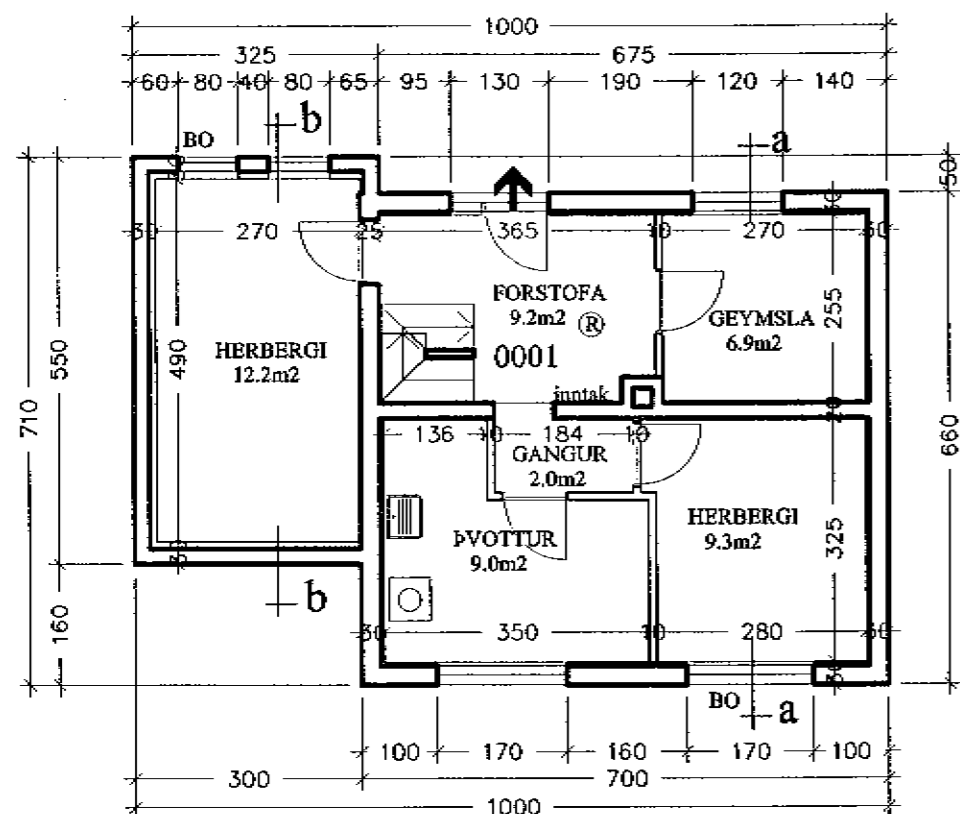


Grunnmynd kjallara 1:100

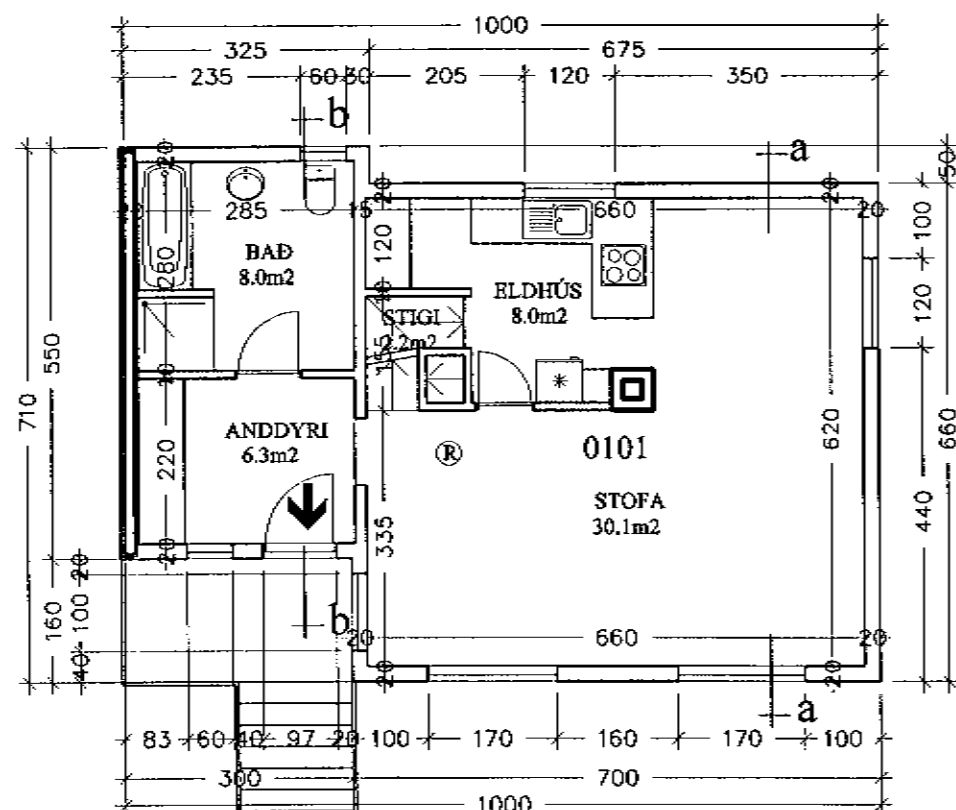


Grunnmynd 1.hæð 1:100

Skráningartífla: Ókflugata 17		Skrásetjari: Ársæll Vignisson																
Landnúmer: 123029		Kennitala: 101255-3369																
Matshlutanúmer: 01		Útgáfa: 4.01F																
		Dags.: 27.2.2004																
Uppskipting og lýsing																		
D0	D1	D2	D3	D4	D5	D5M	D6	D7	D8	D9	D10a	D10b	D11	D12	D16	Rákvikna	D17	
		Matshluti			200,0	0,0	3,6	3,6	172,8	7,8			460,1	145,3	165,0		359,336	
		Botn											12,6					
A	00	Kjallari			62,8	0,0	1,4	0,0	62,8	0,0			151,9	48,6	62,8			
	0001	Íbúð	N	0101	62,8	0,0	1,4	0,0	62,8	0,0	2,35	2,50	151,9	48,6	62,8	2,42	117,612	
A	01	1. hæð			62,8	0,0	2,2	1,4	61,4	0,0			169,6	54,6	61,4			
	0101	Íbúð	N	0101	62,8	0,0	2,2	1,4	61,4	0,0	2,70	2,70	169,6	54,6	61,4	2,70	147,420	
A	02	ris			62,8	0,0	0,0	2,2	49,6	7,8			121,2	42,1	40,8			
	0201	Íbúð	N	0101	50,8	0,0	0,0	2,2	49,6	7,8	1,20	2,50	114,0	42,1	40,8	2,24	64,304	
	0202	Þakrymi	V	0101	12,0						0,00	1,20	7,2					
A	03	Þak			11,6	0,0	0,0	0,0	0,0	0,0			4,8	0,0	0,0			
	0301	Þakrymi	V	0101	11,6						0,00	0,83	4,8					
Athugasemdir																		
Samelgnir sumra																		
Eignarhald																		
	0101	Íbúð			165,0	359,336	359,336											
		Alls			165,0	359,336	359,336											

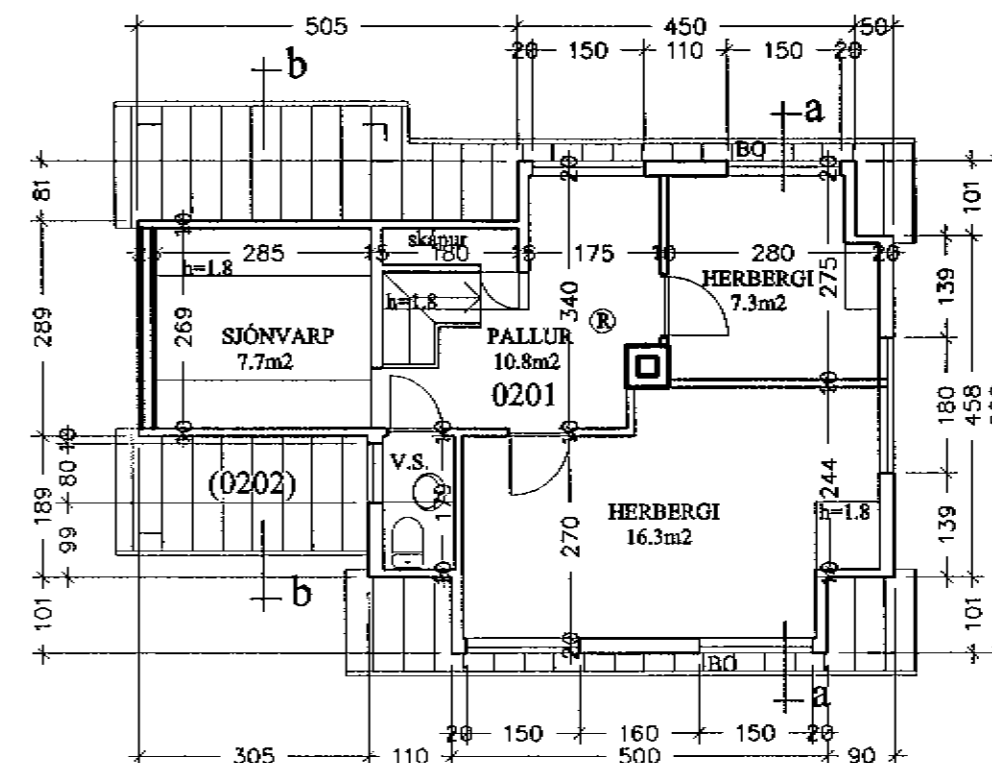

Grunnmynd riðhæð 1:100

 

Reyndartekning

verkefni
Óldugata 17, Hafnarfirði

hefti
Afstöðumynd 1:500
Grunnmynd 1:100
dags 27.2.2004
Nr. A 101

Ársæll Vignisson Arkitekt
kt. 101255-3369
Strandgata 26-28
220 Hafnarjörður 555 4795

27.2.2004 Ársæll Vignisson