


Samþykkt þann


3 1 MARS 2004

Byggingafultrúinn í Hafnarfirði
F.h. Kristján Þórarinnsson


ÁSKILIÐ,
SJA BÖKUN

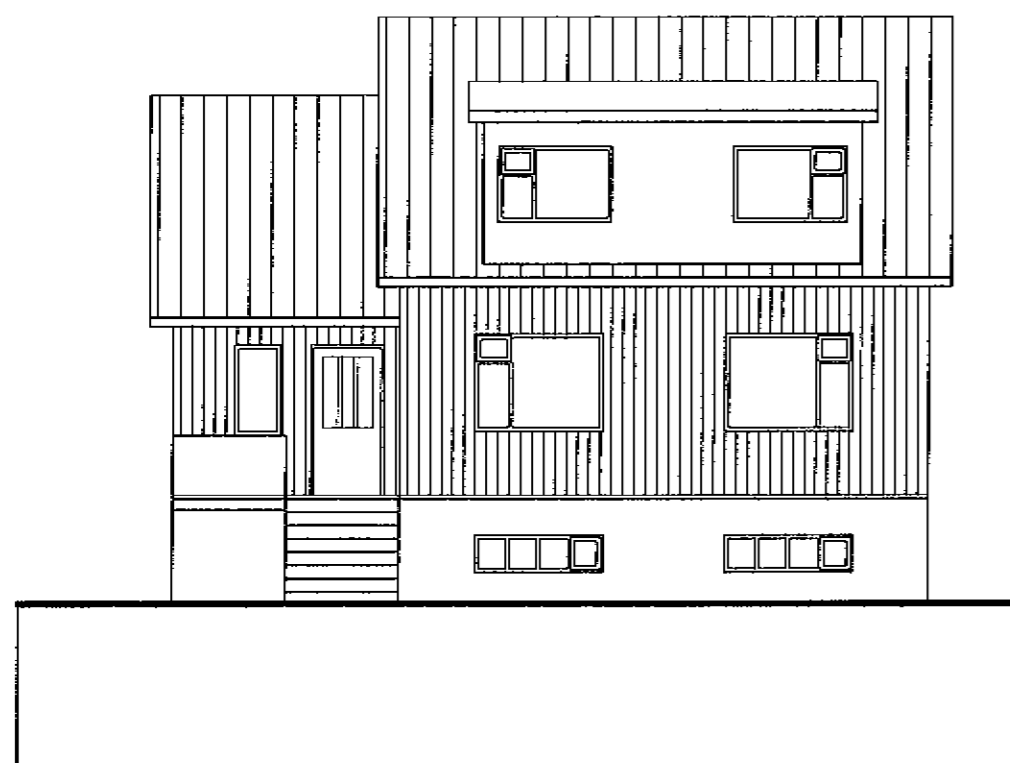


Útlit Suður 1:100

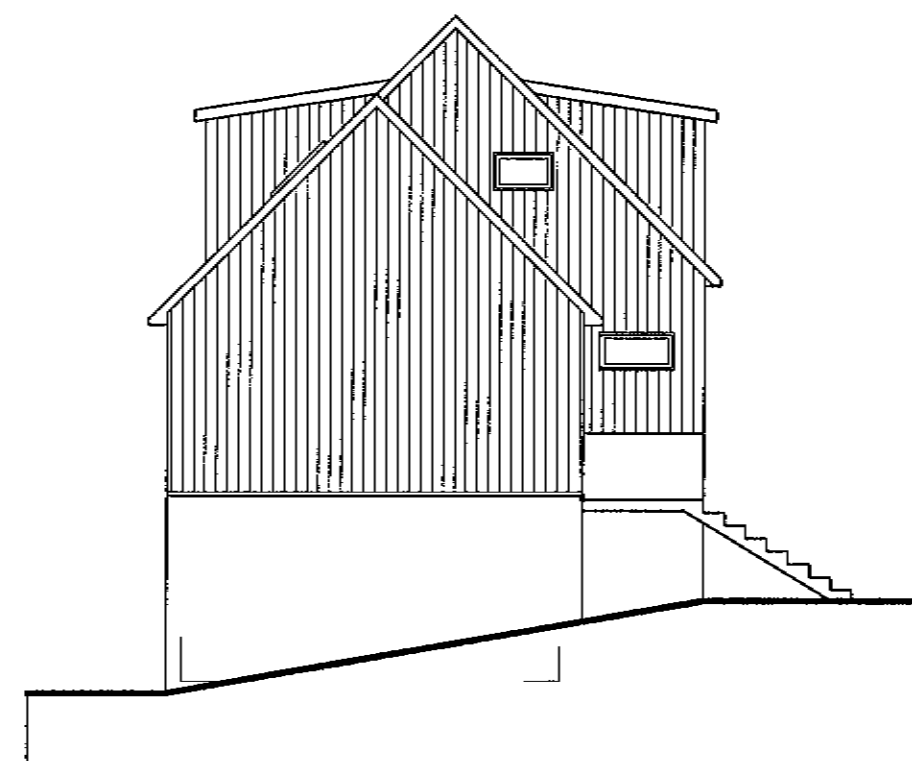


Útlit Vestur 1:100

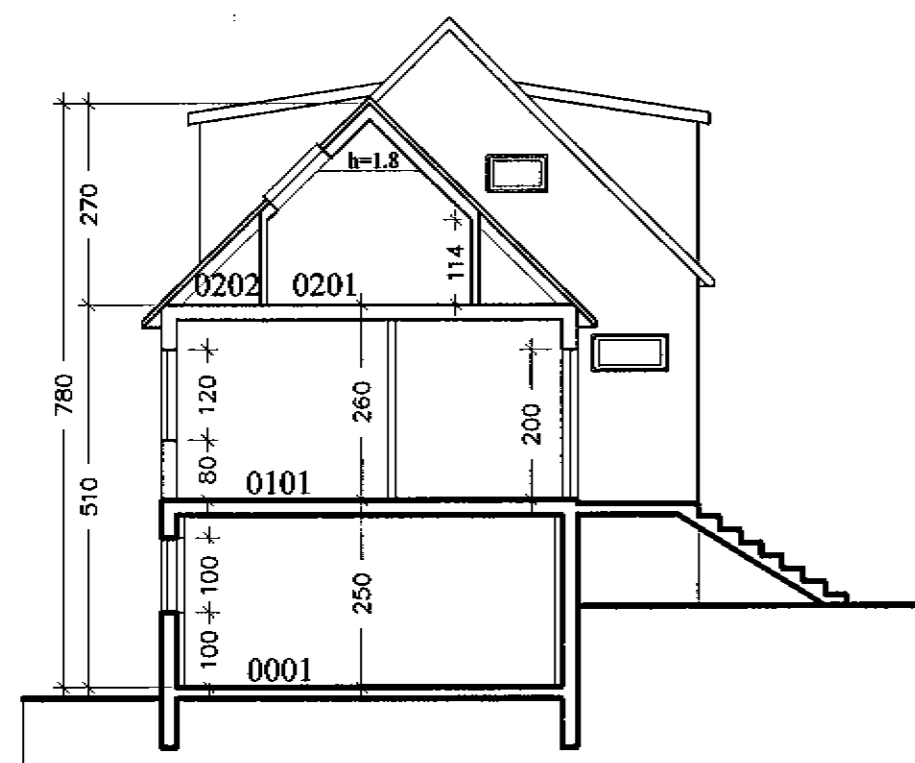


Sneiðing b-b 1:100

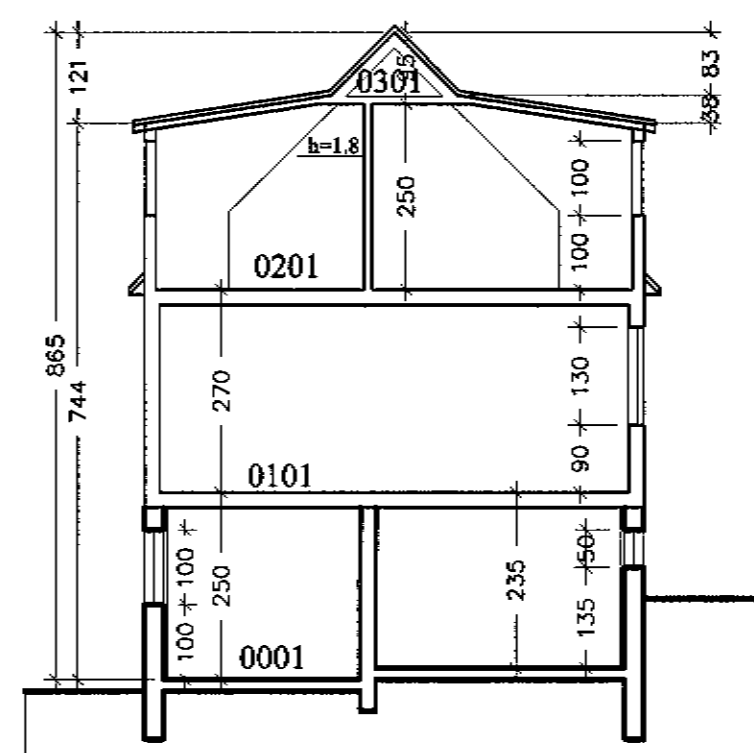

Sneiðing a-a 1:100

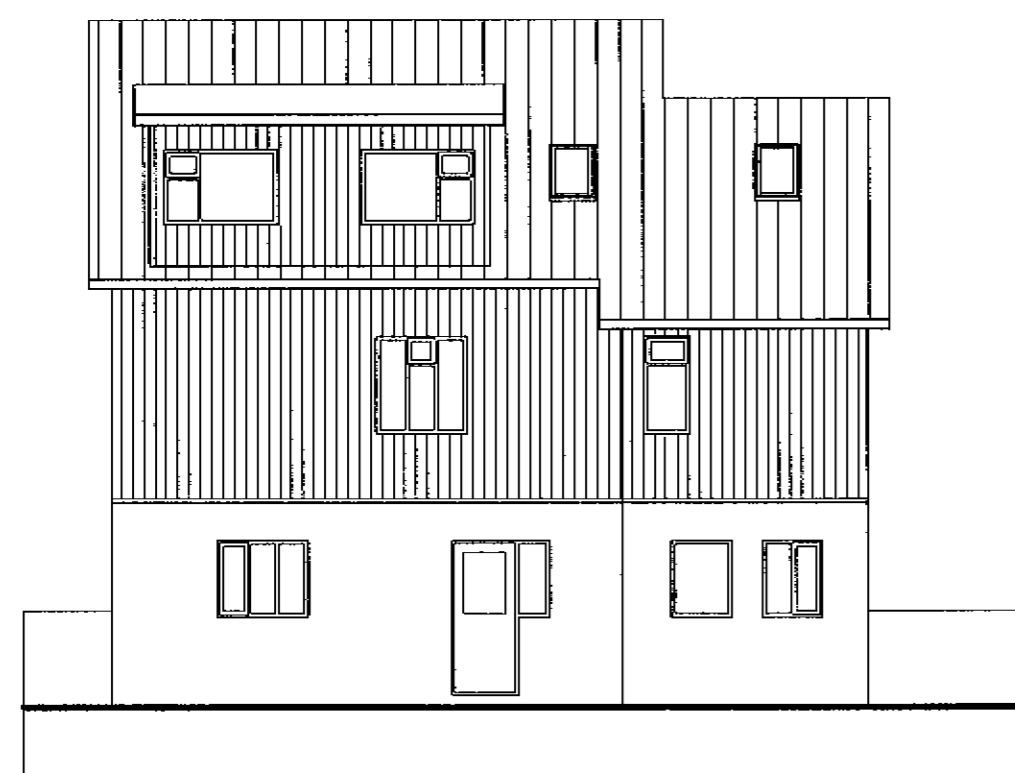

Útlit Norður 1:100

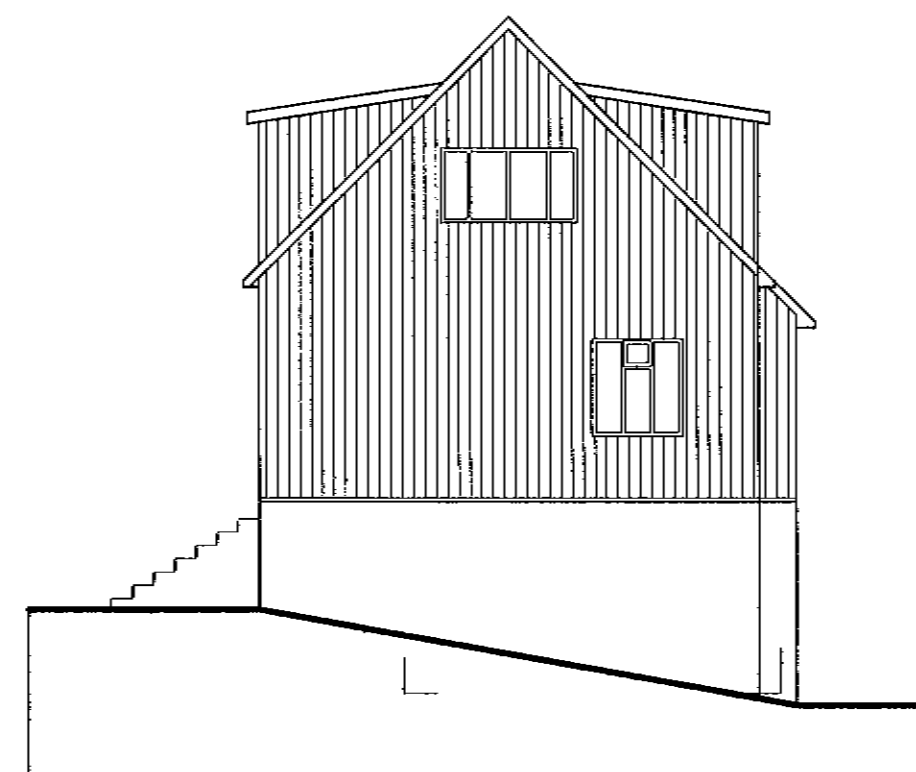

Útlit Austur 1:100

Reyndartekning

verkefni

Öldugata 17, Hafnarfirði

heiti teikningar
Sneiðing, útlit

mör.
1:100

dagur
27.2.2004

Nr.
A 102

Ársæll Vignisson Arkitekt
kt. 101255-3369
Strandgata 26-28
220 Hafnarfjörður 555 4795

27.2.2004 Ársæll Vignisson