




Byggingarfulltrúi
samþykkir erindið.
05 MAI 2004
Bent skal á að samþykkt þessi verður ekki virk
fyrir en eftir þinglýsingu eignaskiptaþinglýsingar-
innar og skráningu hennar hjá Fasteignamáti ríkisins.
Byggingarfulltrúinn í Hafnarfirði
F.h. Kristján Þórarinnsson

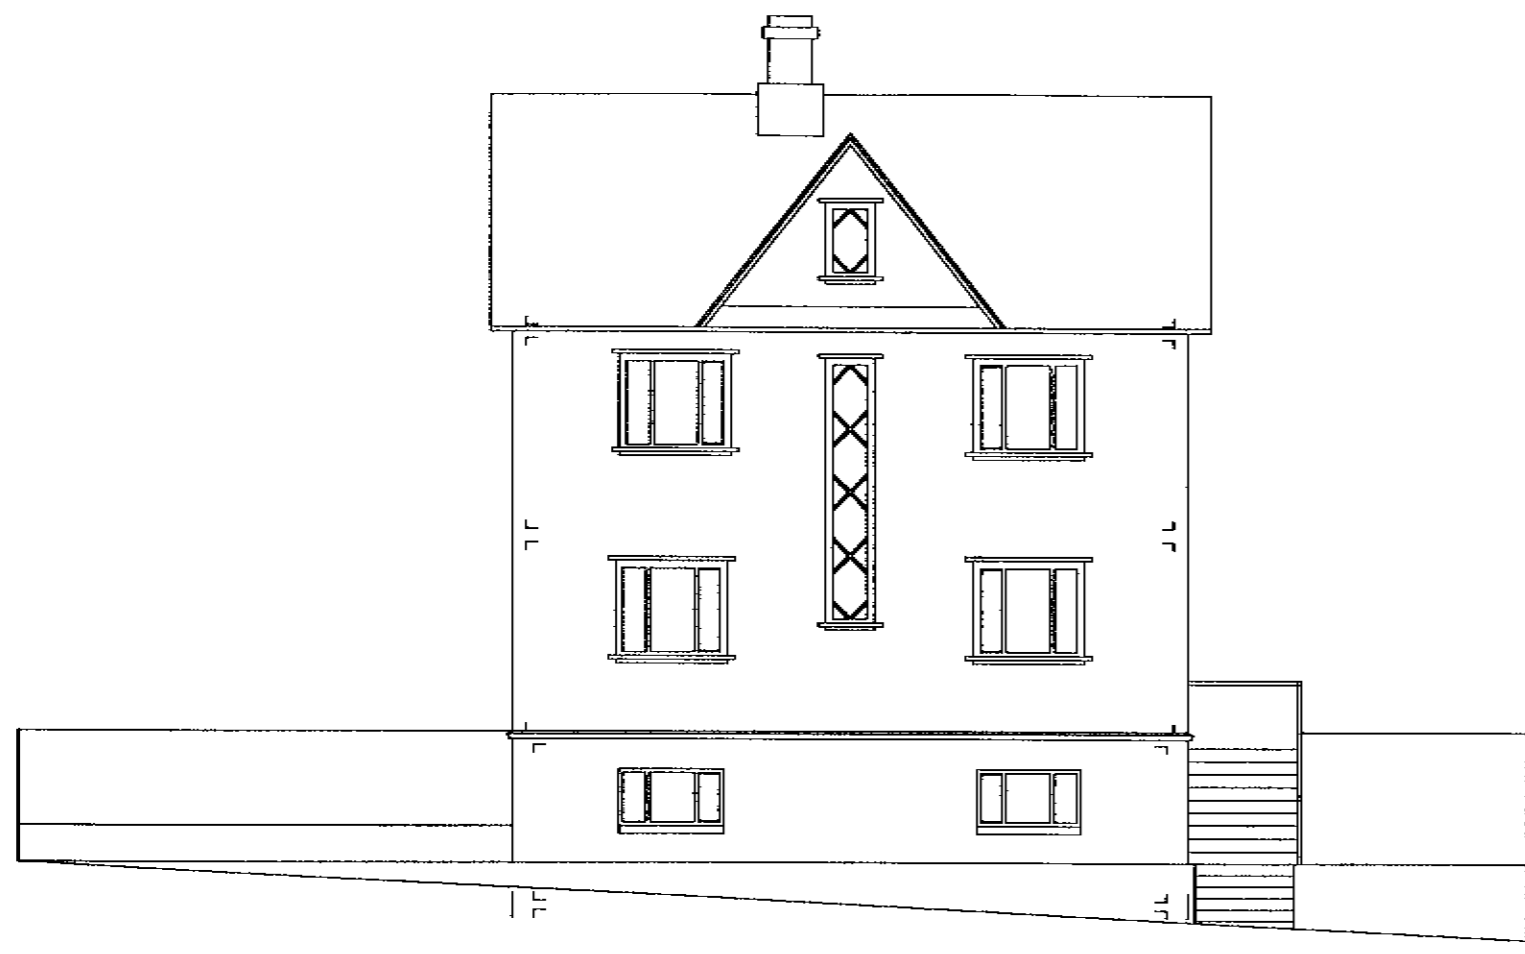


AUSTUR

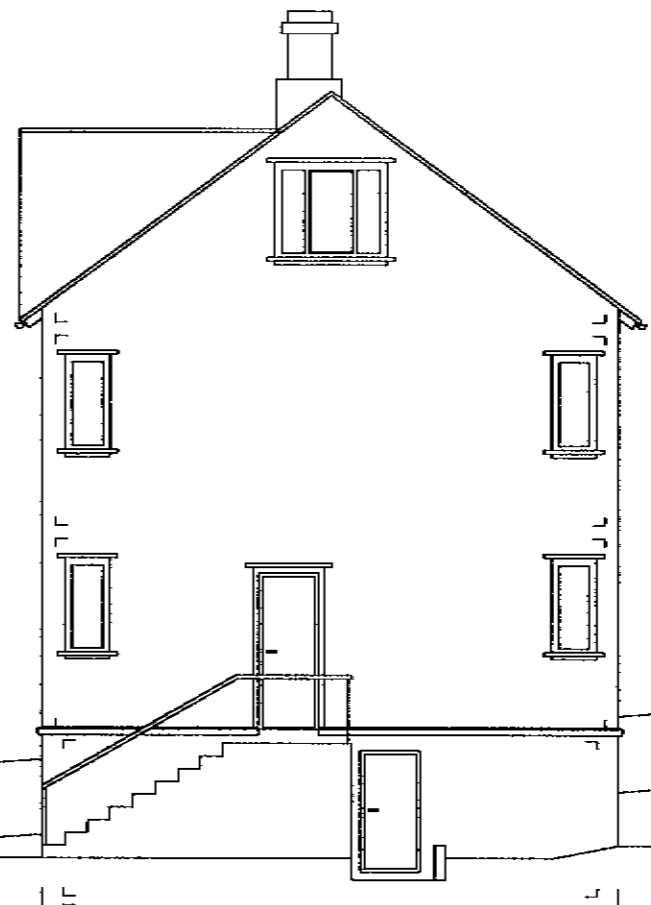


NORÐUR

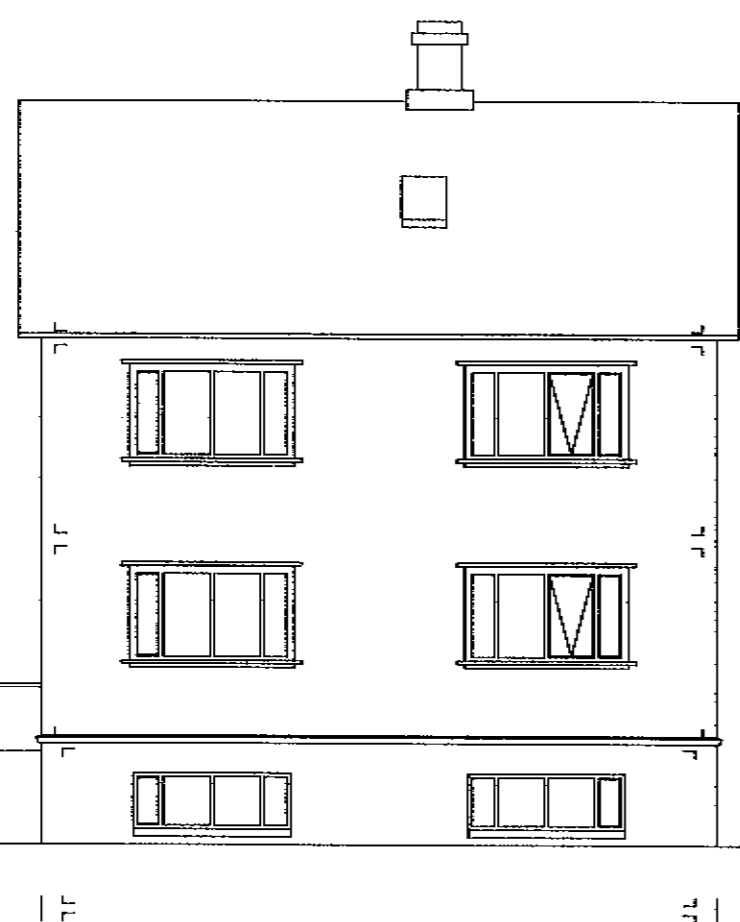

VESTUR

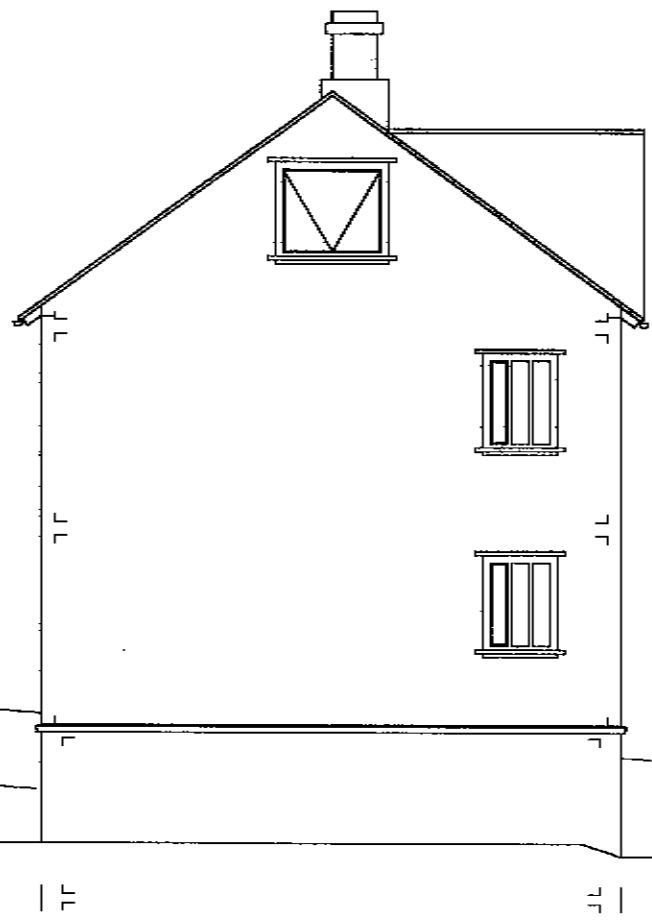

SUÐUR

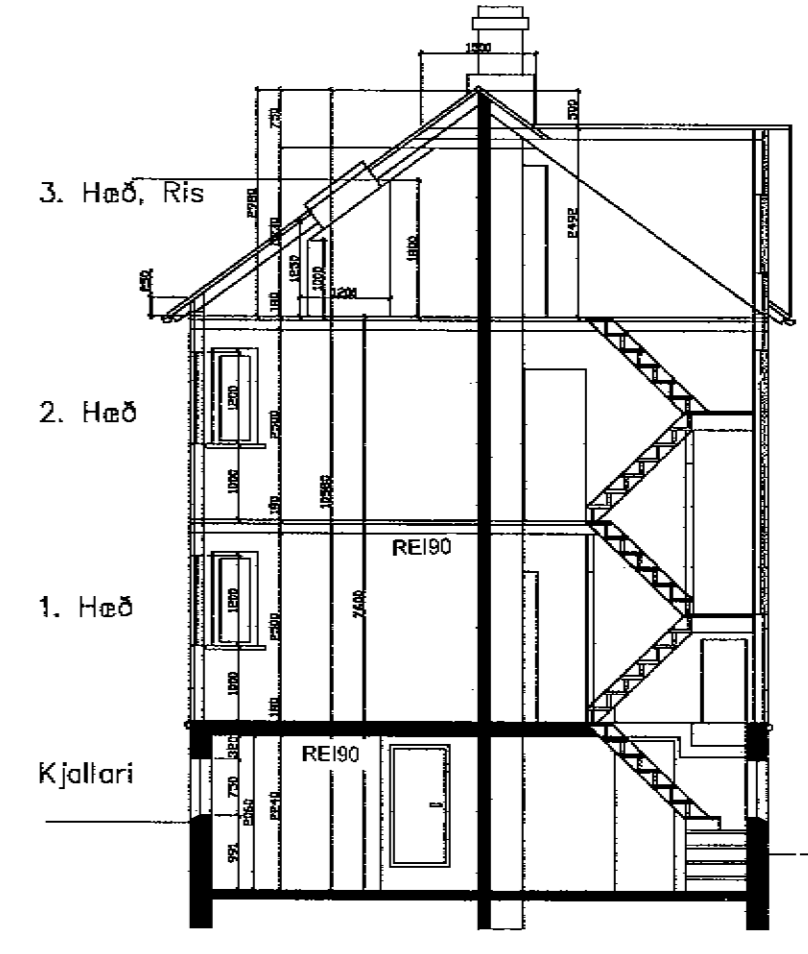

SNID A-A

Br. 05.04.2004 brunamerkingar milli hæða REI90

BREYTT:	DAGS:	LÝSING:
S.A.	04.04.1999	Reyndartekning, upphafleg teikning, Guðjón Arnórsson 19.07.1932
S.A.	07.05.1999	Sýnd björgunarop, sýnt MHLar á afskiðamynd
S.A.	27.07.1999	Sýnd björgunarop á 1. og 2. hæð

ÖLDUGATA 18, HAFNARFIRÐI 02

Samfara eðlilegu viðhaldi og breytingum á húsinu skal uppfæra
brunakröfur skv. byggingarreglugerð og teikningum sem hér segir:
Veggir milli íbúða skulu vera (R)EI90 (R=Burðarveggur)
Veggir milli sameignar og íbúðar skal vera (R)EI60
Hæðarskil milli íbúða skulu vera REI90
Hurð úr sameign að íbúð skal vera EI-CS30
Hurða milli stíghúss og geymsluganga EI-CS60



ÞRIÐJA HÆÐIN, ARKITEKTAR – SIGURÞÓR AÐALSTEINSSON FAI
Reyndartekning
Útlit, Sníð,
STRANDGÖTU 28 220 HAFNARFIRÐI
SMÍ: 555 46 10 FAX: 565 48 31
NETFANG: ai@alundco.is
HARNAD: – TEIKNAD: S.A. DAGS: 04.04.1999 MKV: 1:100 VERKNR: –