

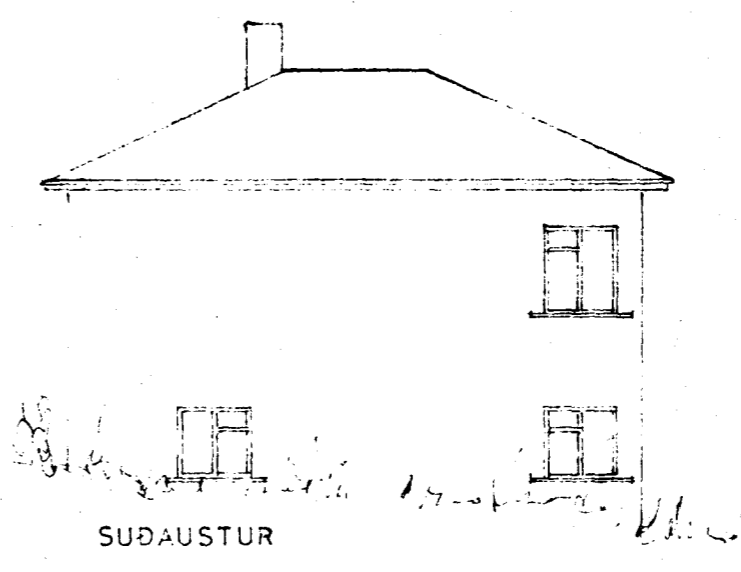
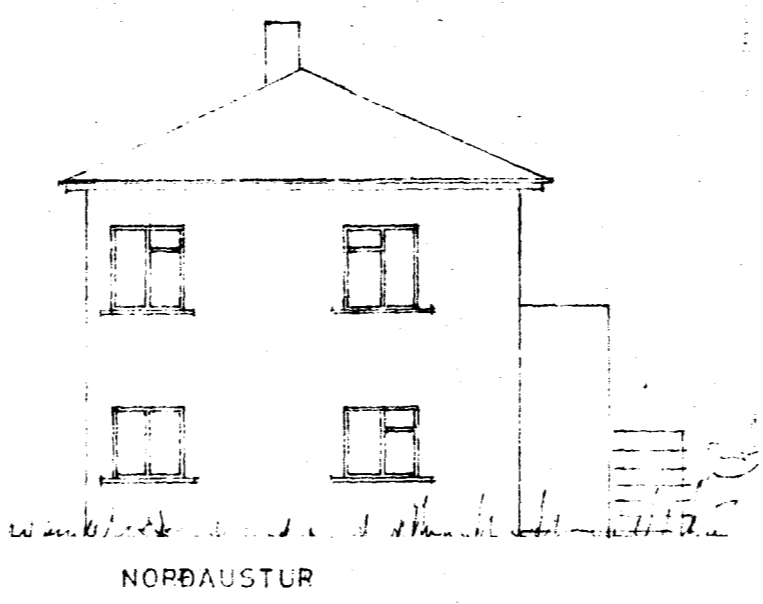
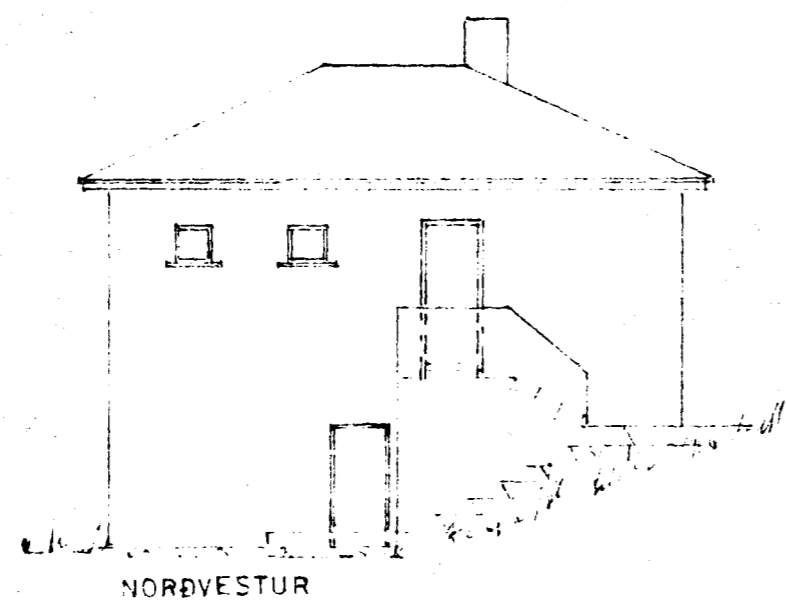
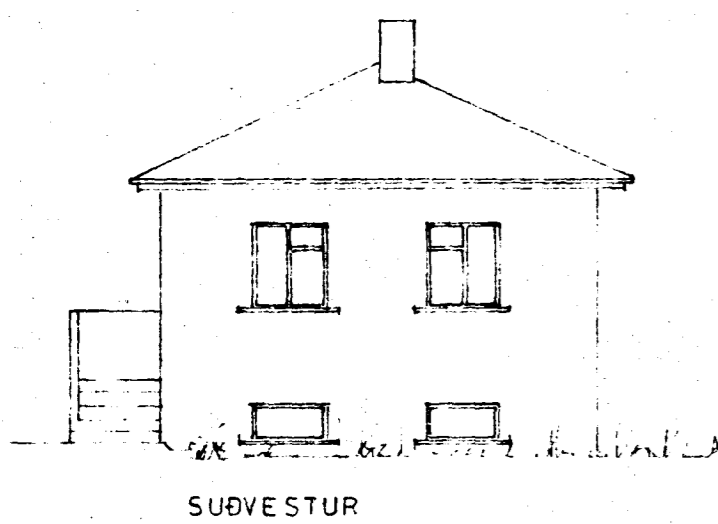
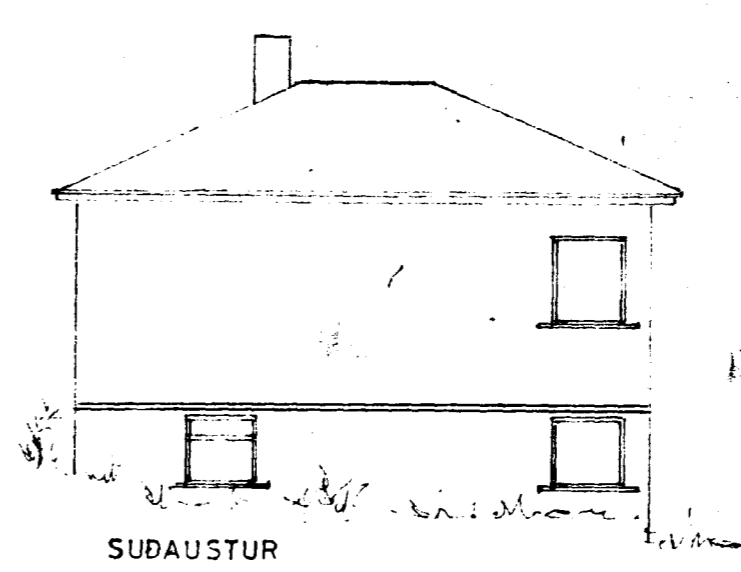
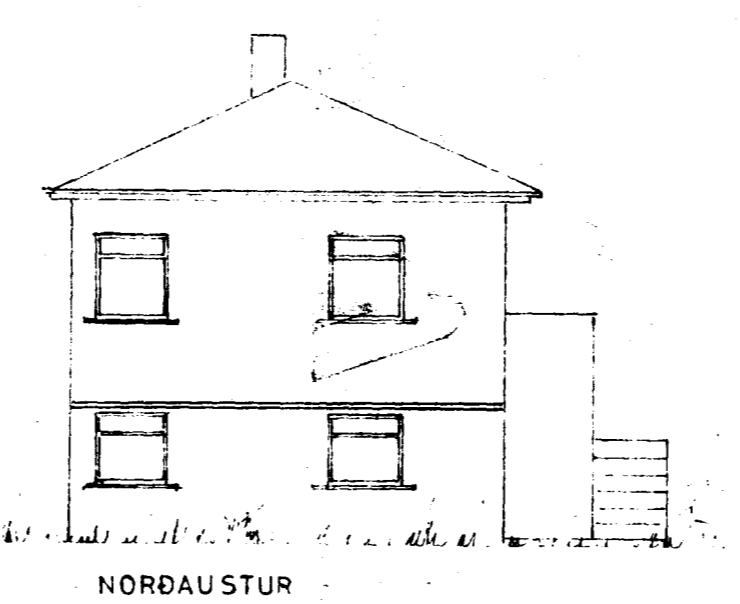


Samþykkt á fundi bygginga-  
nefndar þ. 10. 6. 1981  
BYGGINGAFULLTRÚINN  
Í HAFNARFIRÐI  
*S. Sigurðsson*

*27/8 '87 Samþ. Einar Einarsson*

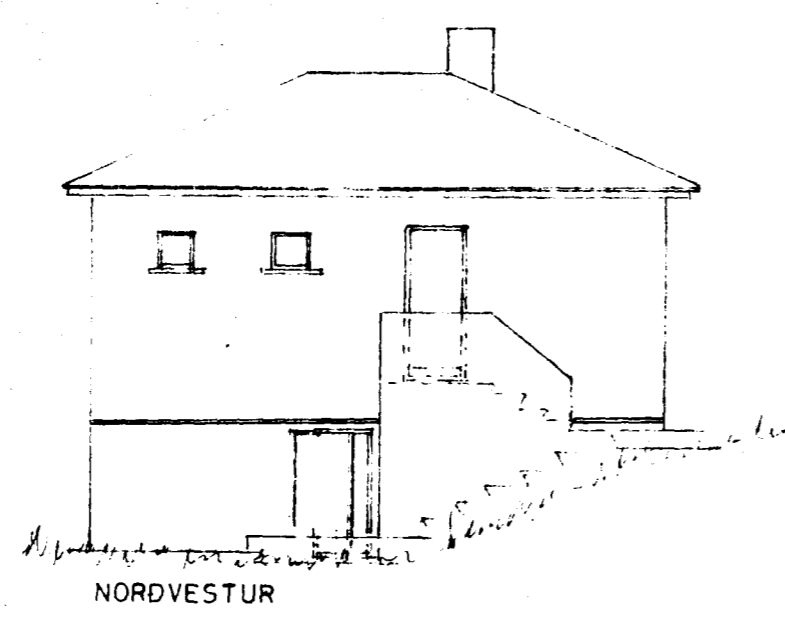

FYRIR BREYTINGU  
EFTIR BREYTINGU

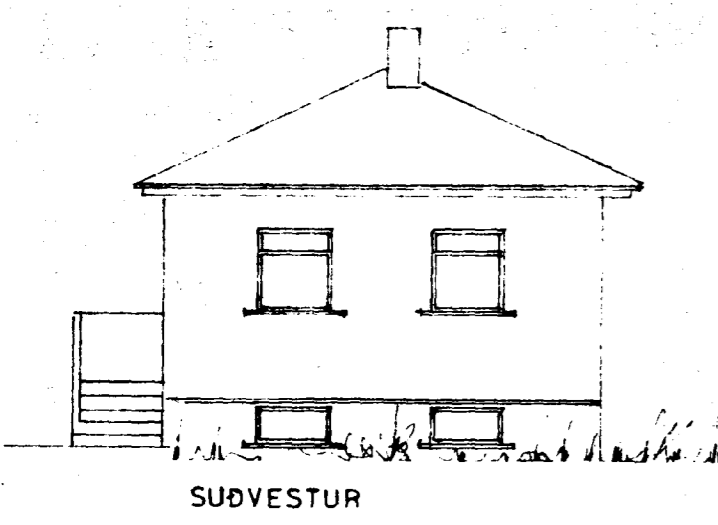

*9870 - 0210 01*

ÖLDUGATA NR 21  
GLUGGABREYTING  
ÚTLIT 1:100  
*Hafnarfirði 5. júní 1984*  
*S. Sigurðsson*