



Samþykkt á fundi bygginga-
nefndar þ. 10.16.1981
BYGGINGAFULLTRÚINN
Í HAFNARFIRÐI
S. Sigurðsson

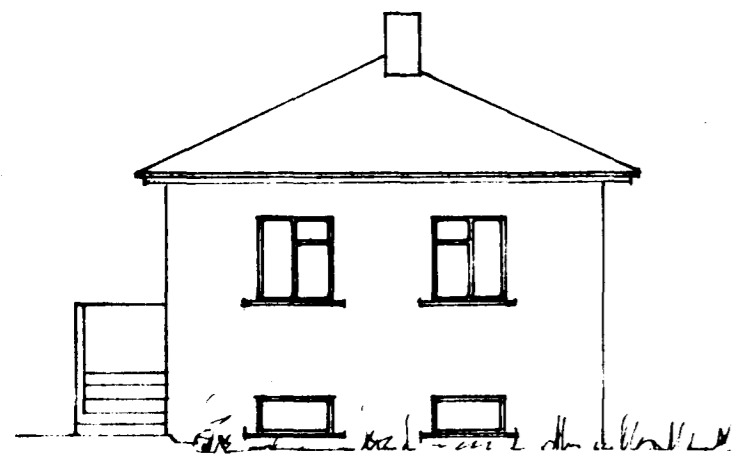


SÜDVESTUR

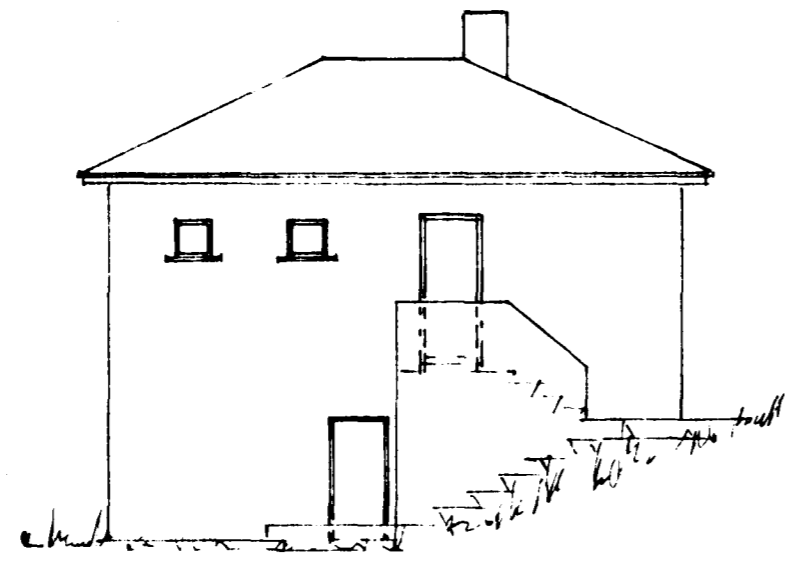

NORÐVESTUR




NORÐAUSTUR

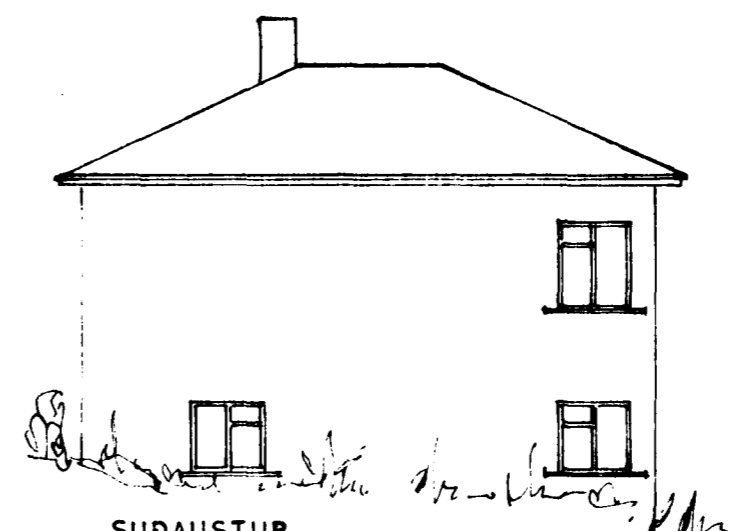


SÜDAUSTUR

FYRIR BREYTINGU


EFTIR BREYTINGU

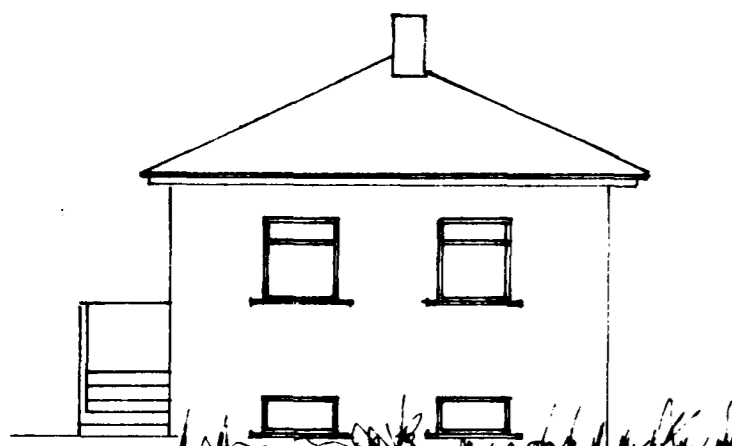


SÜDVESTUR

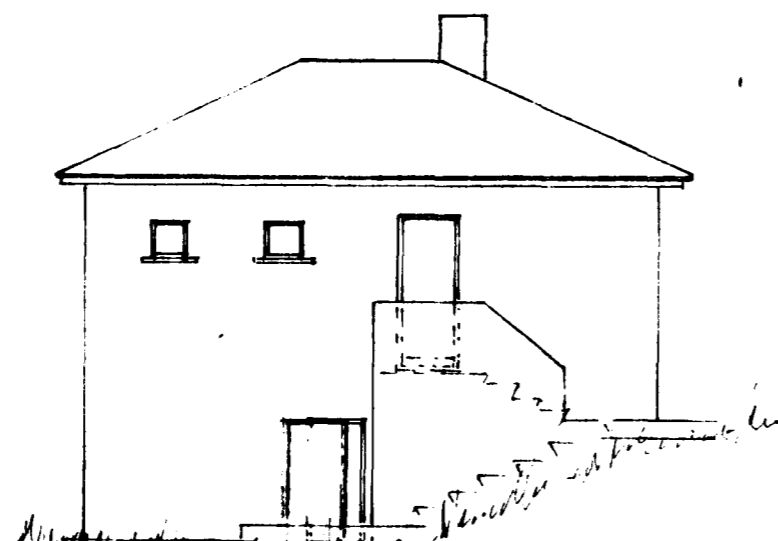

NORÐVESTUR

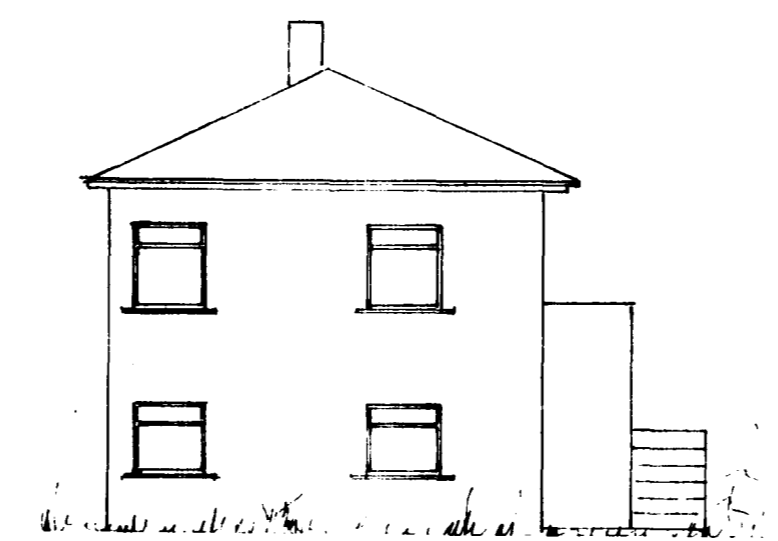

NORÐAUSTUR

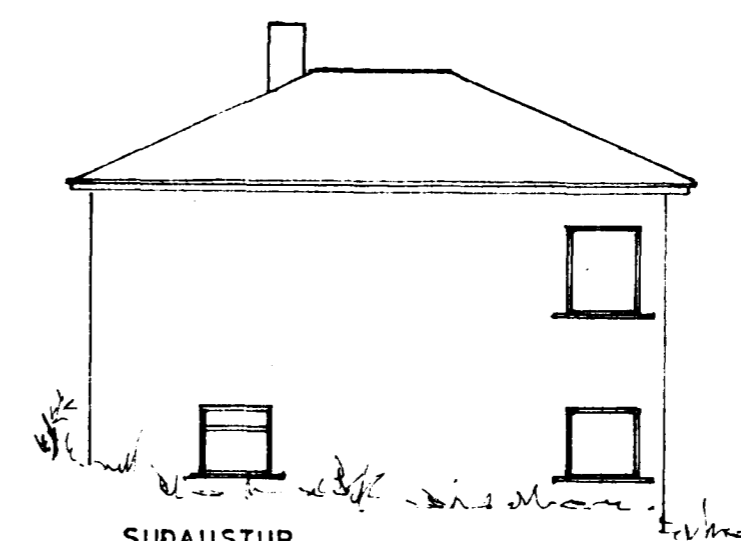

SÜDAUSTUR

9870 - 0210 01

ÖLDUGATA NR 21
GLUGGABREYTING

ÚTLIT 1:100

Hafnarbirta S. Jens 1981
S. Sigurðsson