

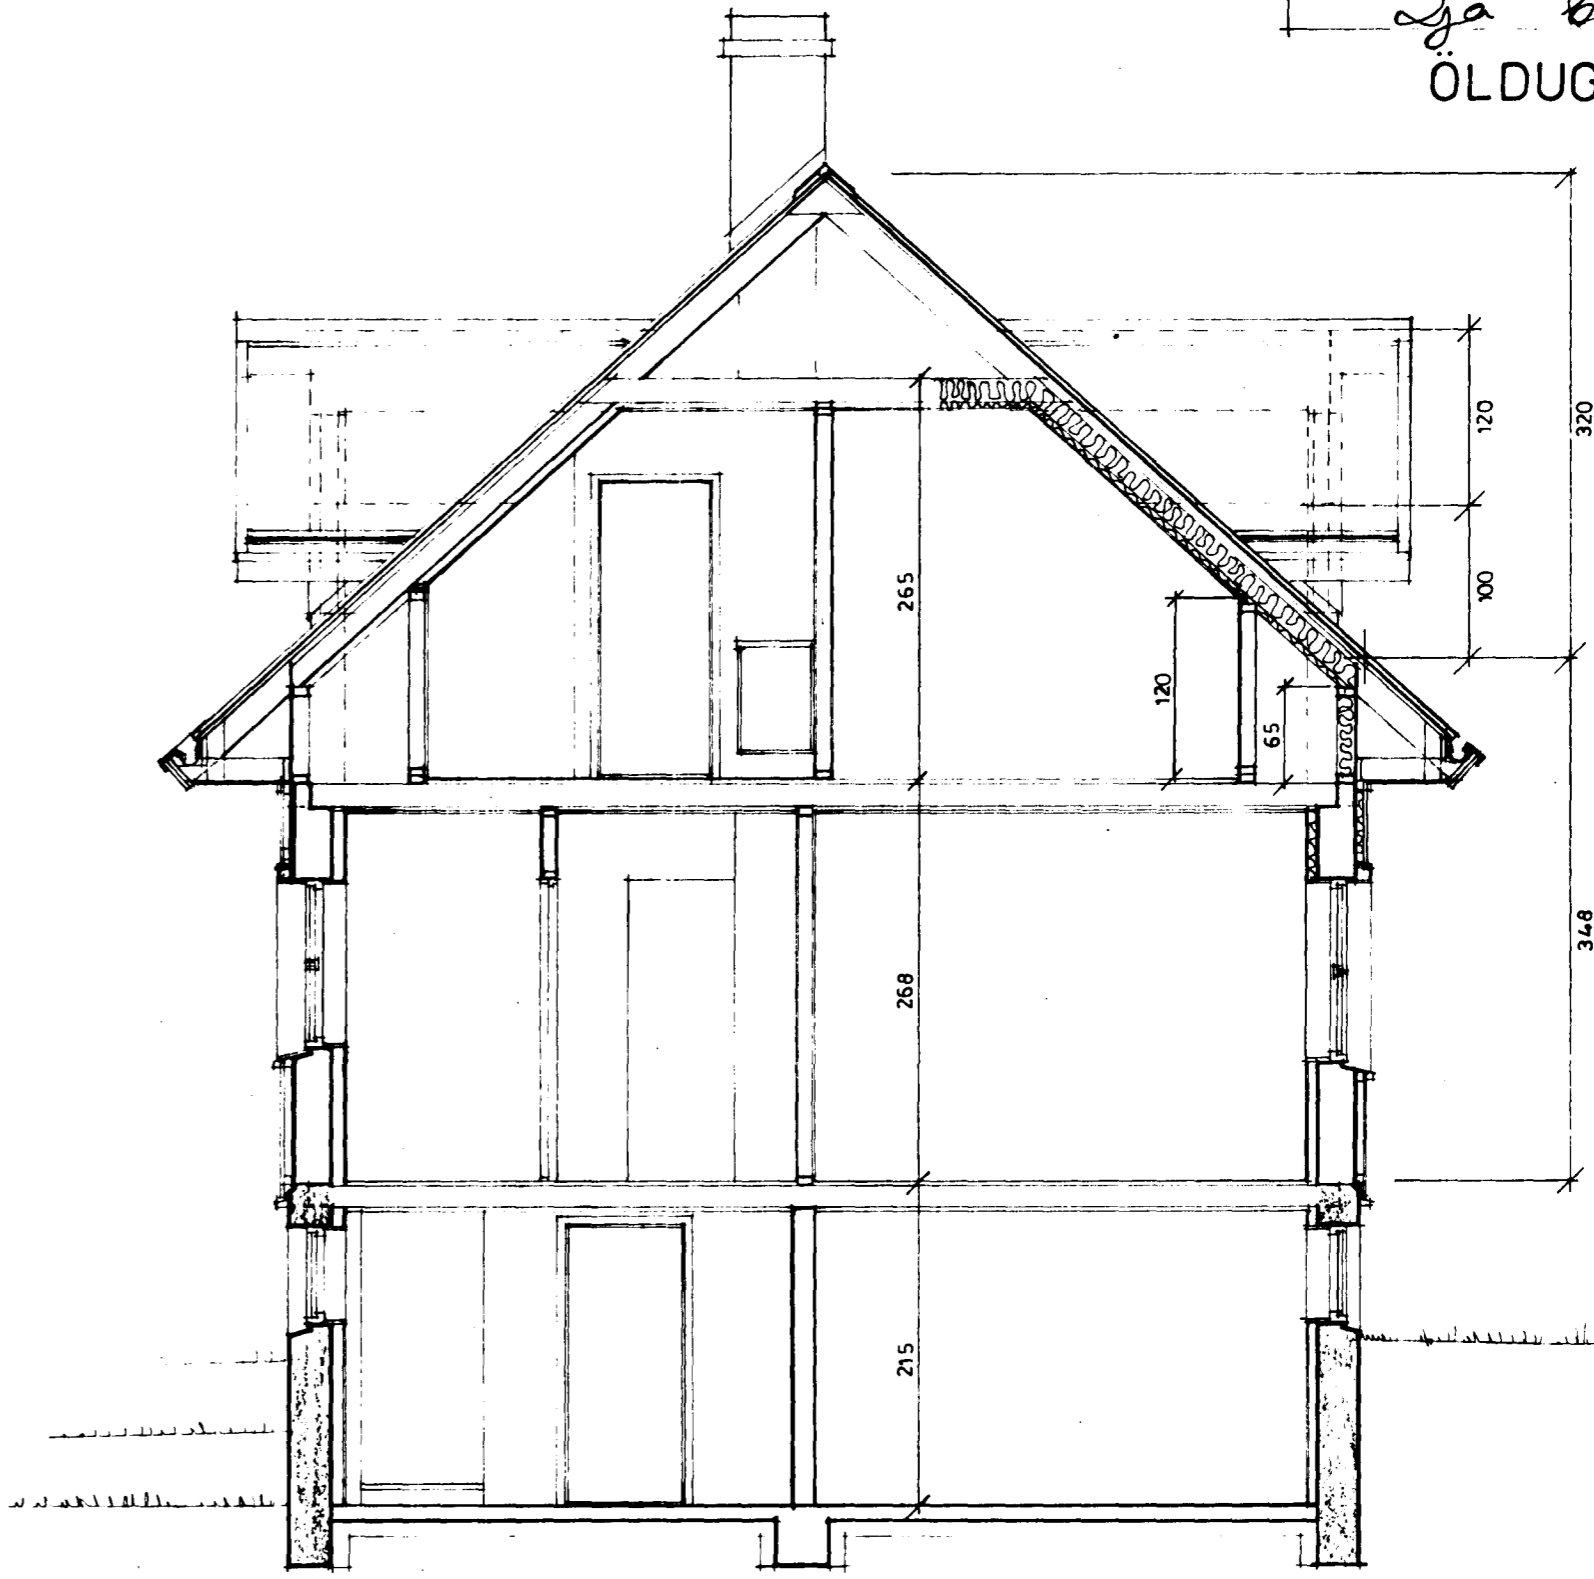


Sampykkt á fundi bygginga-
nefndar þ. 18.10.1995
BYGGINGAFULLTRÚINN
fh. í HAFNARFIRÐI
Kristján Þór

Sjá bókun
ÖLDUGATA 23

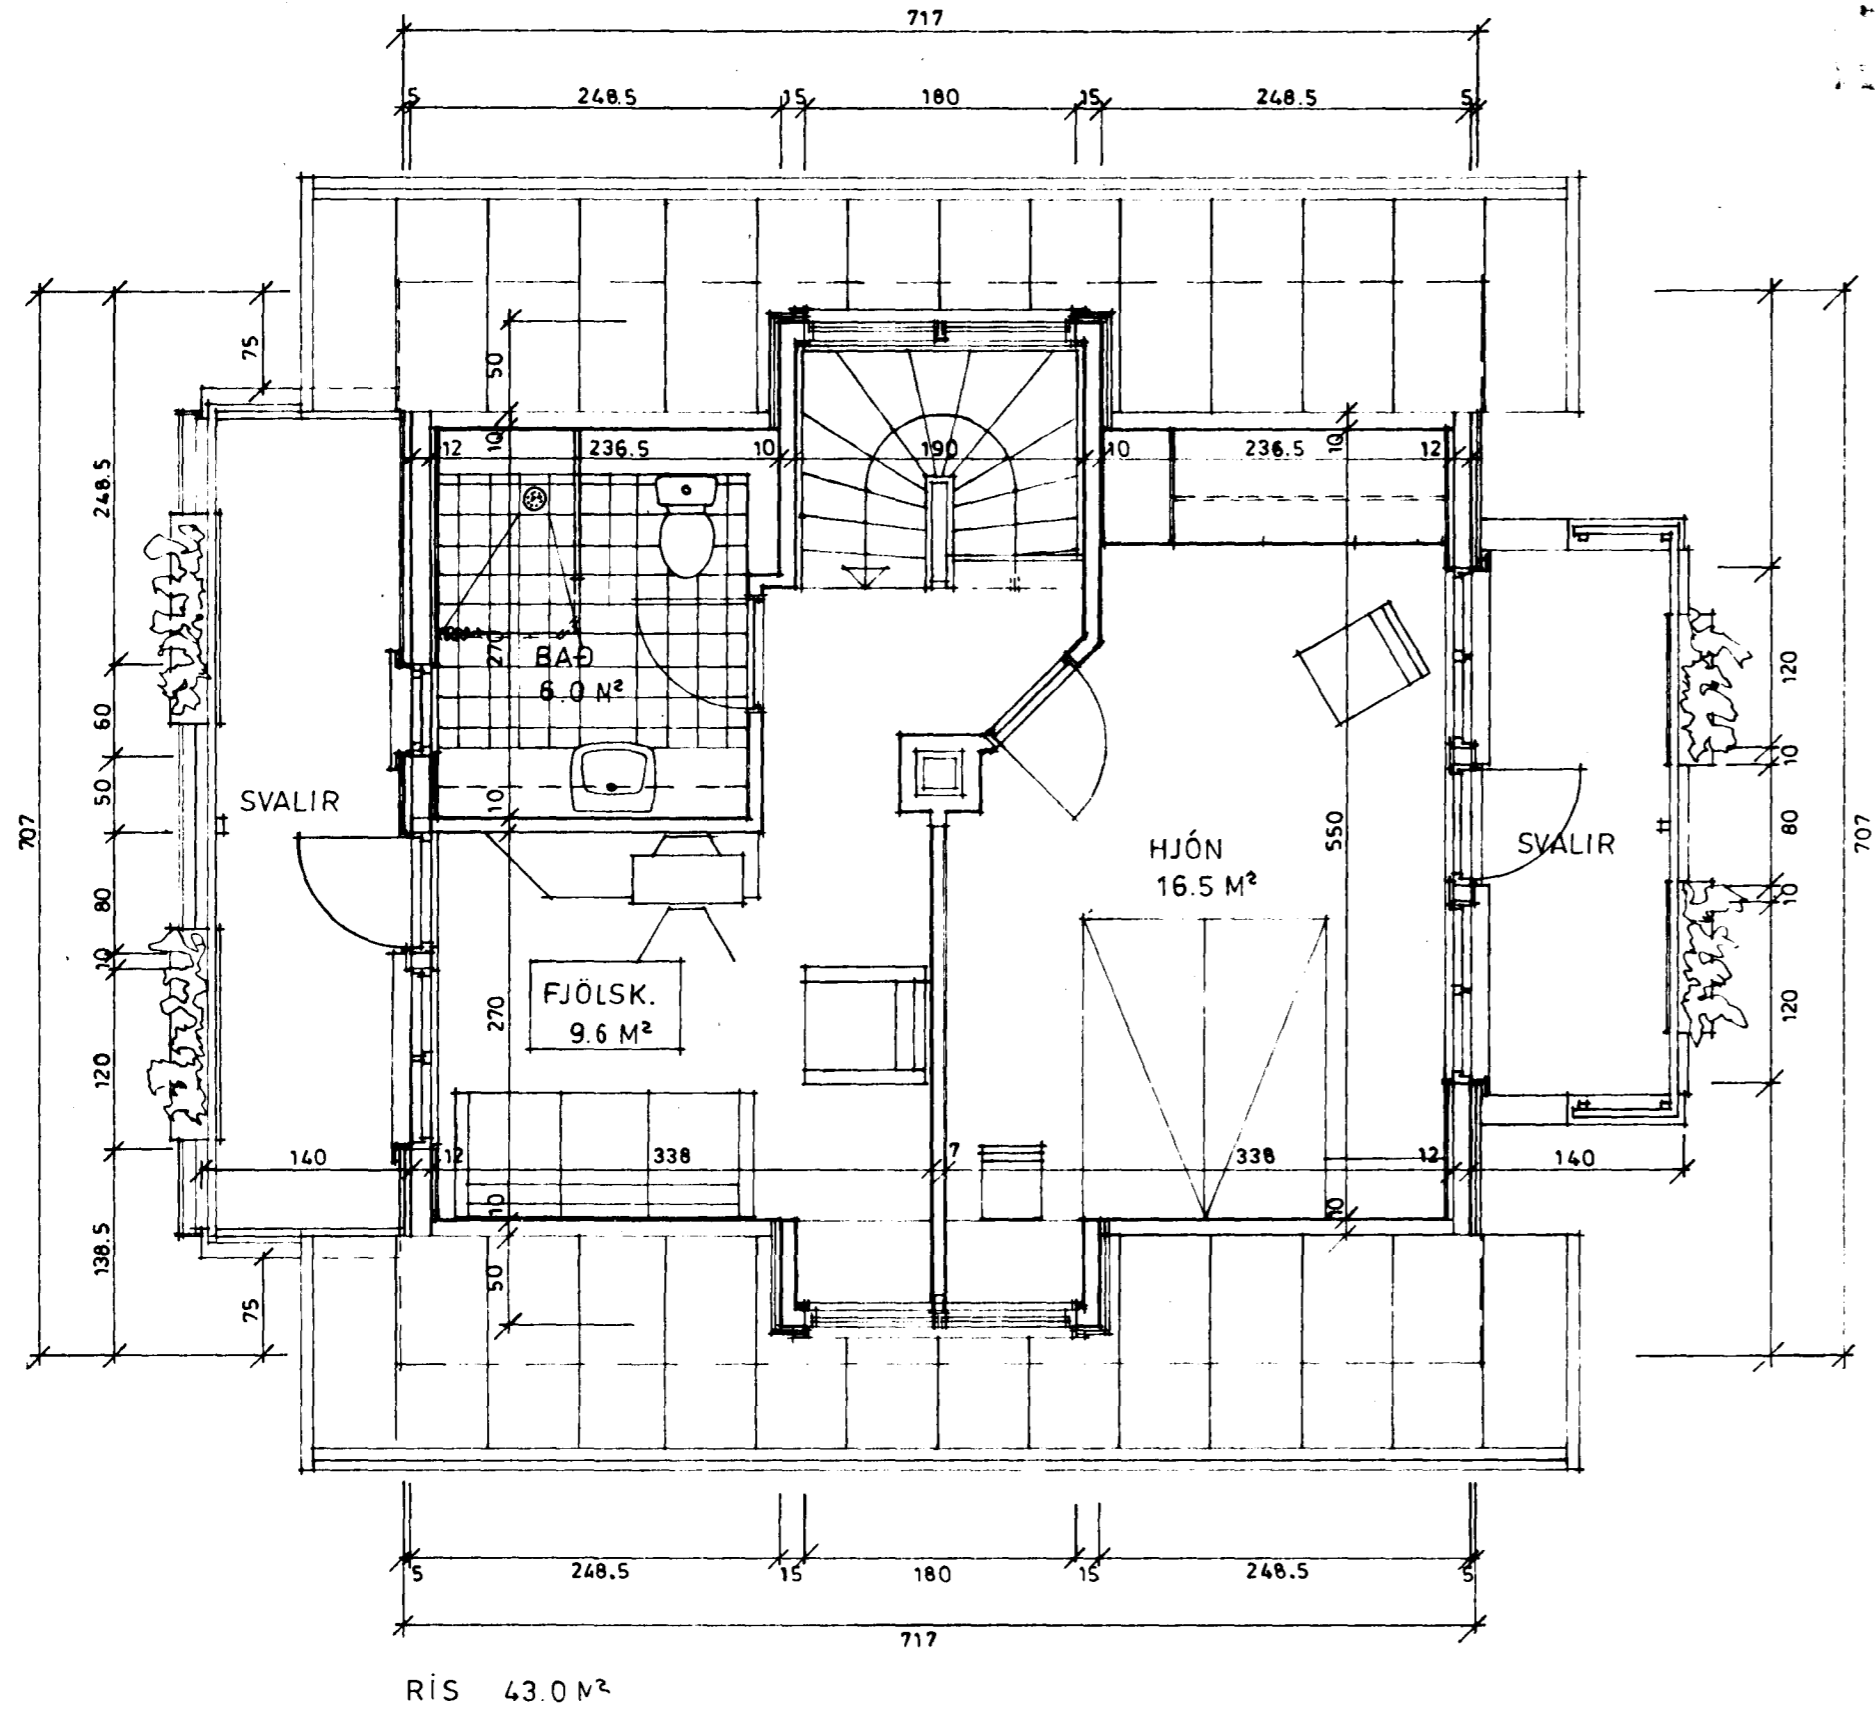

SNÍÐ A-A

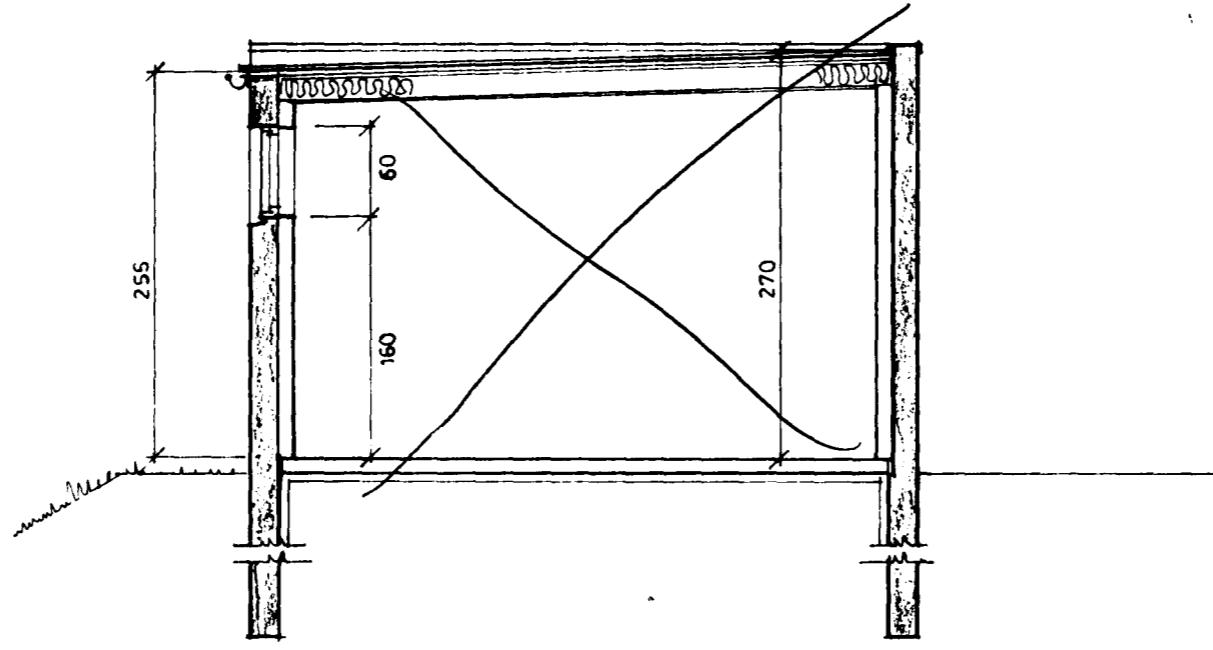

SNÍÐ B-B

Lið Bókun

