



Samþykkt á fundi bygginga-
nefndar þ. 18.10.1995
BYGGINGAFULLTRÚINN
K.H. Í HAFNARFIRÐI
Kristján Þóro

Sjá *Þóro*
ÖLDUGATA 23


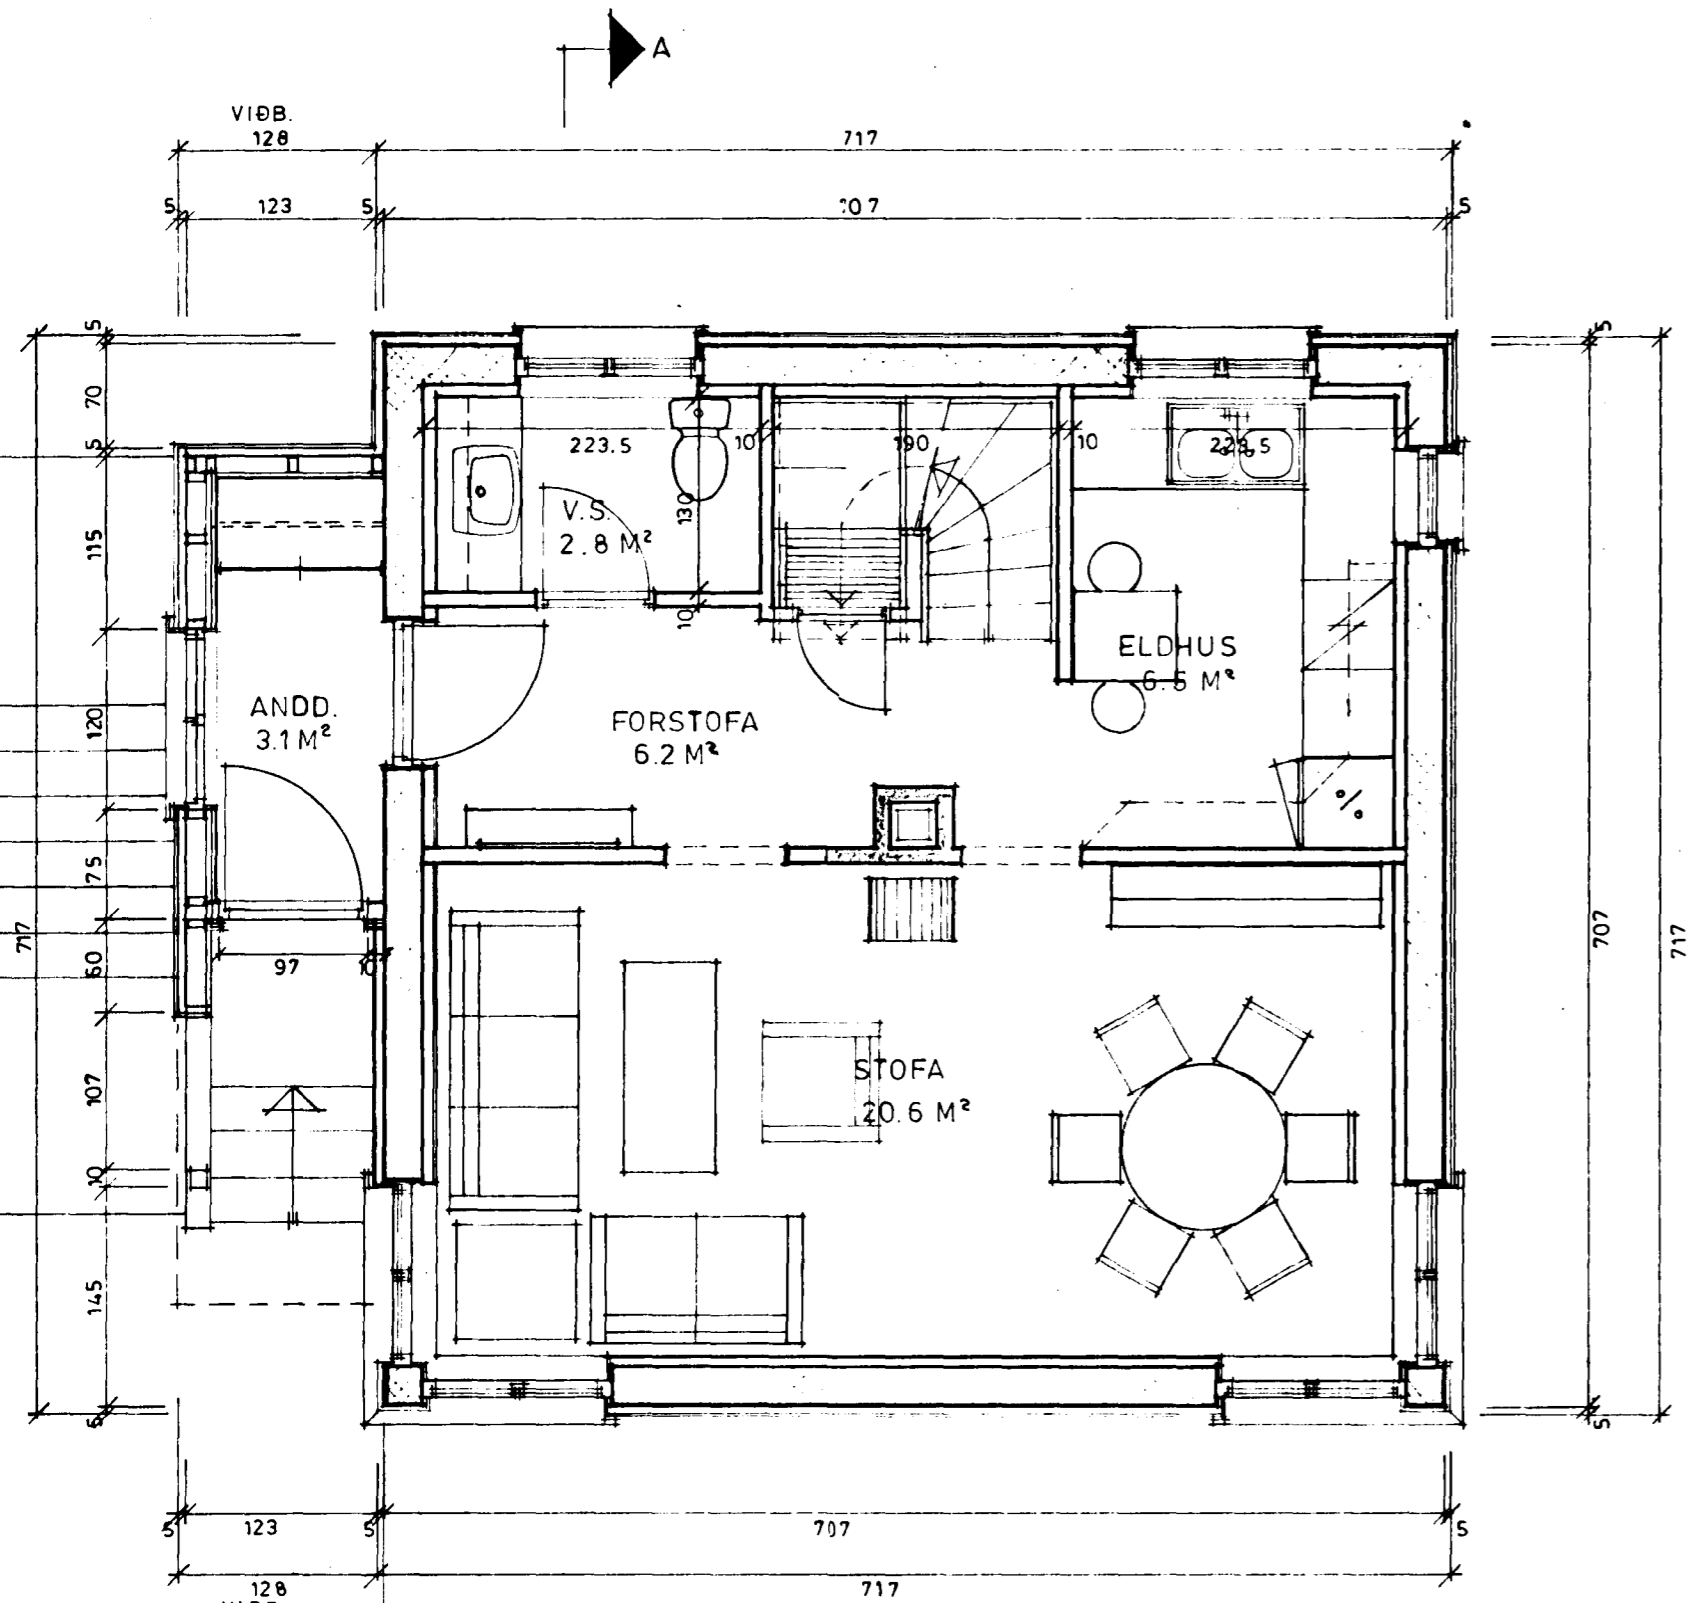


1. HÆÐ NUV. HÚS : 50.0 M² + VIÐB. 4.0 M² = 54.0 M²

RÚMMÁL HÚS : 391.0 M³
BIFRG: 72.0 M³

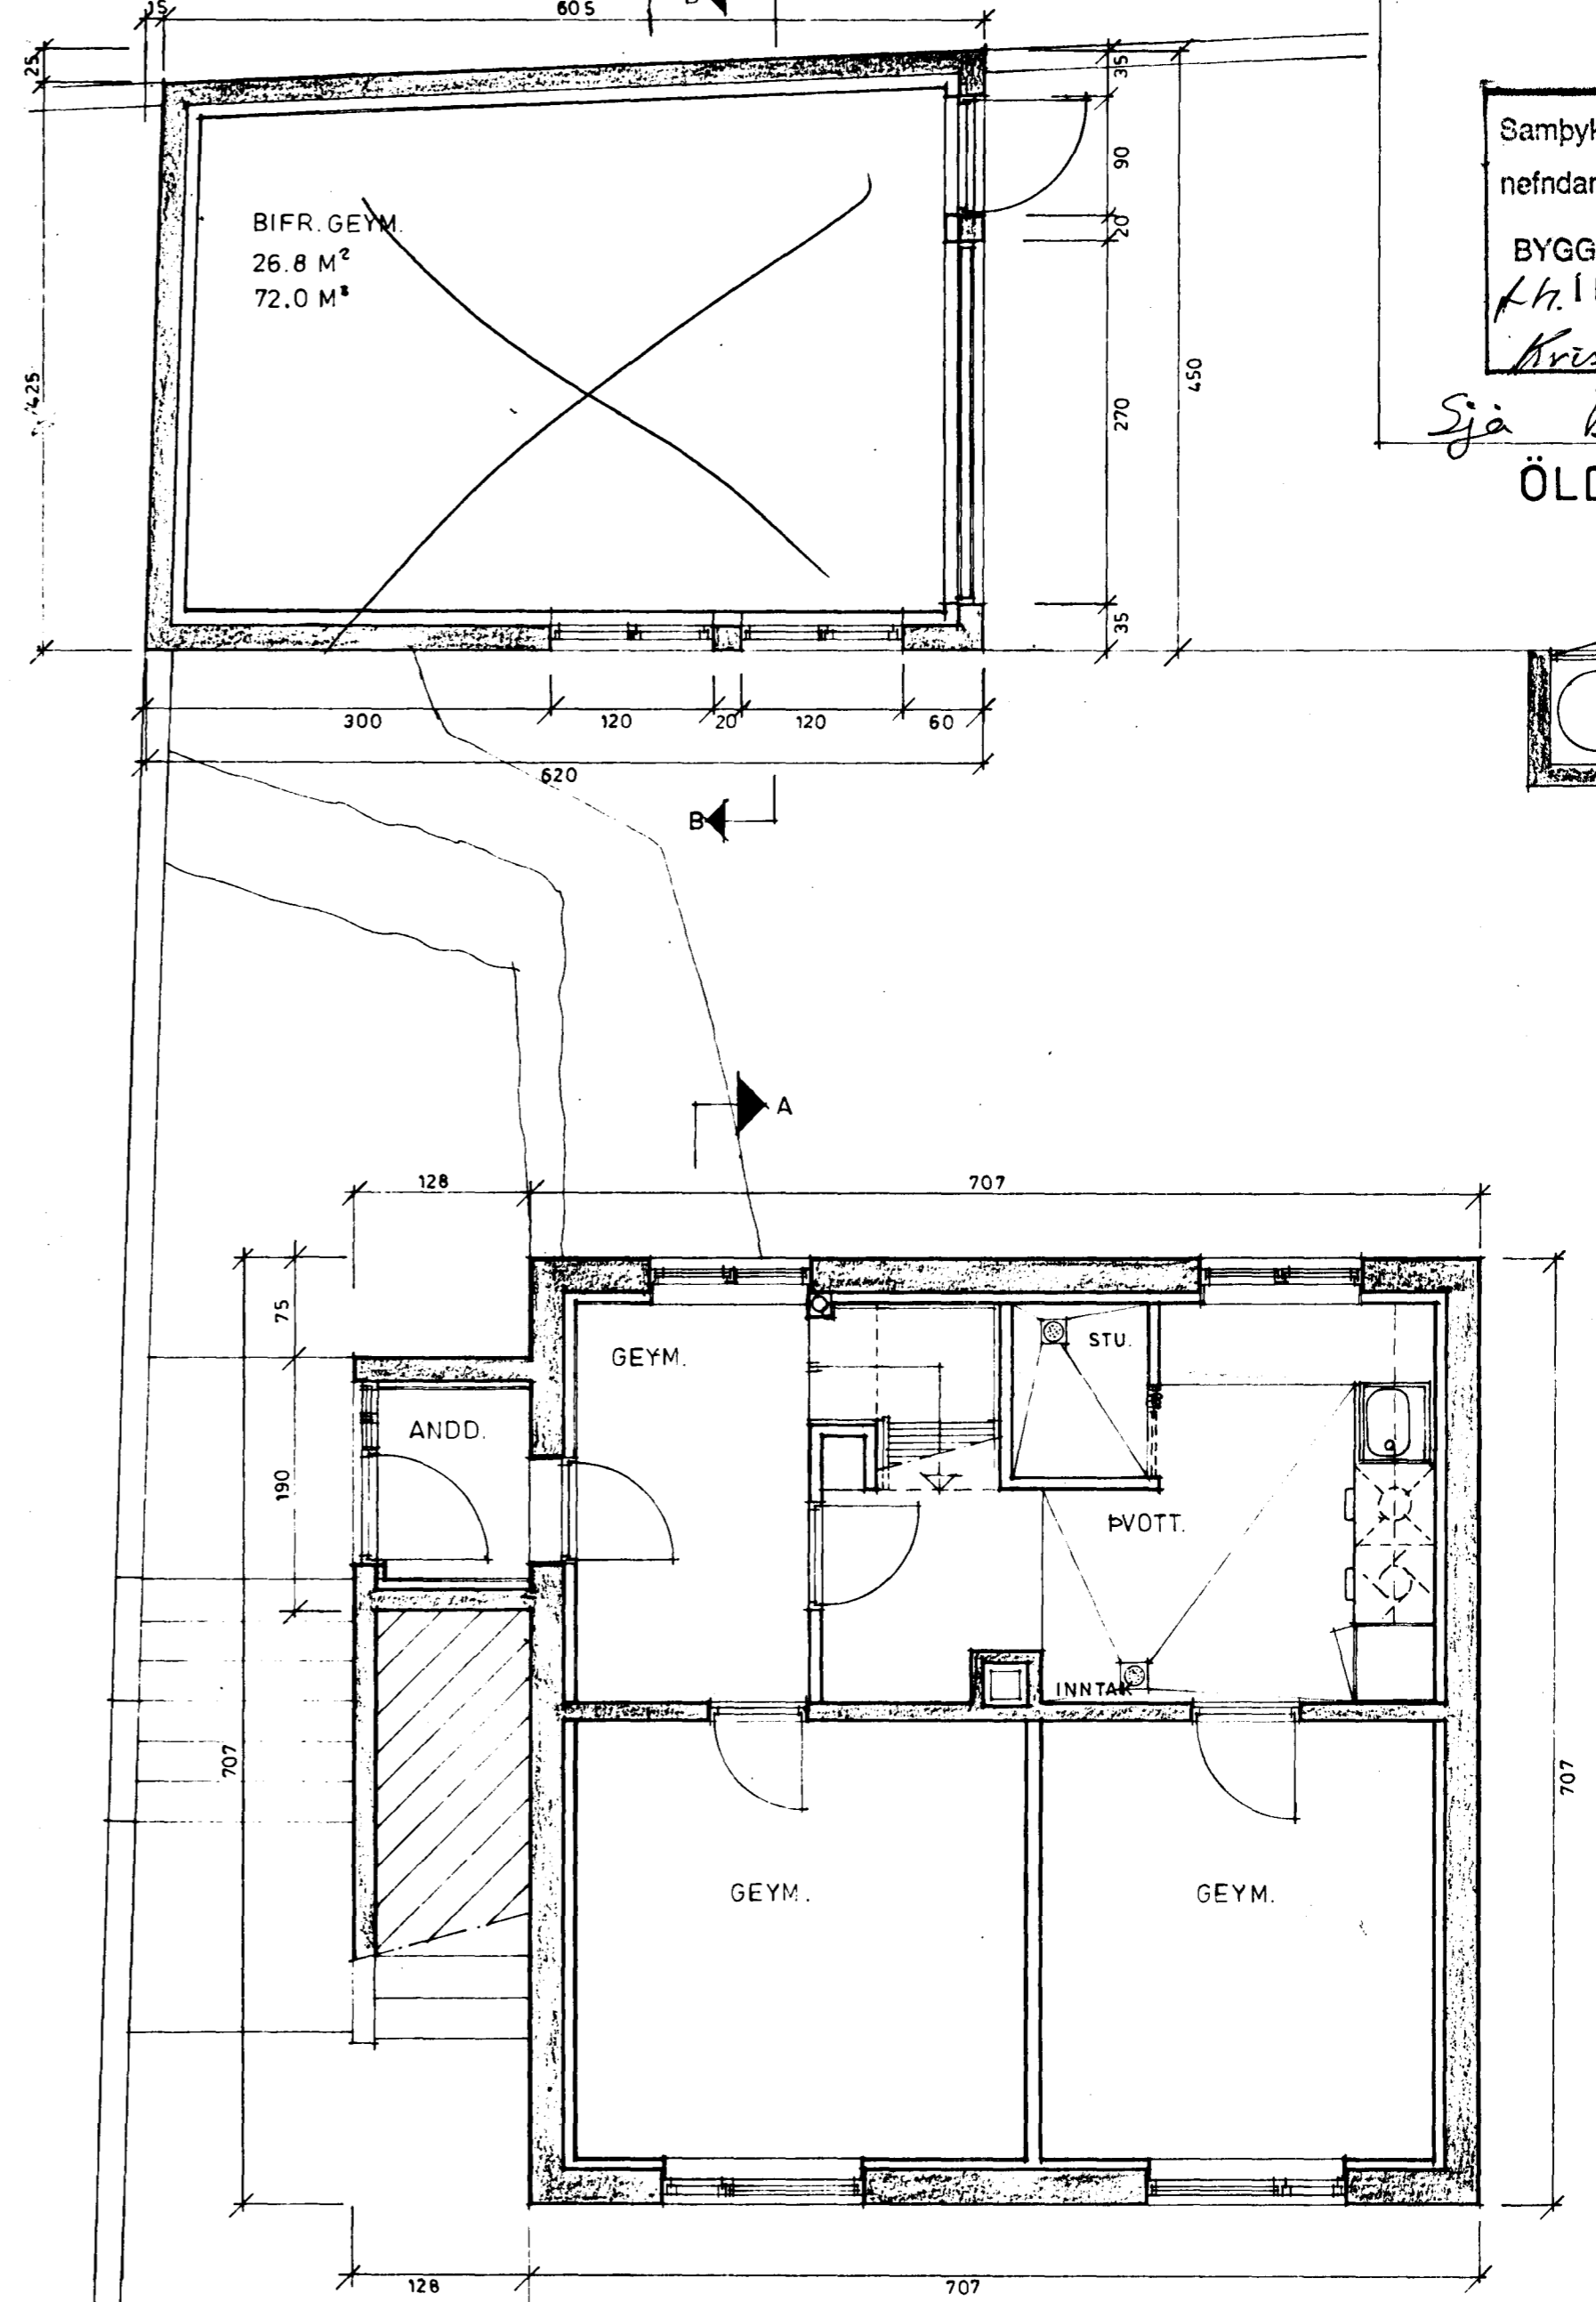

NUV. KJALLARI
52.4 M²

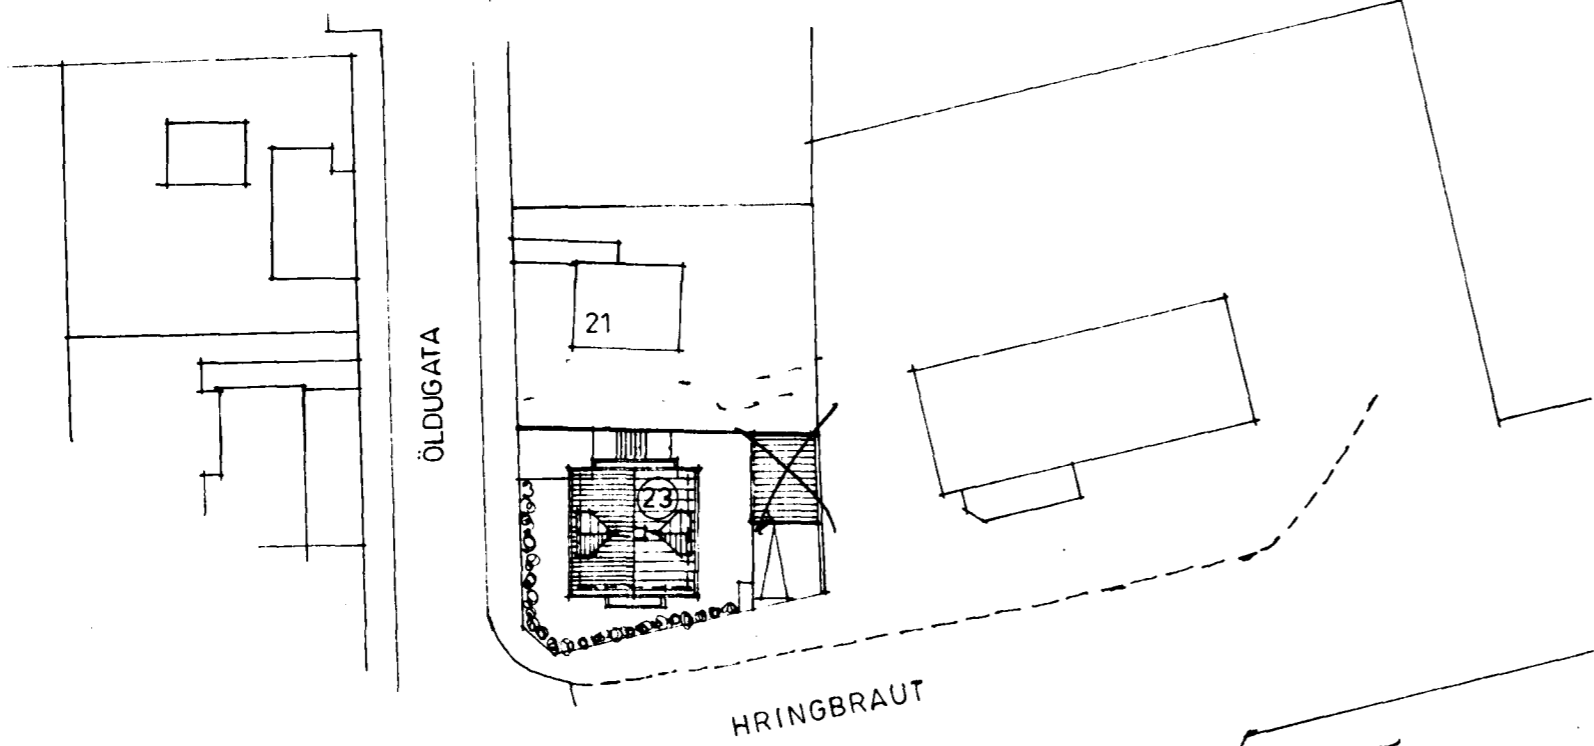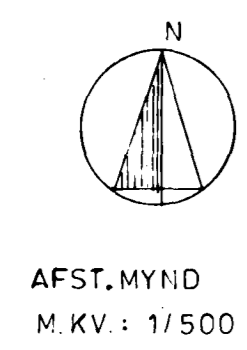

Dr. Þóro