


Samþykkt þann

11 JAN 2013


Byggingafulltrúinn í Hafnarfirði  
F.h. Sigurður Steinar Jónsson




Útlit - norðurhlíð  
Mkv. 1:100

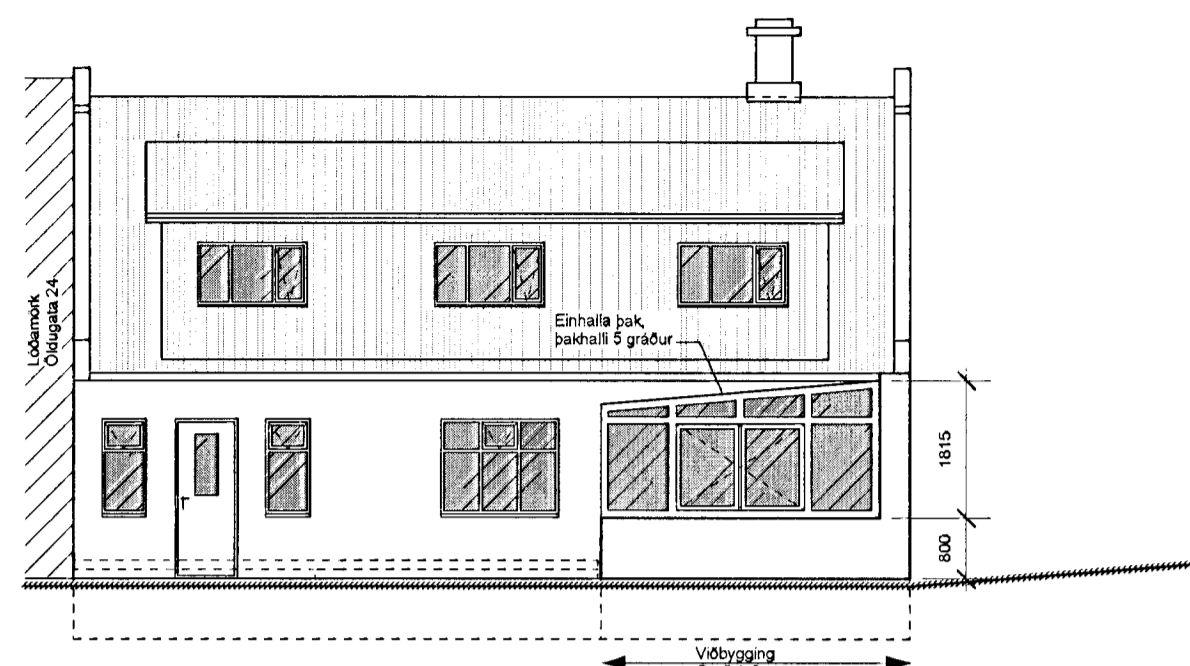


Útlit - suðurhlíð  
Mkv. 1:100

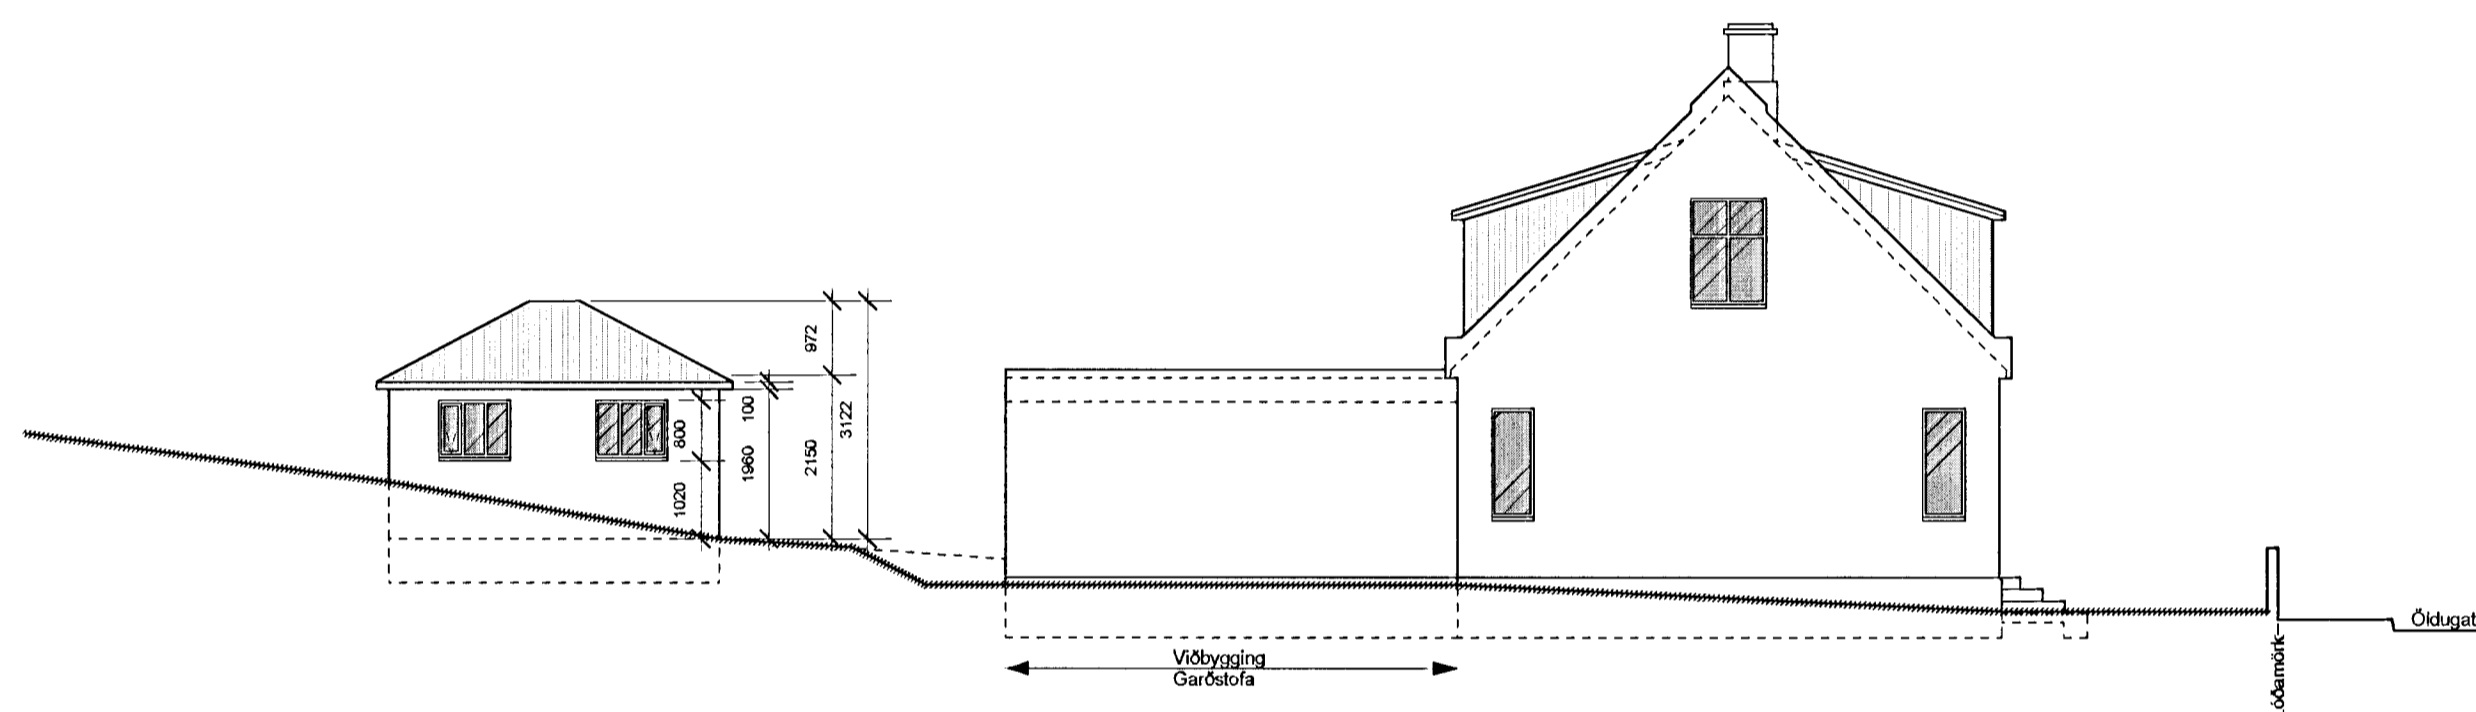

Útlit - austurhlíð  
Mkv. 1:100

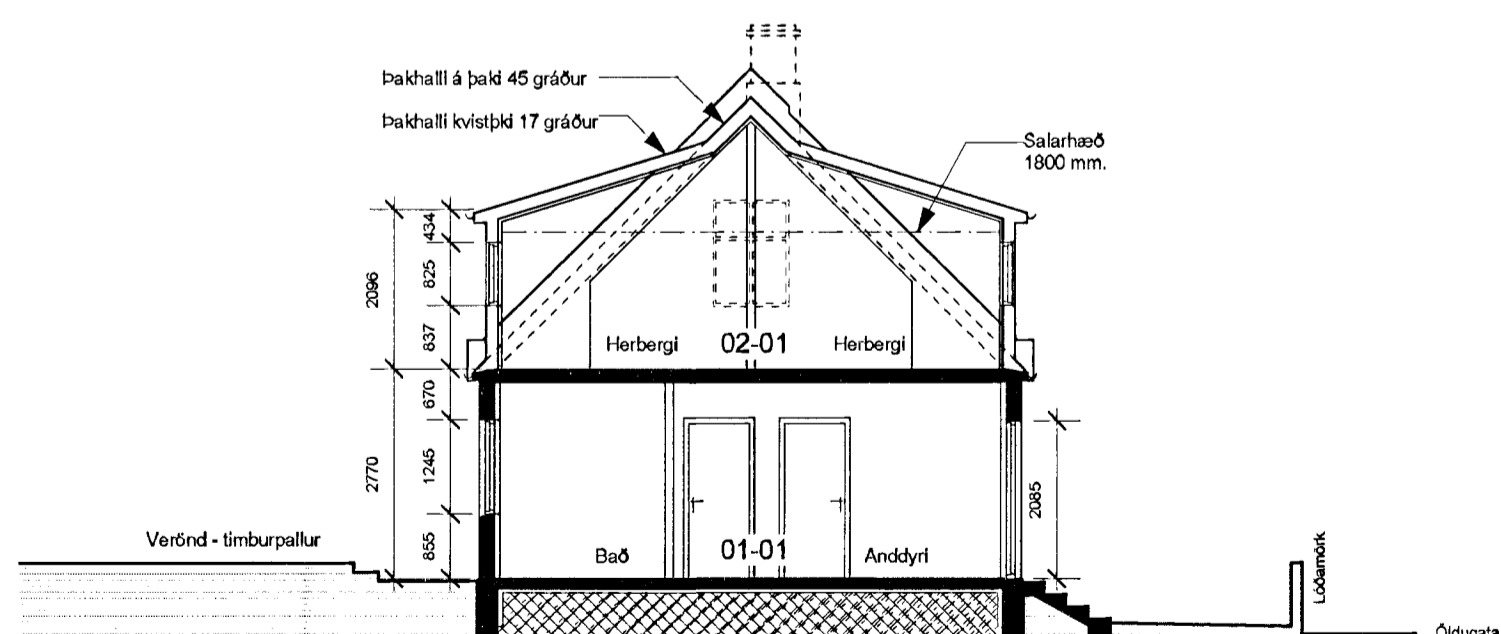

Snið A - A.  
101 Mkv. 1:100

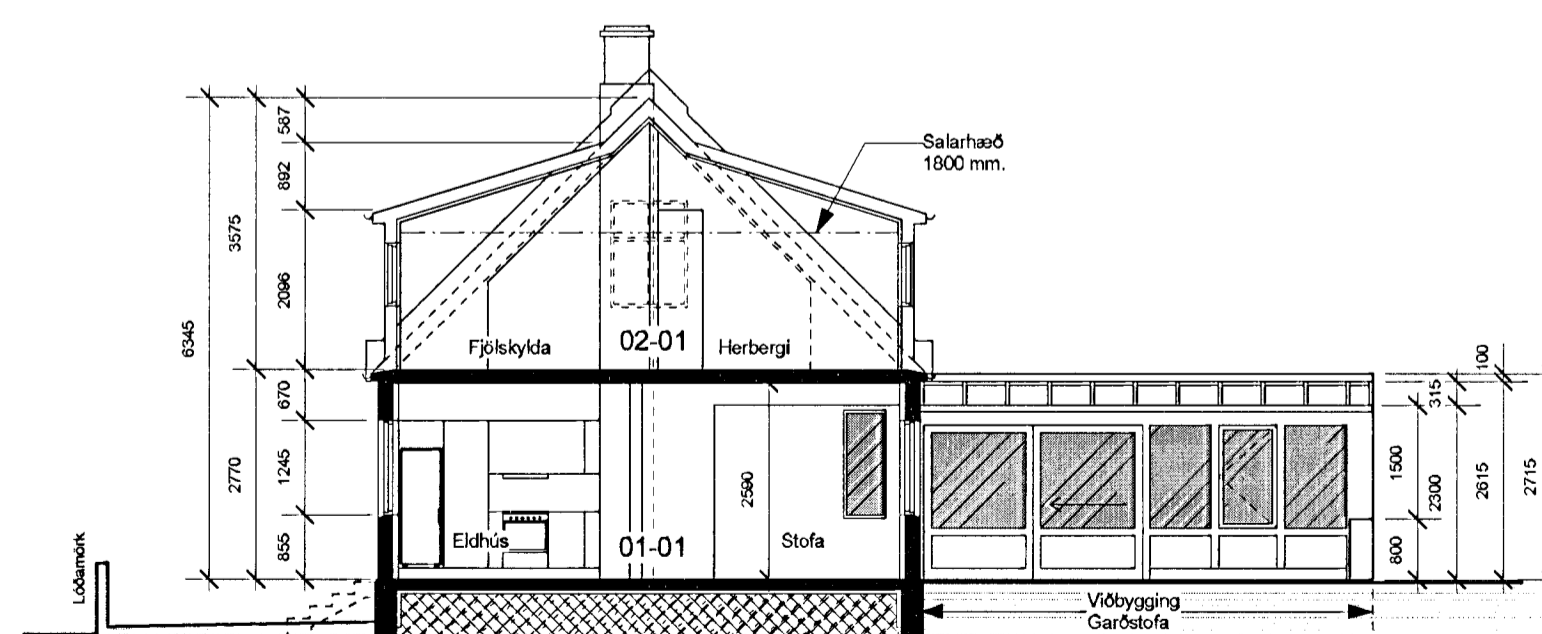

Snið B - B.  
101 Mkv. 1:100

**Breyting B 12. desember 2012**

1. Útliti á garðhýsi breytt til samræmis við raunverulegt útlit.

**Breyting A 11. mars 2009.**

1. Halla á þaki garðstofu hefur verið breytt.
2. Gaflvegg garðstofu (í suðvestur) hefur verið breytt þannig, að hann verði steypur upp undir glugga.
3. Skráningartala fyrir matshluta 01 er breytt, smávægileg breyting á rúmmáli matshluta.

**Öldugata 26, Hafnarfirði**

Aðaluppdrættir  
Viðbygging við hús.  
Útlit og sneiðingar

Mkv. 1:100 Teikn. nr. 102B

Dags. 27. ágúst 2008 Breytt dags. 12. des. 2012

Guðmundur Jónsson  
byggingafræðingur BÍ  
kt. 041260-4839  
Breiðvangi 5, 220 Hf.  
s. 565 5508-664 5635  
gud.jons@simnet.is.

Undirskrift

*Sigurður Jónsson*  
041260-4839