




Þomp. 28/6 '67
Breytt Líking komi

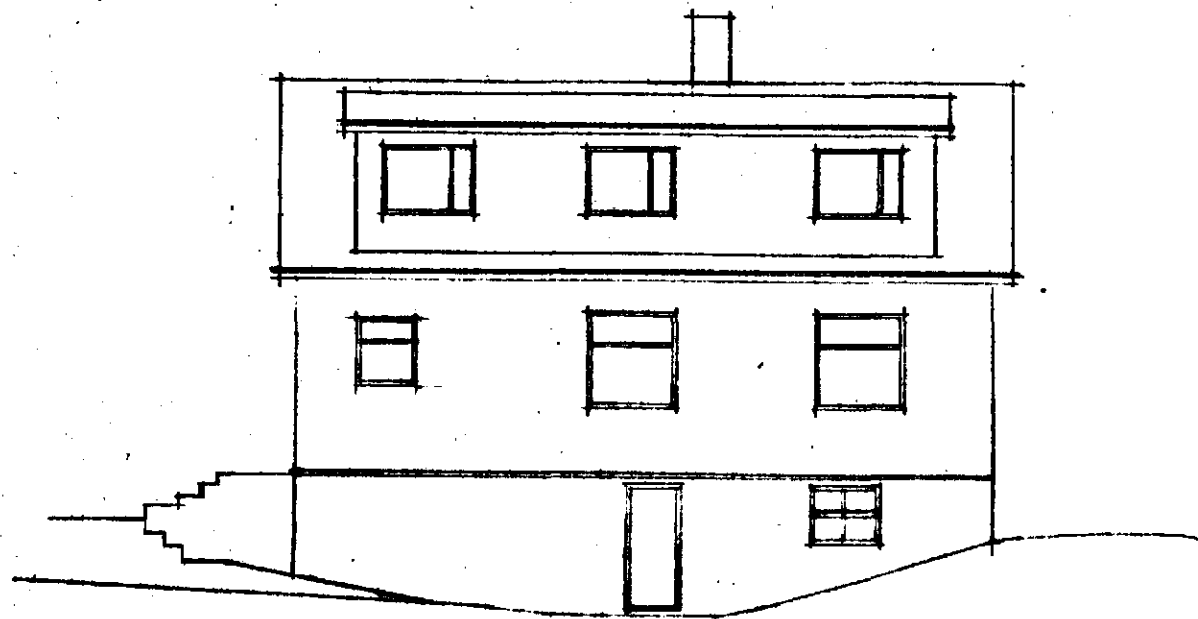


NORD-VESTUR

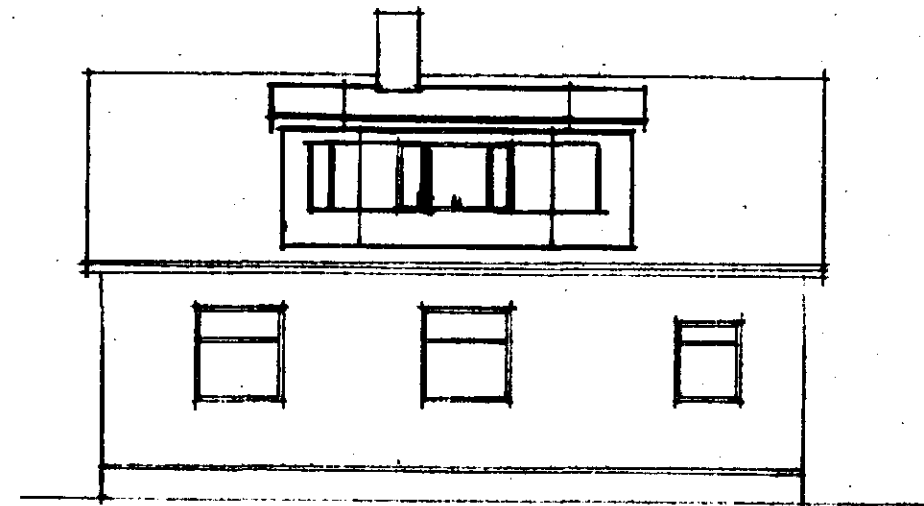


SUD-AUSTUR

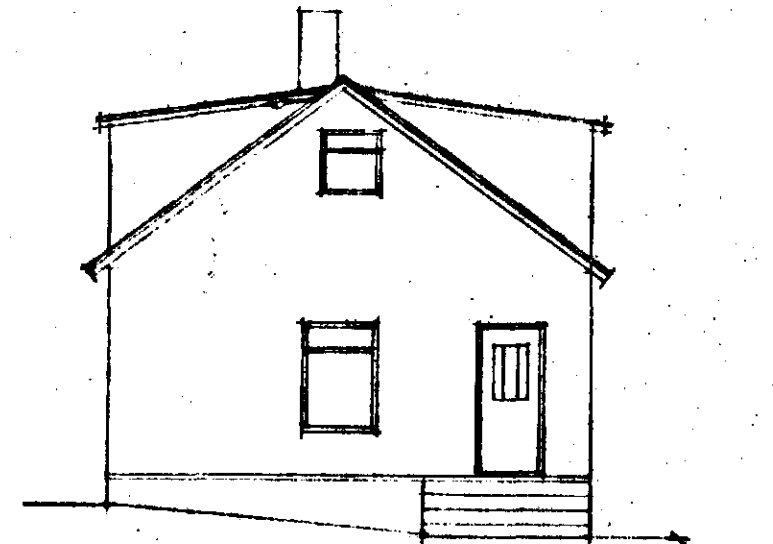


NORD-AUSTUR

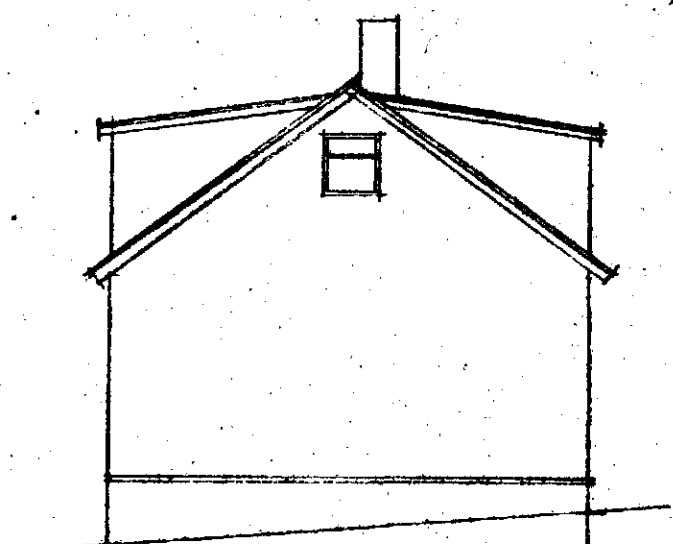


SUD-VESTUR

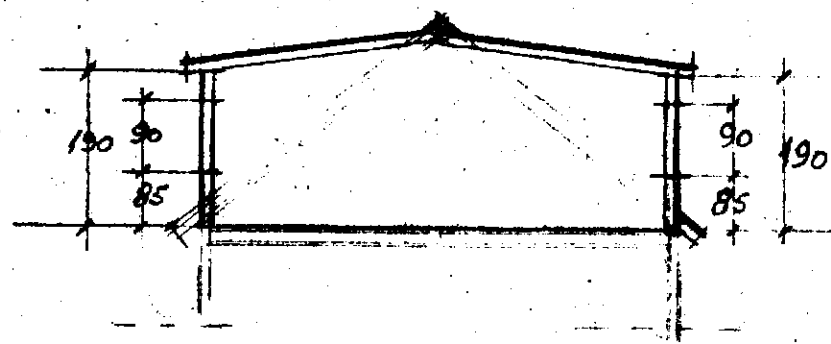

SNID a-a

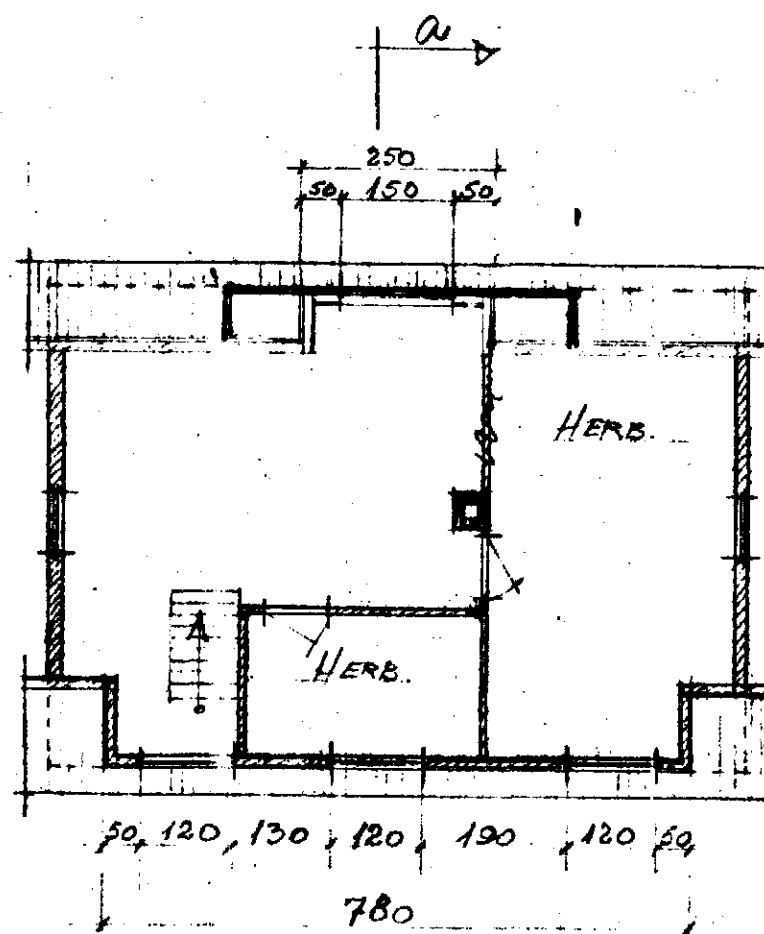

GRUNNMYND - RIS
KVARDI 18/00

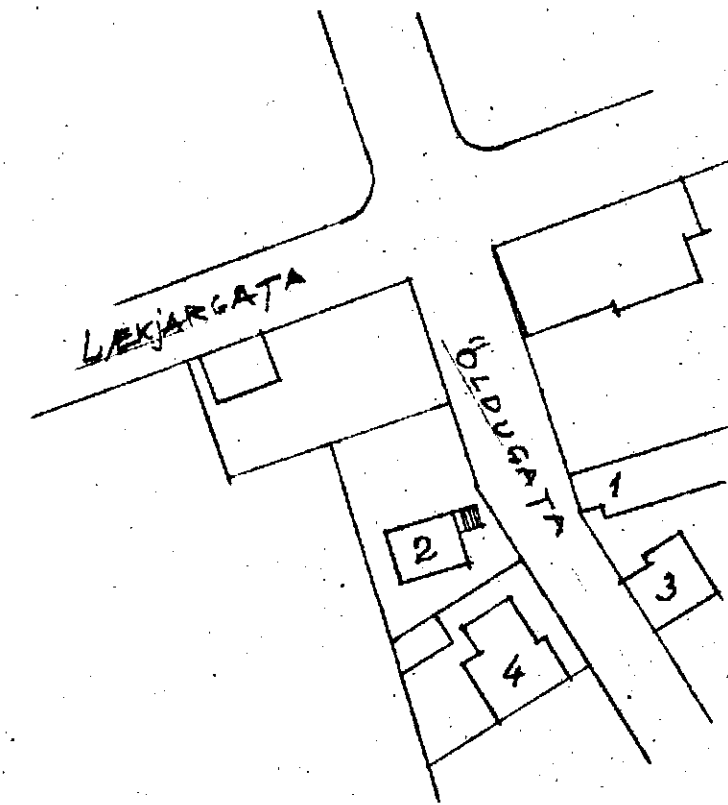

AFSTÖÐUMYND
KVARDI 18/000

"ÖLDUGATA 2

BREYTING A ÞAKI - KVISTUR

25/6 '67 KVISTUR A SUD-AUSTUR HLIÐ. Þ.J.

Hafnarfirdi í maí 1967
Þorbjörn Tryggvason FTFI