




ÖLDUGATA 31.

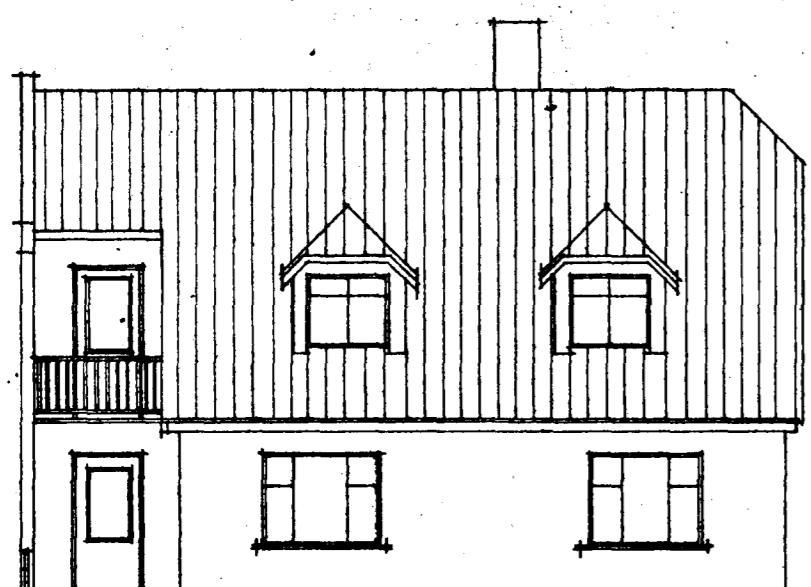


VESTUR

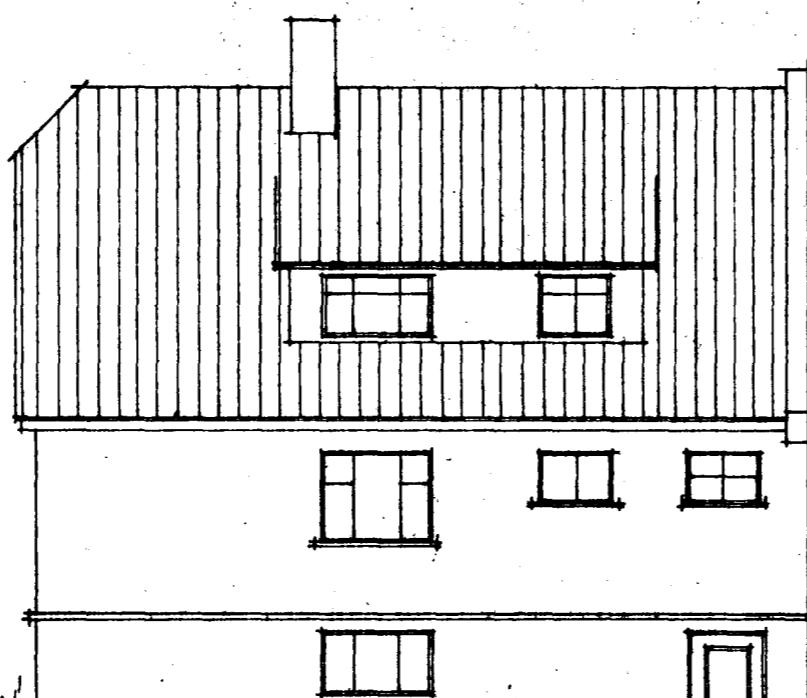

AUSTUR

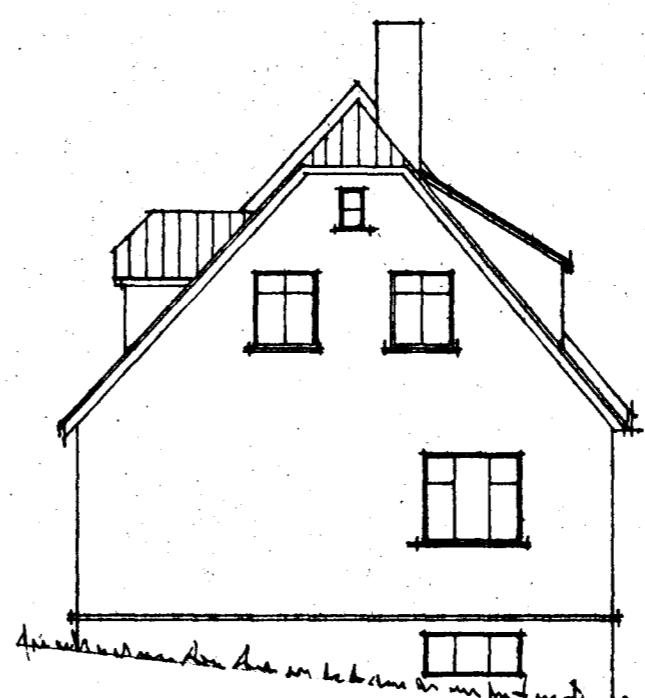


SUÐUR

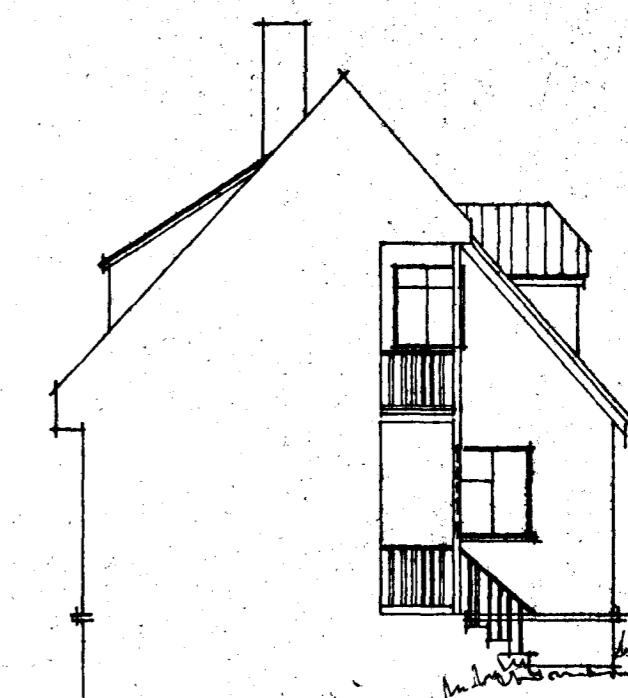


NORDUR

FYRIR BREYTINGU


EFTIR BREYTINGU

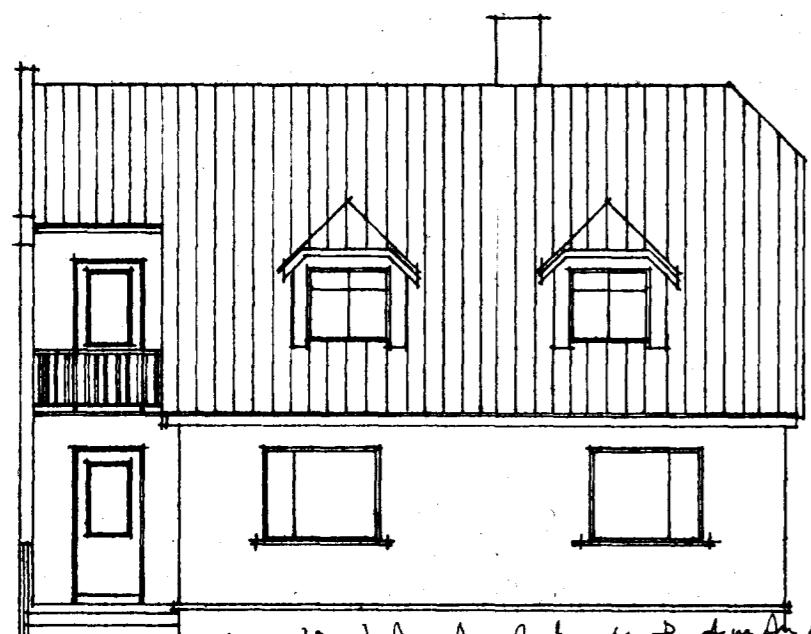


VESTUR

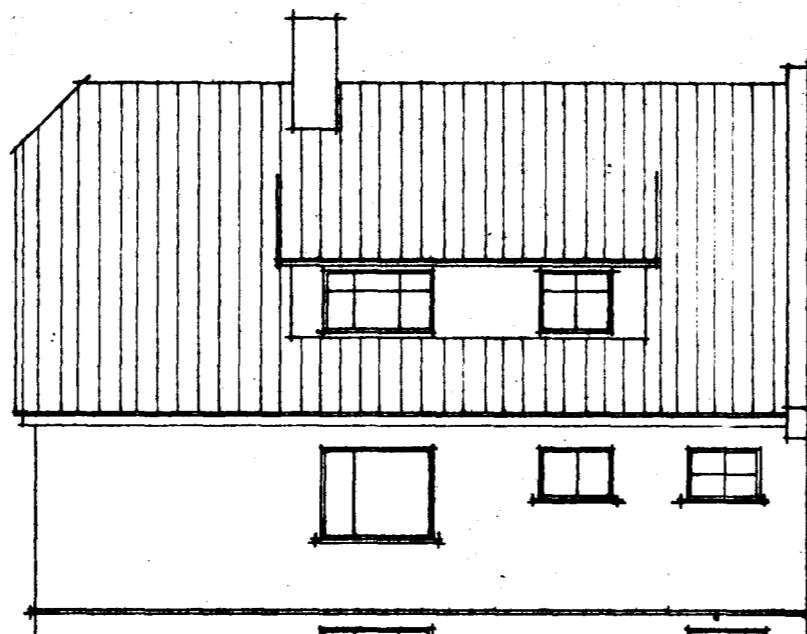

AUSTUR

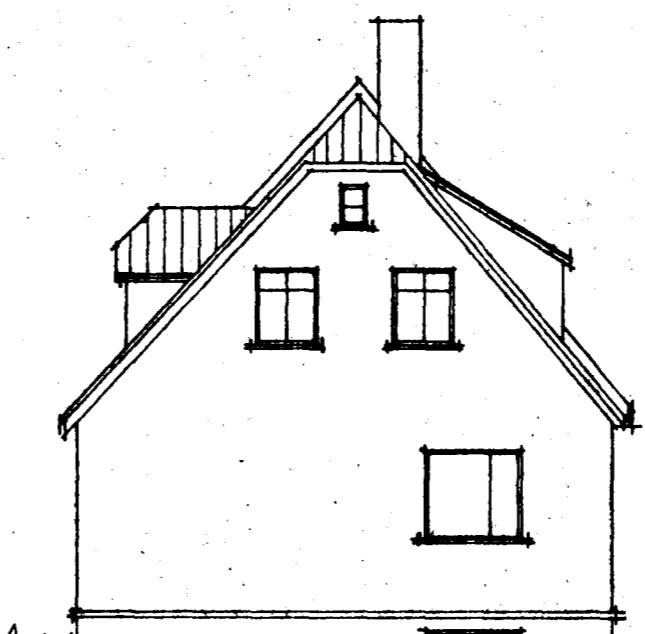

SUÐUR

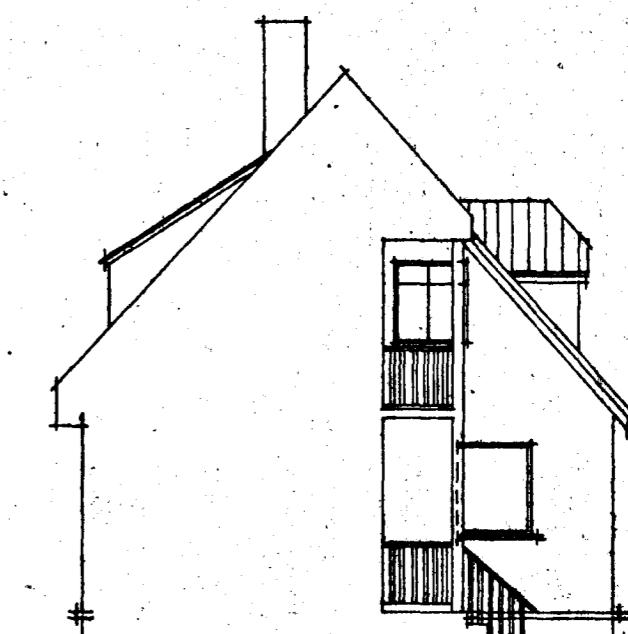

NORDUR

Samþykkt á fundi bygginga-
nefndar þ. 17/9 1975
BYGGINGAFULLTRÚNN
I HAFNARFIRÐI
F. Sigurðsson

ÖLDUGATA 31 EIG: KRISTINS AADNEGARD
GLUGGABREYTING NEÐRIHÆÐAR
ÜTLIT M. 1:100
HAFNARFIRÐI, 12.SEPTEMBER 1975
F. Sigurðsson / RS