

Samþykkt á fundi bygginga-
nefndar þ. 31.3.1977


BYGGINGAFULLTRÚINN
Í HAFNARFIRÐI

[Signature]


HÚS JÓNS KRISTINNSSONAR.

MÆLIKV. 1:100 OG 1:500.


ÖLDUGÖTU. 33. HAFNARFIRÐI.

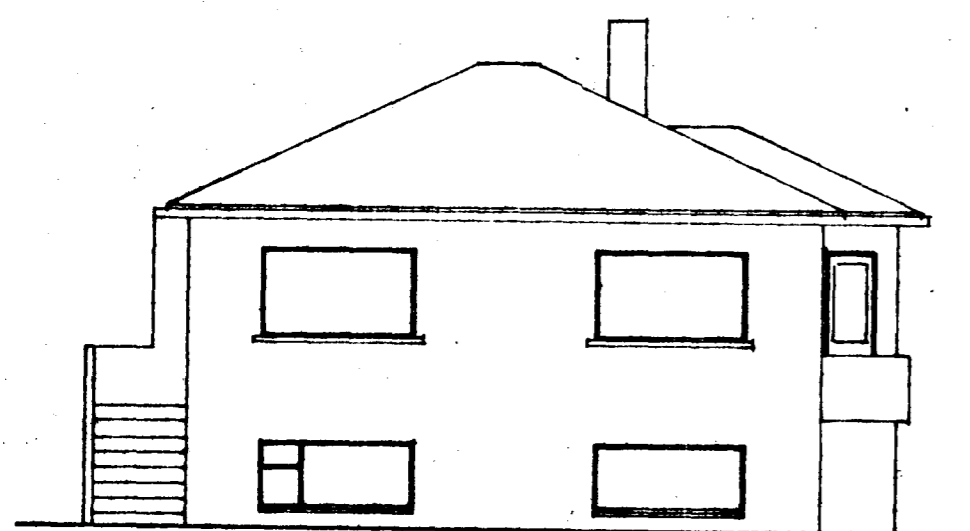


SUÐUR.

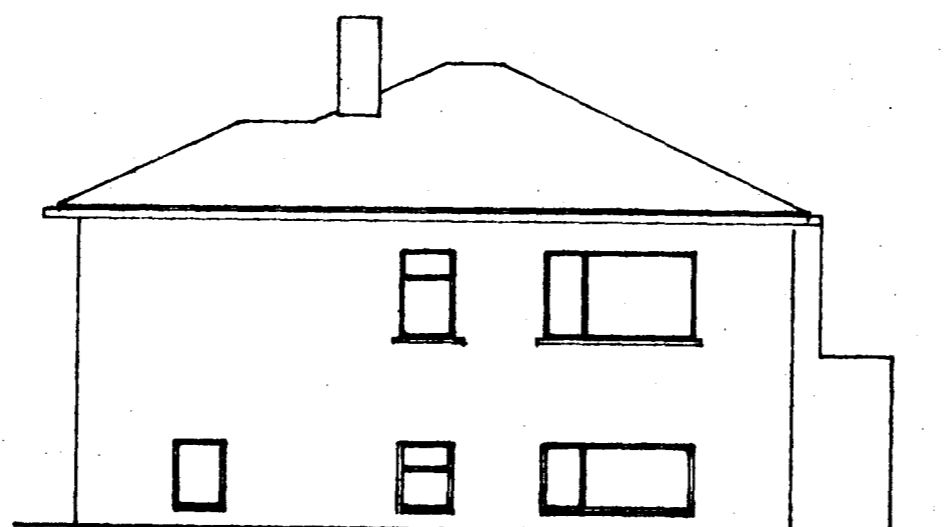

NORÐUR.

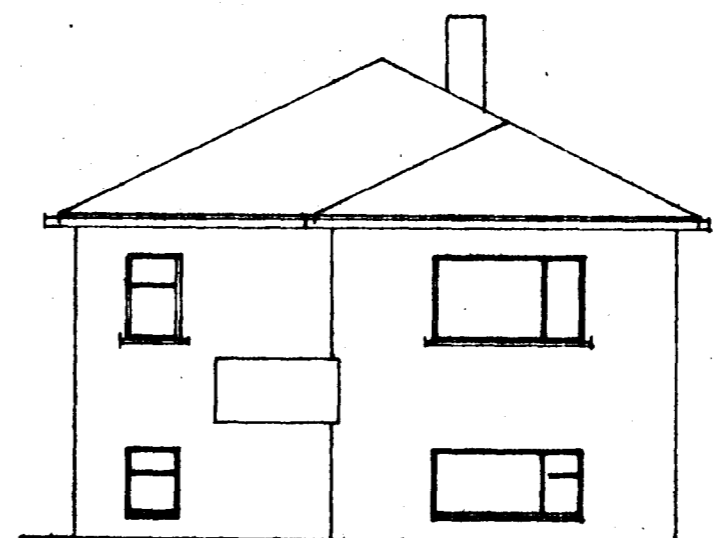


AUSTUR.

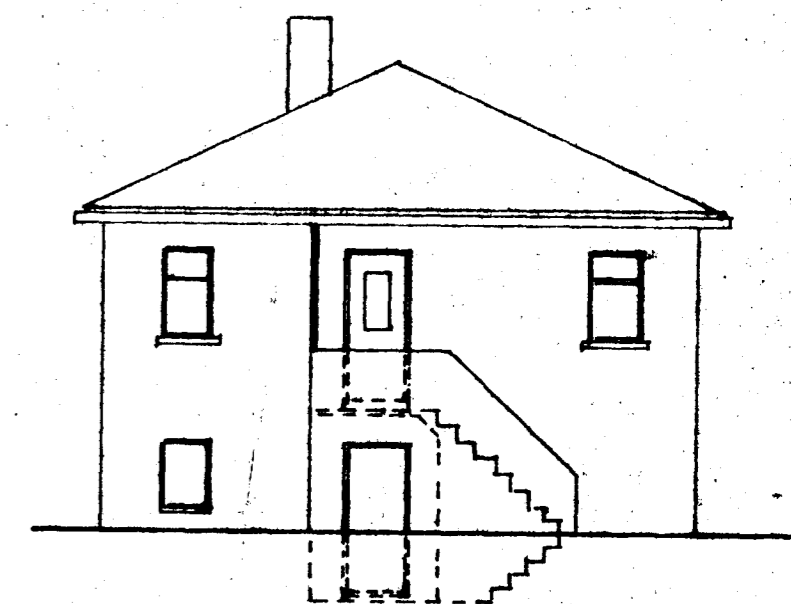


VESTUR.

EFTIR BREYTINGU.


FYRIR BREYTINGU.

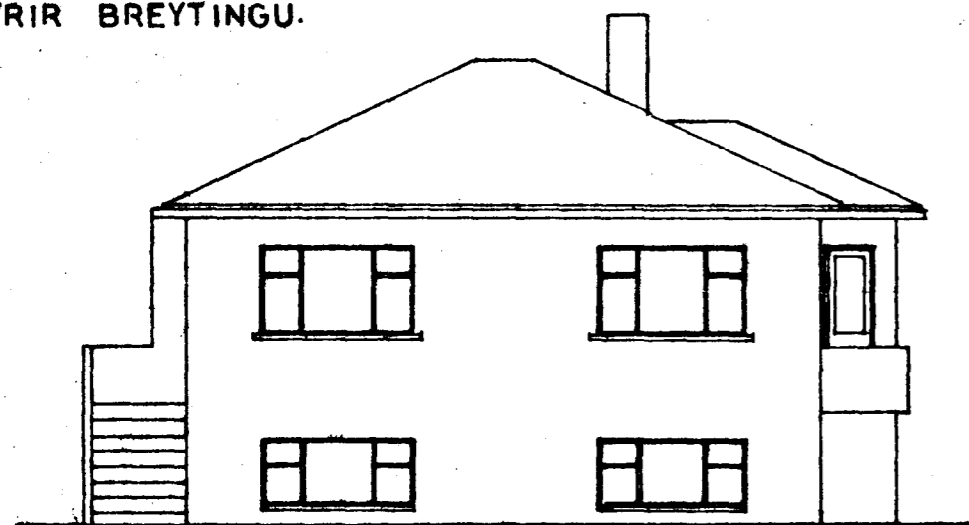


SUÐUR.

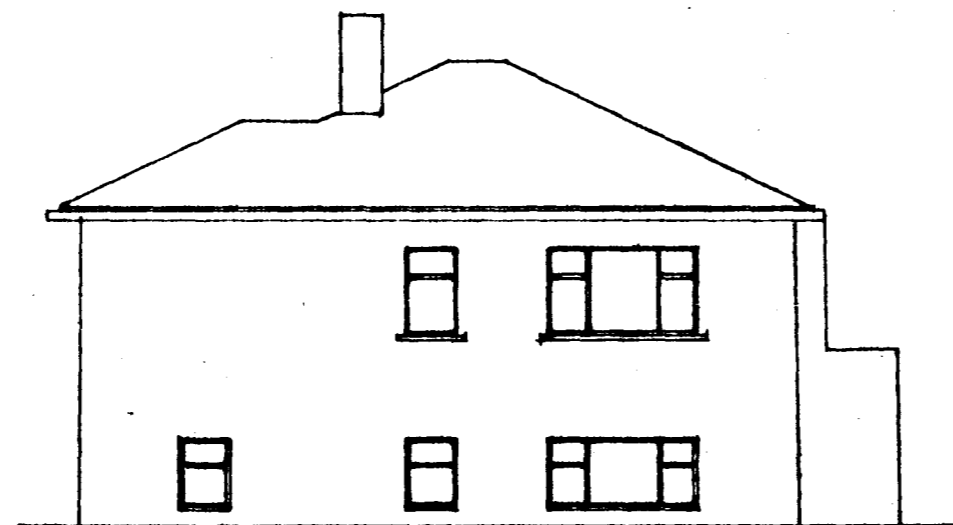


NORÐUR.

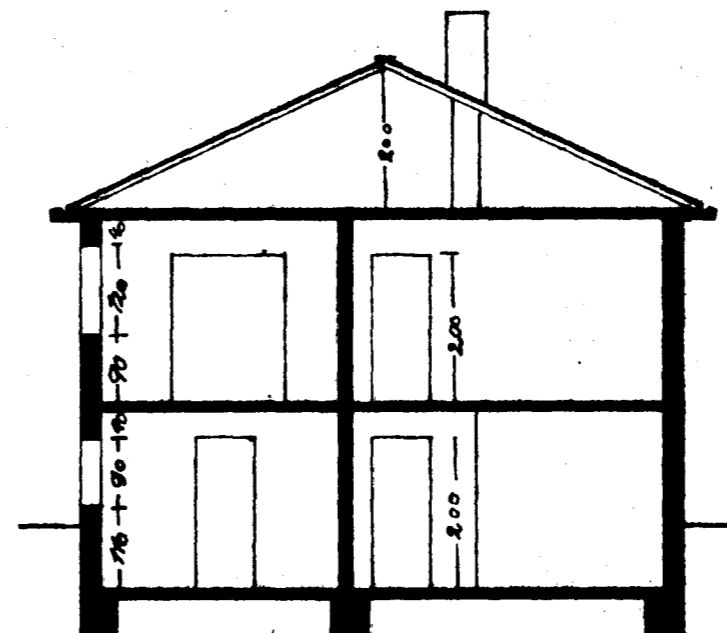


SKURÐUR.

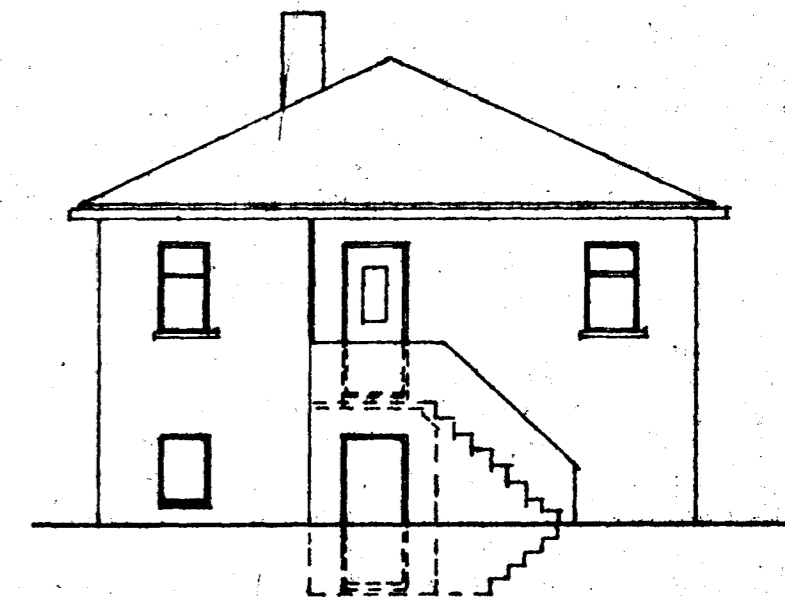


VESTUR.

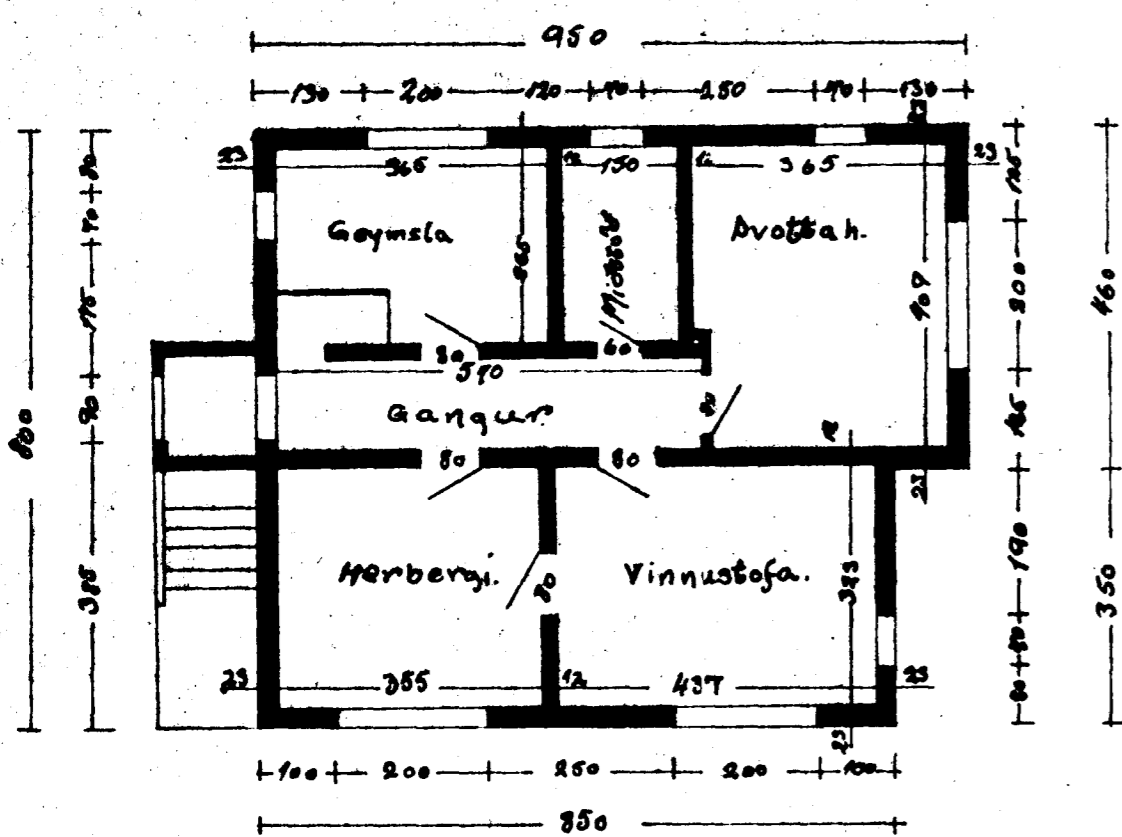


KJALLARI.

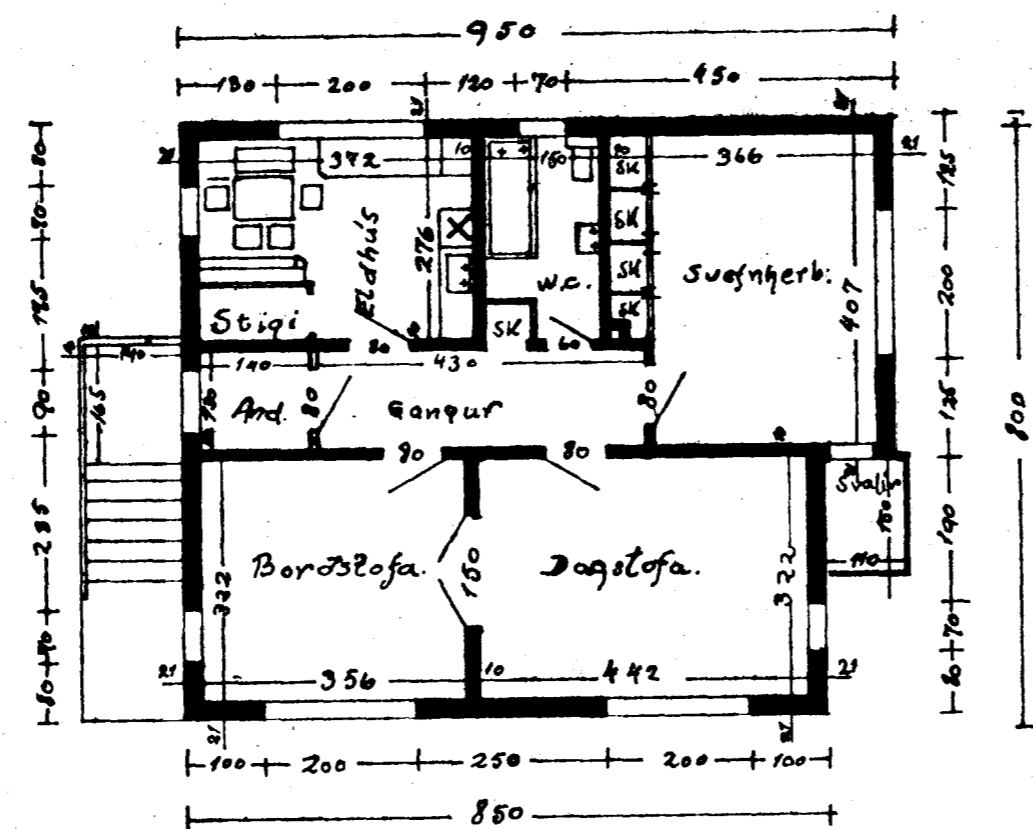

HÆÐIN.

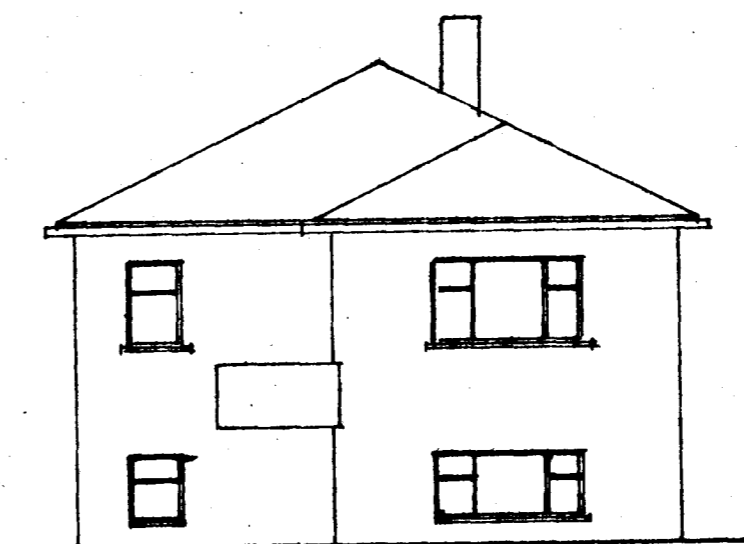

AUSTUR.

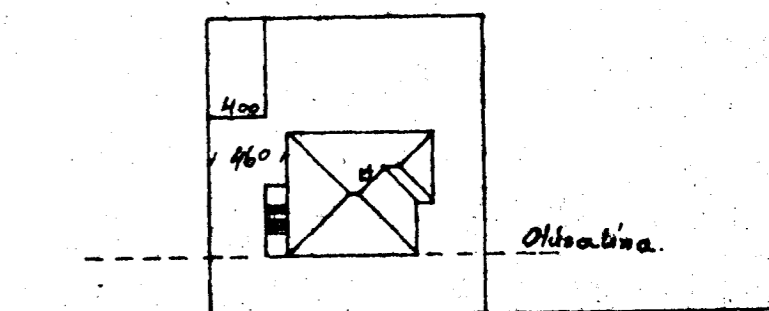

ÖLDUGATA.

BREYTING Á GLUGGUM 1. MARZ. 1977

HAFNARFIRÐI. 1/10. 1946.

G. Guðb.