




Samþykkt á fundi bygginga-
nefndar þ. 5/3 1975
BYGGINGAFULLTRÚINN
Í HAFNARFIRÐI
F. Sigurðsson

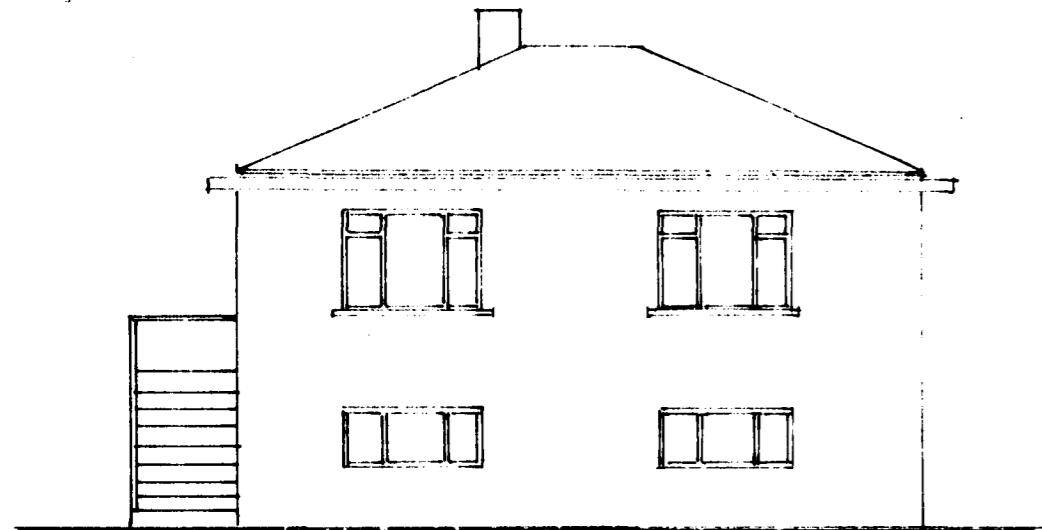

SUÐUR

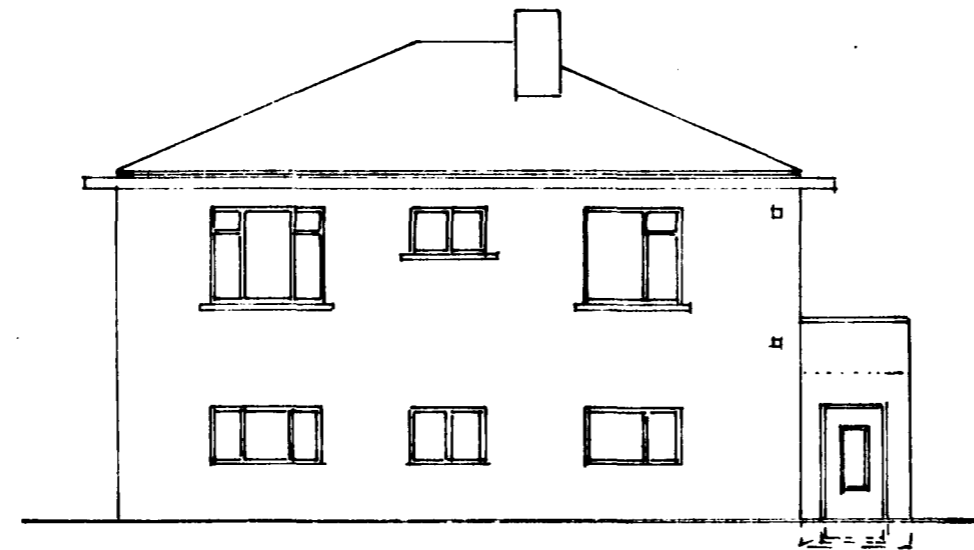


NORÐUR

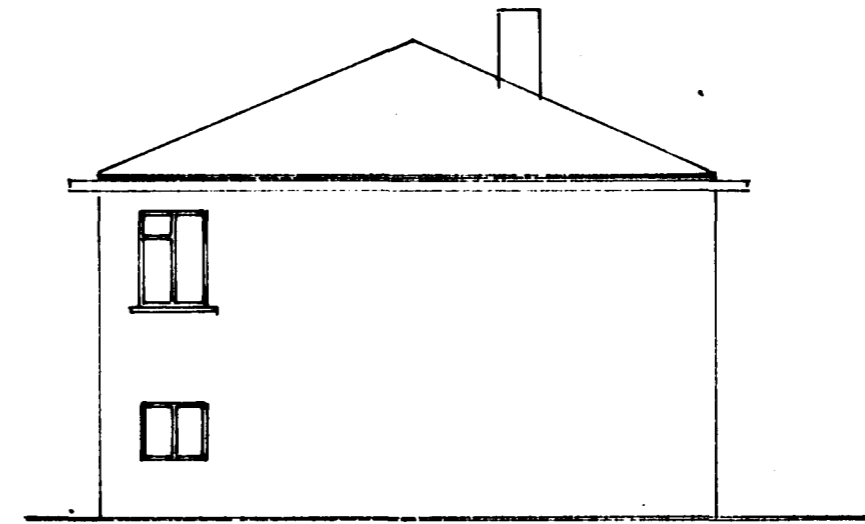


AUSTUR


FYRIR BREYTINGU
EFTIR BREYTINGU

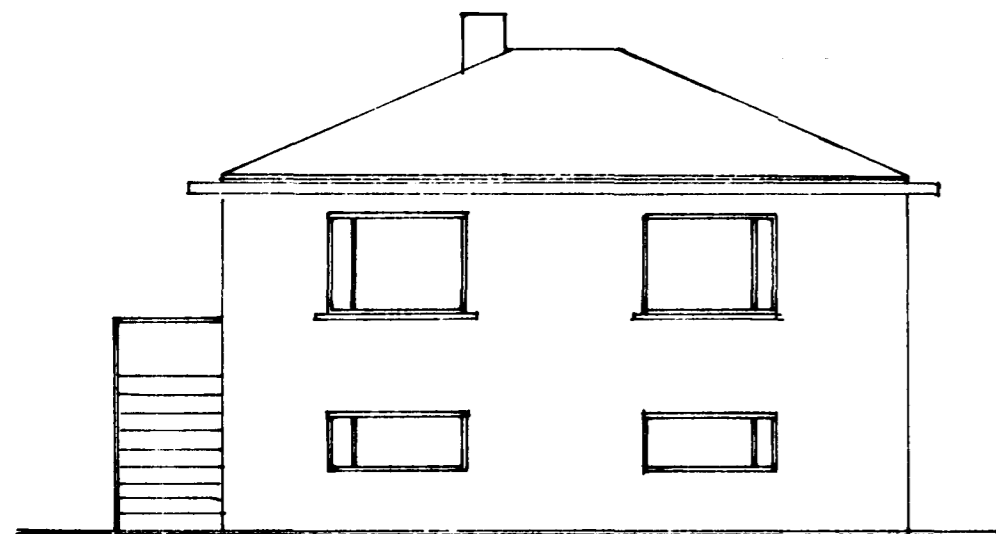

SUÐUR

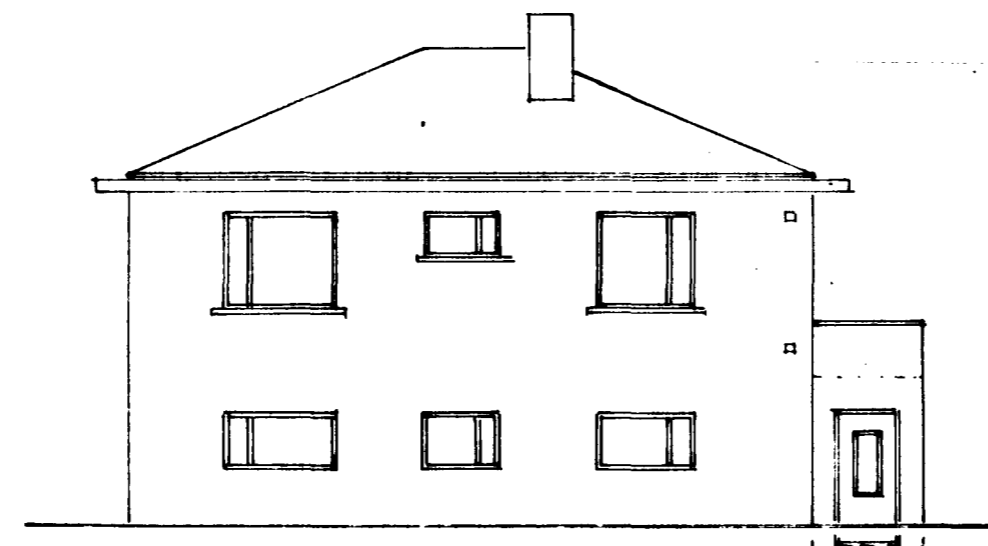

NORÐUR

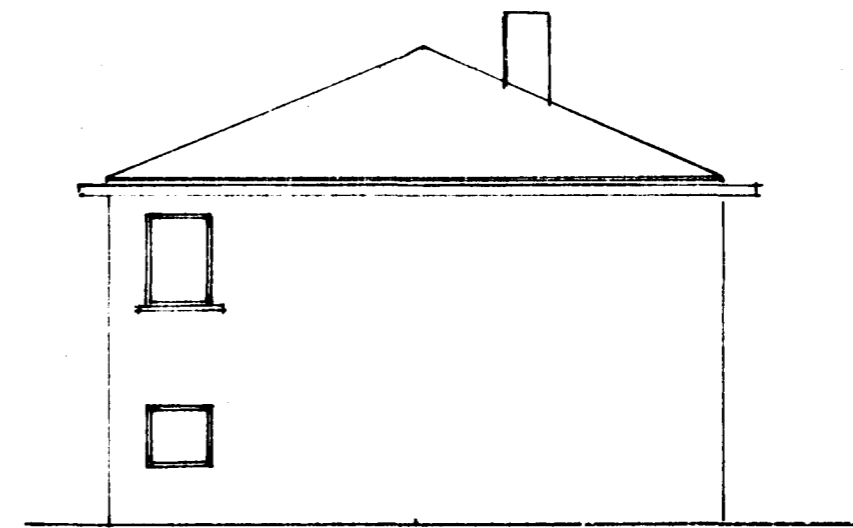

AUSTUR

ÖLDUGATA NR 37

GLUGGABREYTING

ÚTLÍT 1:100

afmánaðarbrú 5. febr. 1975
F. Sigurðsson

TEIKN.