


Samþykkt á fundi bygginga-
nefndar þ. 22. 2. 1995
BYGGINGAFULLTRÚINN
Í HAFNARFIRDI
Kristján Þ.

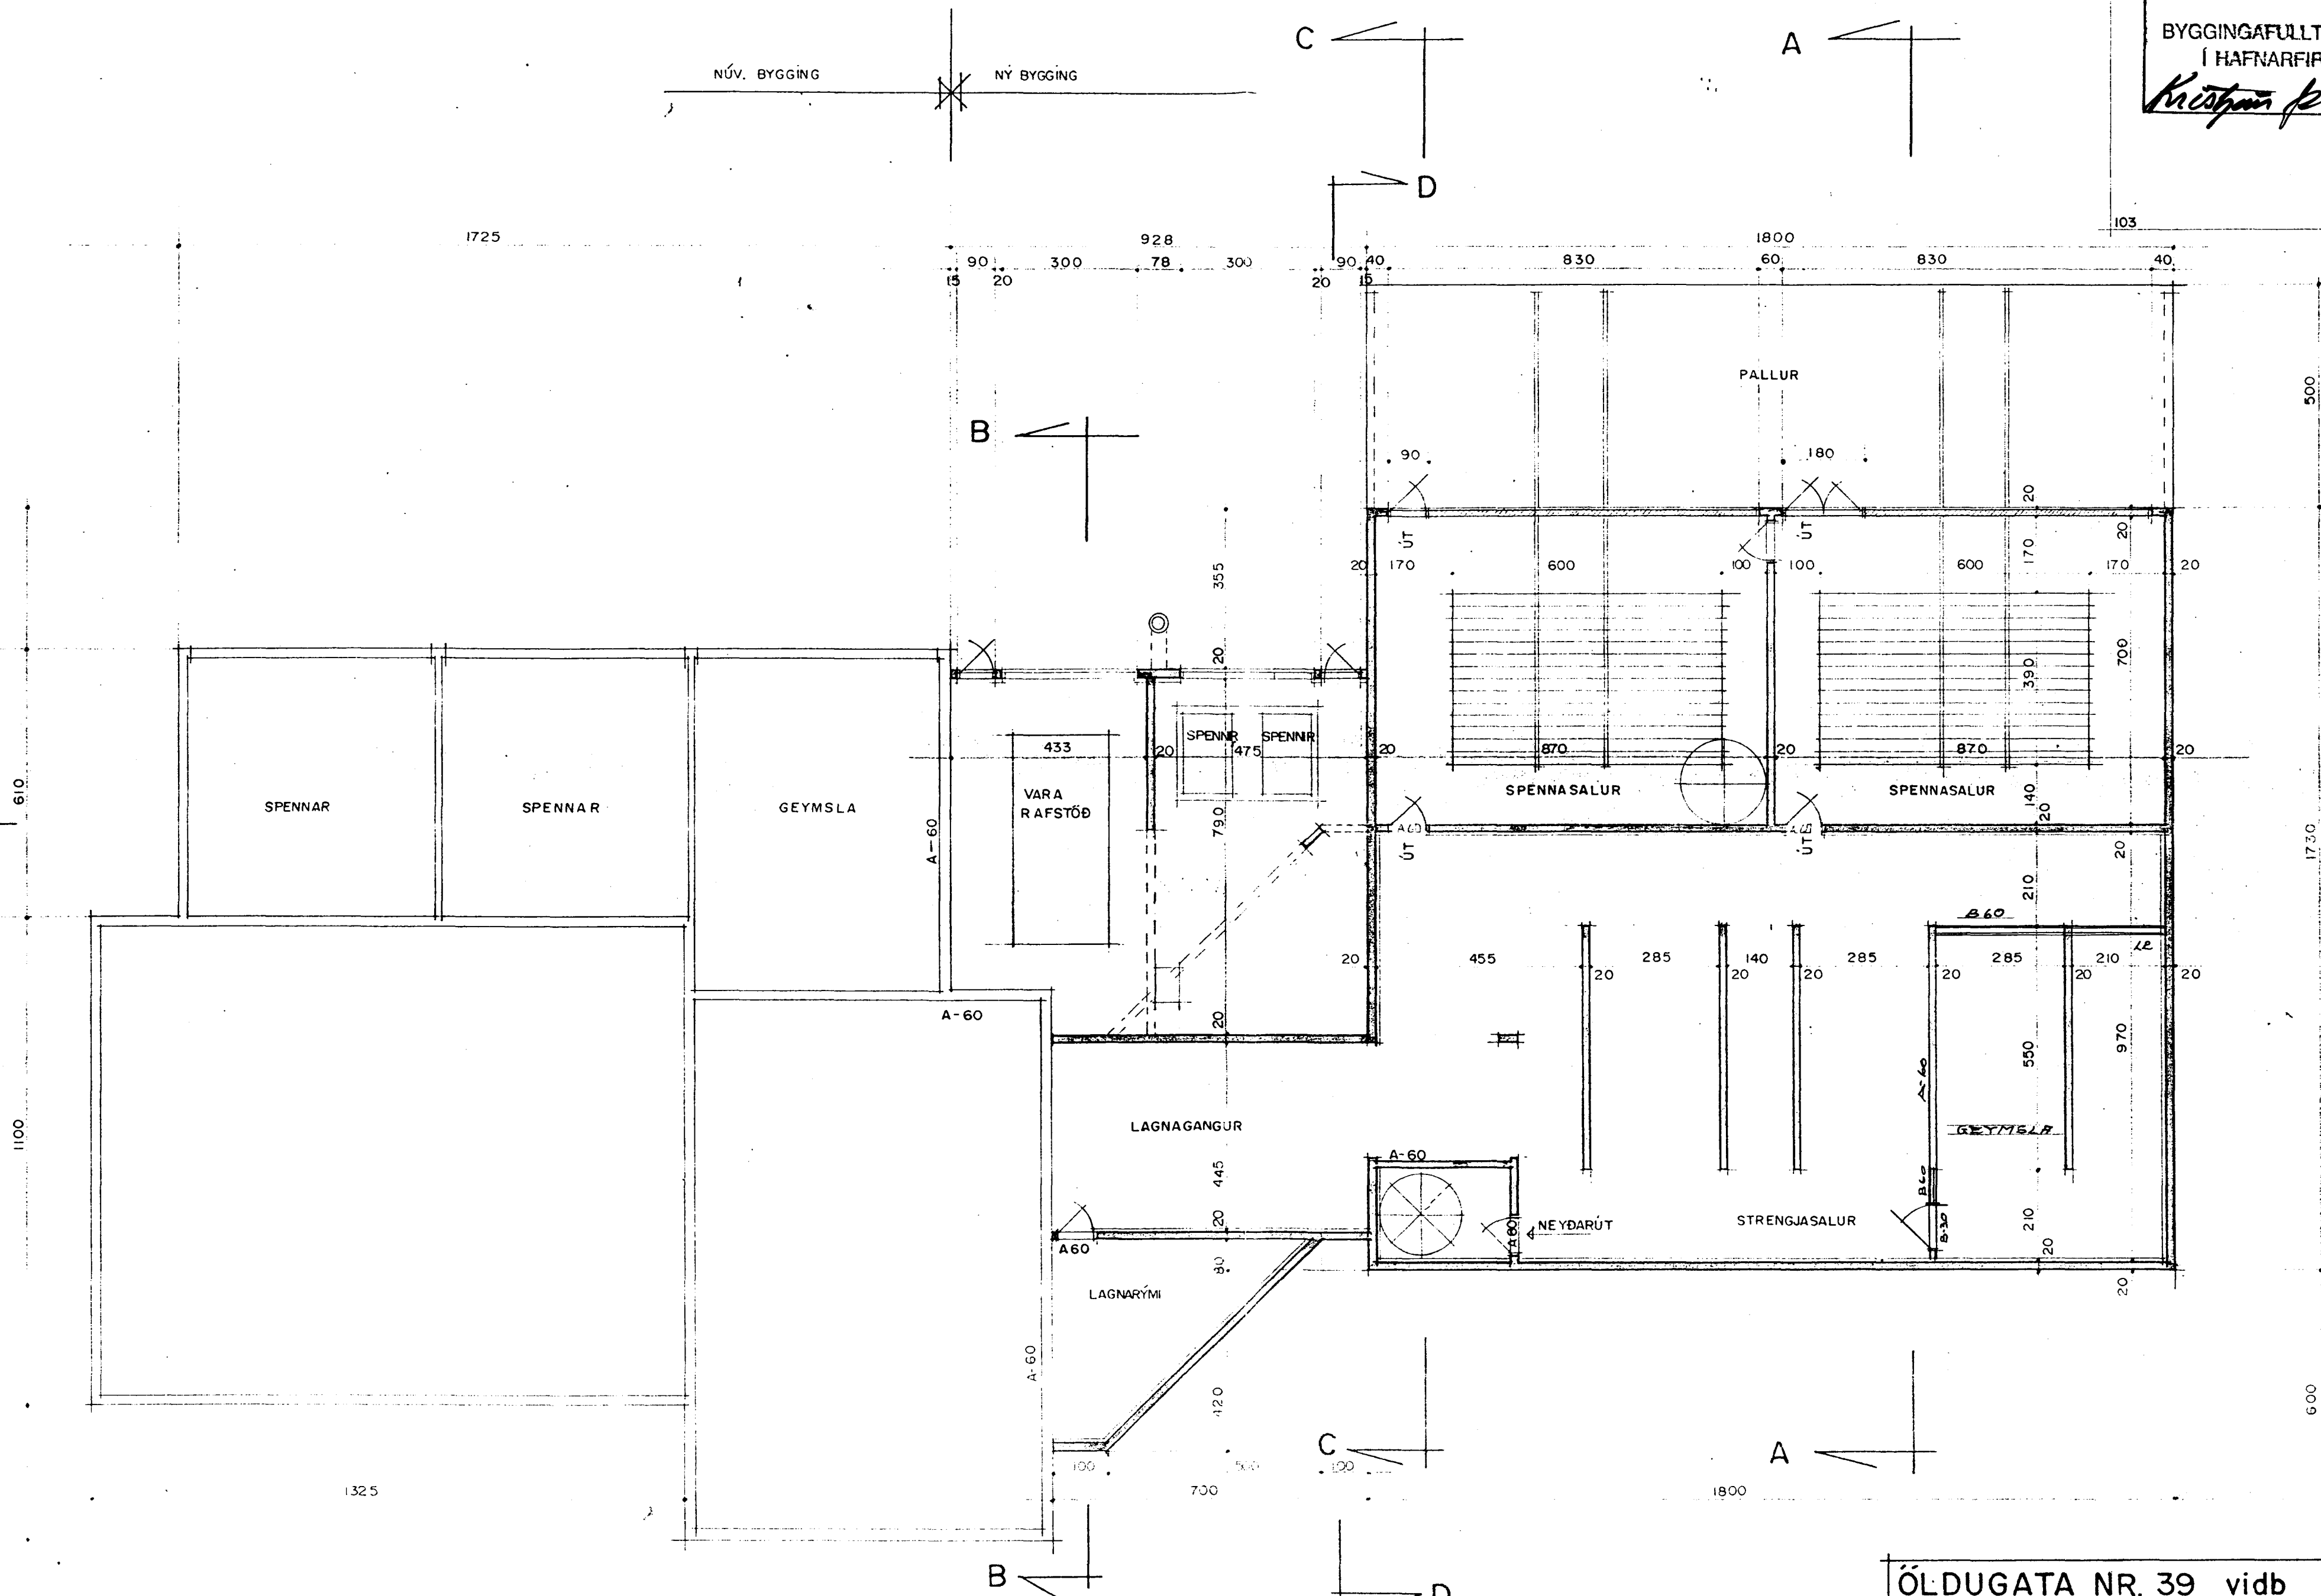

grunnmynd nedri hæðar m = 1:100

ÓLDUGATA NR. 39 viðb		TEKN. NR 103
grunnmynd nedri hæðar		MÁL. 1:100
ERL. 14. 9. 95 GEYMSLA ST. 071 BREYTT Í FEBR 09		DAGS. DES. 1988
Erlendur A. Hjálmarsson b.f.í.		ÁLFASKEIÐI 80 S 53860