


SUÐVESTUR, FYRIR BREYTINGU 1:100




SUÐVESTUR, EFTIR BREYTINGU 1:100


Samþykkt á fundi bygginga-  
nefndar þ. 23/2 1982  
BYGGINGAFULLTRÚINN  
Í HAFNARFIRÐI  
*S. Björnsson*

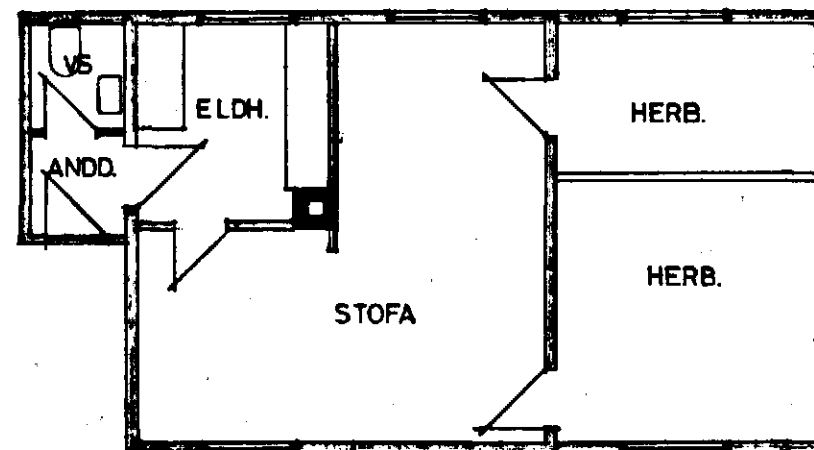

GRUNNMYND HÆÐAR 1:100, FYRIR BREYTINGU

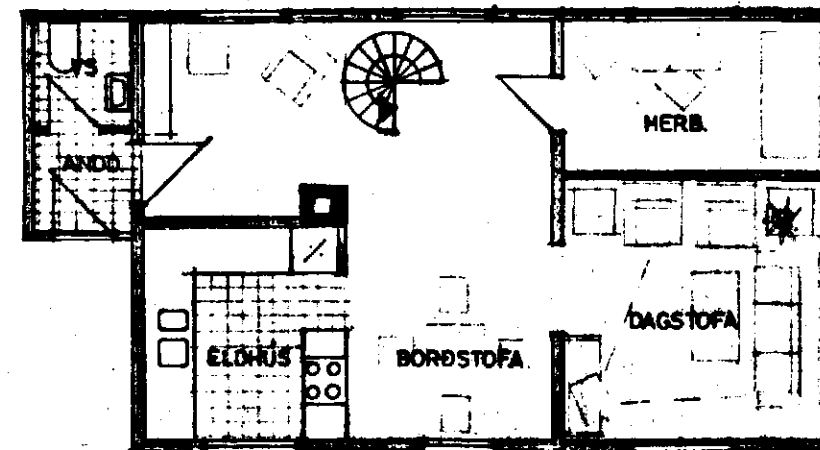

NÝR GLUGGI  
100  
GRUNNMYND HÆÐAR 1:100 EFTIR BREYTINGU

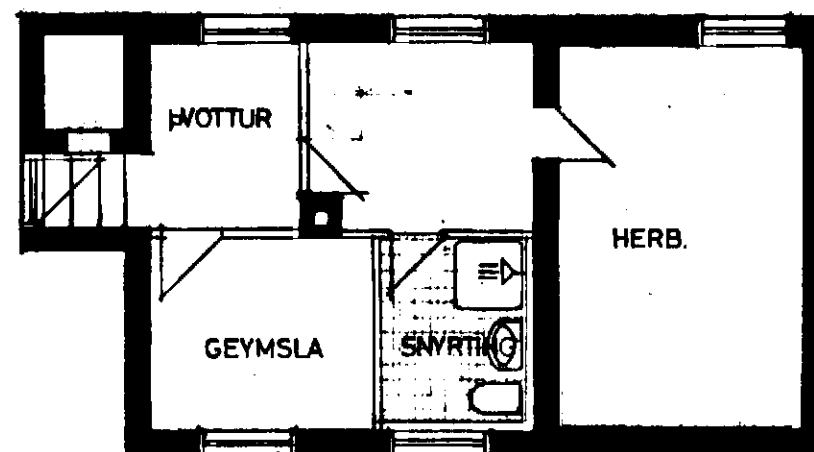

GRUNNMYND KJALLARA 1:100

TEIKNISTOFAN HRINGBRAUT 56, 220 HAFNARFIRÐI, S. 54368  
PALL V. BJARNASON, ARKITEKT, FAL

ÖLDUGATA 3, HAFNARFIRÐI

NÝR GLUGGI, INNAHÚSBREYTING

*Páll v. Björnsson*

**123.01**

DAGS	FEB. 1982
KVARNI	1:100
MANNAD	P.V.B.
TEIKNAD	AE
YPIRF.	P.V.B.