
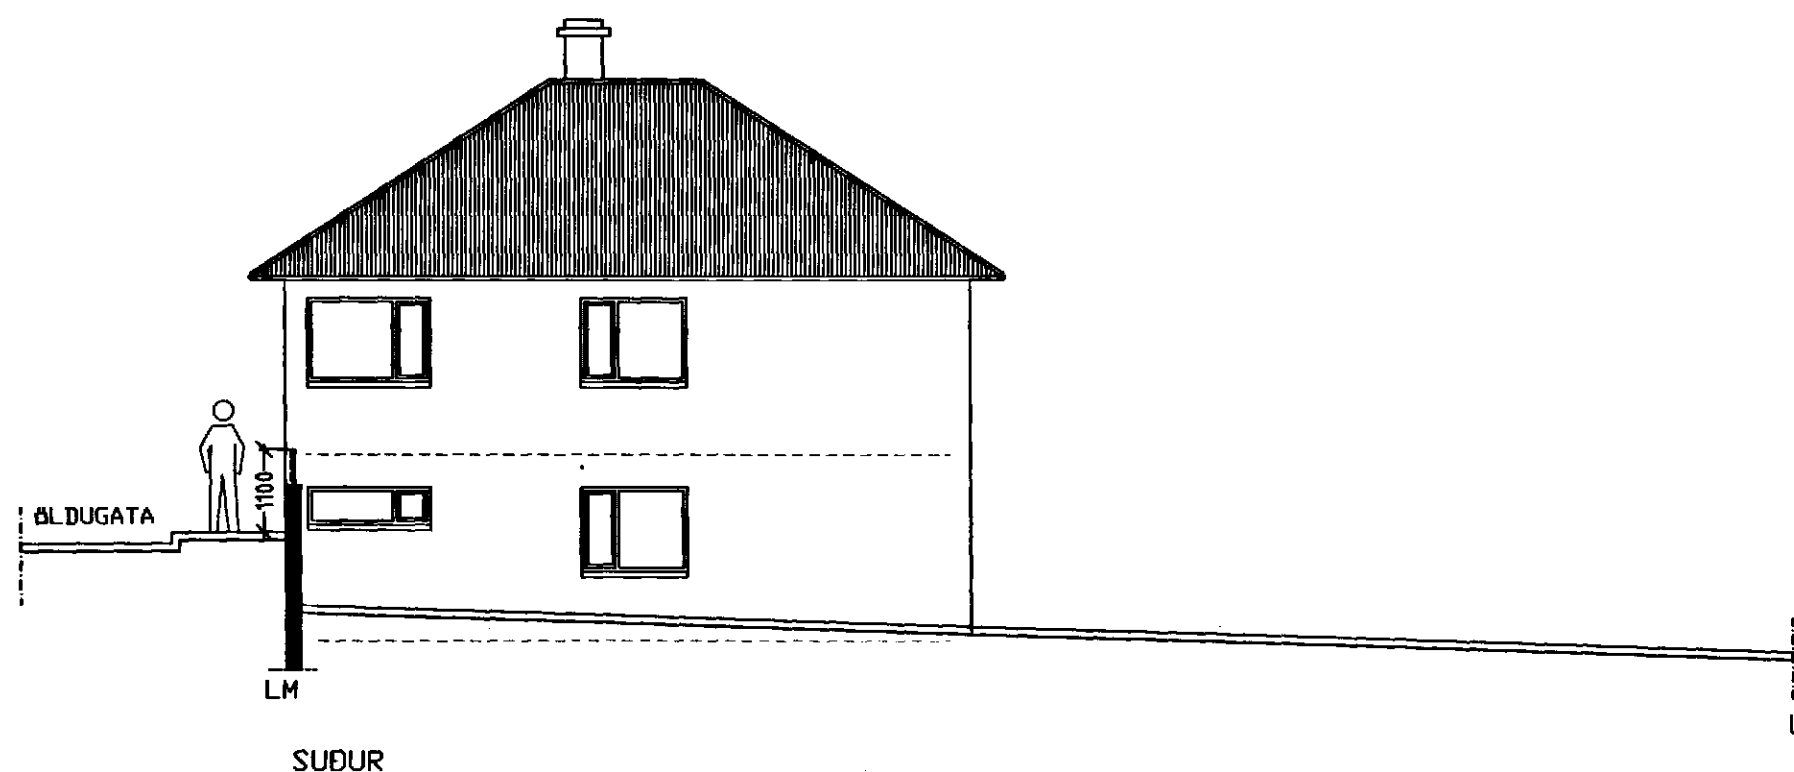
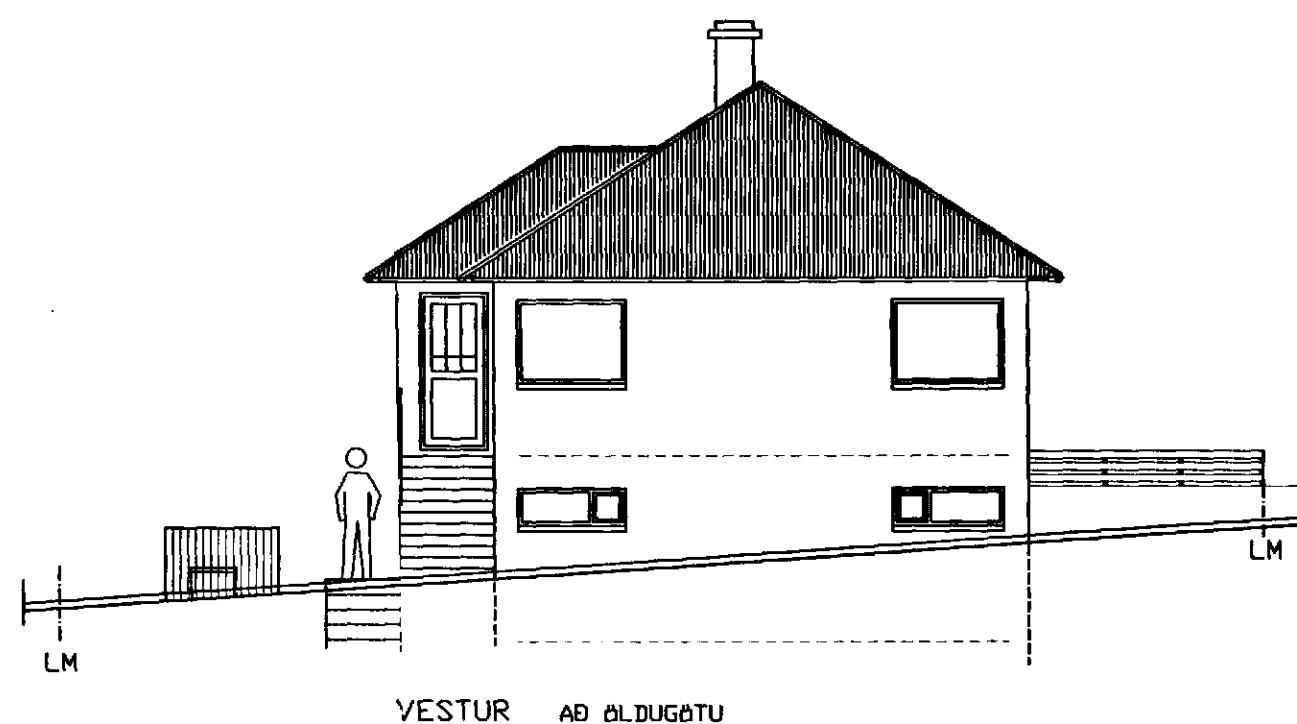
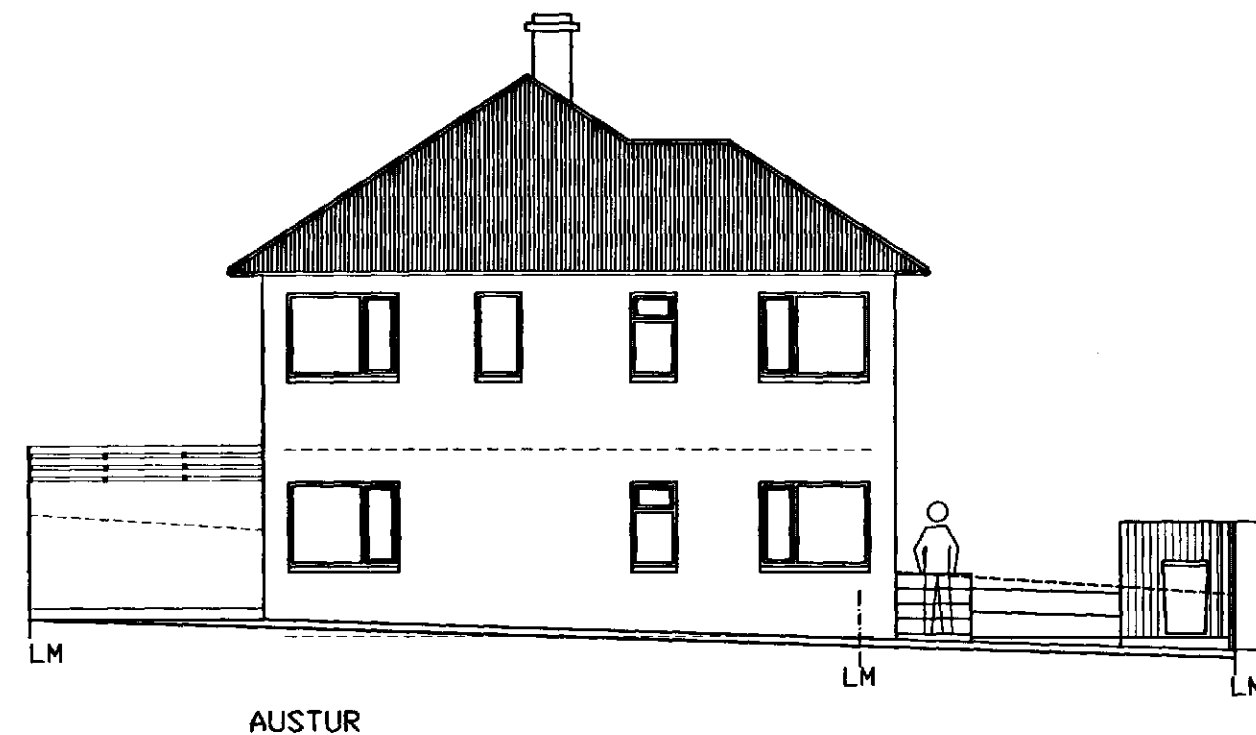


Samþykkt þann
 11 DES. 1997
 Byggingatulltrúinn í Hafnarfirði
 Erlendur Hjálmarsson

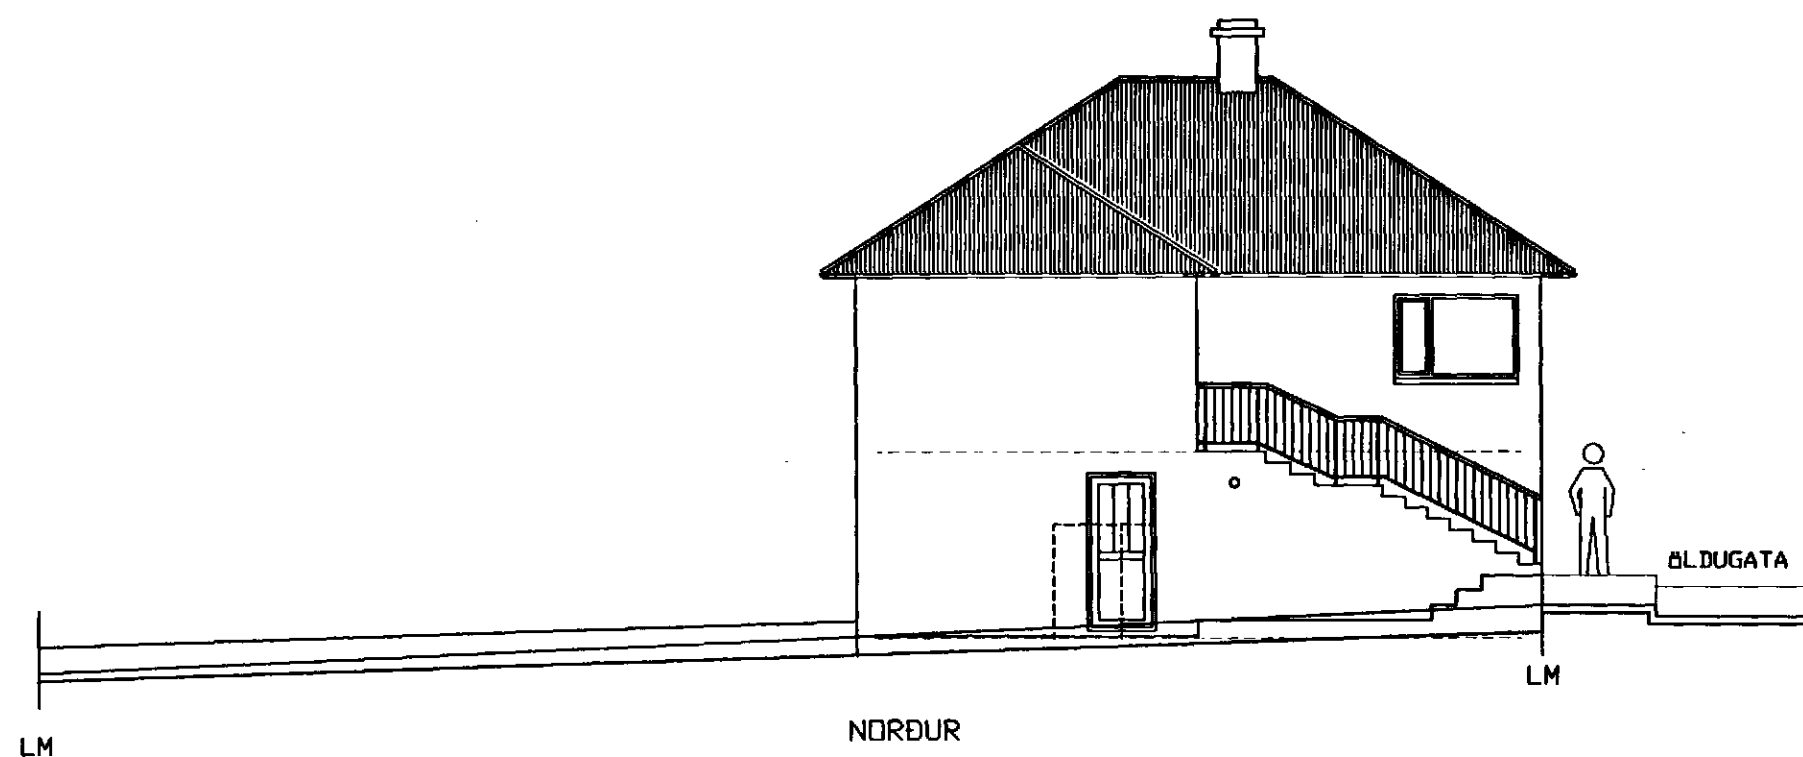

ATH: ÁÐUR TEIKNAD AF V. THORODDSEN OG F. SIGURDSSYNI 20. MAÍ 1946.

TEIKNISTOFA Helga k. Pálssonar
 Dalshraun 13, 220 Hafnarfj. Sími 555 2235. SíMB. 846 4151

ÖLDUGATA 3A. HAFNARFJ.

BREYTT FYRIRKOMULAG INNRETTINGA.
 UTLIT SKV. UPPMÆLINGU.

SAMB. *Ólafur Þorsteinsson*

| | |
|------------------|----|
| BREYTT: 03.12.97 | |
| MÆLIKV. 1:00 | |
| HANNAÐ HELGI | |
| TEIKNAD HELGI | |
| YFIRF. | |
| SAMB. | |
| VERKNR. 9711 | |
| SK.NR. 709DL.D02 | |
| DAGS. 27.11.97 | 06 |
| TEIKN.NR. | |