


Byggingarfulltrúi
samþykkir erindið.
01 APR. 2003
Bent skal á að samþykkt þessi verður ekki
virk, fyrr en eftir skráningu eignaskipta-
yfrifjárinnar hjá Fastelgnamath-
ráðsins og þinglýsingu hennar.

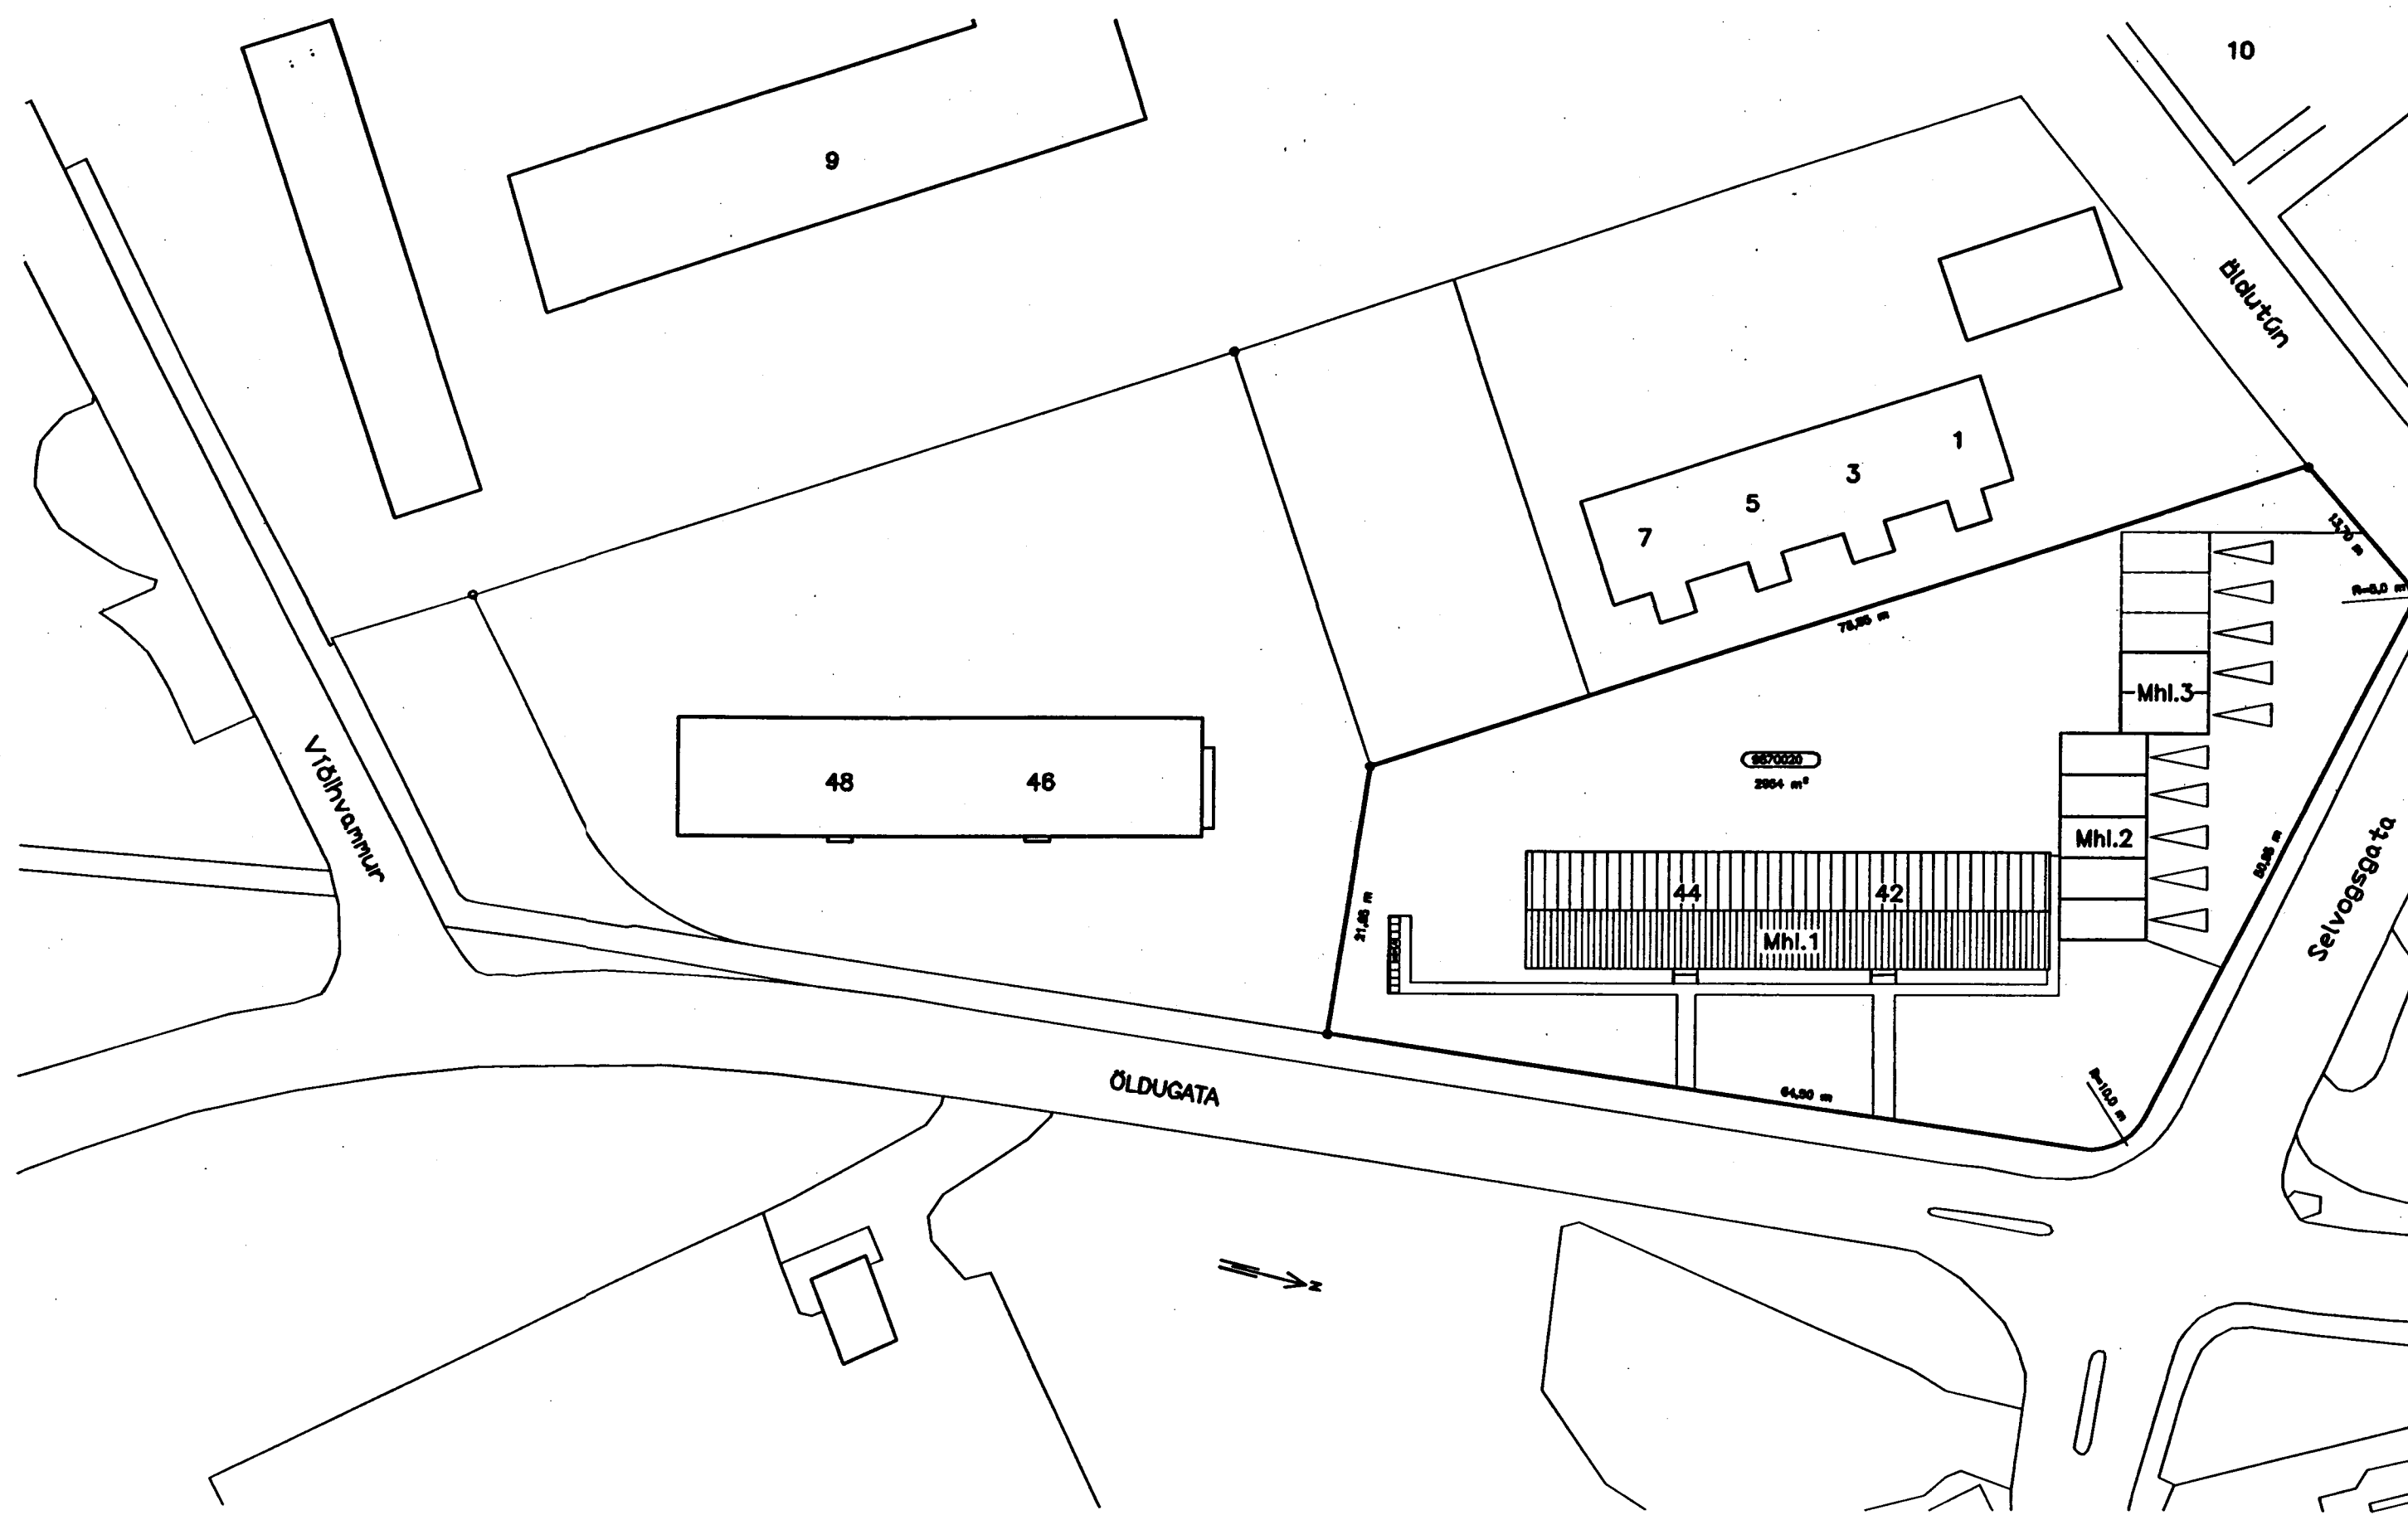

BYGGINGARLÝSING:

BYGGING ER STEINSTEYPT FJÖLBÝLIHÚS Á ÞREMUR HÆÐUM. ÚTVEGGIR ERU EINANGRADIR AD INNANVERDU OG MÓRHÓDADIR. AD UTAN ERU VEGGIRNIR SLETTHÓDADIR OG MÁLADIR. ÚTVEGGIR AUSTUR- OG SUDURHLIDAR ERU KLÉDDIR MED JÁRNKLÉDNINGU. ÞAK ER TIMBUR, PAPPÍ OG BÁRUJÁRN. GÓLF OG STIGAR ERU ÚR JÁRNBENTRI STEINSTEYPU. LÉTIR VEGGIR ERU ÝMIST KLÉDDIR TIMBURVEGGIR EDA MÓRHÓDADAR VIKURPLÖTUR. GLUGGAR OG HURDIR ERU ÚR TIMBRI. GLER ER TVÖFALT K-GLER.

STÆRDIR:

MATSHLUTI 01	FLATARMÁL	RÖMMÁL
1. HÆÐ	362,4 m ²	978,5 m ³
2. HÆÐ	382,0 m ²	978,5 m ³
3. HÆÐ	382,0 m ²	978,5 m ³
SAMTALS:	1126,4 m²	2935,5 m³

LÓDARSTÆRD: 2954 m²
LÓDARNÝTING: 1126/2954=0,38

AFSTÖDUMYND
MKV. 1:500 ÖLL MÁL ERU Í METRUM

AFSTÖDUMYND ER BYGGD Á GÖGNUM FRÁ BAJARSKRIFSTOFU HAFNARFJARDAR OG LÓDARLEIGUSAMNINGI.

REYNDARTEIKNINGAR AF HÚSI Á LÓDINI NR. 42-44 VID ÖLDUGÖTU. NÓVERANDI FYRIRKOMULAG INNAHÓSS, BREYTT FYRIRKOMULAG KJALLARA, UTANHÓSSKLÉDNING.
HALLDÓR HALLDÓRSSON TEIKNADI HÚSID Í MARS 1958.

ÚRBÆTUR ELDVARNAR, SAMKVEMT UPPDRÁTTUM, VINNST SAMHLIDA EDLILEGU VIDHALDI HÓSSINS.

ÖLDUGATA 42-44, HAFNARFIRÐI		TEIKN: 01
AFSTÖDUMYND	MKV, 1:500	BREYTT:
TEIKNAD Í REYKJAVÍK, MARS 2003	AXEL V. HILMARSSON K.T. 250365-3819, BYGGINGARVERKFR.	TEIKN, AVH
HILMARSSON S. GUDJÓNSSON 270141-5529, TEKNITEIKNARI.	WILJÁLMMUR GUDMUNDSSON K.T. 030843-2319, FVFI	REIKN, AVH
		YFIRF, VG

Willy Gudmundsson