



Byggingarfulltrúi  
samþykkir erindið.  
01 APR. 2003  
Bent skal á að samþykkt þessi verður ekki  
virk, fyrr en eftir skráningu eignaskipta-  
yfirlýsingarinnar hjá Fasteignamat-  
rúðsins og þinglýsingu hennar.

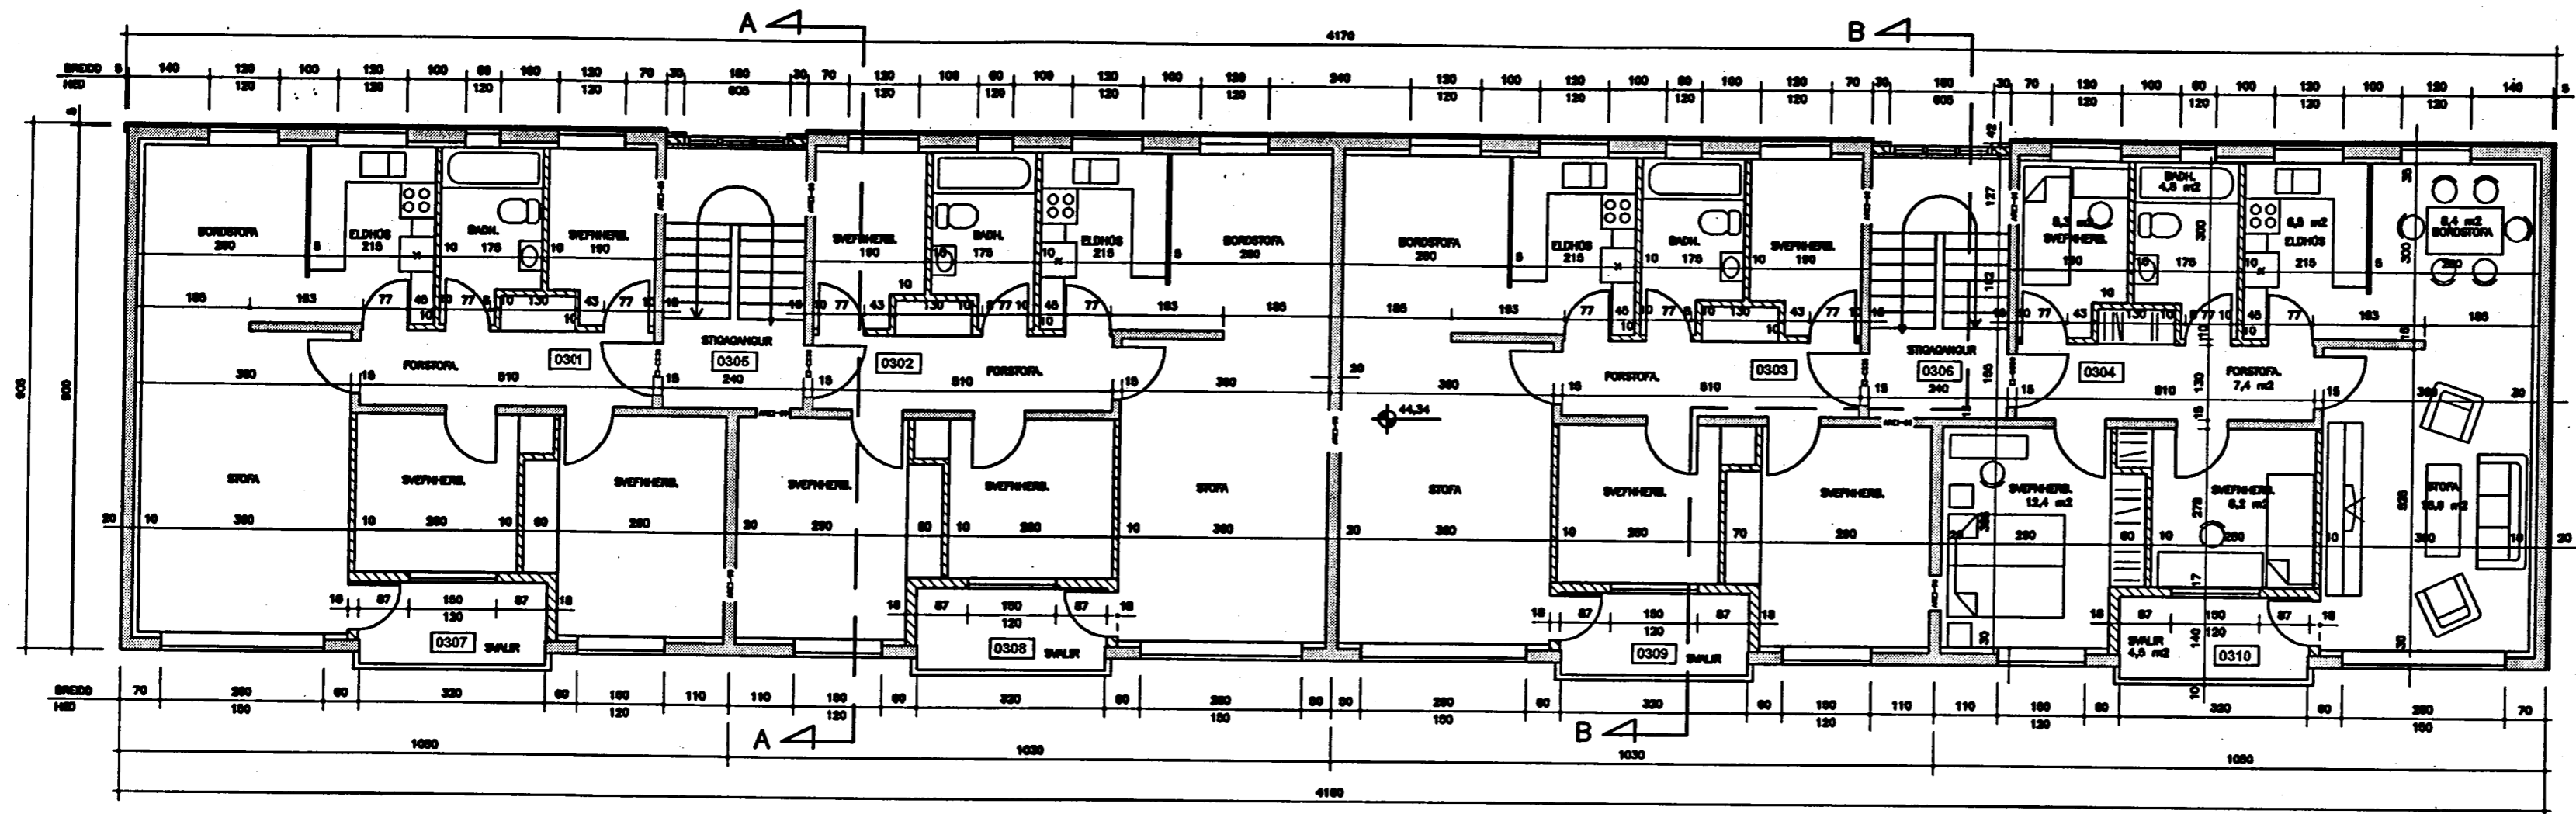

GRUNNMYND, 3. HÆÐ  
MKV. 1:100 ÖLL MÁL ERU Í METRUM

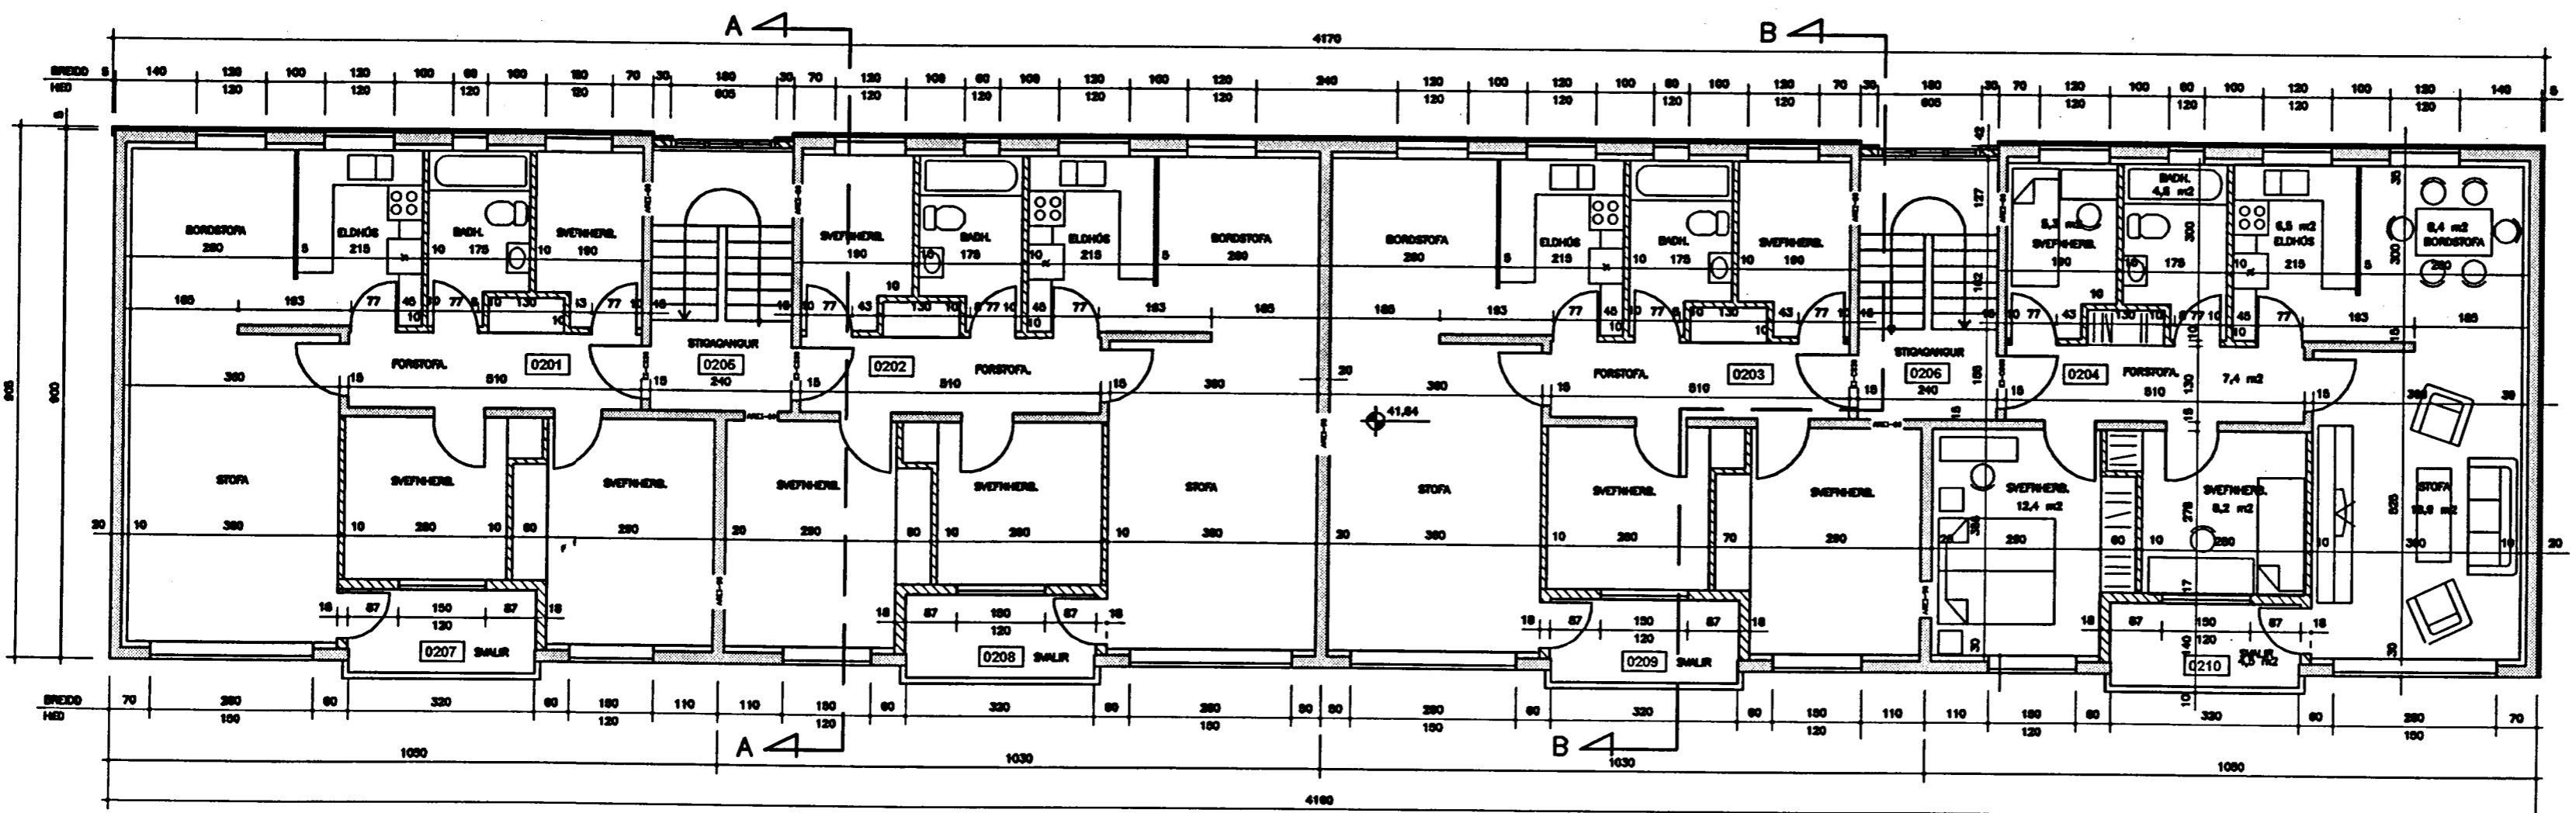

GRUNNMYND, 2. HÆÐ  
MKV. 1:100 ÖLL MÁL ERU Í METRUM

REYNDARTEIKNINGAR AF HÚSI Á LÓDINN NR. 42-44 VÍÐ ÖLDUGÖTU. NÓVERANDI  
FYRIRKOMULAG INNAHÖSS, BREYTT FYRIRKOMULAG KJALLARA, UTANHÖSSKLÆDNING.  
HALLDÓR HALLDÓRSSON TEIKNADI HÚSIÐ Í DESEMBER 1957.

ÖLDUGATA 42-44, HAFNARFIRÐI		
GUNNMYNDR 2. OG 3. HEDAR		TEIKN: 04
TEIKNAD Í REYKJAVÍK, MARS 2003	MKV, 1:100	BREYTT:
AXEL V. HILMARSSON K.T. 250365-3819, BYGGINGARVERKFR.	TEIKN, AVH	
HILMARSSON S. GUDJÓNSSON 270141-5529, TÈKNITEKNARI.	REIKN, AVH	
VILHJÁLMMUR GUDMUNDSSON K.T. 030343-2319, FVFI	YFIRF, VG	

*Villy Fjornum*