




Byggingarfulltrúi
samþykkir erindið.

01 APR. 2003


Bent skal á að samþykkt þessi verður ekki
virk, fyrr en eftir skráningu eignaskipta-
yfirlýsingarinnar hjá Fasteignamáti
ráðsins og þinglýsingu hennar.

NORDURGAFL
MKV. 1:100

SUDURGAFL
MKV. 1:100

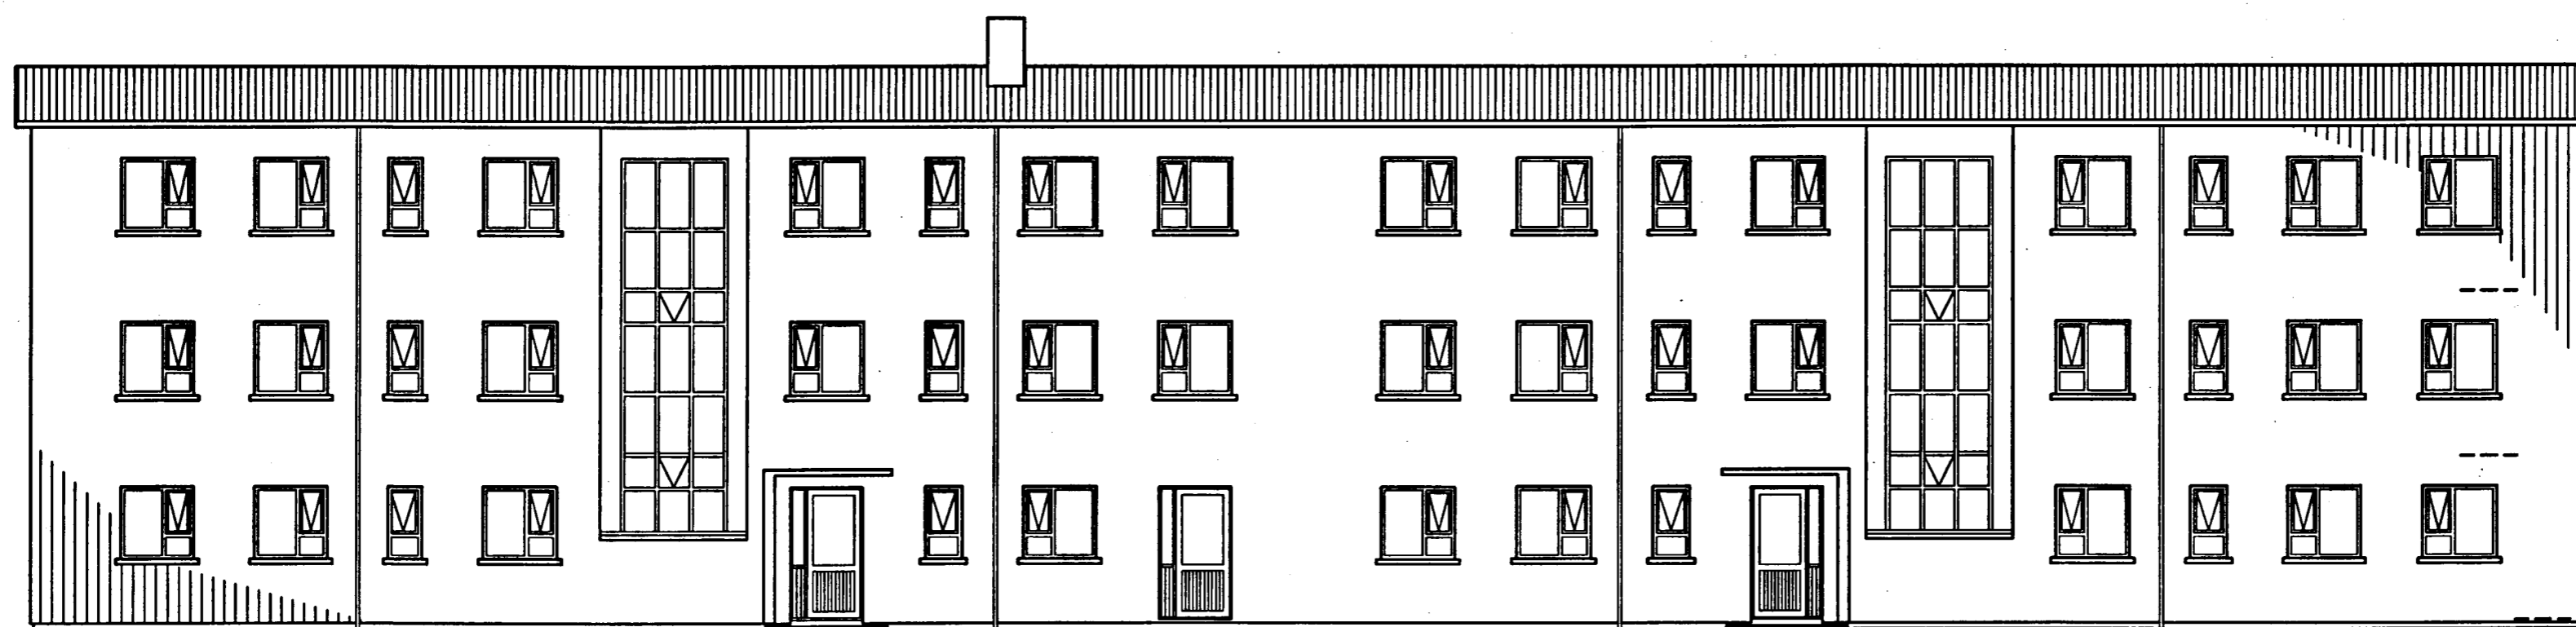

AUSTURHLID
MKV. 1:100

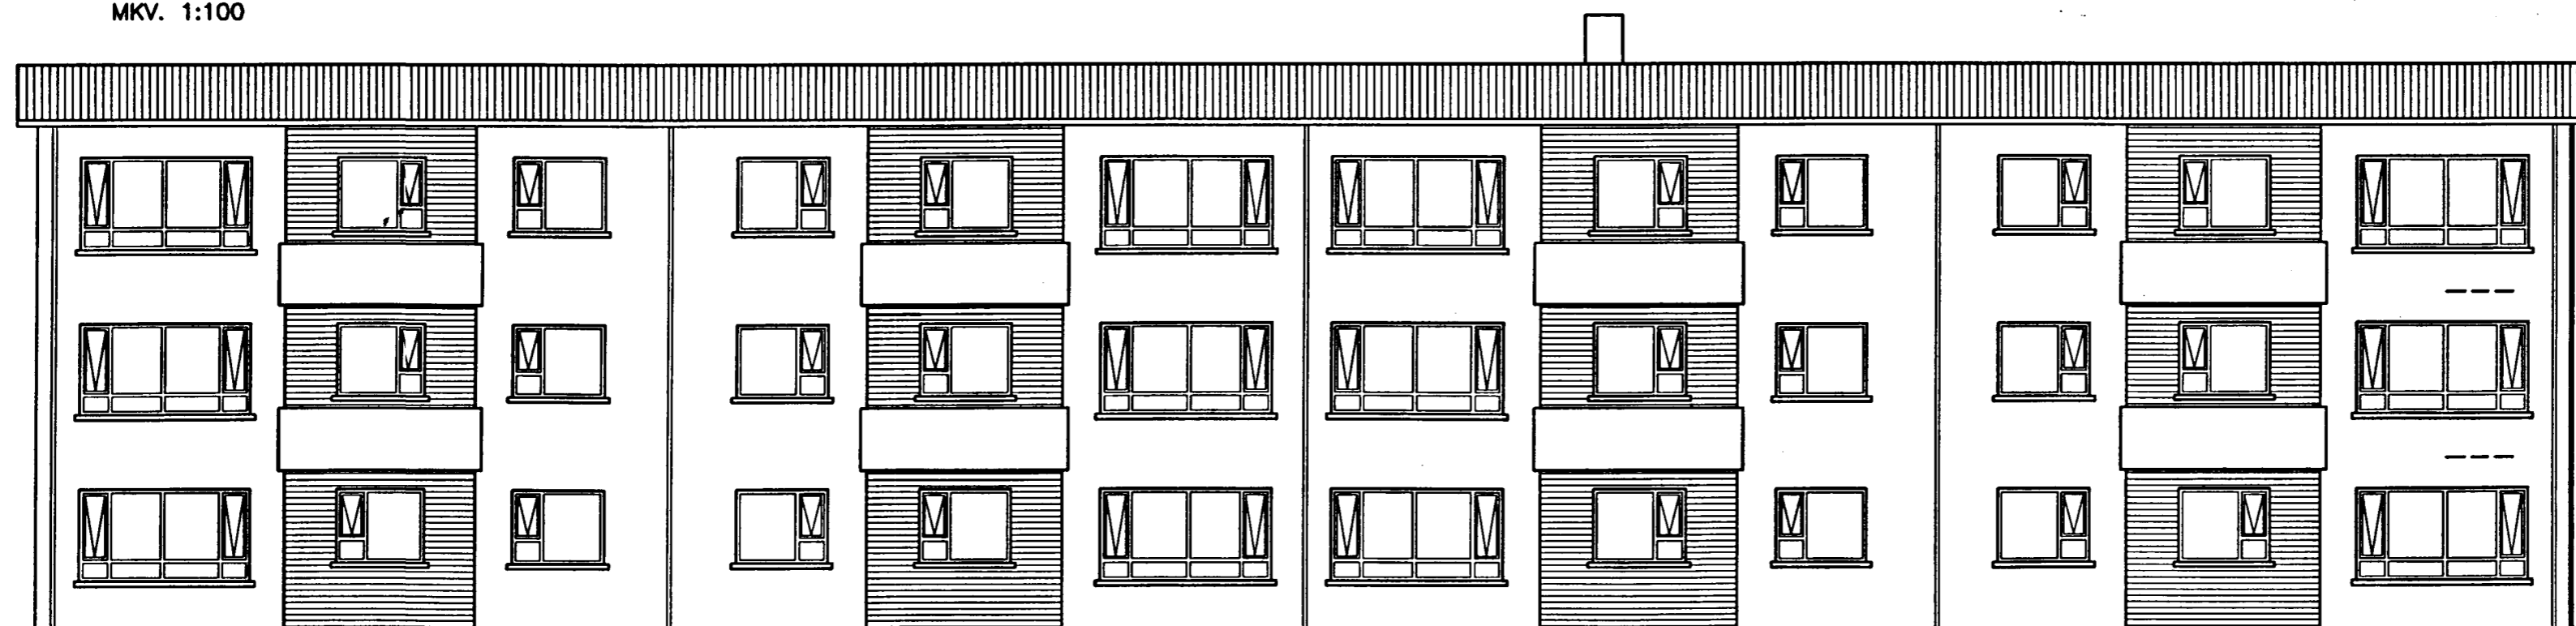

VESTURHLID
MKV. 1:100

REYNDARTEIKNINGAR AF HÚSI Á LÖDINNÍ NR. 42-44 VÍÐ ÖLDUGÖTU. NÓVERANDI
FYRIRKOMULAG INNAHÖSS, BREYTT FYRIRKOMULAG KJALLARA, UTANHÖSSKLEDNING.

HALLDÓR HALDÓRSSON TEIKNADI HÚSIÐ Í DESEMBER 1957.

ÖLDUGATA 42-44, HAFNARFIRÐI

ÓTLIT	TEIKN: 02
TEIKNAD Í REYKJAVÍK, MARS 2003	MKV, 1:100
AXEL V. HILMARSSON K.T. 250365-3819, BYGGINGARVERKFR.	TEIKN, AVH
HILMARSSON S. GUDJÓNSSON 270141-5529, TEKNI TEIKNARI.	REIKN, AVH
VILHJÁLMMUR GUDMUNDSSON K.T. 030843-2319, FVFI	YFIRF, VG