Byggingarfulltrúi samþykkir erindið.

01 APR. 2003

Bent skal á að samþykkt þessi verður ekki virk, fyrr en eftir skráningu eignaskiptayfirlýsingarinnar hjá Fasteignamati ríkisins og þinglýsingu hennar.

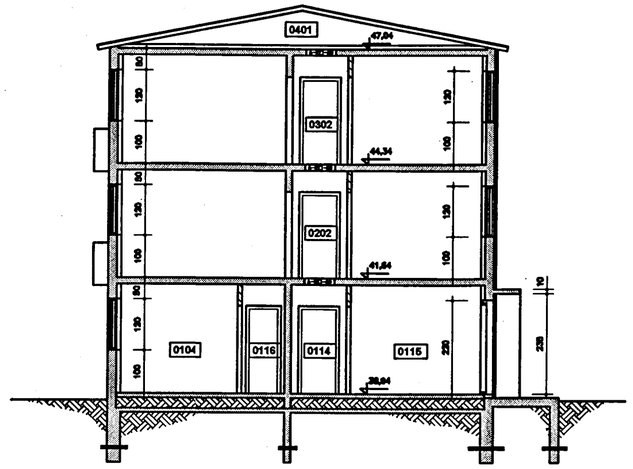

SNEIÐING A–A

MKV. 1:100 ÖLL MÁL ERU Í METRUM

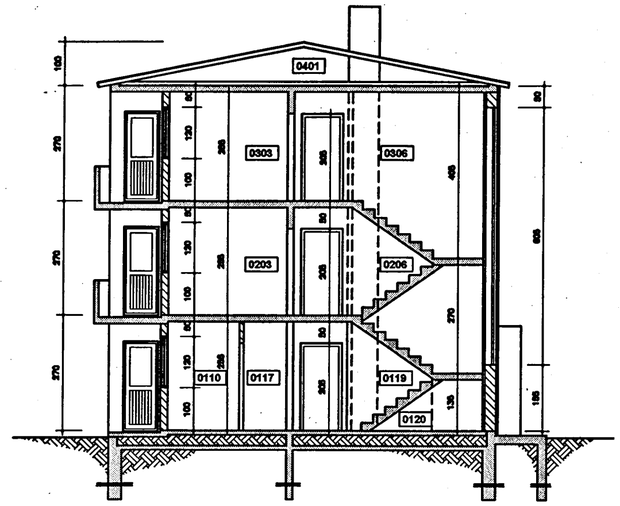

SNEIÐING B–B

MKV. 1:100 ÖLL MÁL ERU Í METRUM

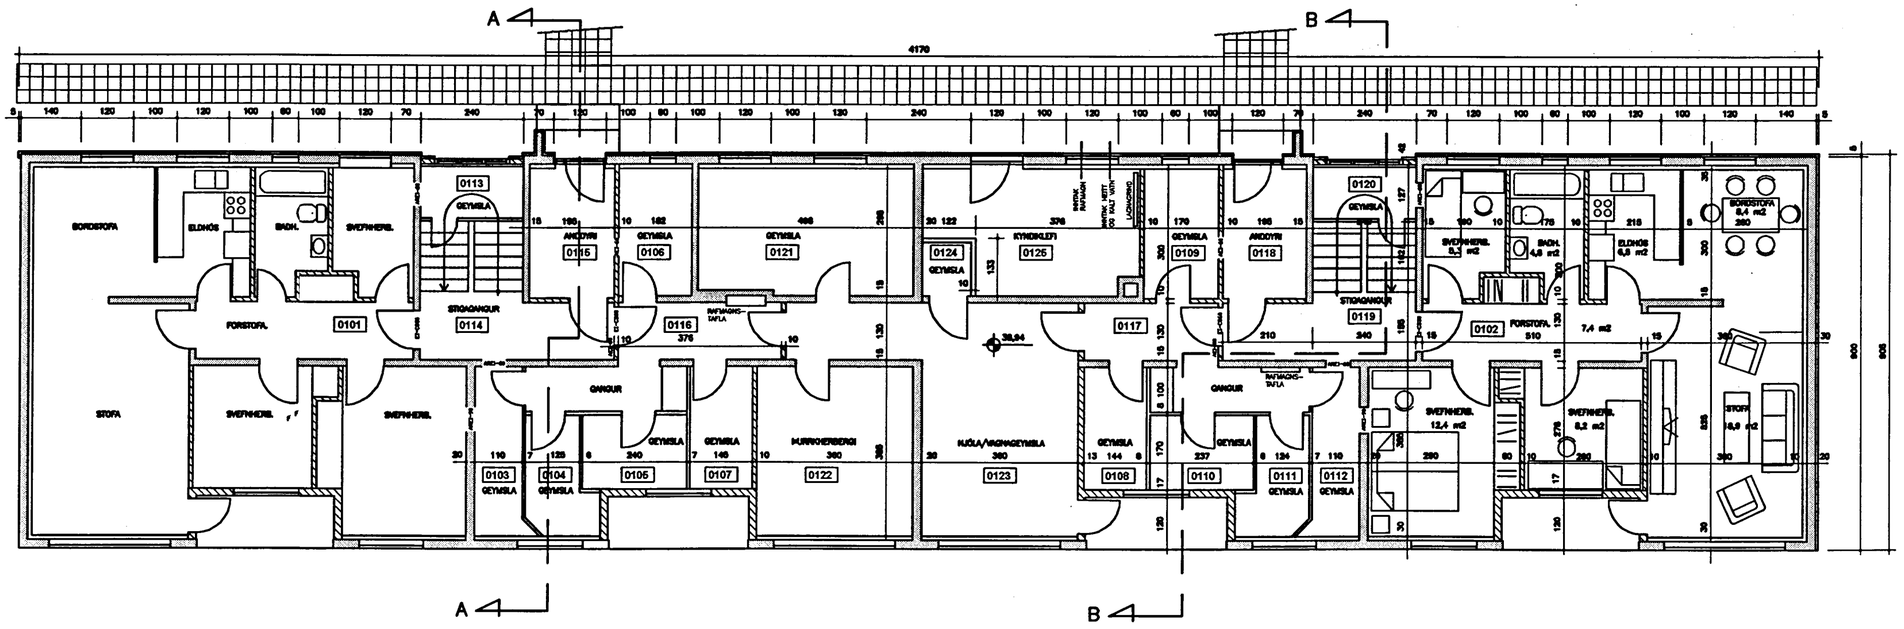

GRUNNMYND, 1. HÆÐ

MKV. 1:100 ÖLL MÁL ERU Í METRUM

REYNDARTEIKNINGAR AF HÚSI Á LÓÐINNI NR. 42–44 VIÐ ÖLDUGÖTU. NÚVERANDI FYRIRKOMULAG INNANHÚSS, BREYTT FYRIRKOMULAG KJALLARA, UTANHÚSSKLÆÐNING.

HÆÐARKVÖTAR MÆLDIR Í SEPTEMBER 2002.

HALLDÓR HALLDÓRSSON TEIKNAÐI HÚSIÐ Í DESEMBER 1957.

ÖLDUGATA 42–44, HAFNARFIRÐI		
GUNNMYND 1. HÆÐAR, SNEIÐINGAR A OG B		TEIKN: 03
TEIKNAÐ Í REYKJAVÍK, MARS 2003	MKV, 1:100	BREYTT:
AXEL V. HILMARSSON K.T. 250365–3819, BYGGINGARVERKFR.	TEIKN, AVH	
HILMARSSON S. GUÐJÓNSSON 270141–5529, TÆKNITEIKNARI.	REIKN, AVH	
VILHJÁLMUR GUÐMUNDSSON K.T. 030843–2319, FVFÍ	YFIRF, VG	