
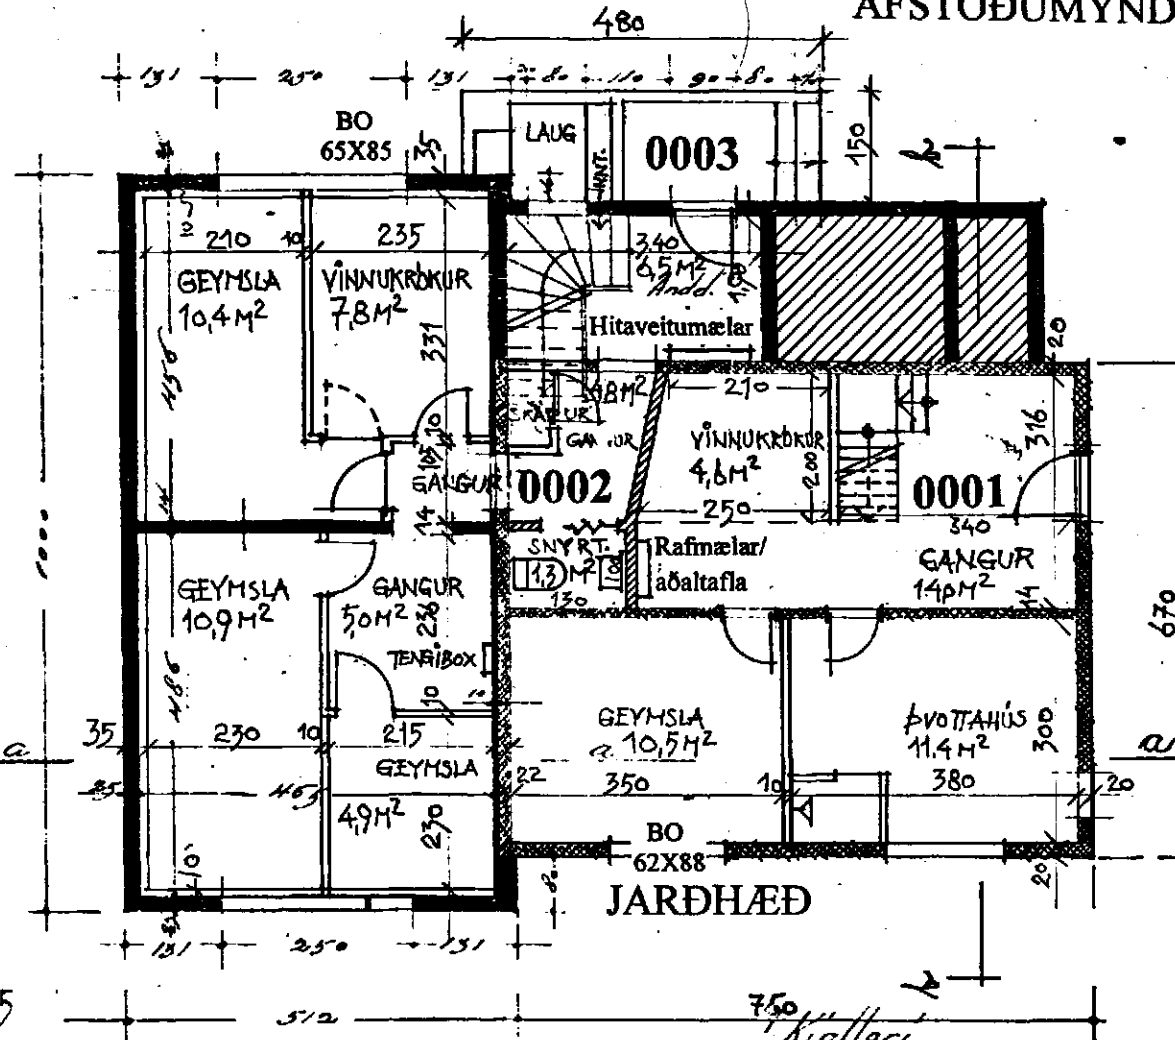
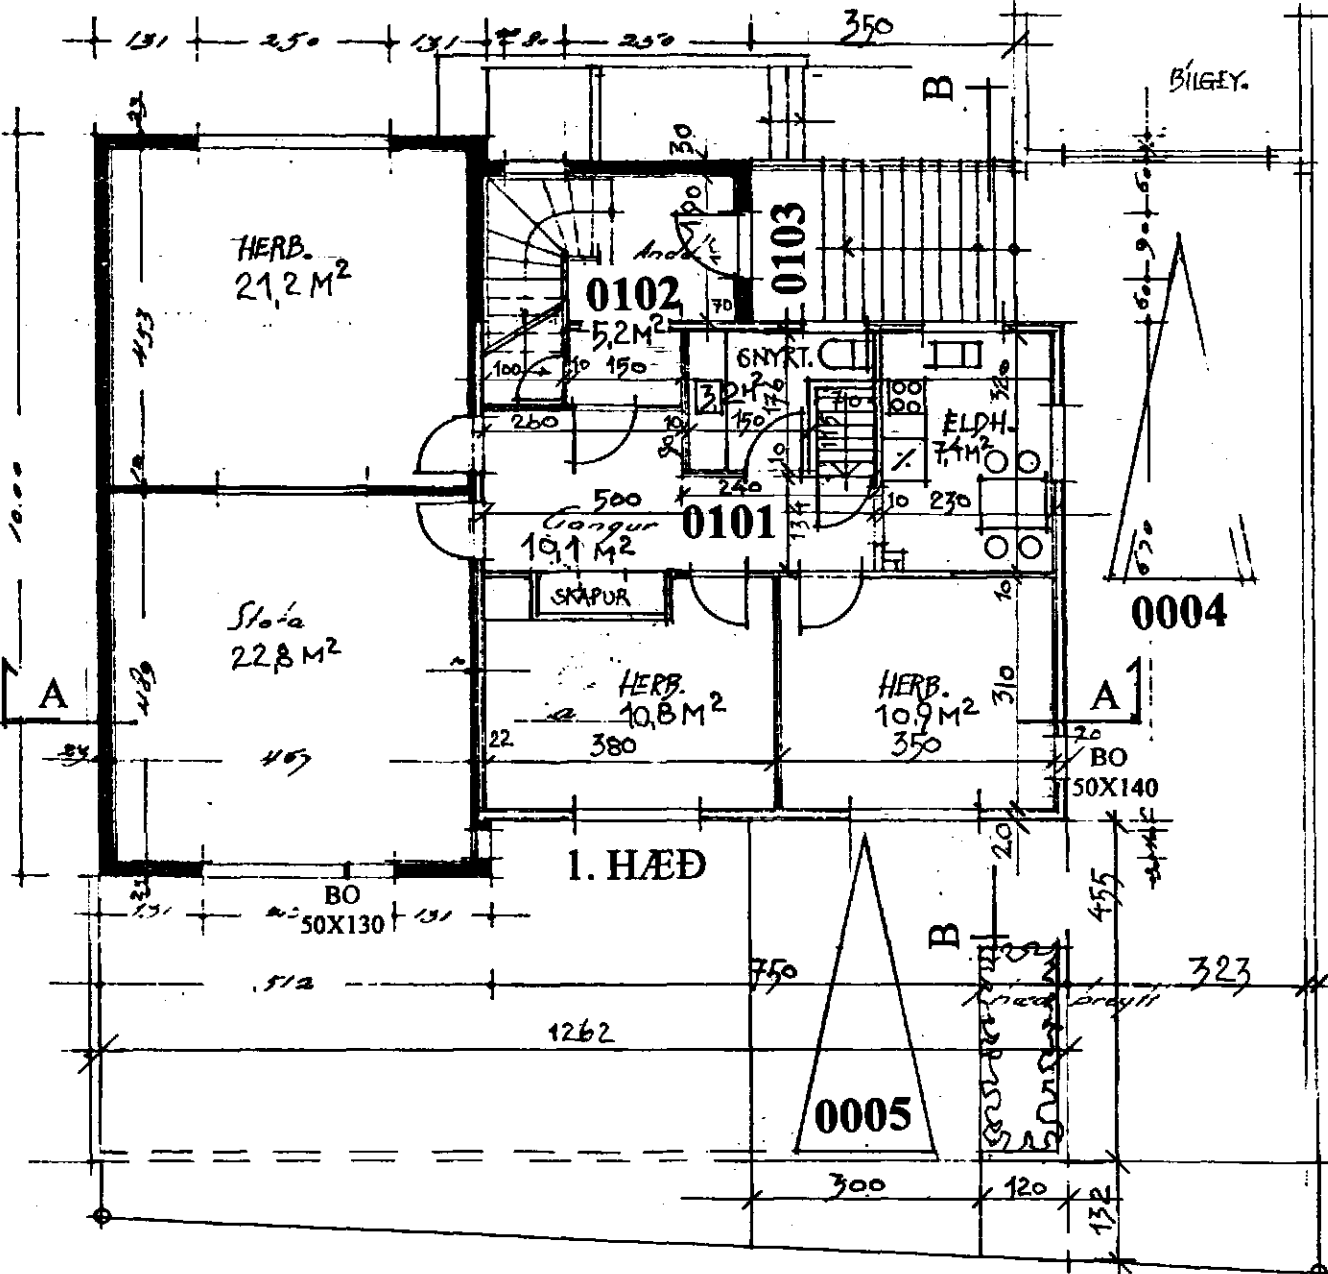
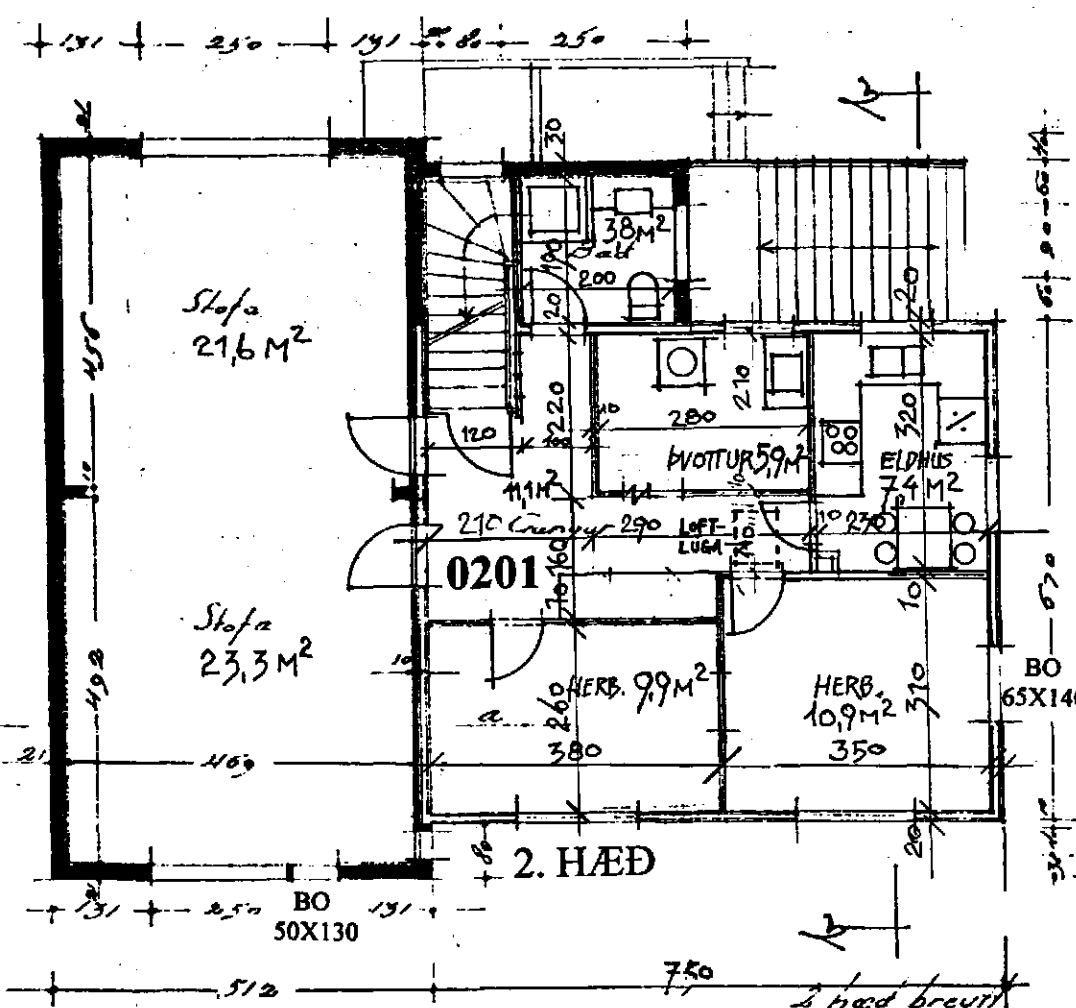
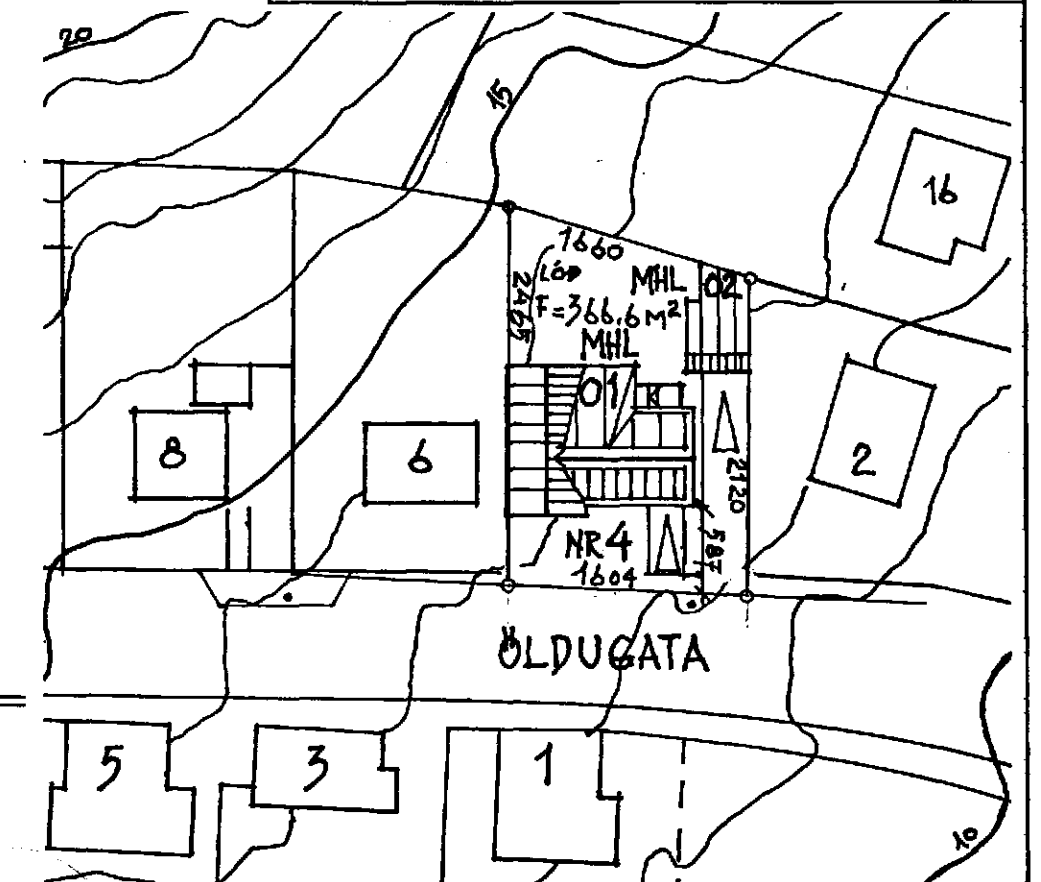
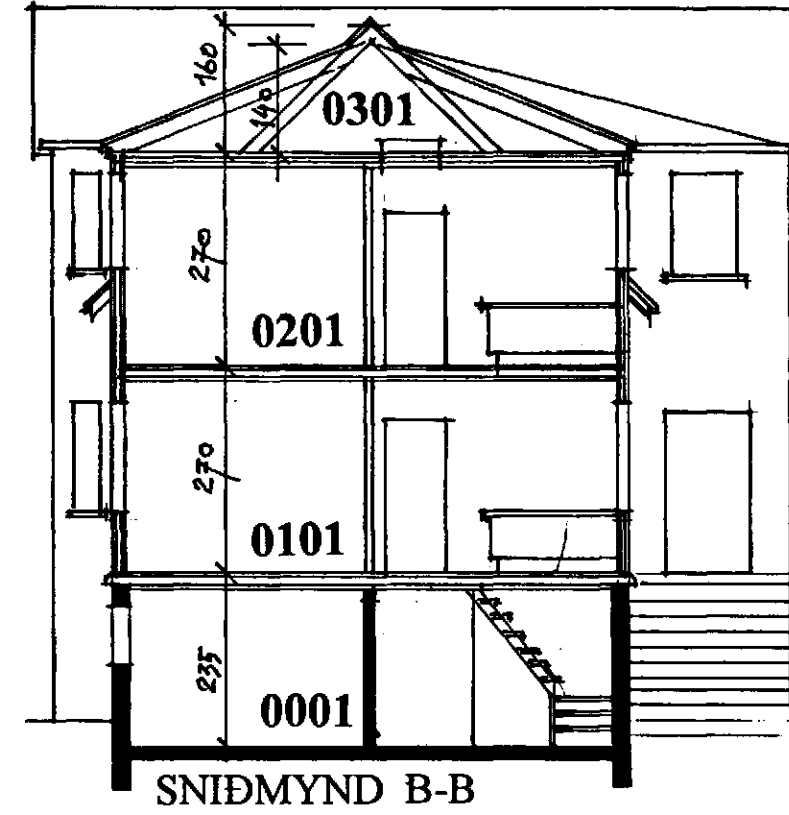
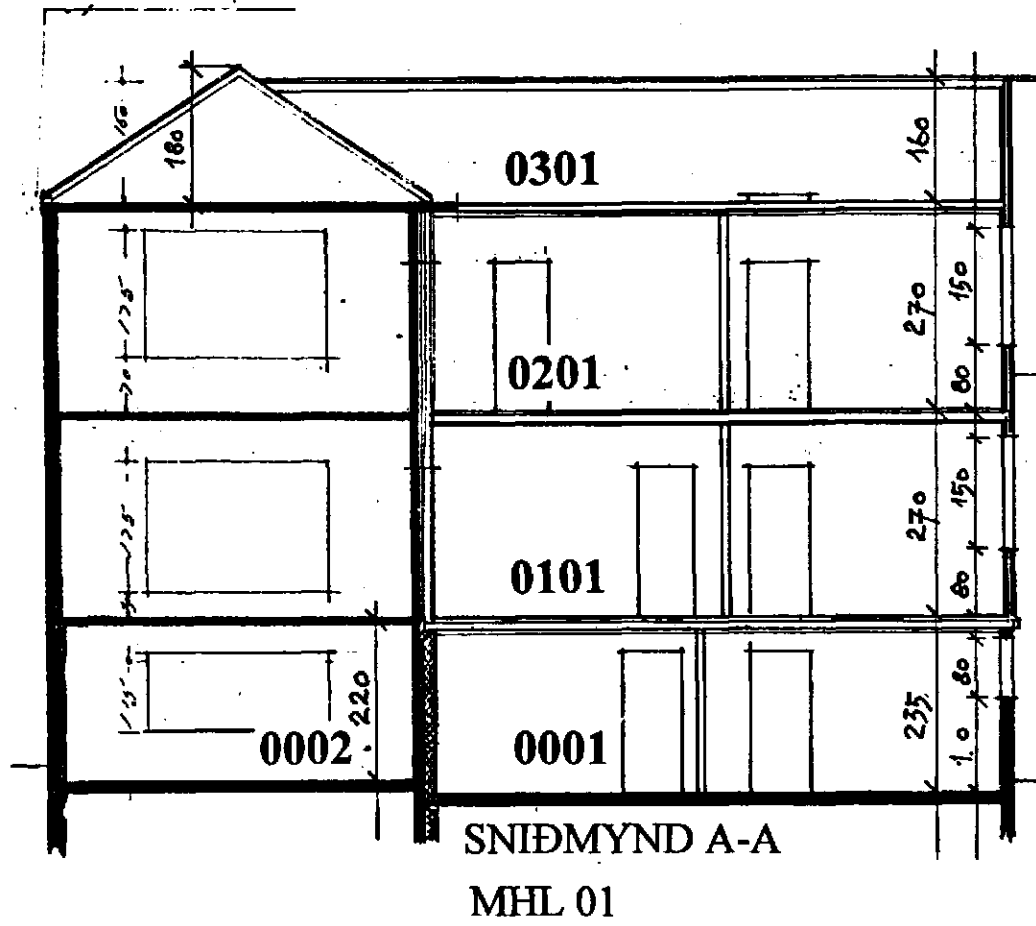


Samþykkt þann

21.05.1999

Byggingarstjórnun / Hafnarfirði
Fh. Kristján Þóráðsson

EP

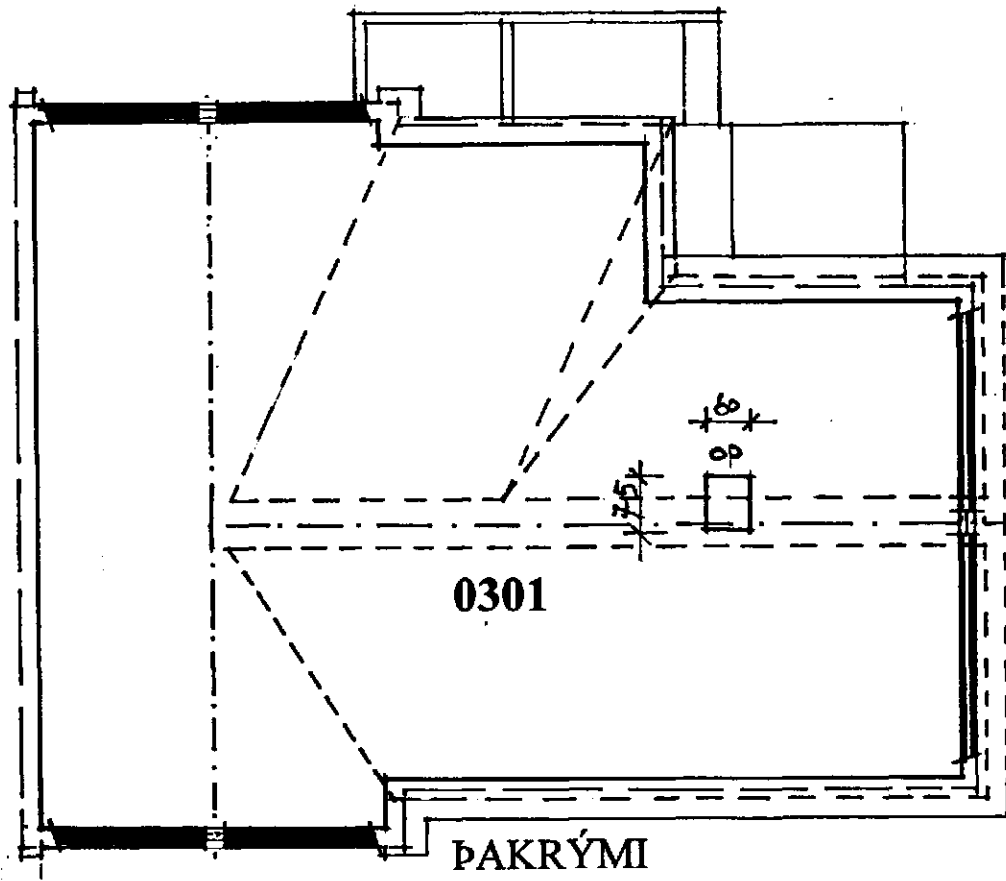

Upprunleg teikning gerð af Ágúst Steingrímssyni og Sigurgeir Guðmundssyni, 1. apríl 1947.
Bílgjeymsla Sigmar Guðmundsson 23. apríl 1959.

ÖLDUGATA 4, HAFNARFIRÐI 001

BREYTT:	DAGS:	LÝSING:

ÞRÍÐJA HÆÐIN, ARKITEKTAR – SIGURÐÓR ADALSTEINSSON FAI
GRUNNMYNDIR, SNIÐ, AFSTÖÐUM.
Reyndarteikning

STRANDGÖTU 28 220 HAFNARFIRÐI
SM: 565 48 10 FAX: 565 48 31
KT: 250144-3039

07.12.1999
HAFNAB: AG, SG, TERNAB: S.A. DAGS: 22.10.1999 MKV: 1:100, 1:500 VERRNR: www.stendia.is