










Samþykkt þann

13.05.1999

Eli Kristján Þórarinnsson

RA

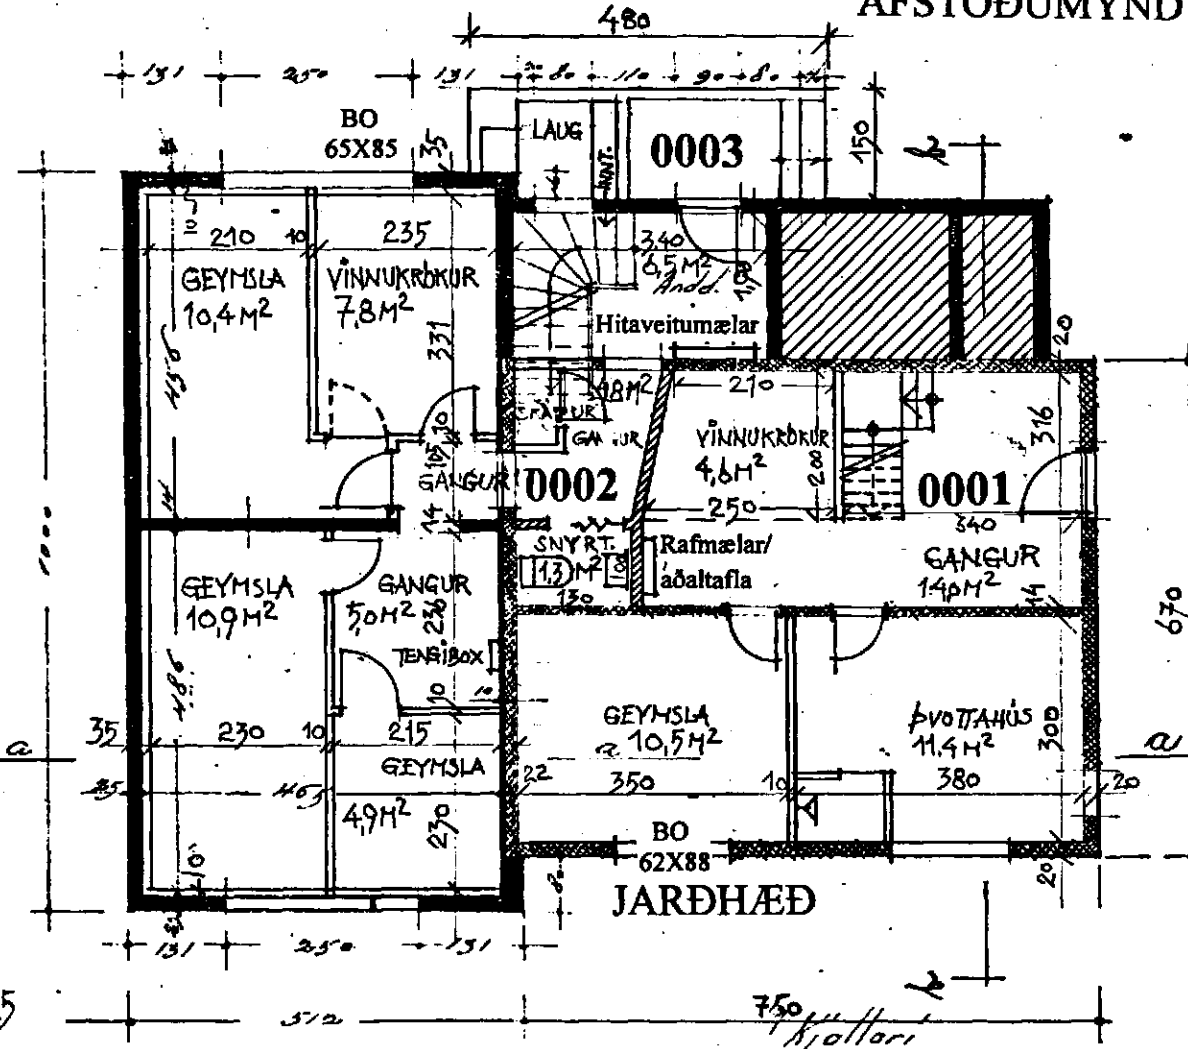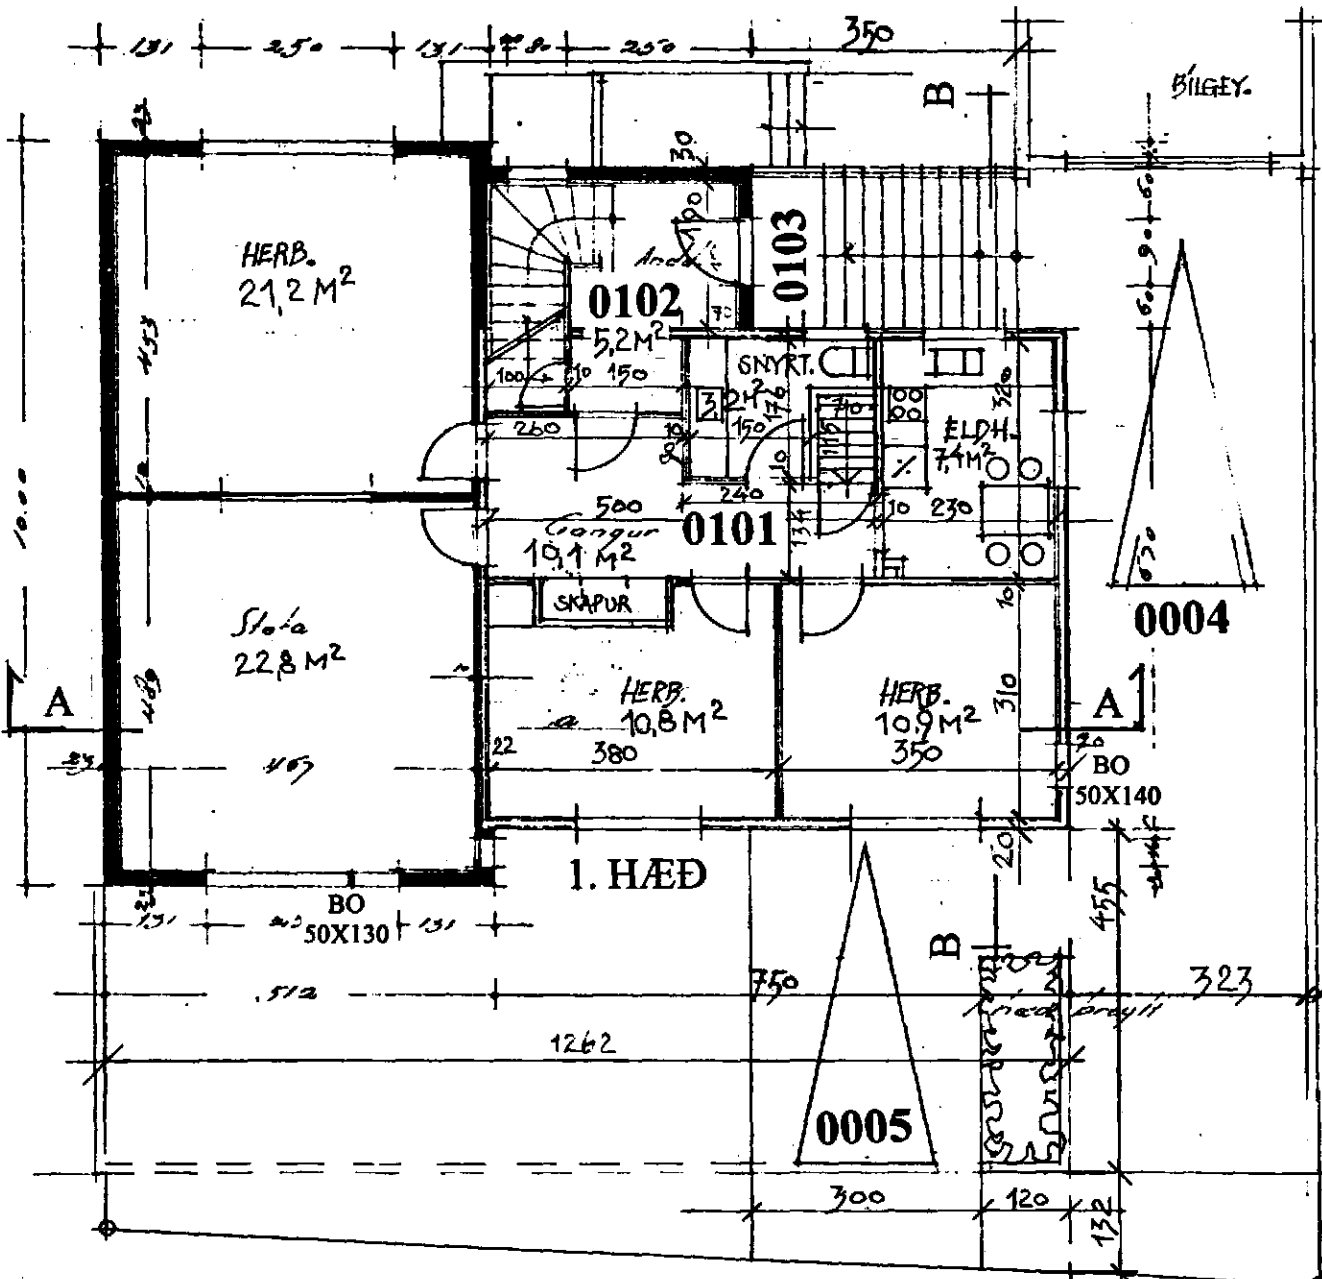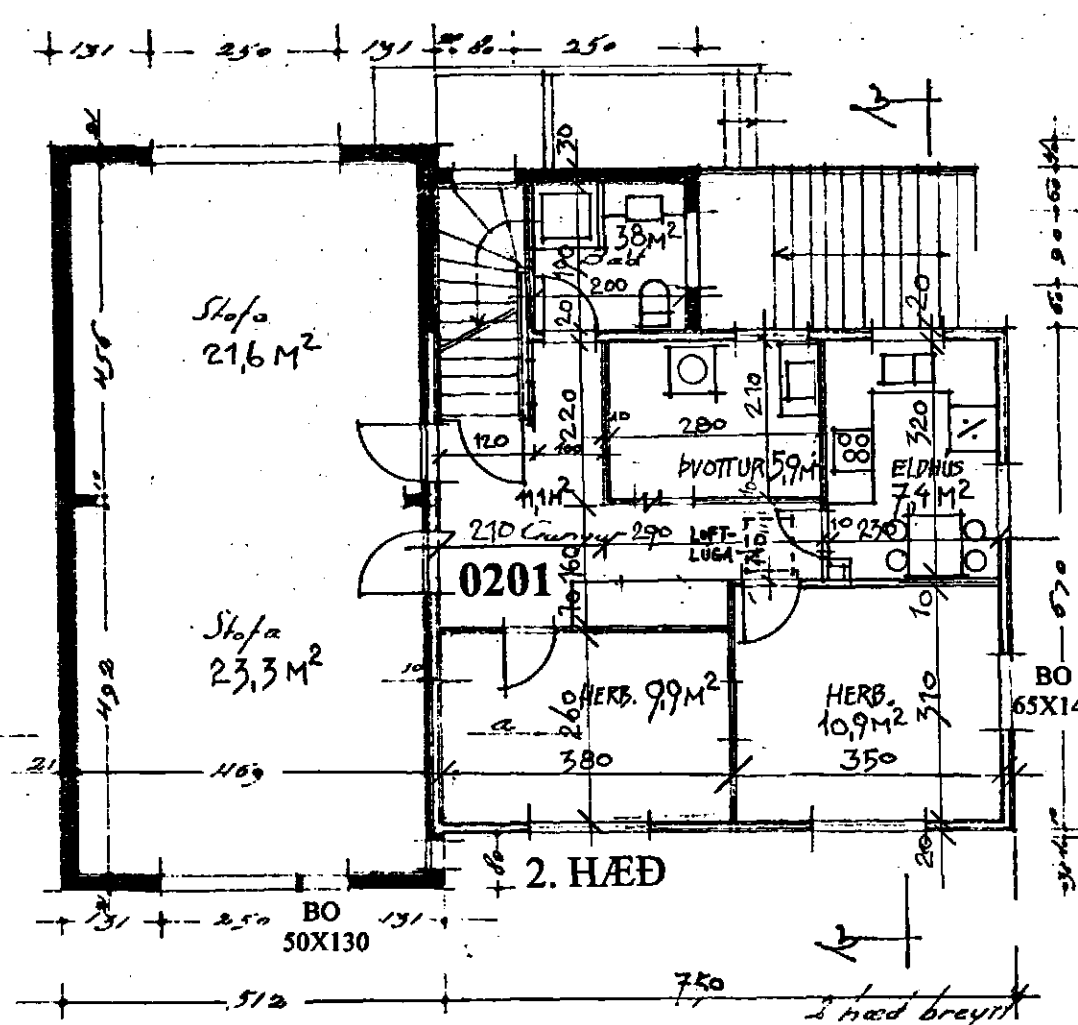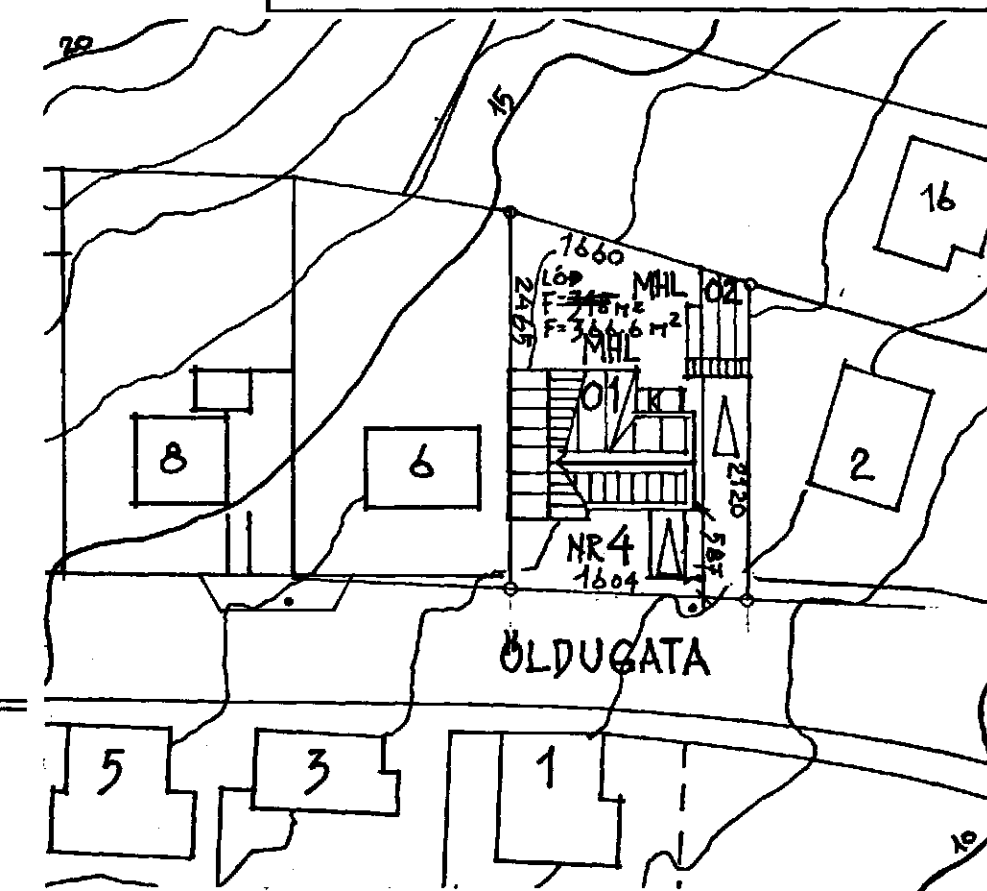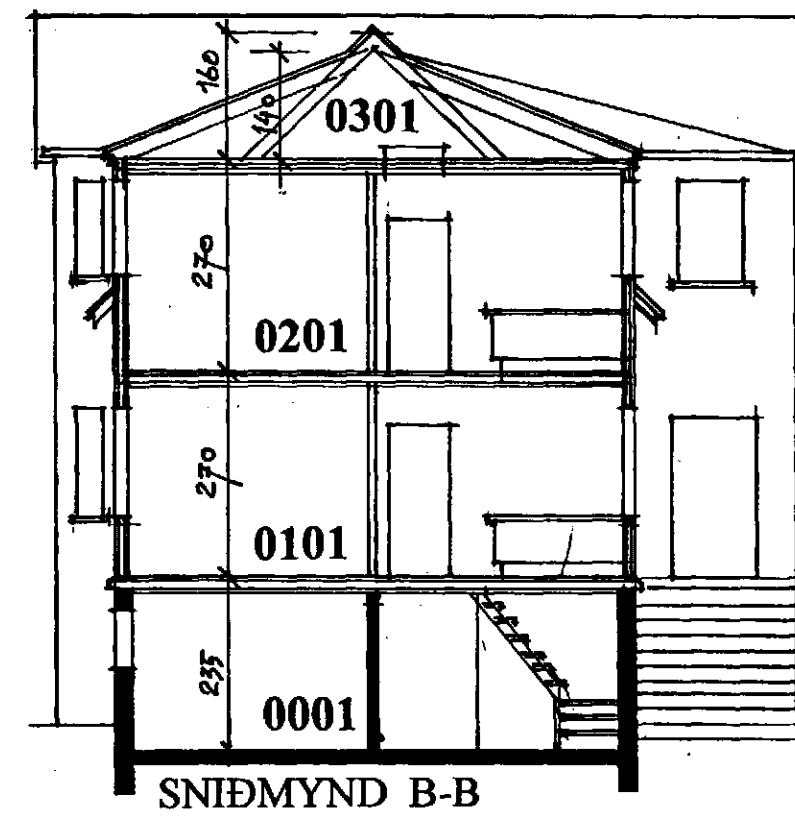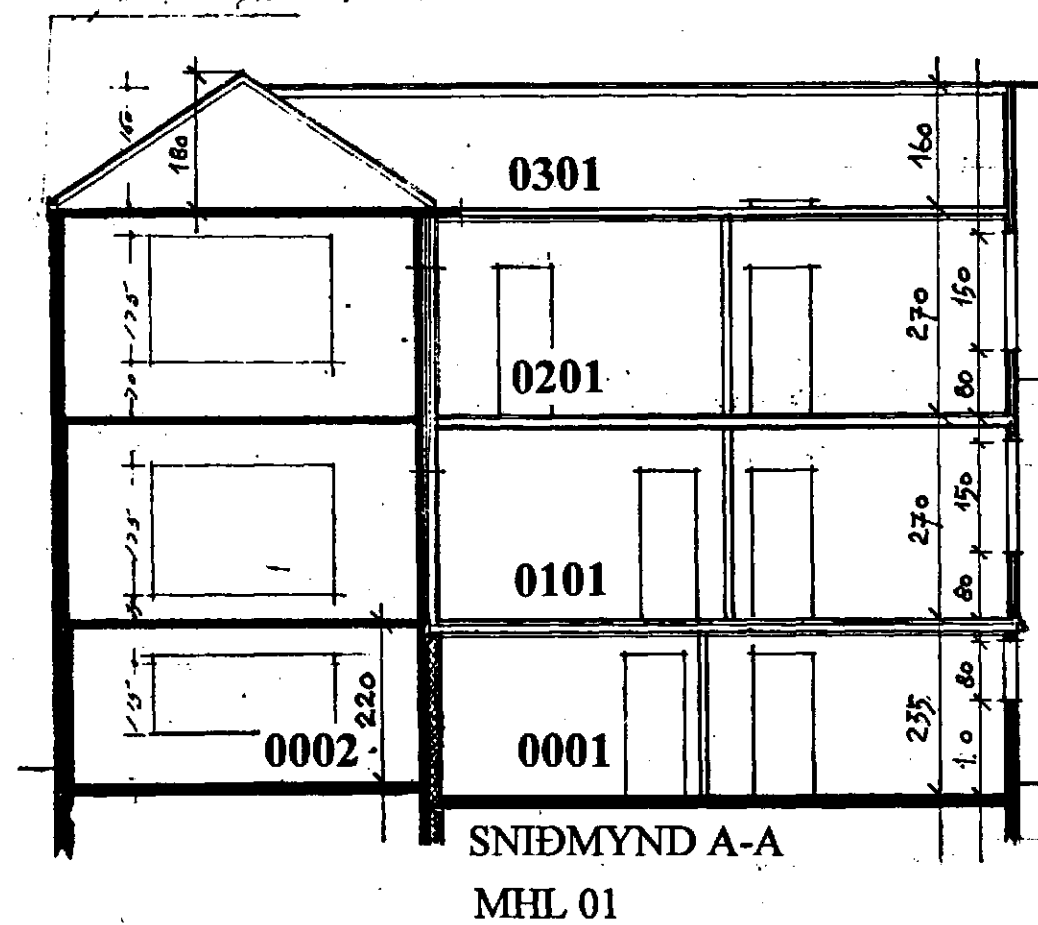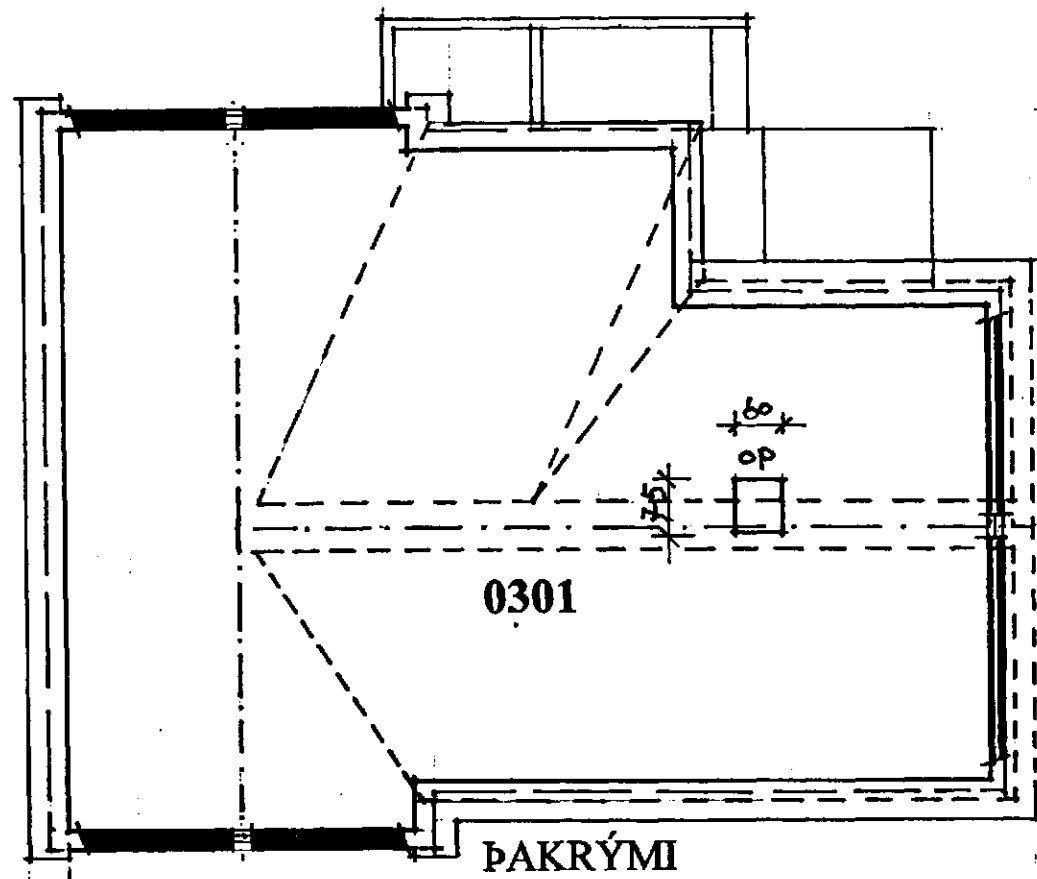

Upprunleg teikning gerð af Agúst Steingrímssyni og Sigurgeir Guðmundssyni í apríl 1947. Búlgemynda Sigmar Guðmundsson 23. apríl 1959.

Sigurður Adalsteinsson

ÖLDUGATA 4, HAFNARFIRÐI 001

BREYTT:	DAGS:	LÝSING:



ÞRÍÐJA HÆÐIN, ARKITEKTAR - SIGURÞÓR ADALSTEINSSON FAI
GRUNNMYNDIR, SNÍÐ, AFSTÖÐUM.
Reyndarteikning

HANNAÐ: AG.SCTERNAR: S.A. DAGS: 22.10.1999 M.V.: 1:100, 1:500
STRANDGÖTU 28 220 HAFNARFIRÐI SM: 555 48 10 FAX: 565 48 31
07.12.1999 NETFANG: adal@land.is
VERKUR: