



Samþykkt á fundi bygginga-
nefndar þ. 25/2/1970
BYGGINGAFULLTRÚINN
Í HAFNARFIRDI
E. Sigurðsson

FYRIR BREYTINGU


EFTIR BREYTINGU

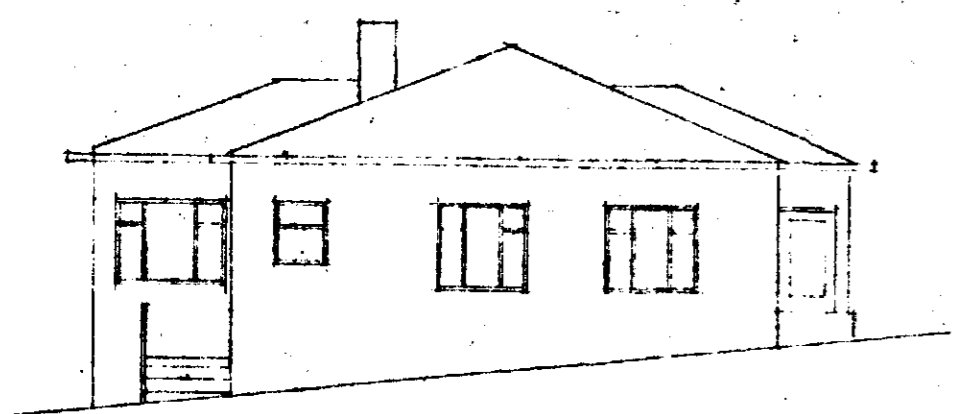


VESTUR
AD ÖLDUGÁTTU

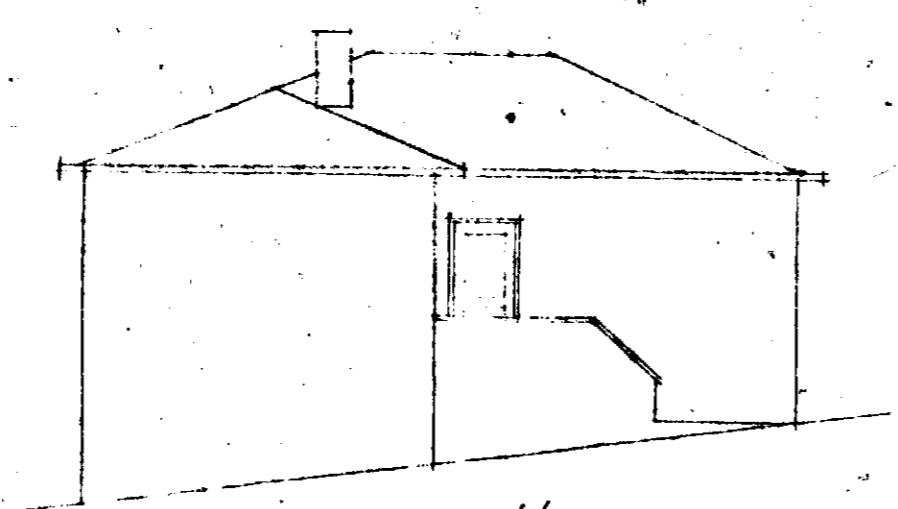


NORÐUR

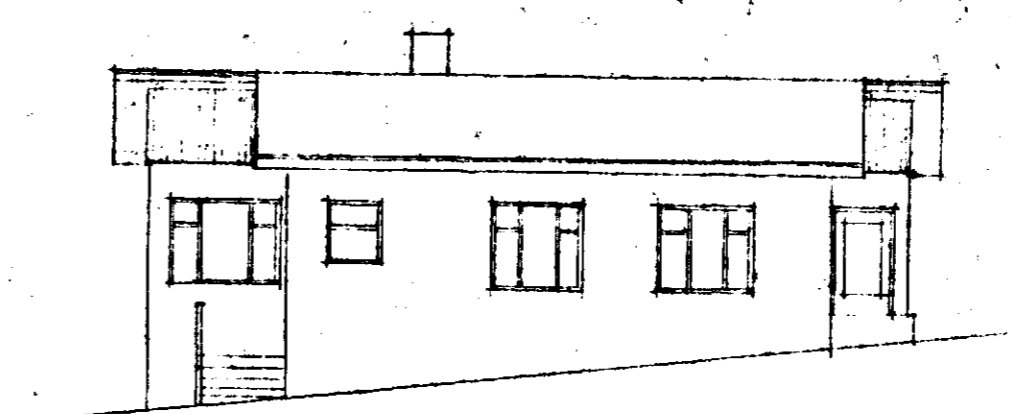


VESTUR
AD ÖLDUGÁTTU

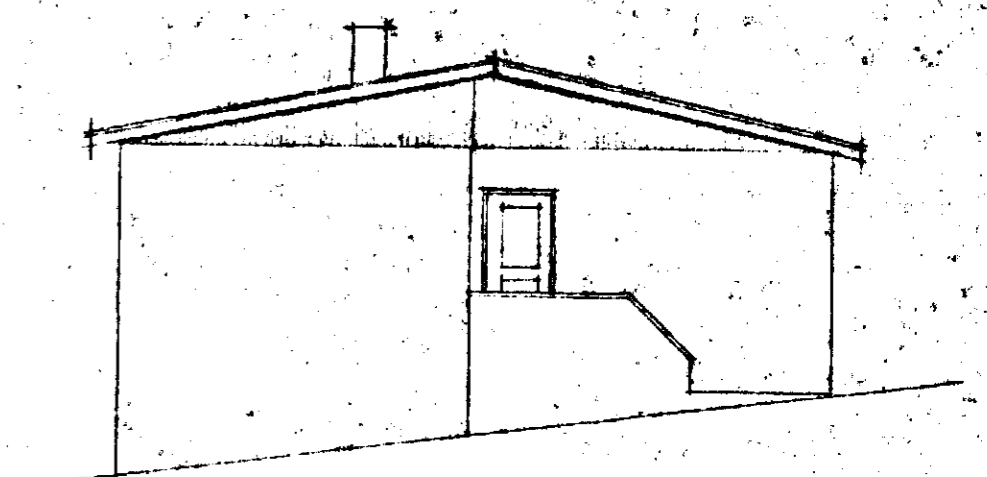


NORÐUR

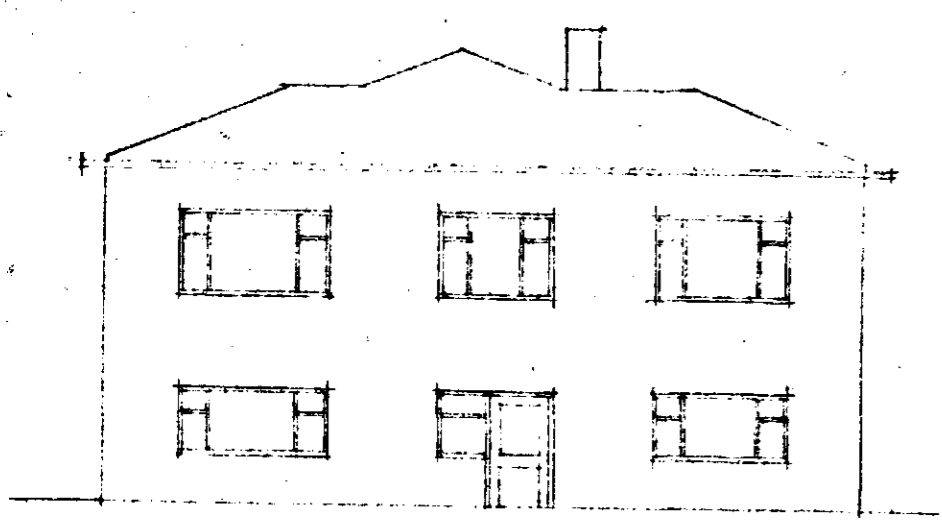


AUSTUR

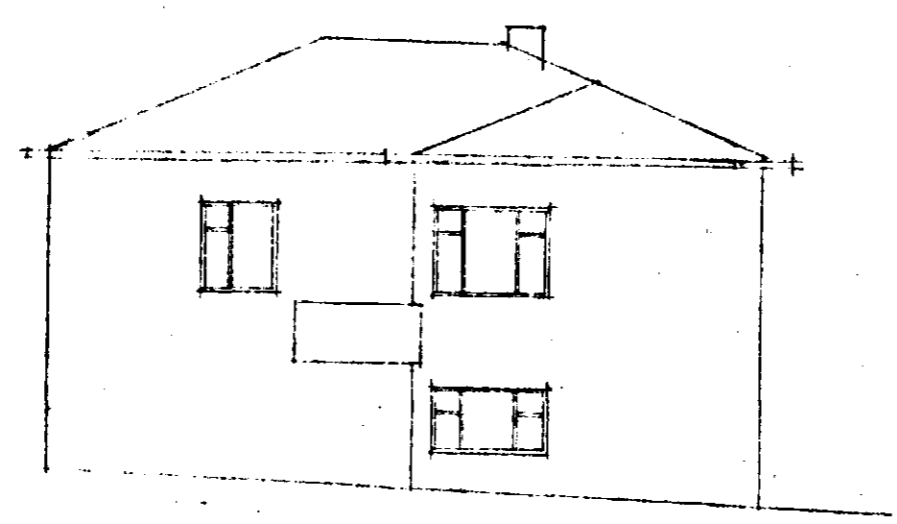

SUÐUR

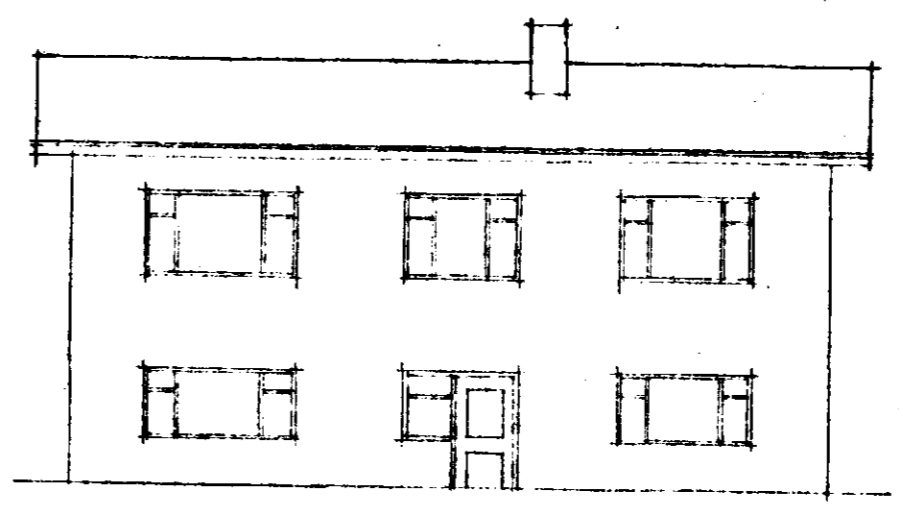

AUSTUR

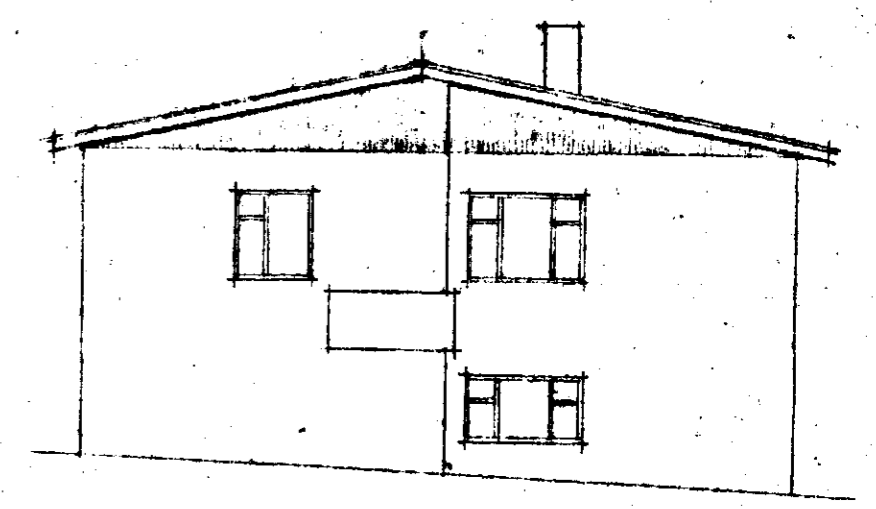

SUÐUR

"ÖLDUGATA 5"

BREYTING A ÞAKI

Hafnarfirði, Ísland 1970
Börnlundur Sigurðsson