

Öldugata nr. 6

viðbygging

1:100

Eig:

Július Pálsson

Þjassi Ó. Júlíusson og

Steinunn Júlíusdóttir


AFSTÖÐUMYND

1:500

Samþykkt á fundi bygginga-  
nefndar þ. 14/6 1961

BYGGINGAFULTRÚINN  
Í HAFNARFIRDI

Stærð viðb.  
12,4 m<sup>2</sup>  

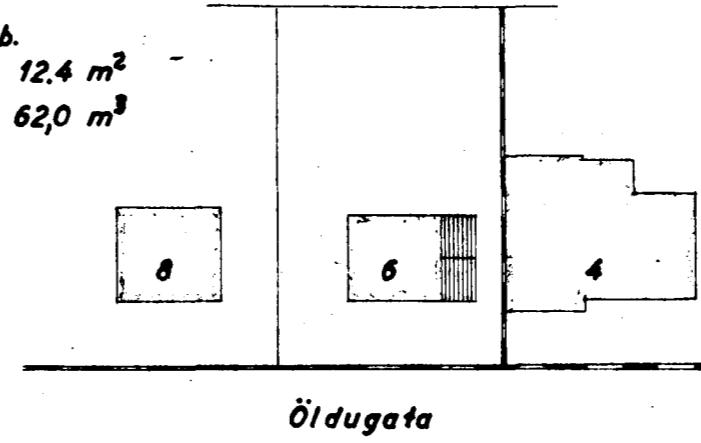


Vimbori Hallsson  
HÚSASMÍÐAMEISTARI:  
MURARAMEISTARI:  
PIPLAGNINGAMEISTARI:




Eluggin breytt  
Sagt 21/7 '65


Norðaustur (at Öldugötu)

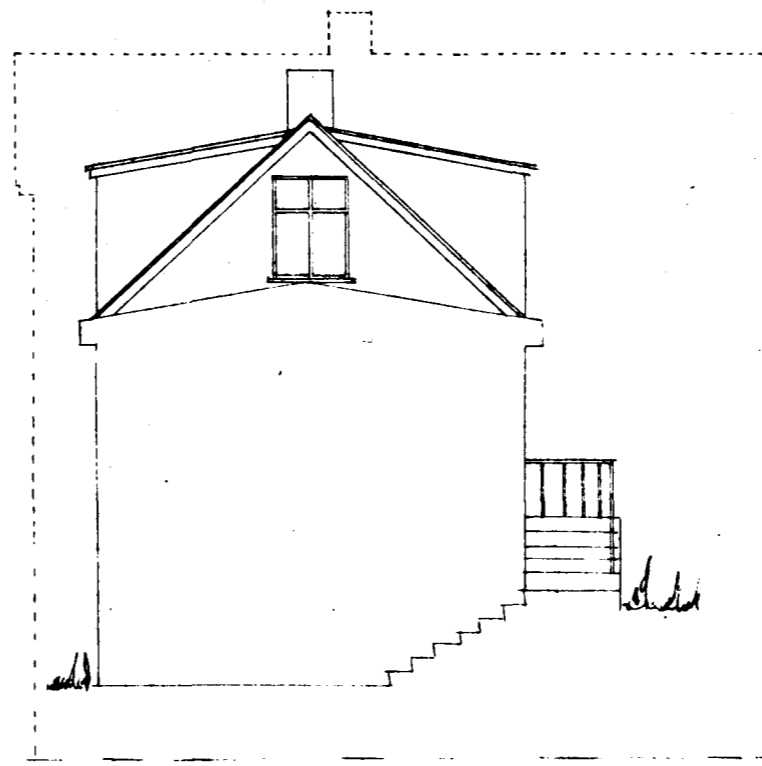

Norðvestur

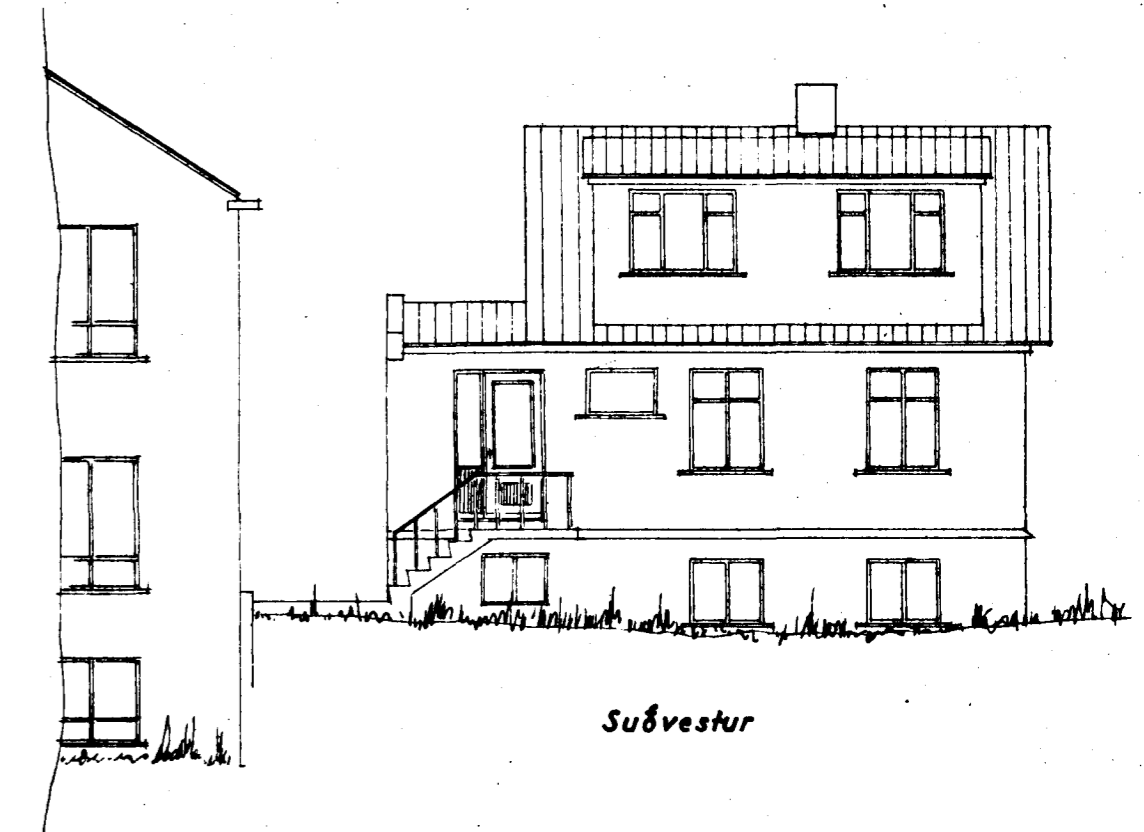


Suðvestur

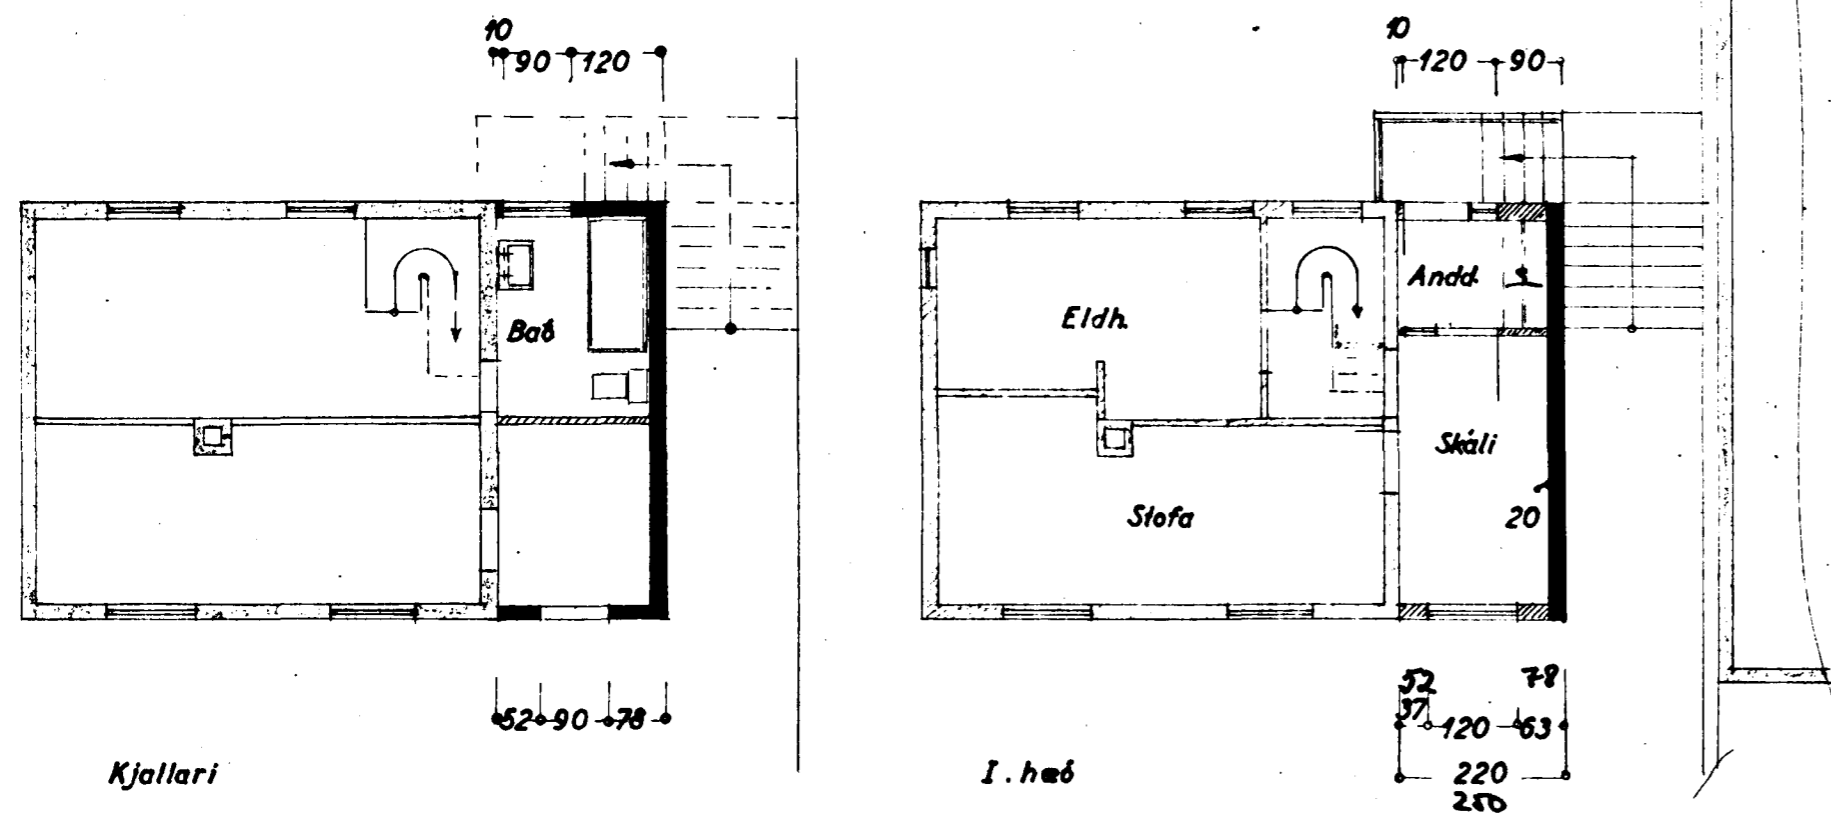


Kjallari

I. hæð

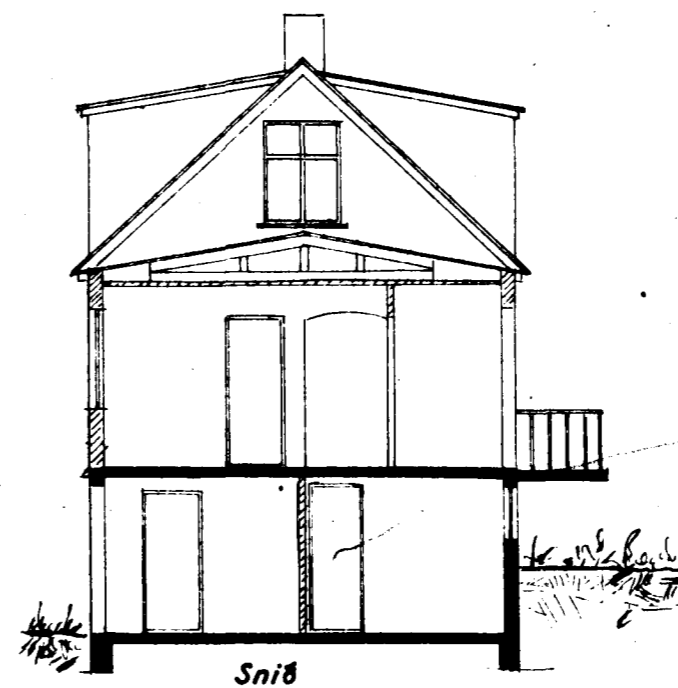

Snið

FYRIR BREYTINGU

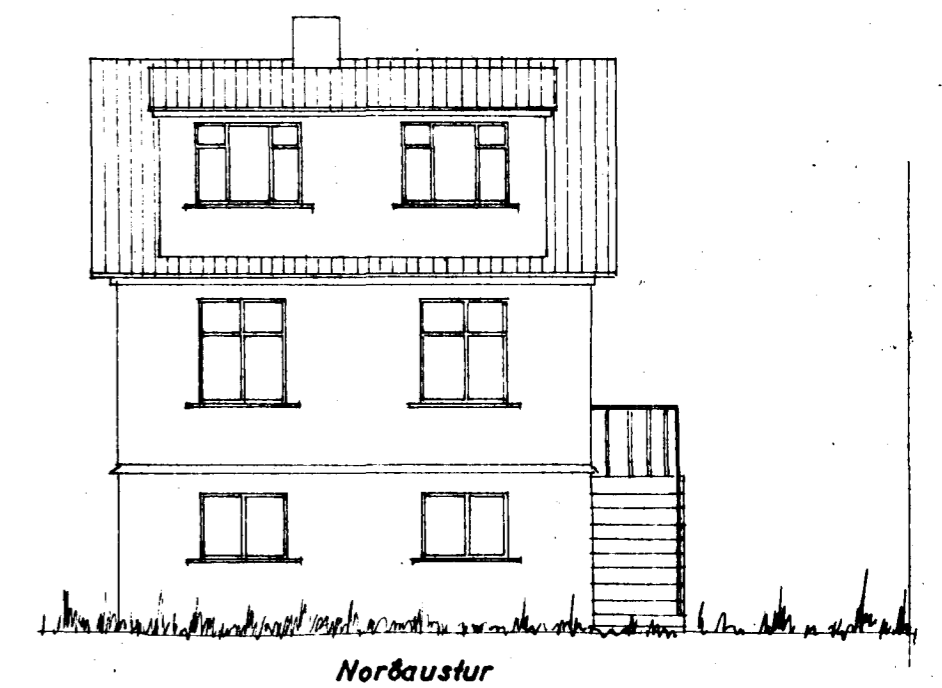

Norðaustur

Spálförð: 1. maí 1961  
V. Júlíusson