

Eig: Bjarni Arnason Öldugata nr. 6


Breyting. 1:100

1/2 p. 19/2 1926


Fræmsta: Finnbozi Hallsson



Norðaustur (Fyrir breytingu)

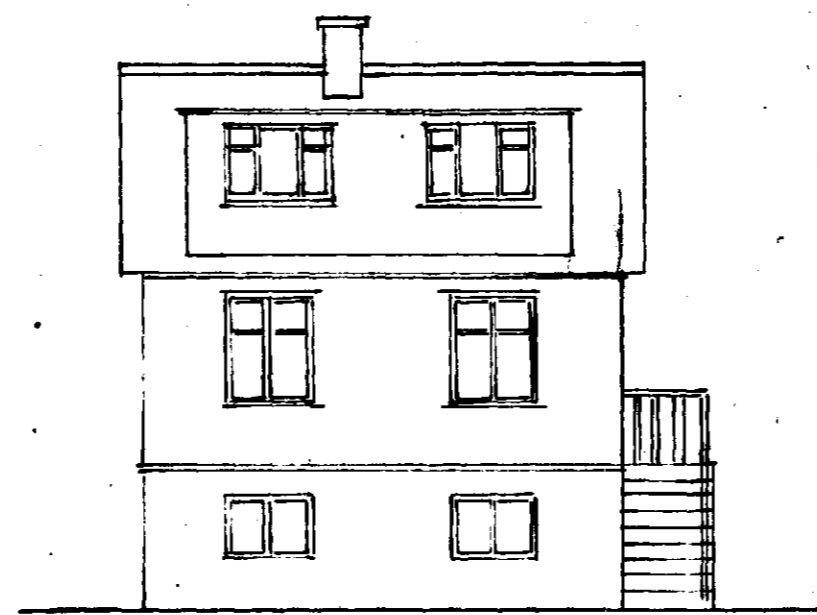


Norðaustur (eftir breytingu)

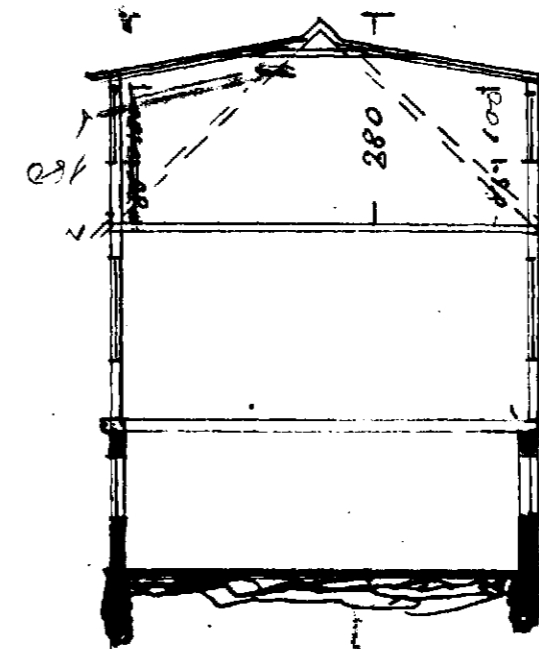

Þverskurður


AFSTÖÐUMYND

1:500

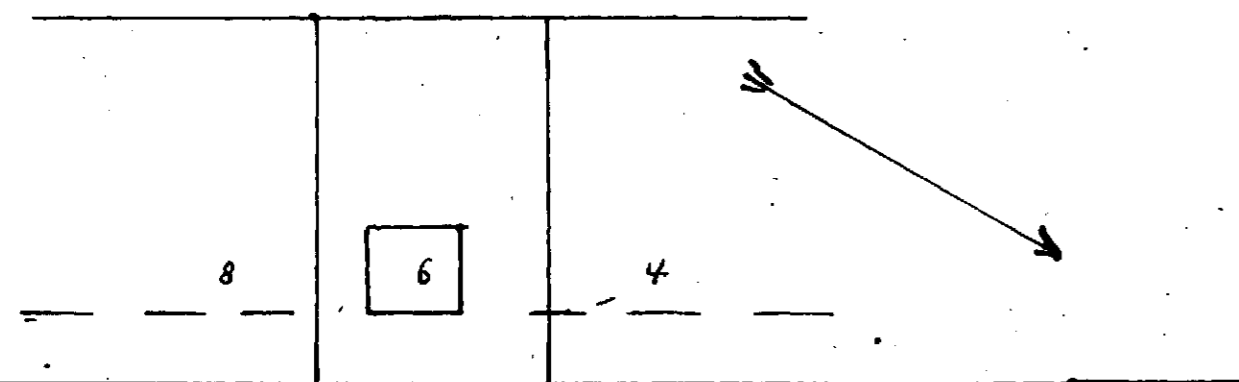

Öldugata

160/50 + 140 + 130 + 140 + 50/60

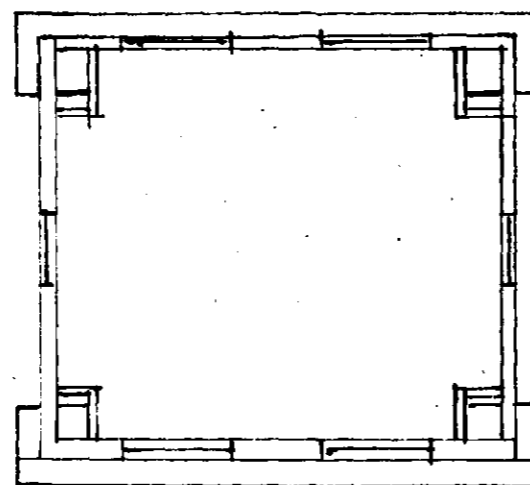

109/51 + 0/51 + 0/51 + 50/60

Þ. S. H. 023

Kafræfirdi i Mai  
Finnbozi Hallsson