




Samþykkt á fundi bygginga-  
nefndar þ. d. 11. 1. 1984  
BYGGINGAFLUTUN  
Í HAFNARFIRÐI  
*S. Björnsson*

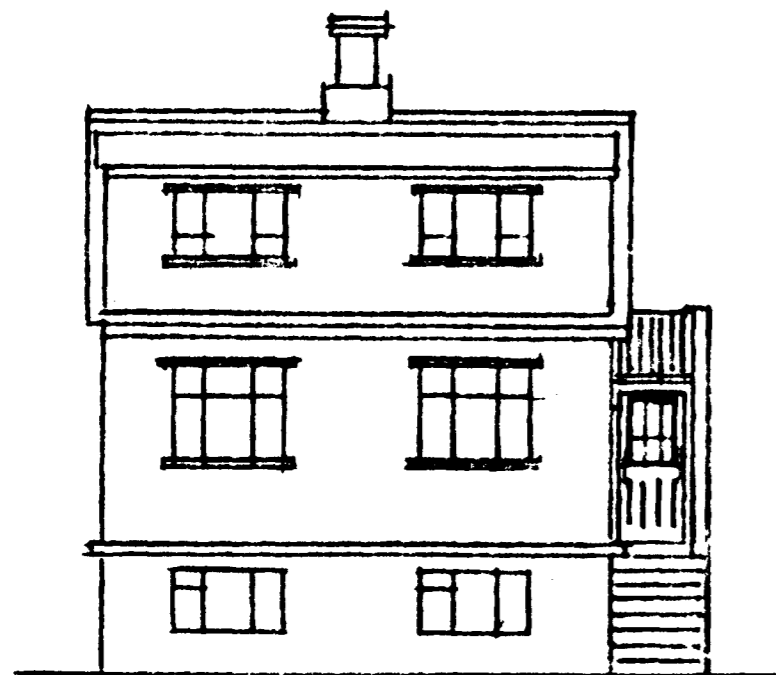

AUSTUR

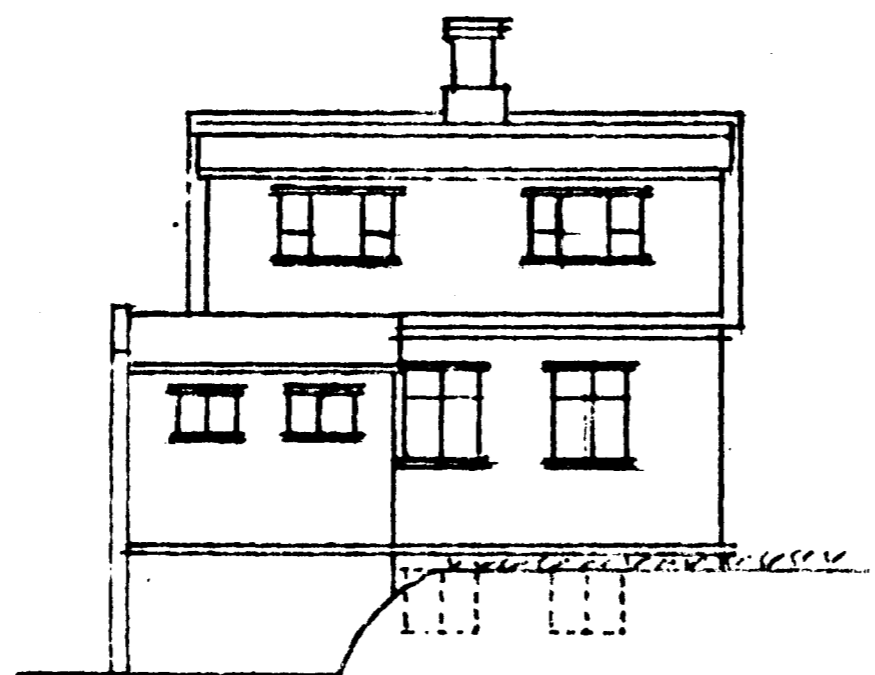

VESTUR

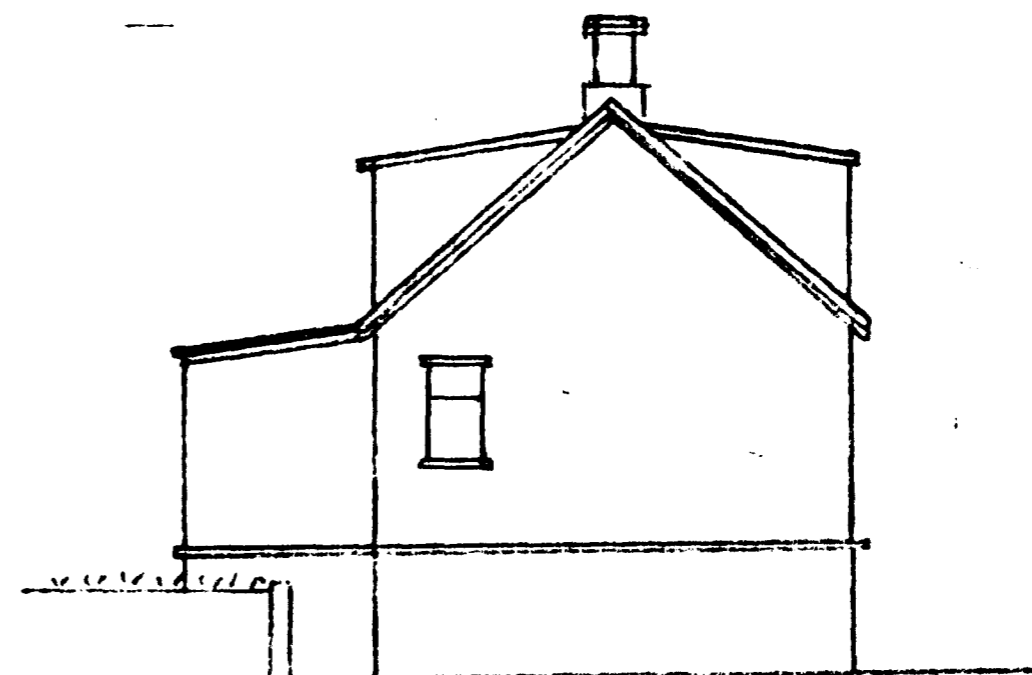


SUDUR




VESTUR EFTIR BREYTINGU


KVARDI: 1:100

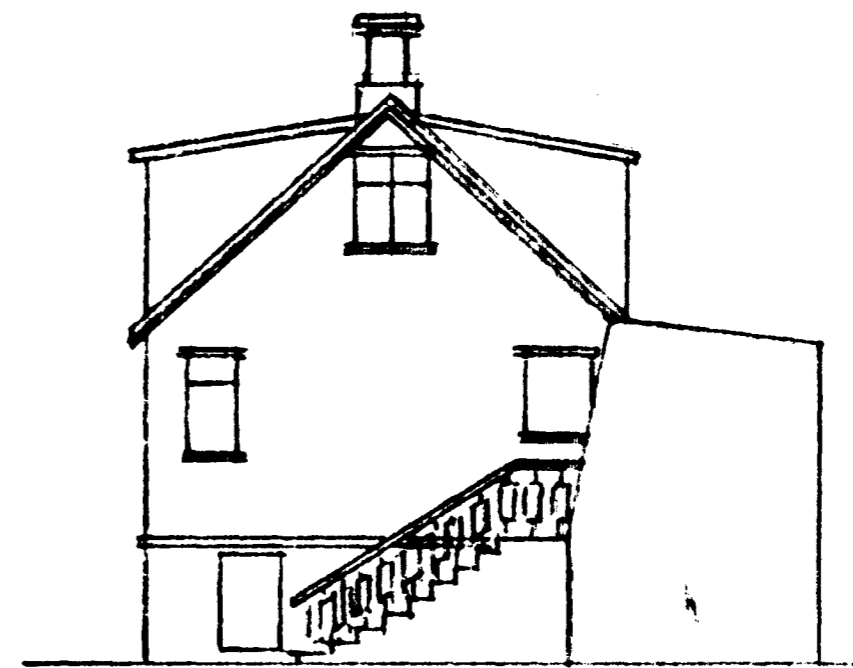

NORÐUR

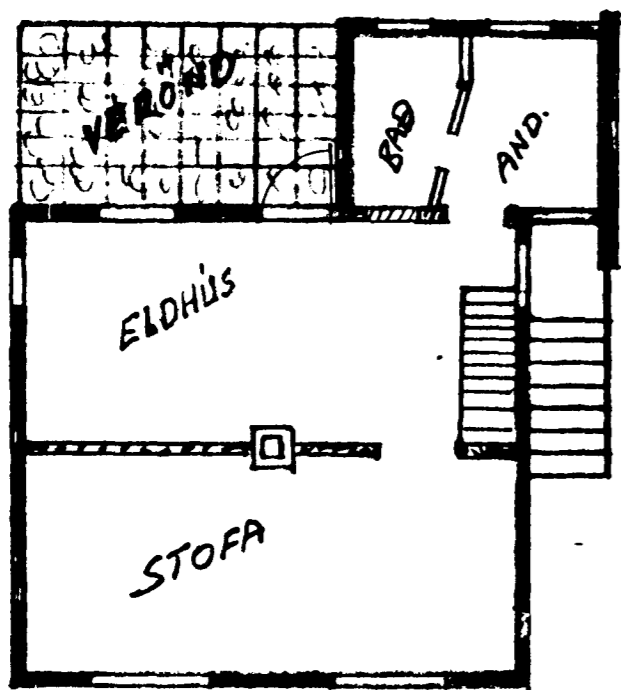

GRUNNMYND HÖRÐR

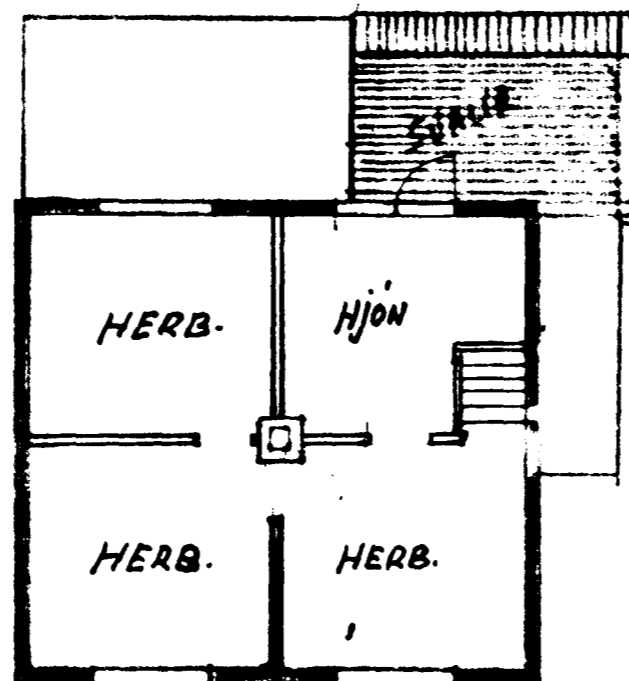

ERLUNNMYND RIS

9870-0080-01

ÖLDUGATA 8	DAGS. 15/9 1980
HAFNARFIRÐI	TEIKNAD AF: <i>S. Björnsson</i>
BREYTING A VESTUR- HLIÐ	