



Hús 'Olafar Sveinsdóttur við Öldugötu 9.

9-

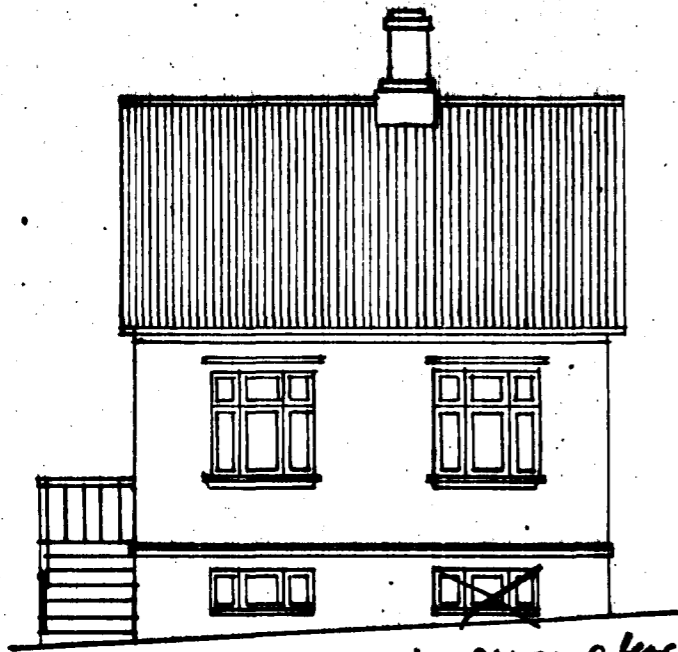


Þessum glugga  
lokad veyna  
gataþendur.


Að götu

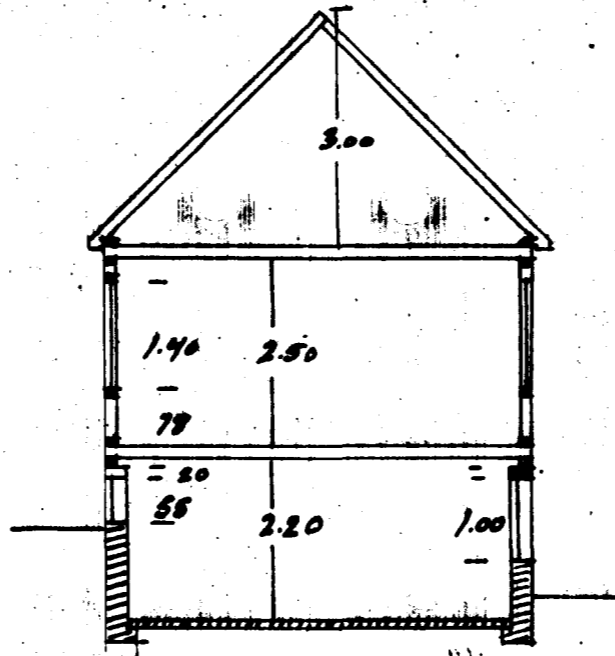


Skurður

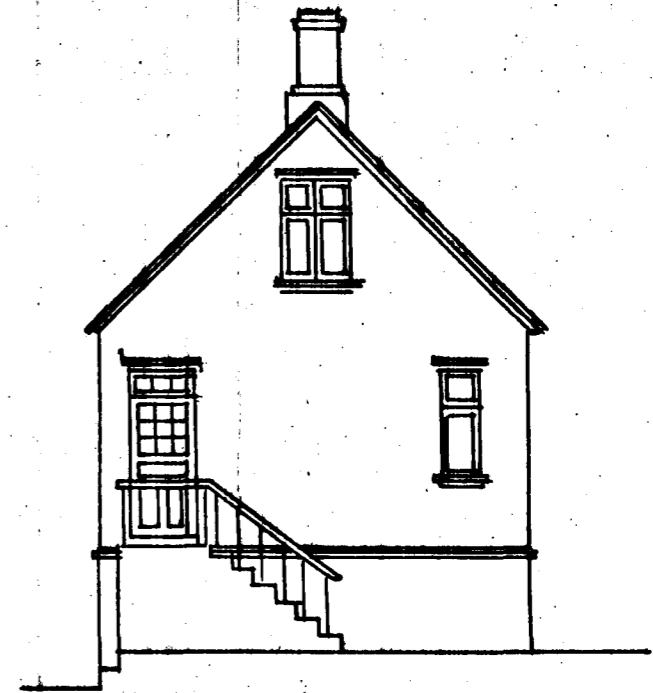

Norðurgafi

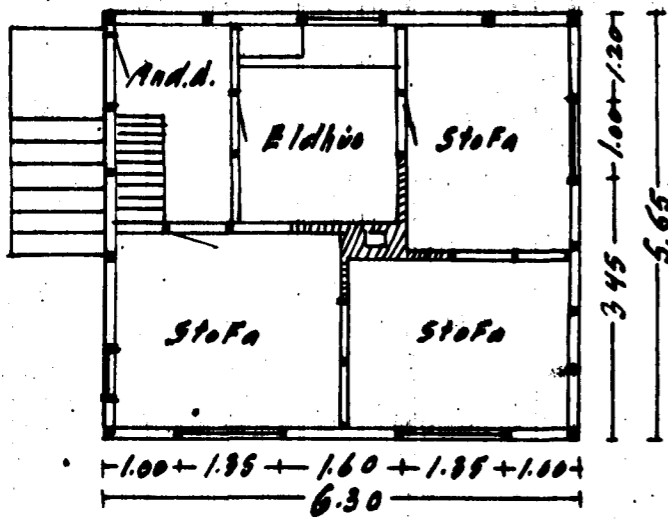

Bygð

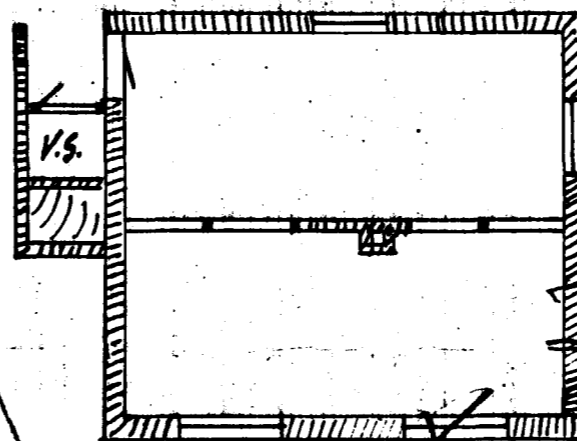

Kjallari

Hafnarfirði 12/9 1930

'Arnar G. Stefánsson

gluggi lokad  
í stöðinni  
28/9 81  
F.H.