

Sambykkt á fundi bygginga-
nefndar þ. 4.12. 1981
BYGGINGAFULLTRÚÐEN
Í HAFNARFIRÐI

GLUGGABREYTING


Mkr 1.500
Ómeftað gáða

Breyting
á ornanalegum gluggum
B. 25.000 x hæð
í janúar 1981
Sigmundur Guðmundsson



Hús
Jóns Egilssonar
Hafnarfirði


ÓLDUHLÓÐ 10

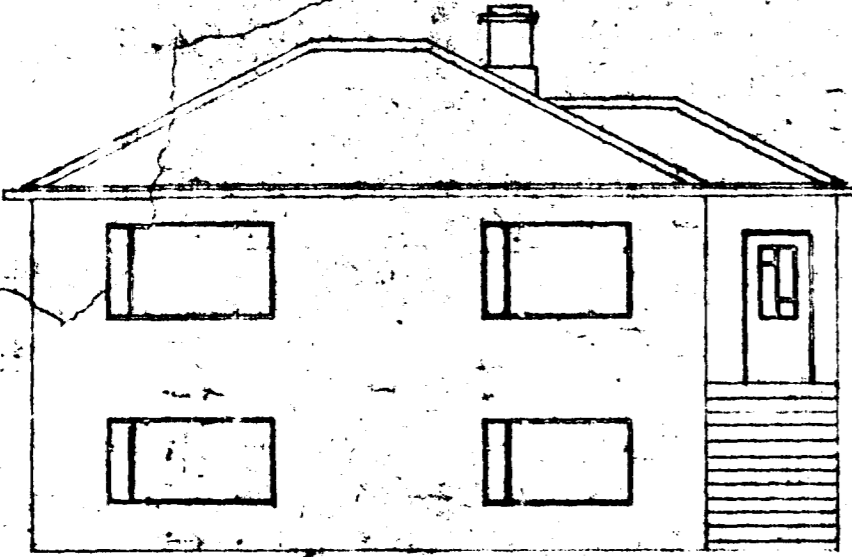

Subaustur



Norðvestur



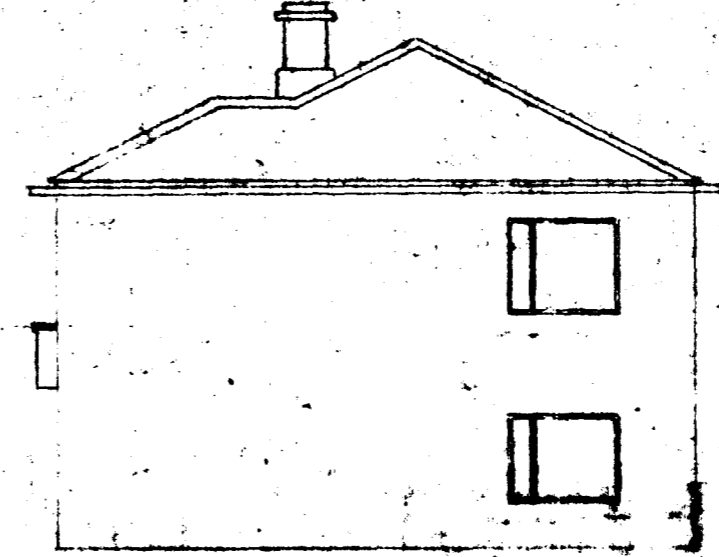


Subvestur



Norðaustur

Mkr 1.100

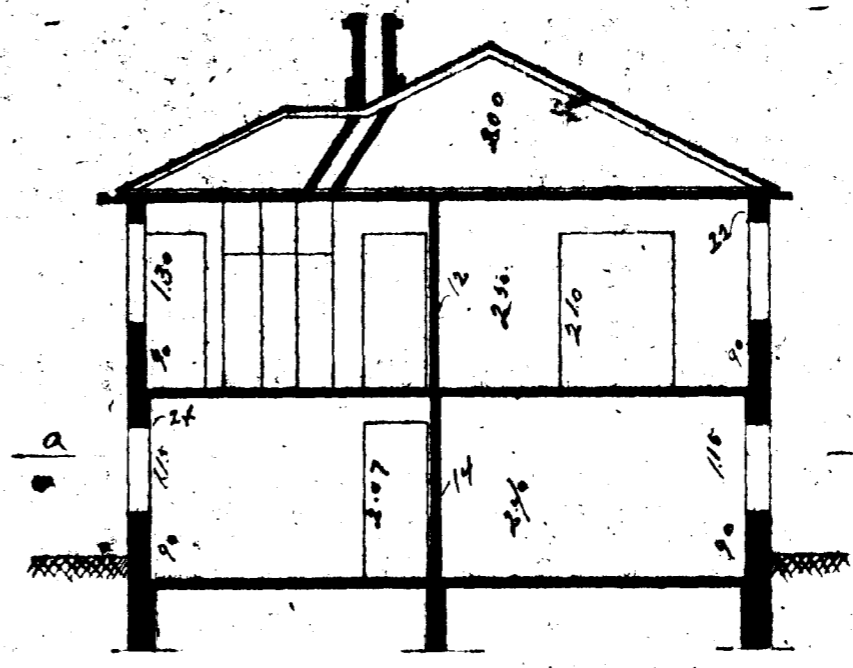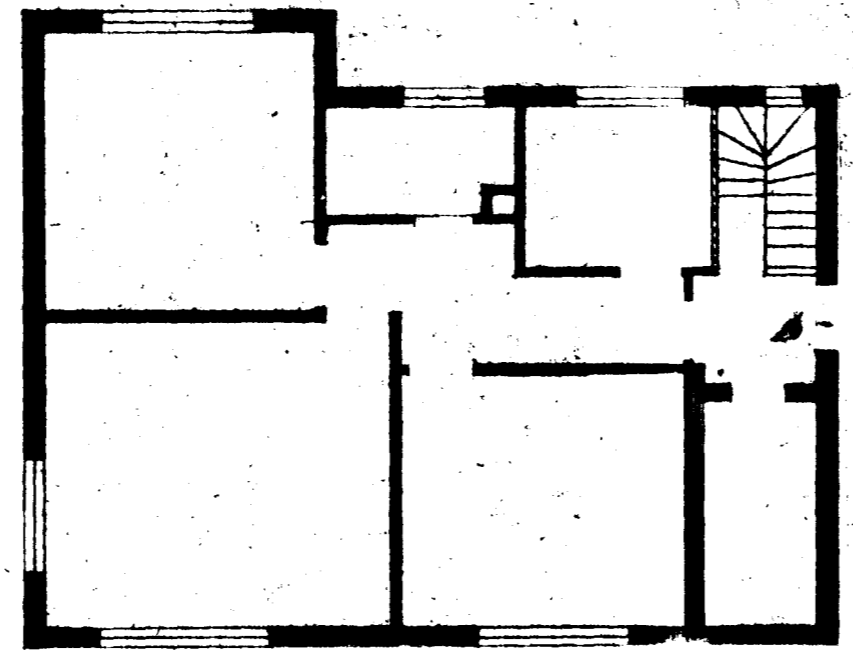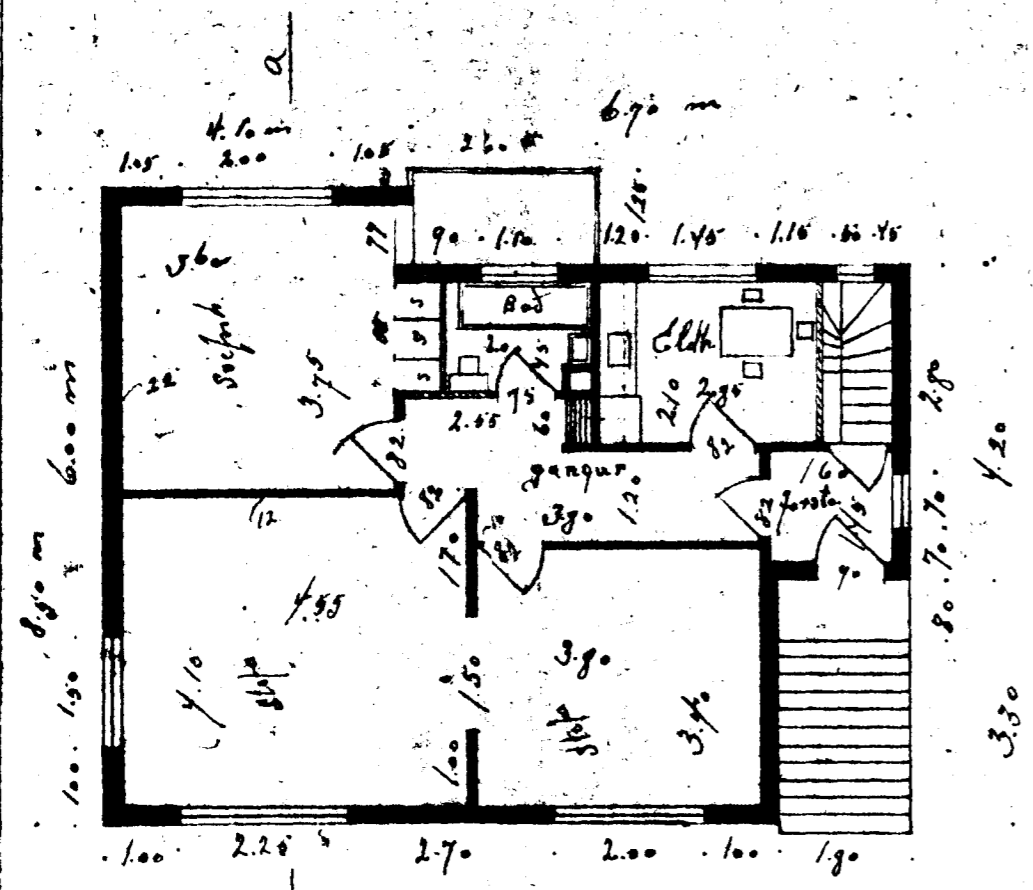

Hafnarfirði
7. júlí 1986
Sigmundur Guðmundsson