


Mkv 1:500

Ónefnd gada

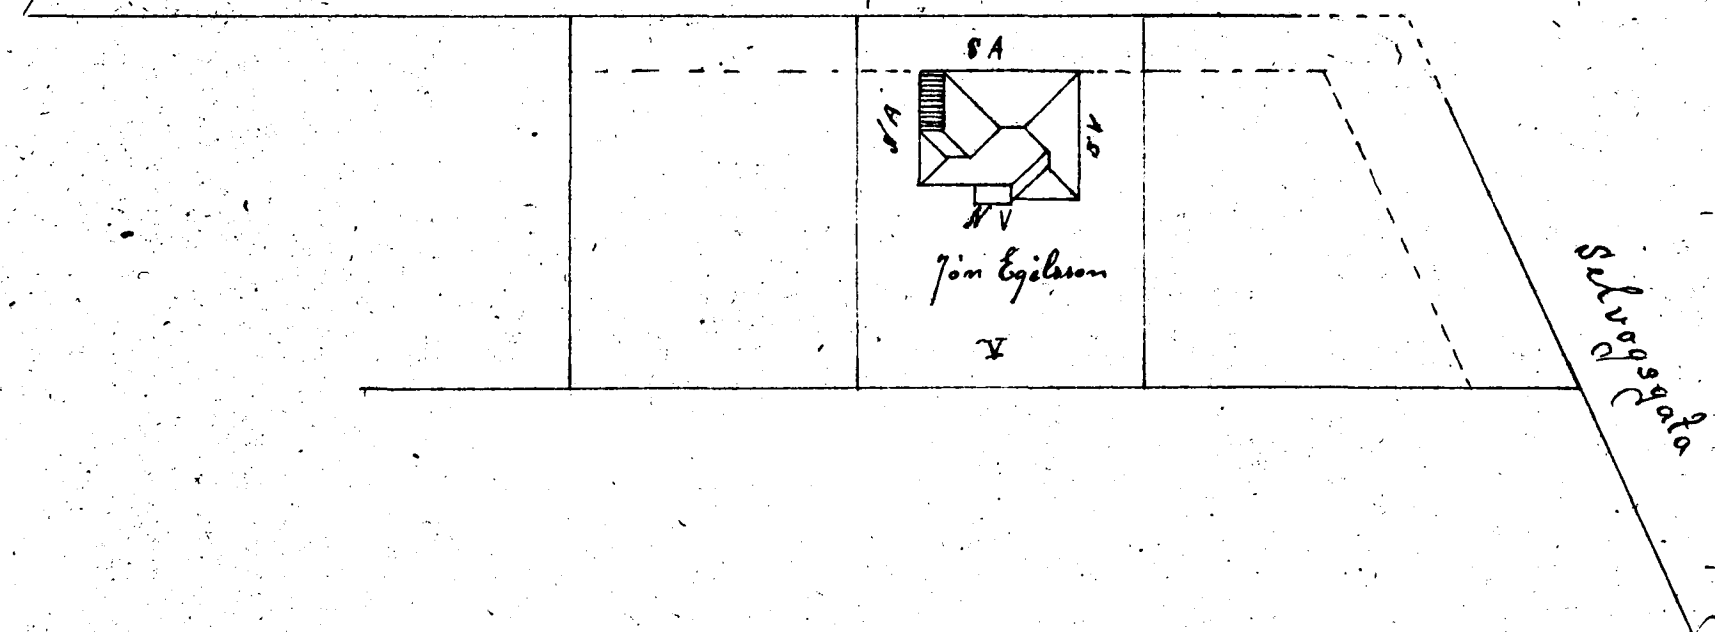


Samþykkt á fundi bygginga-  
nefndar þ. 17.7.1946  
BYGGINGAFULLTRÚNN  
I HAFNARFIRÐI  
*[Signature]*

Hús  
Jóns Egilssonar

Hafnarfirði


ÖLDUSLÓÐ 10

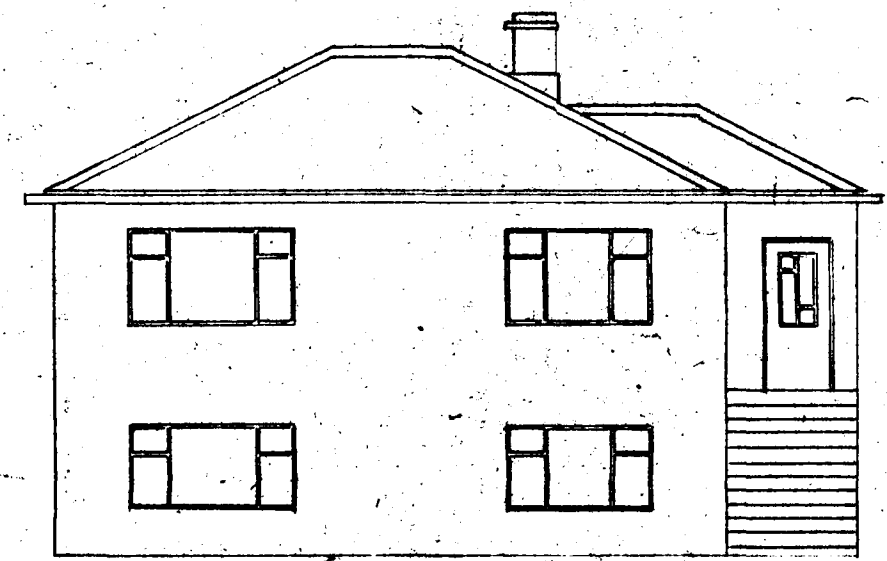


Súðaustur



Norðvestur


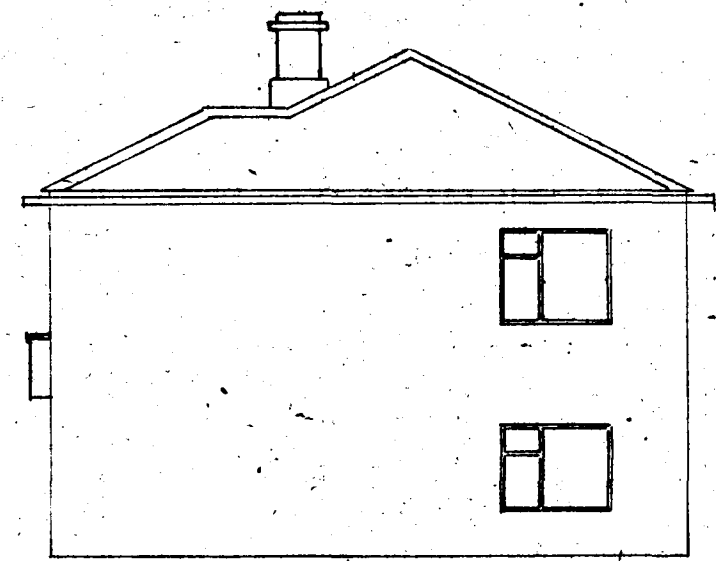


Súðvestur

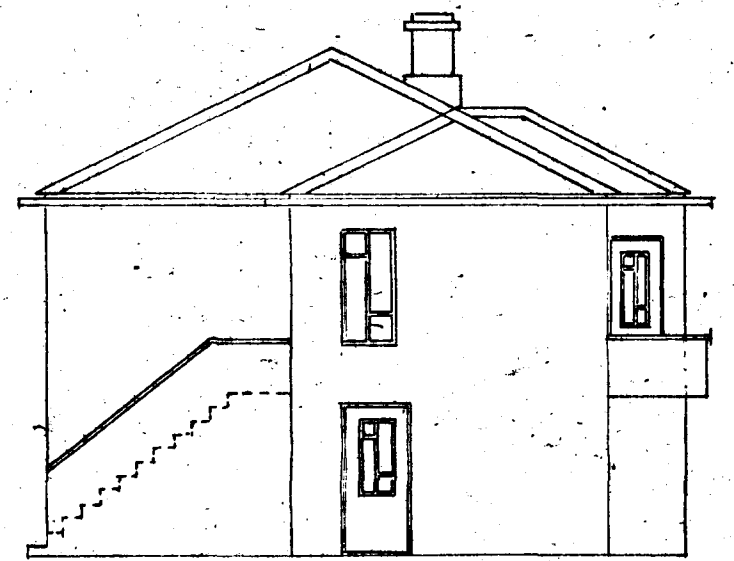


Norðaustur

Mkv. 1:100

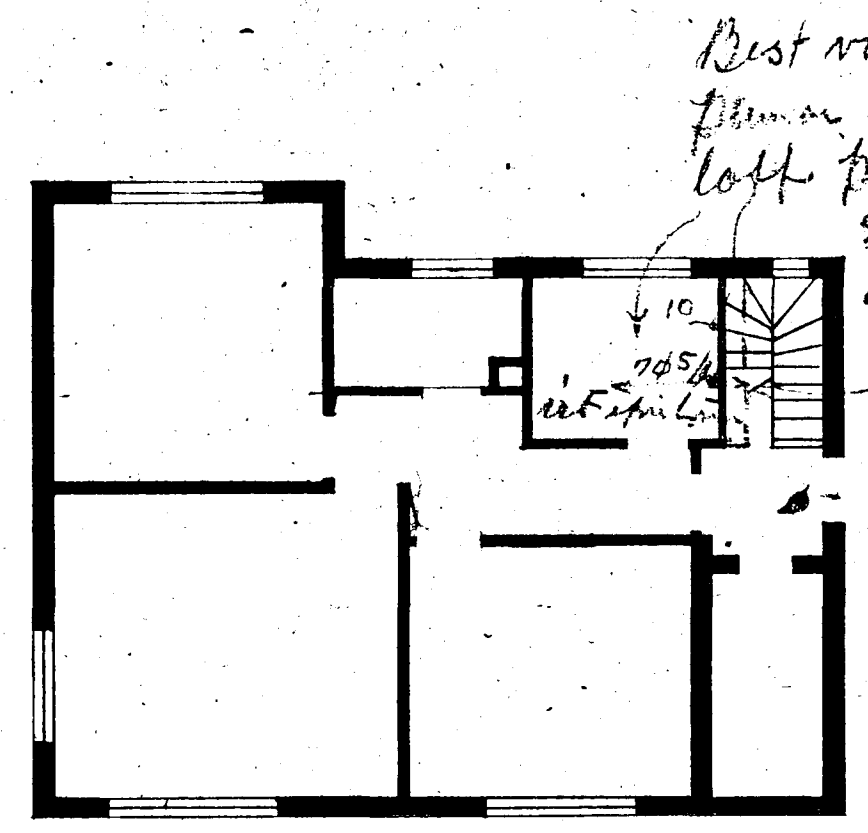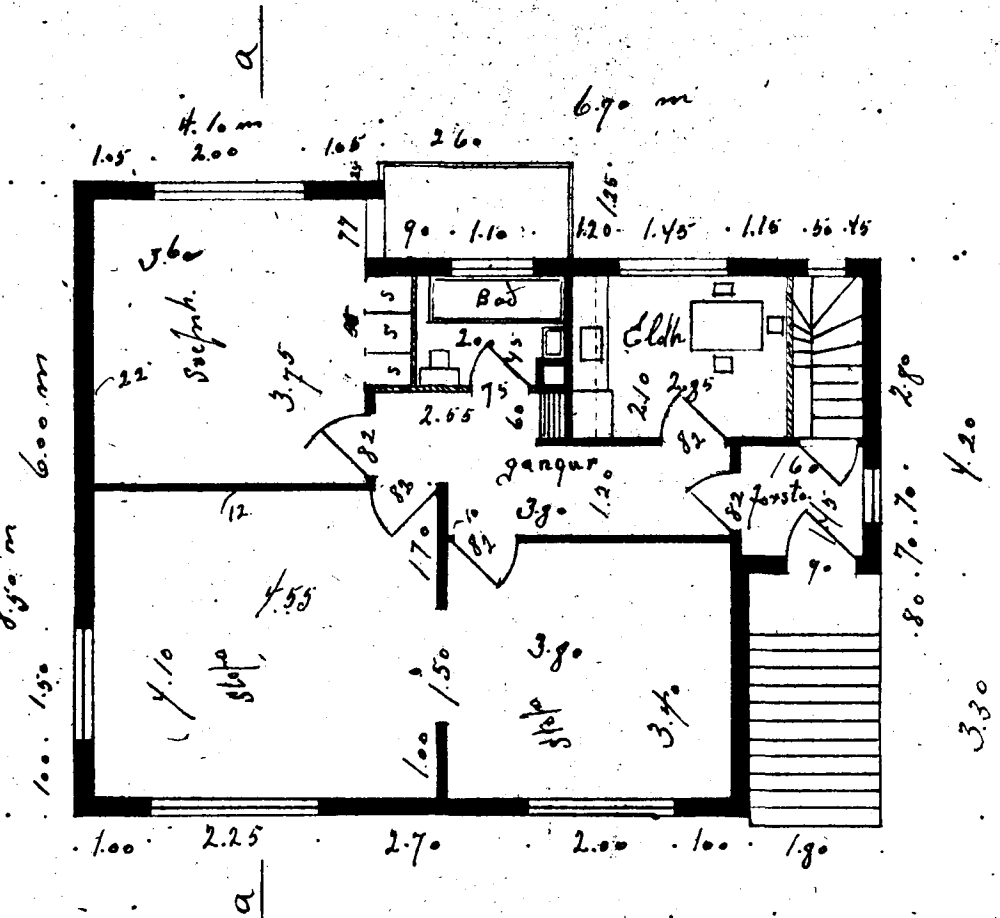

Best væri að skipa  
þessa vegg og þetta  
loft þá 10cm  
stær 12cm

og jafn ef  
Kantur  
á plötu

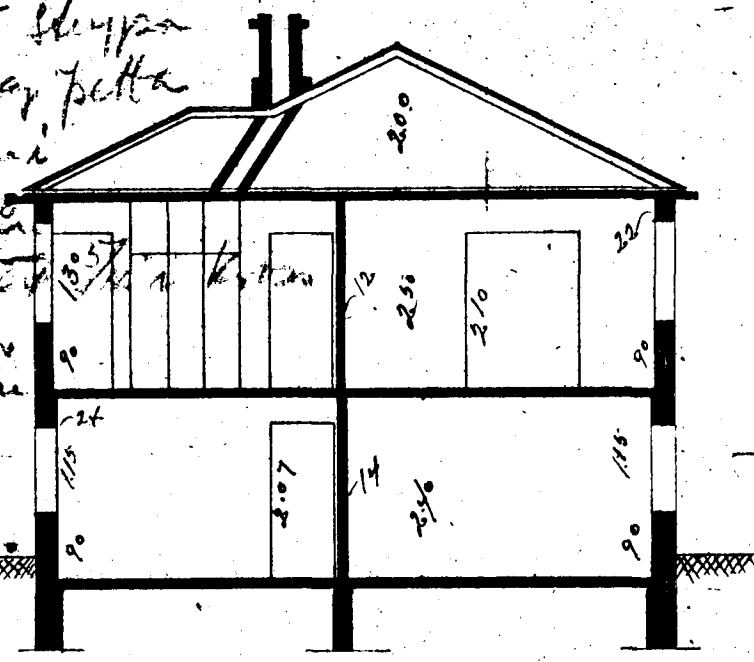

Hafnarfirði

7. júlí 1946  
Sigmar Guðmundsson