


Samþykkt á fundi bygginga-
nefndar þ. 2018 1986
BYGGINGAFULLTRÖÐIN
Í HAFNARFIRÐI



Eldur H.

FYRIR BREYTINGU


EFTIR BREYTINGU

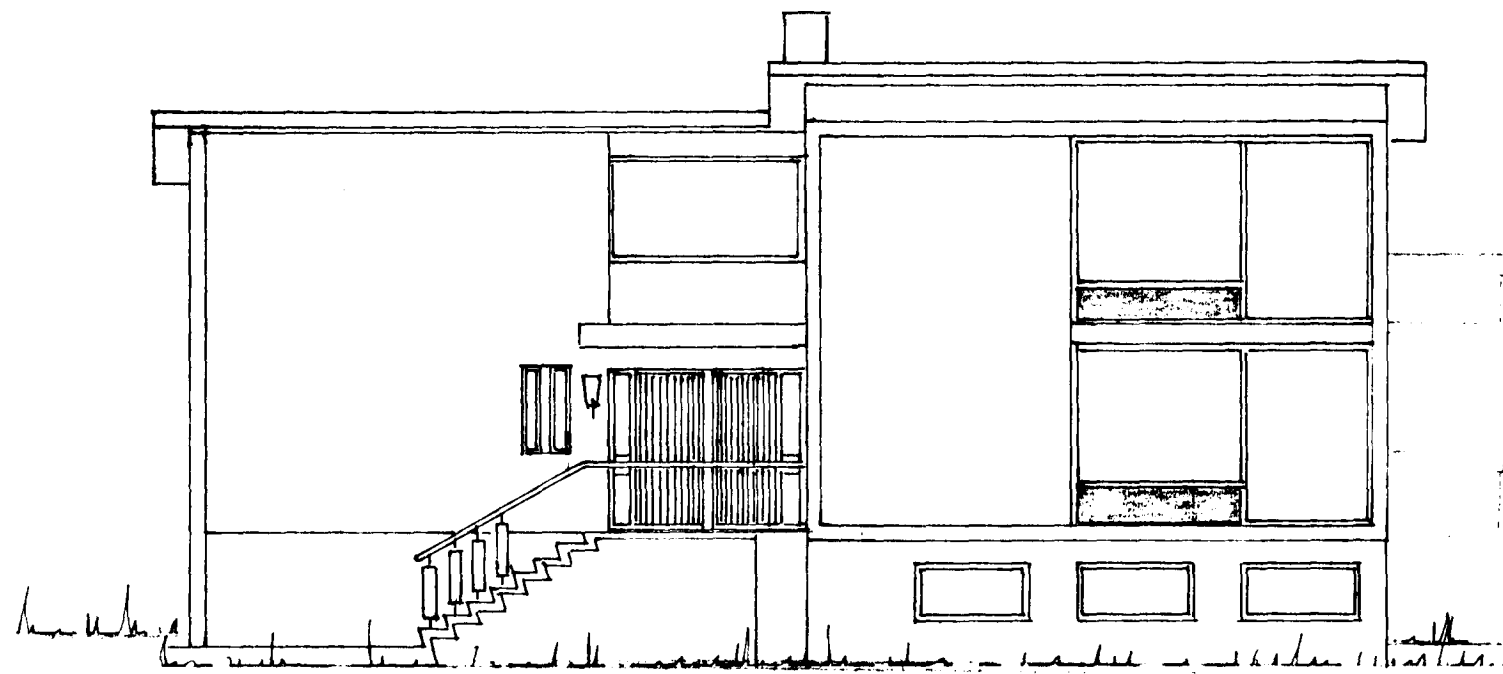

VESTUR

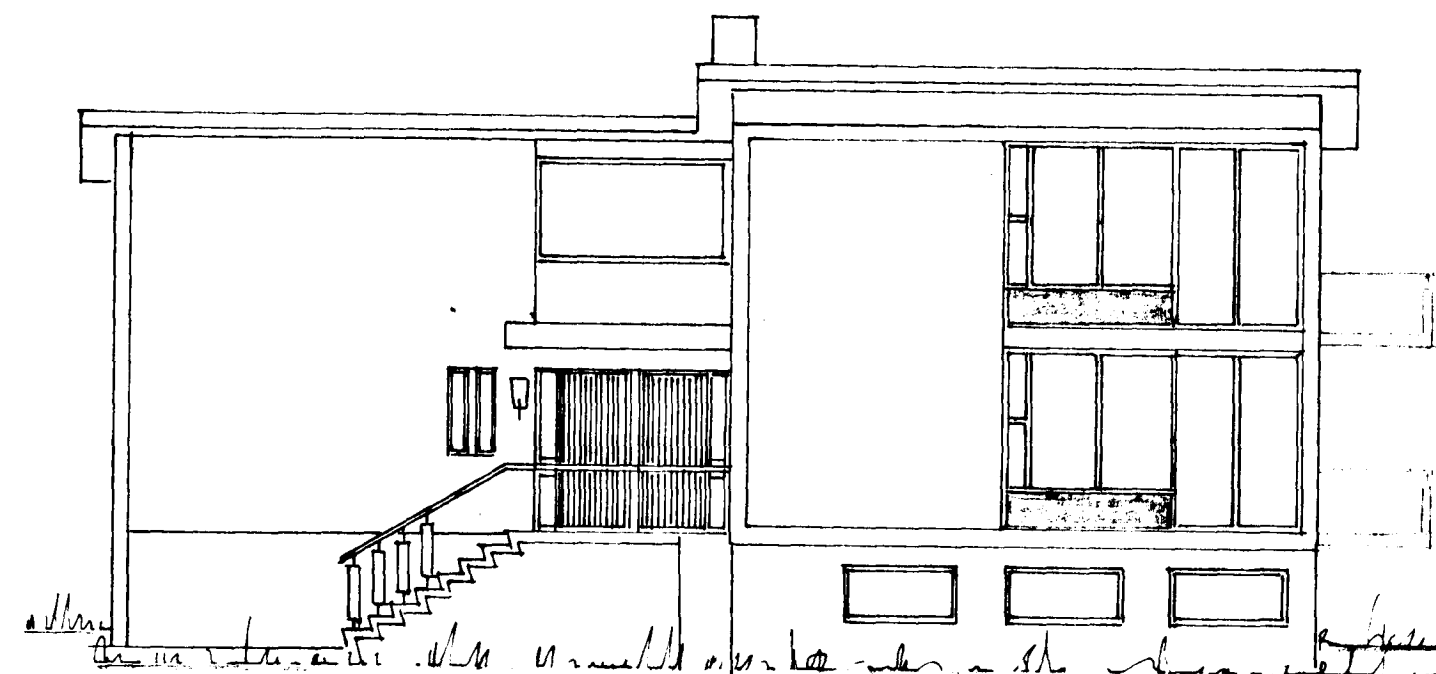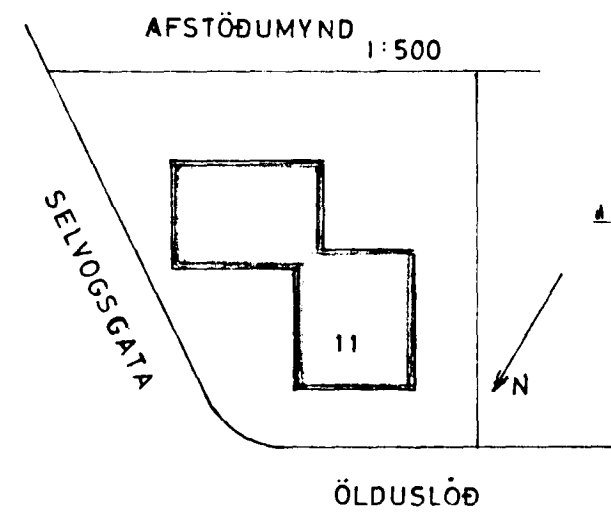

VESTUR

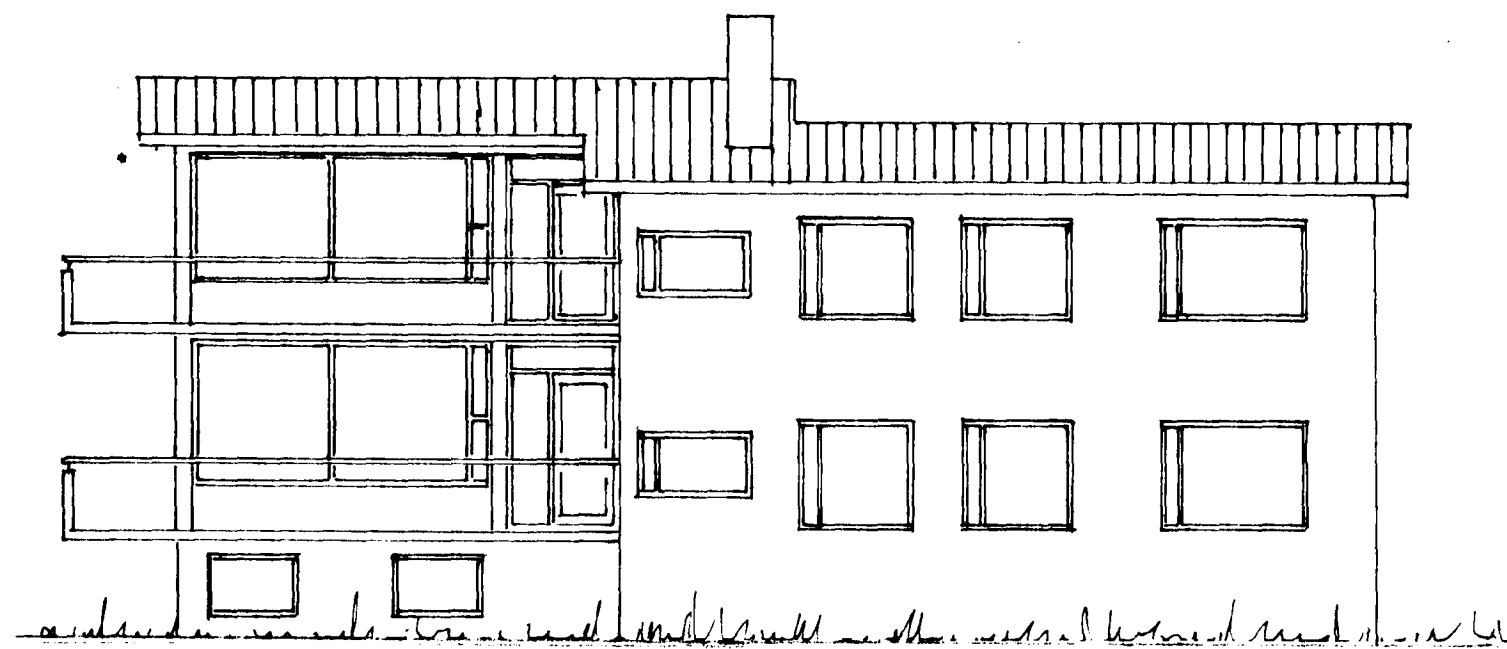

AUSTUR



AUSTUR

ÖLDUSLÓÐ NR 11

GLUGGABREYTING

ÚTLIT 1:100

AFSTÖÐUMYND 1:500

Samþykkt á fundi bygginga-
nefndar þ. 2018 1986
Eldur H.