
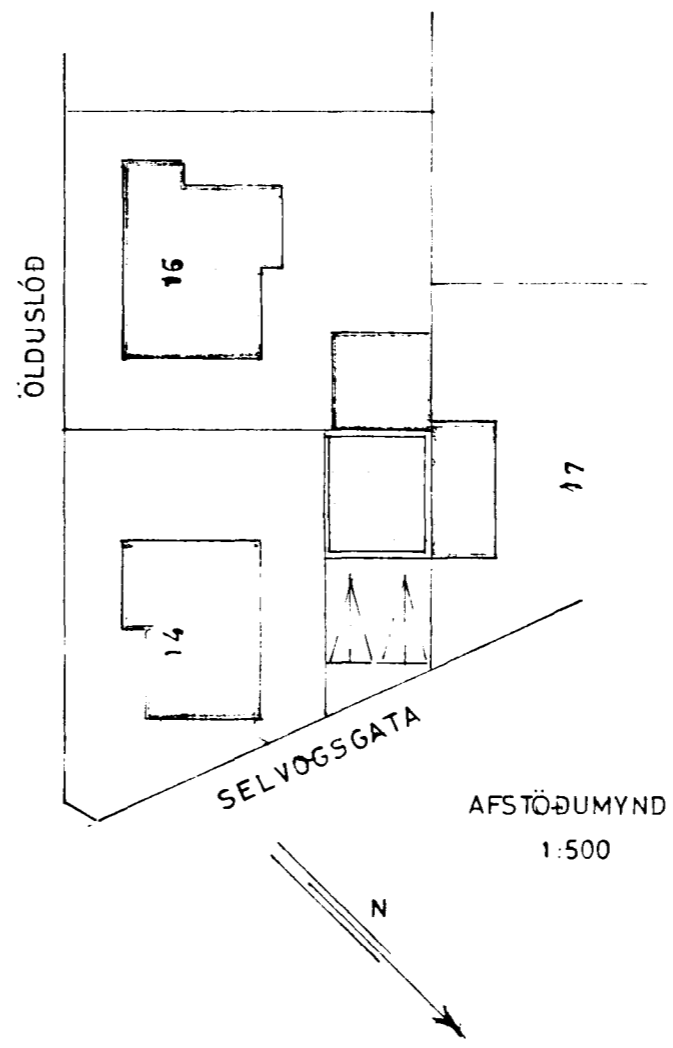
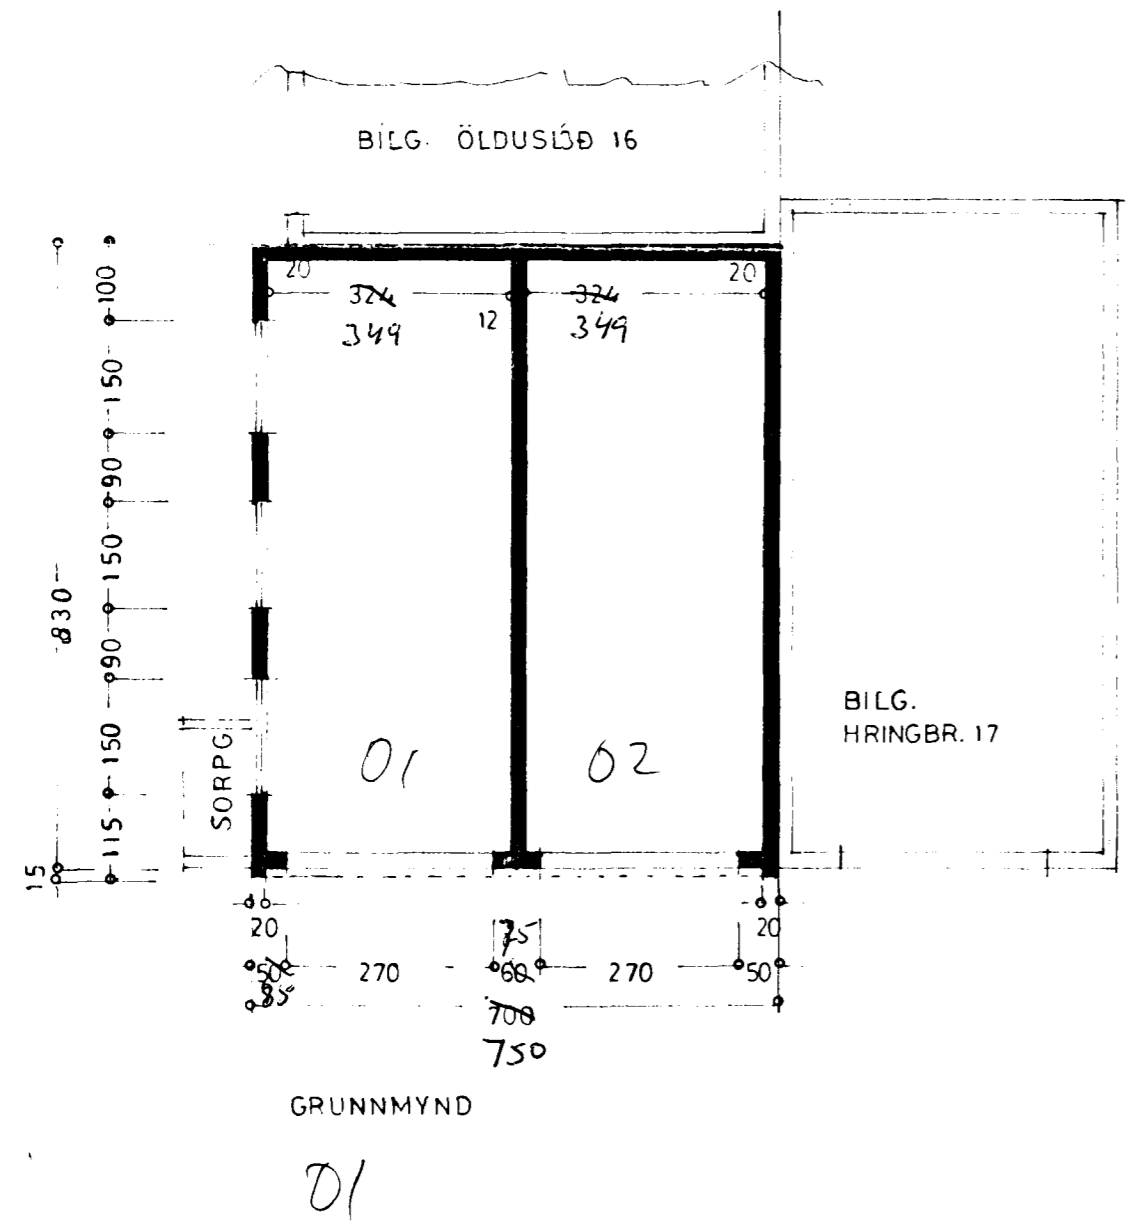


1. Útlit
 2. Grunnmynd
 3. Sníð

Samþykkt á fundi bygginga-
 nefndar þ. 9.17.1980
 BYGGINGAFULLTRÚI N
 Í HAFNARFIRÐI
E. Gunnarsson

Brúkkum semp. 15/10 80

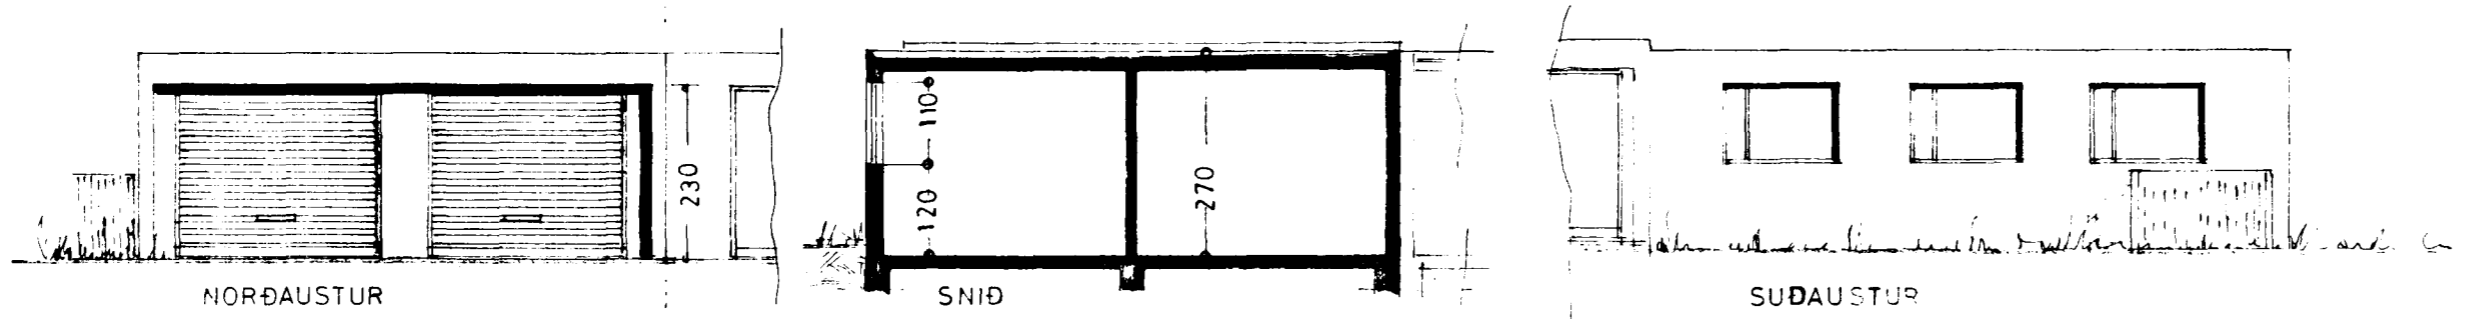

STÆRÐ BÍLG.
 58,1 m², 157,0 m³
 62,3, 168,0 m²

ÖLDUSLÓÐ NR 14

	BÍLGEYMSLA
ÚTLIT	1:100
GRUNNMYND	
SNÍÐ	
AFSTÖÐUMYND	1:500

Hafnarfirði 9. Júlí 1980
E. Gunnarsson