





Samþykkt á fundi bygginga-
nefndar þ. 26 / 7 1972
BYGGINGAFULLTRÚINN
I HAFNARFIRÐI
S. Sigurdsson

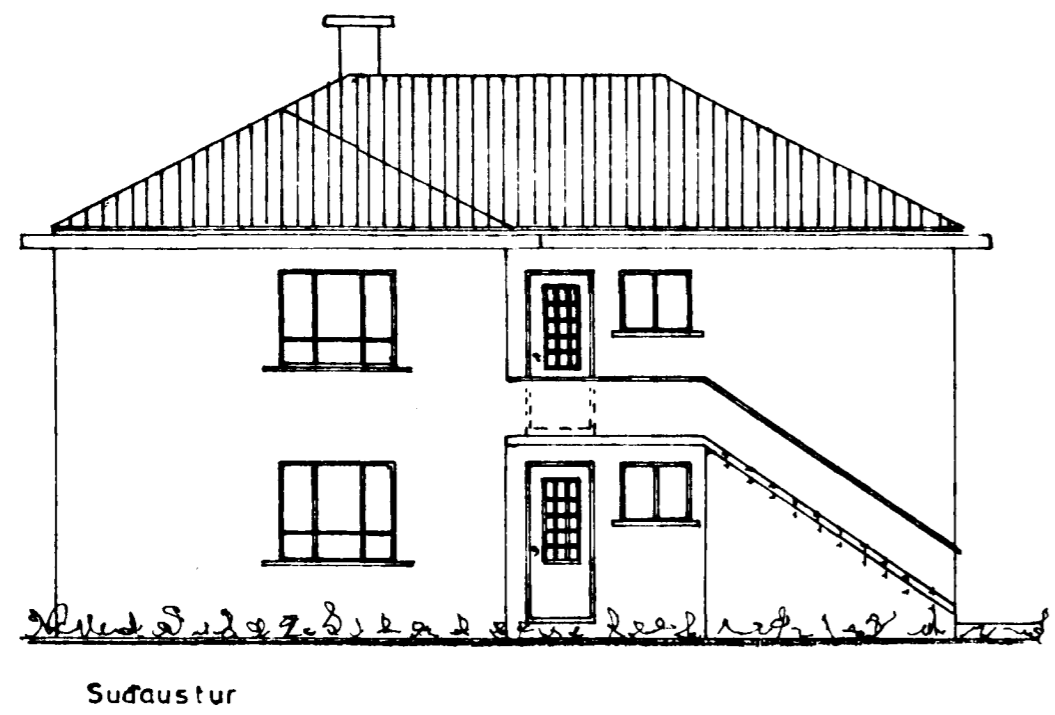

Súðaustur

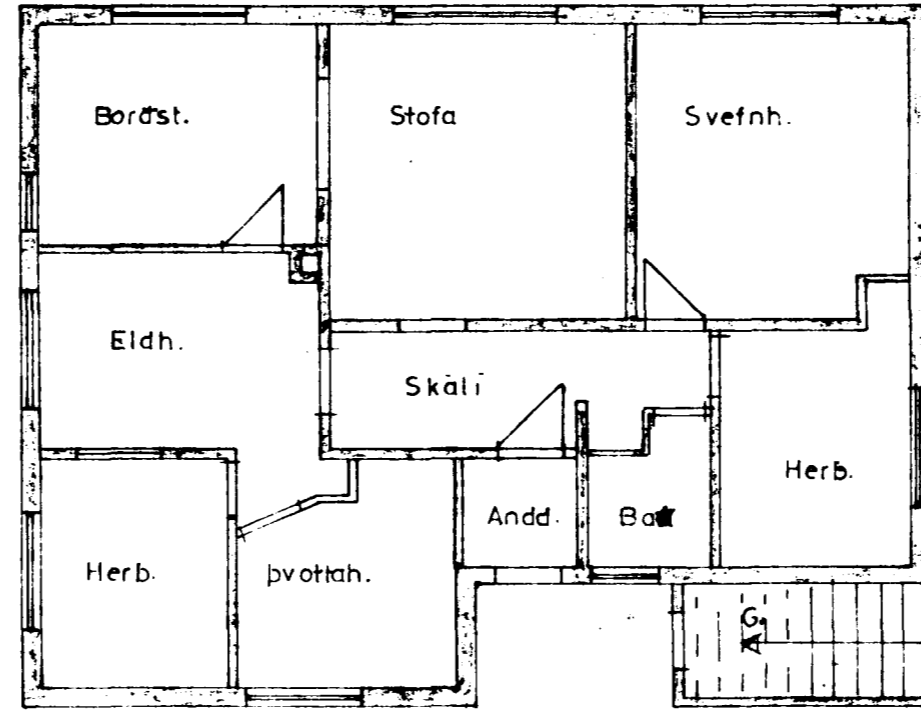


I. hæð

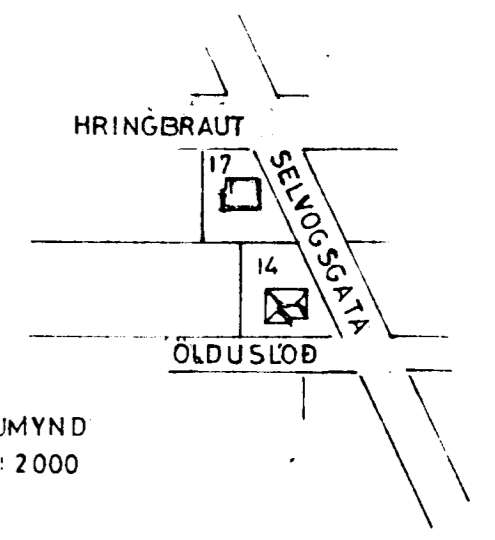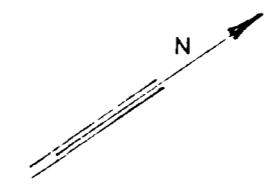


AFSTÖÐUMYND
1:2000

FYRIR BREYTINGU
EFTIR BREYTINGU

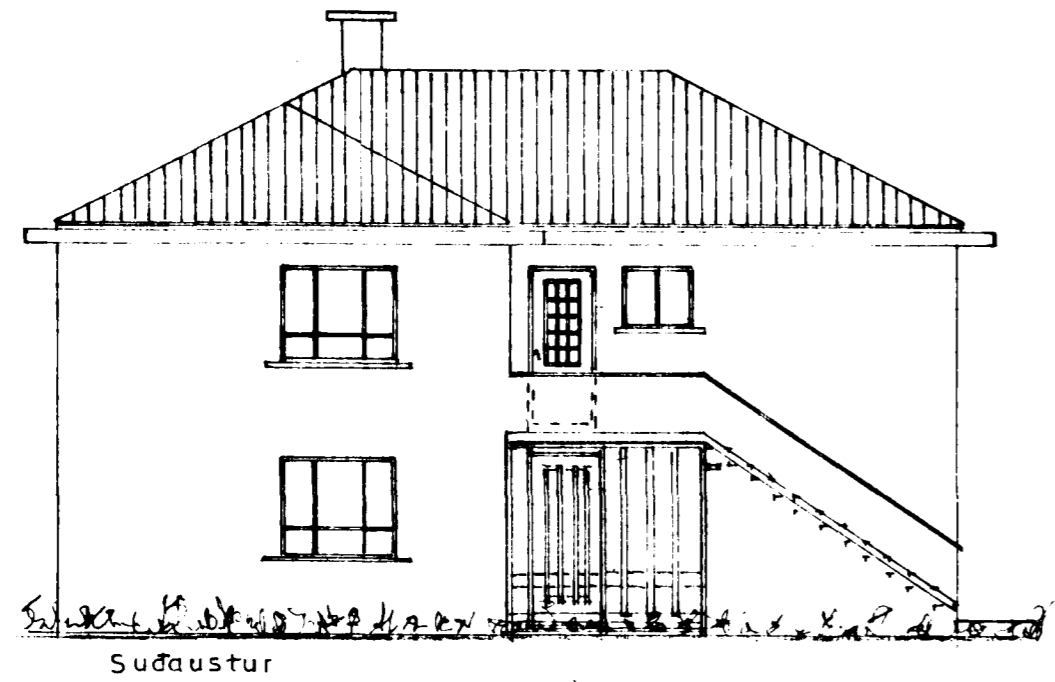

Súðaustur

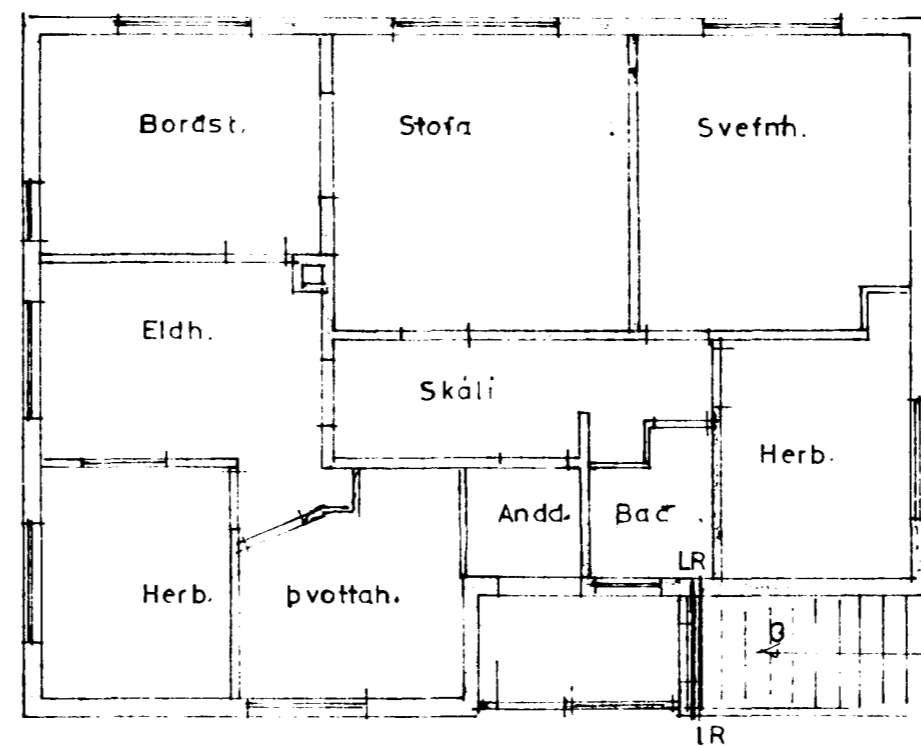

I. hæð

STÆRD VIÐB.
4,0 m² 10,0 m³

ÖLDUSLÓÐ NR 14
BREYTING

ÚTLIT
GRUNNMVND 1:100
AFSTÖÐUMYND 1:2000

Stærðarfræði 5. júlí 1972
S. Sigurdsson TEIKN.
Anna P.