Eig:

Magnús Gunnarsson og

Þórður Guðmundsson

~~Onefnd gata (framh. af Öldugötu)~~
Öldugötu nr. 14

1:100

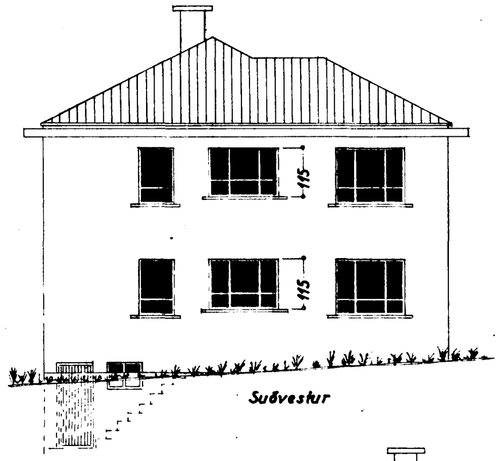

AFSTÖÐUMYND
1:2000

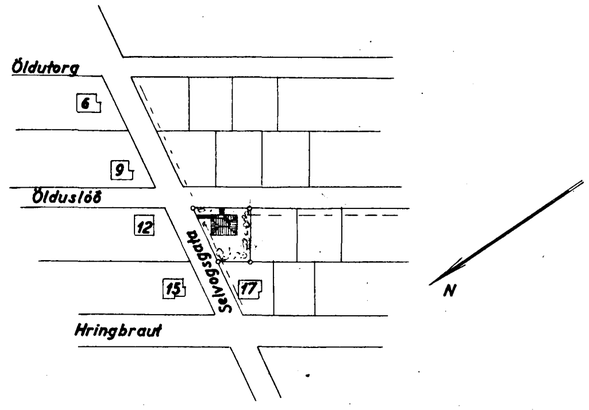

Sp 17/11/54

TRÉSMÍÐAMEISTARI:
Þórður Magnússon

MÚRARAMEISTARI:
Einar Sigurðsson

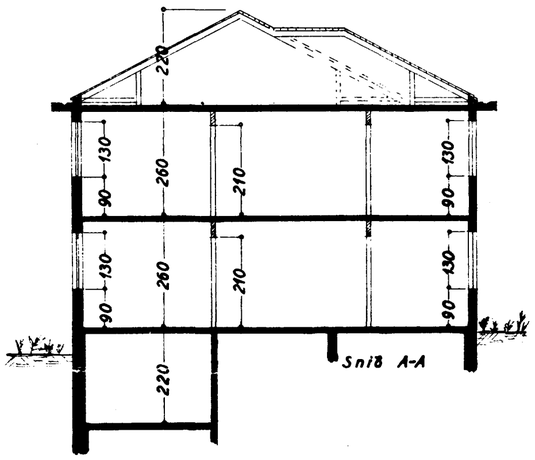

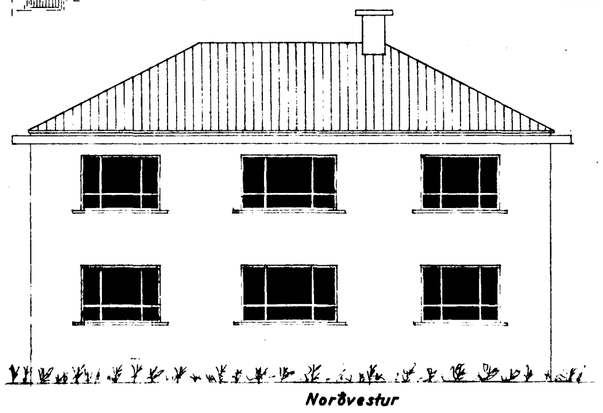

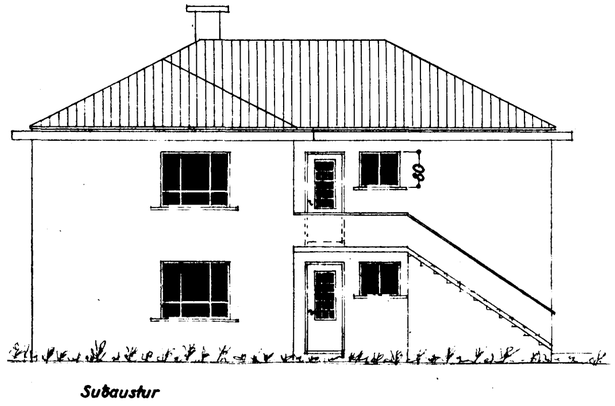

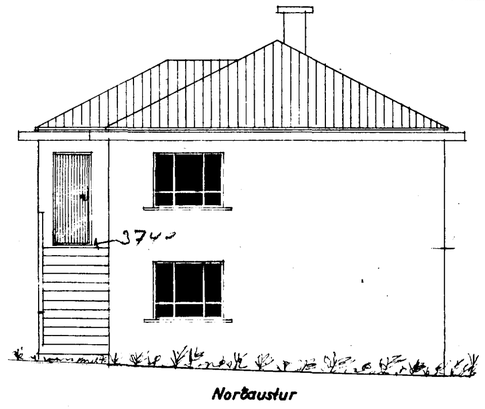

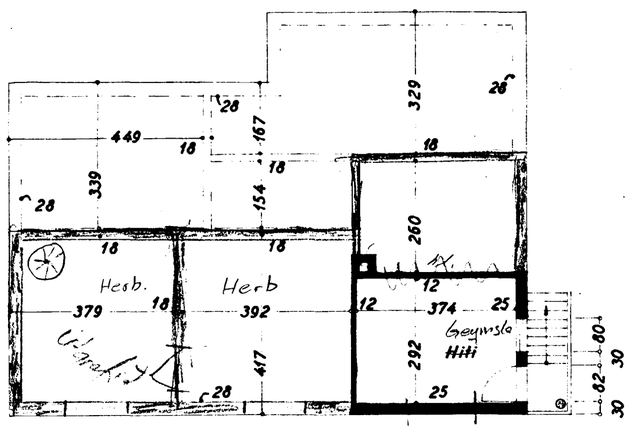

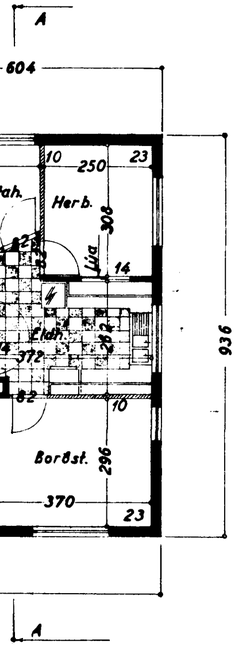

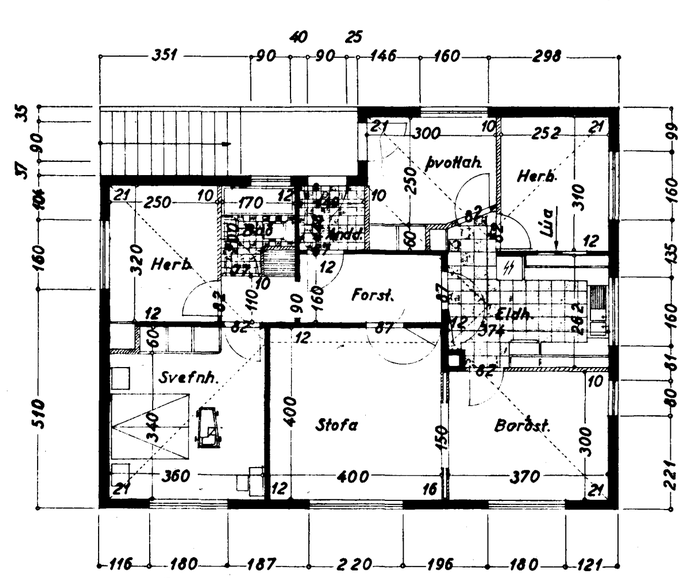

Hafnarfirði í sept. 1954

F. Sigurðsson