



Samþykkt á fundi bygginga-  
nefndar þ. 30 / 6 1988

BYGGINGAFULLTRÚINN  
F.h. / HAFNARFIRÐI


*Eyjólf Valgeir*

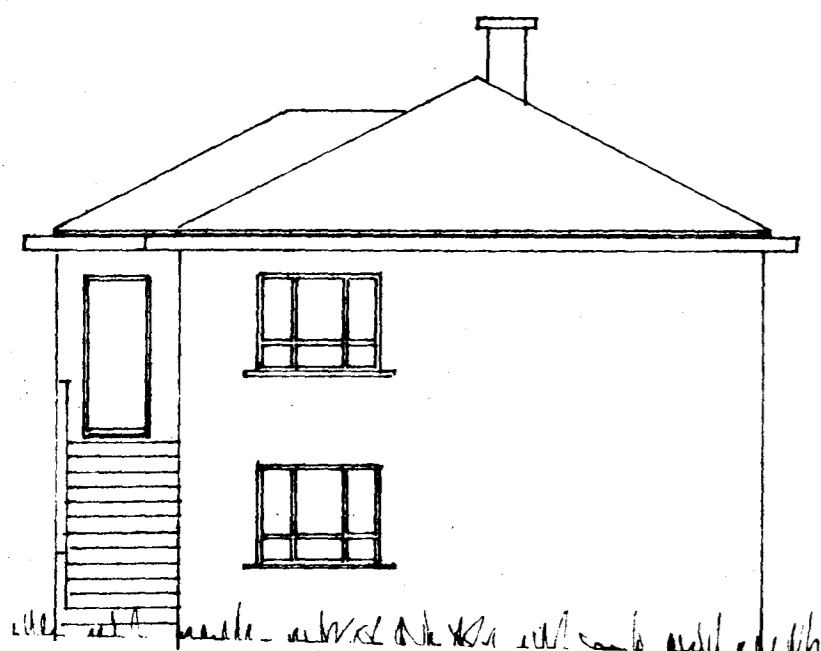


NORÐAUSTUR

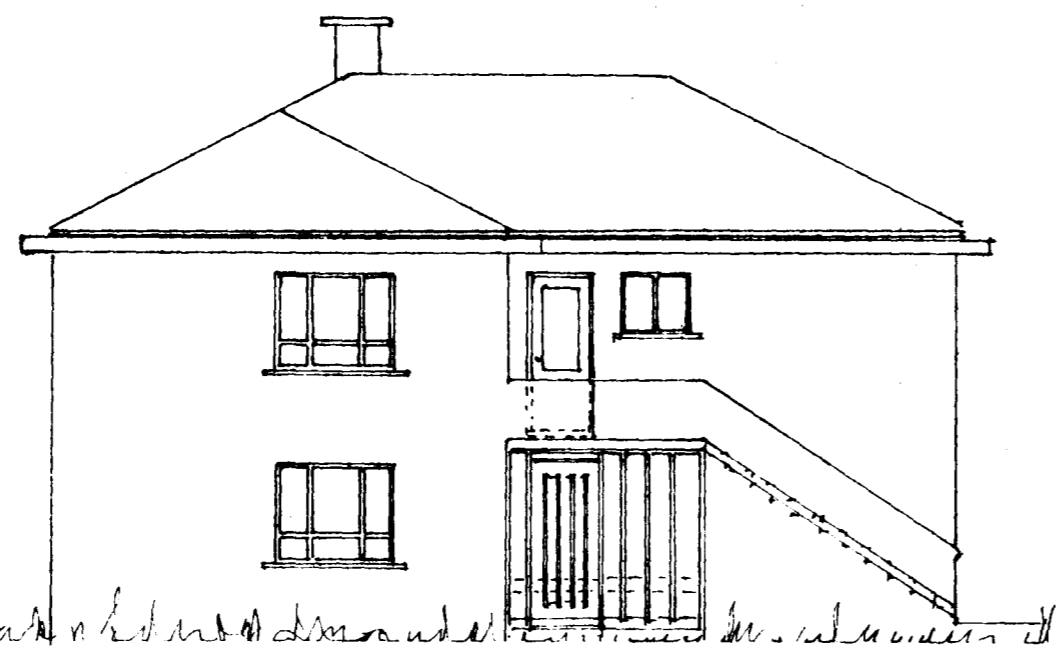

SUÐAUSTUR

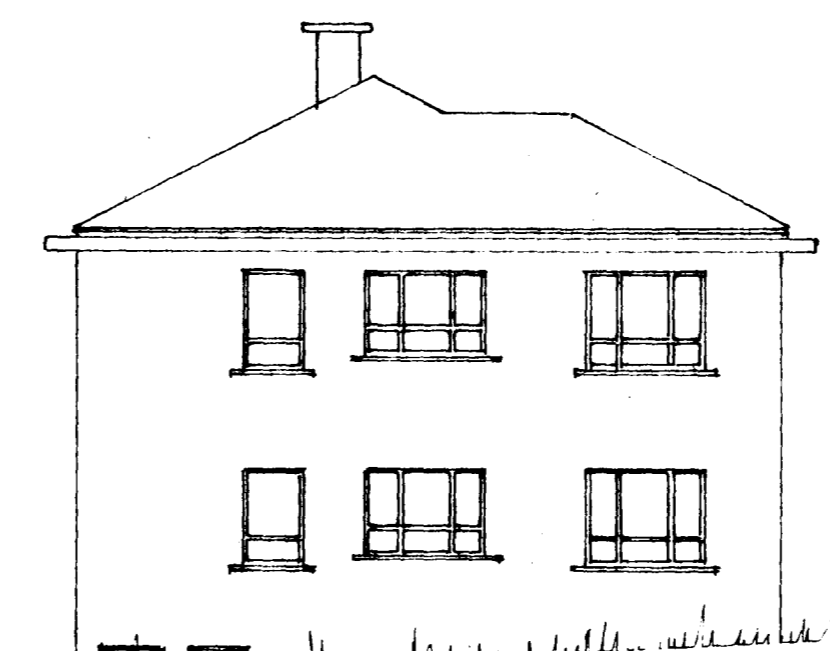


SUÐVESTUR

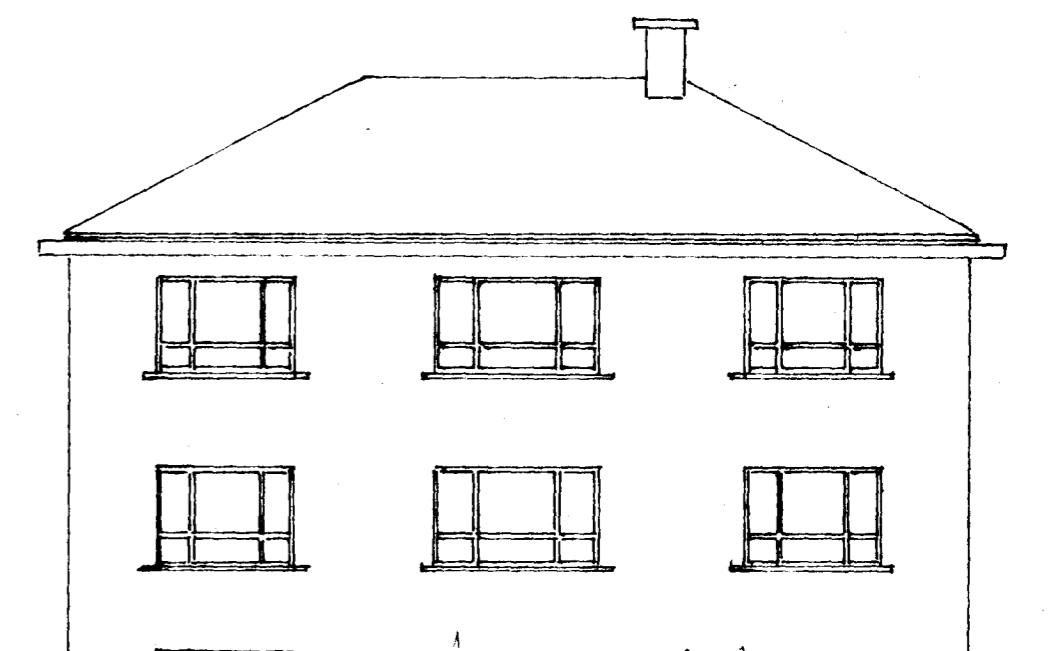


NORÐVESTUR


FYRIR BREYTINGU  
EFTIR BREYTINGU

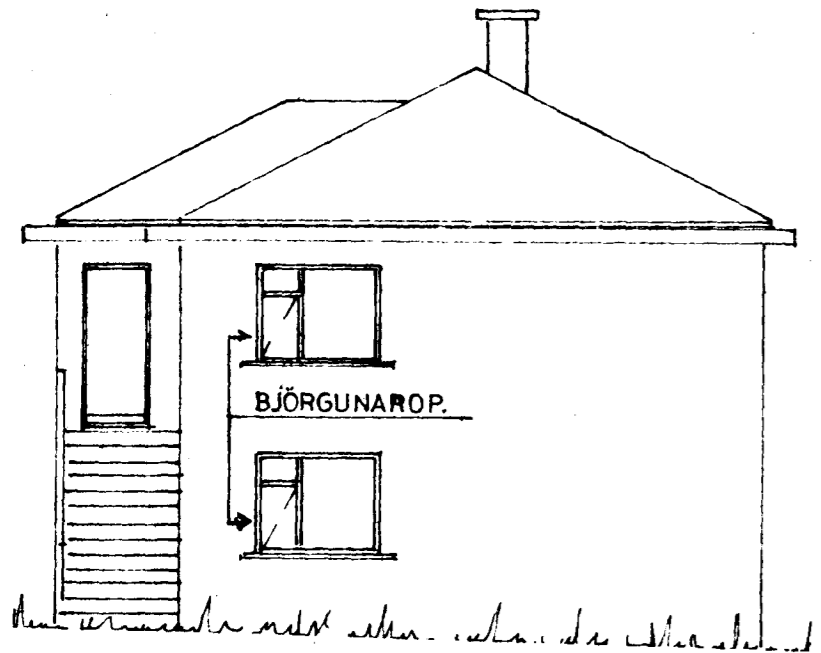


NORÐAUSTUR

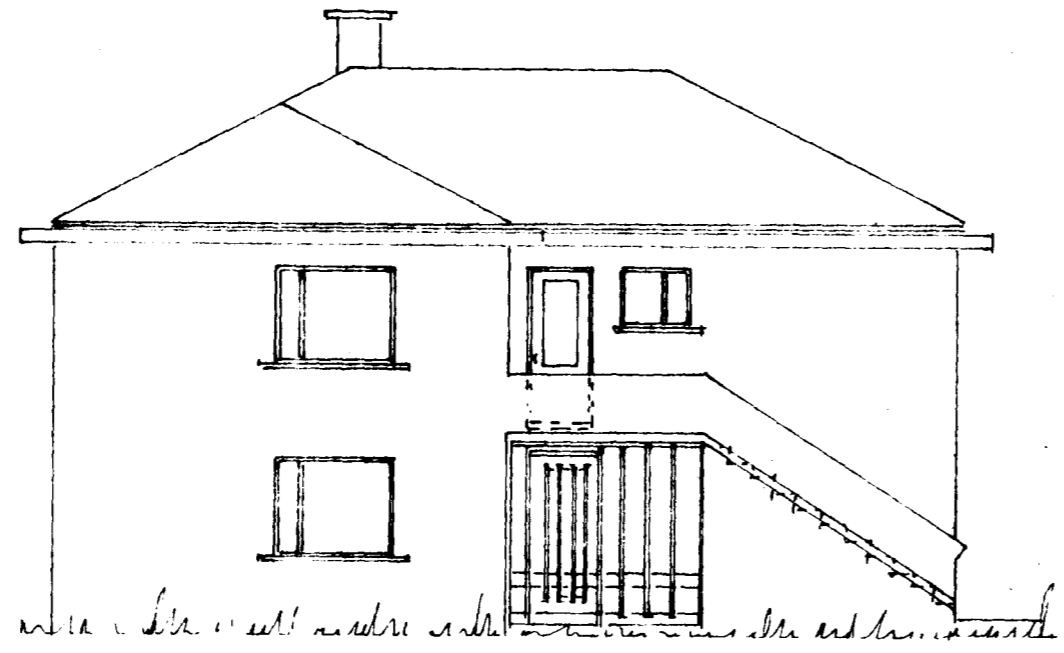

SUÐAUSTUR

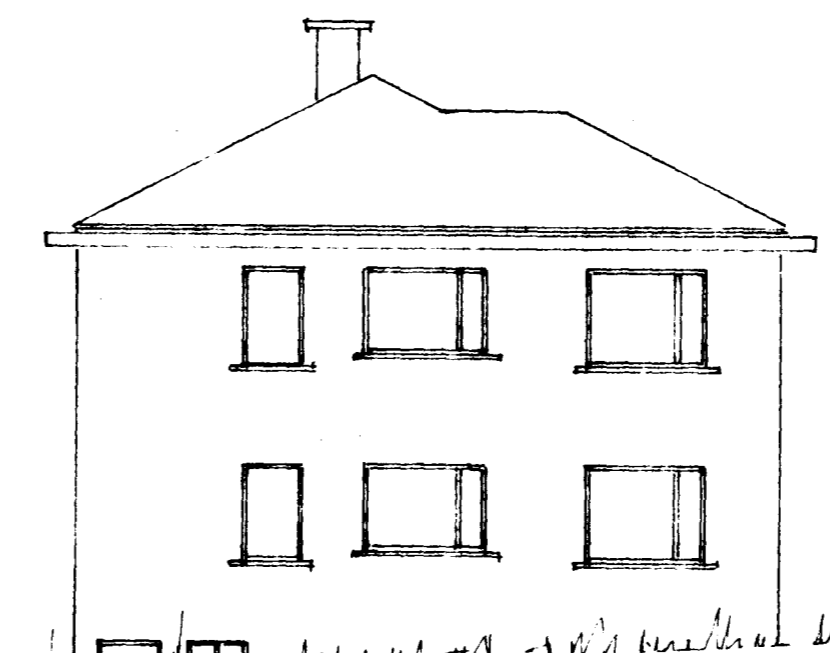

SUÐVESTUR

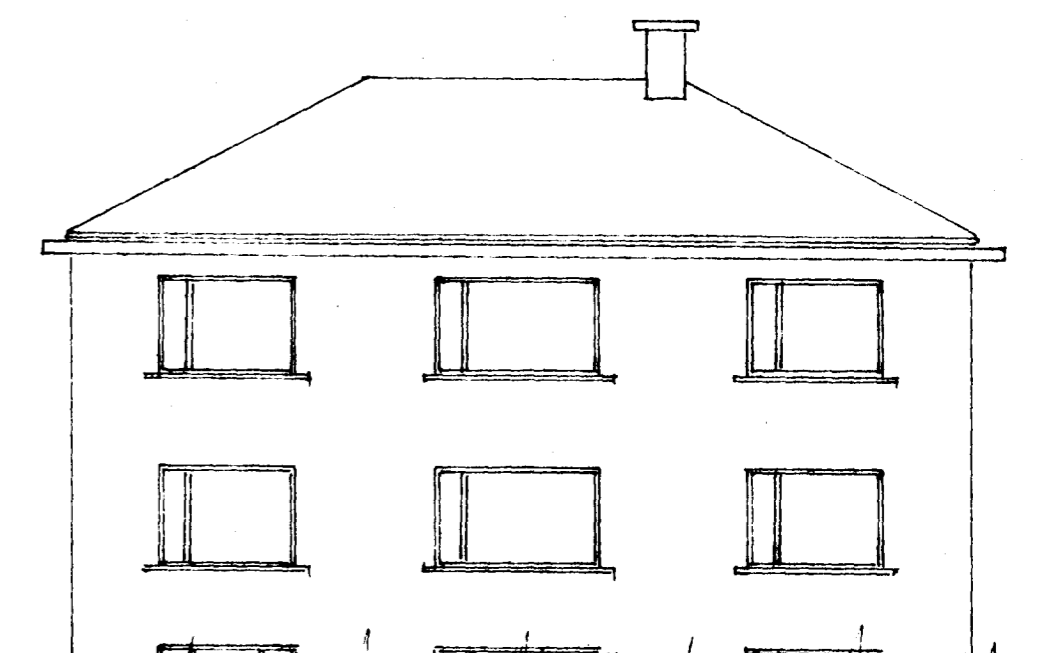

NORÐVESTUR

ÖLDUSLÖÐ NR 14

GLUGGABREYTING

ÚTLIT 1:100

*Hafnarfirði 5. júní 1988*  
*S. Sigurðsson*