
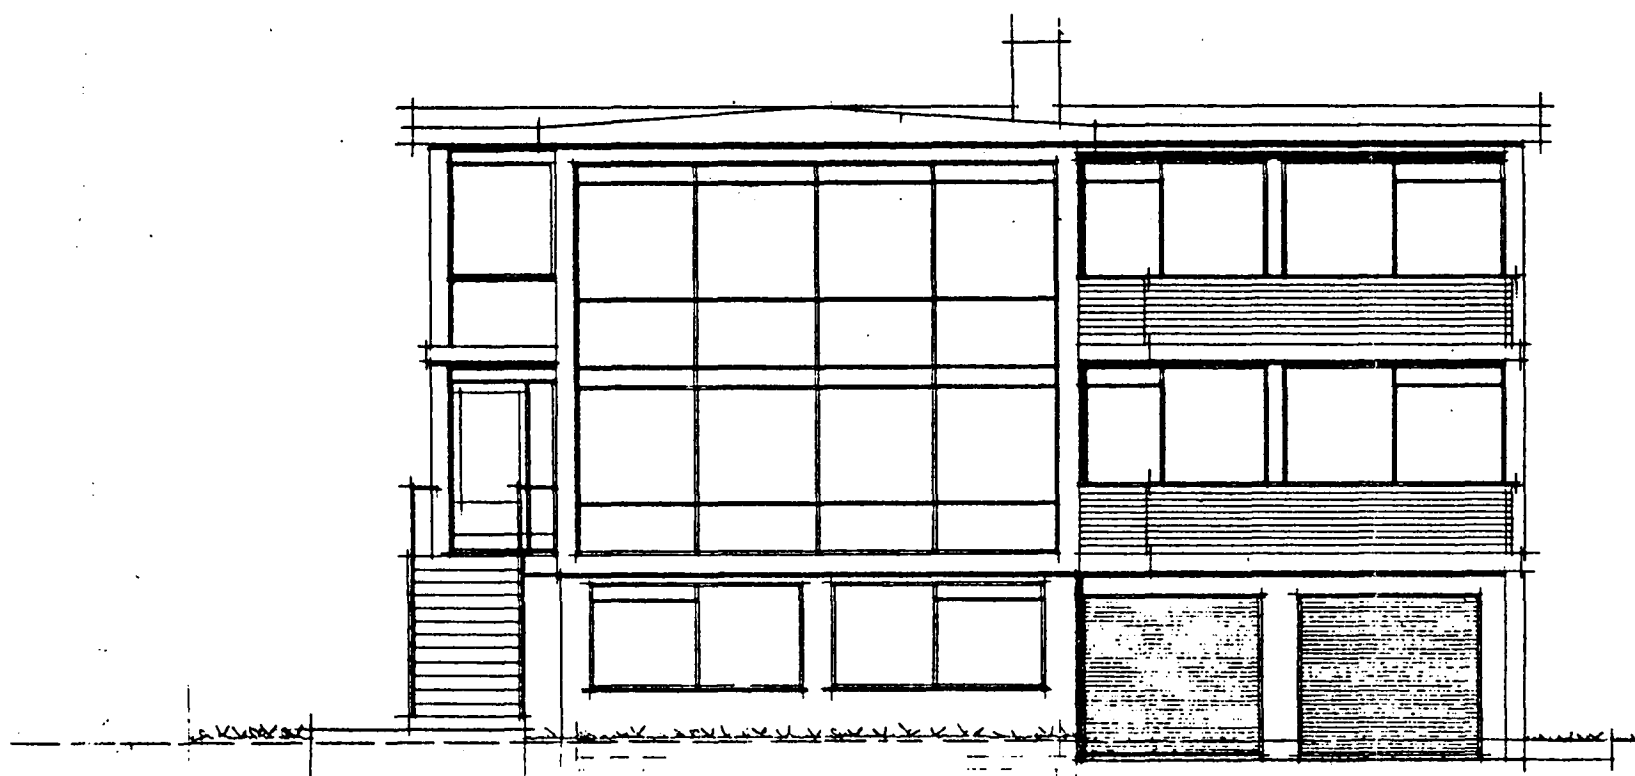


Húsið "Oldustóð nr. 15"  
Lítil  
Mái 1:100


Gluggabreyting

Samþykkt á fundi bygginga-  
nefndar þ. 23 / 11 / 1991  
BYGGINGAFULLTRÚINN  
Í HAFNARFEDI  




Norð-vestur

Fyrir breytingu

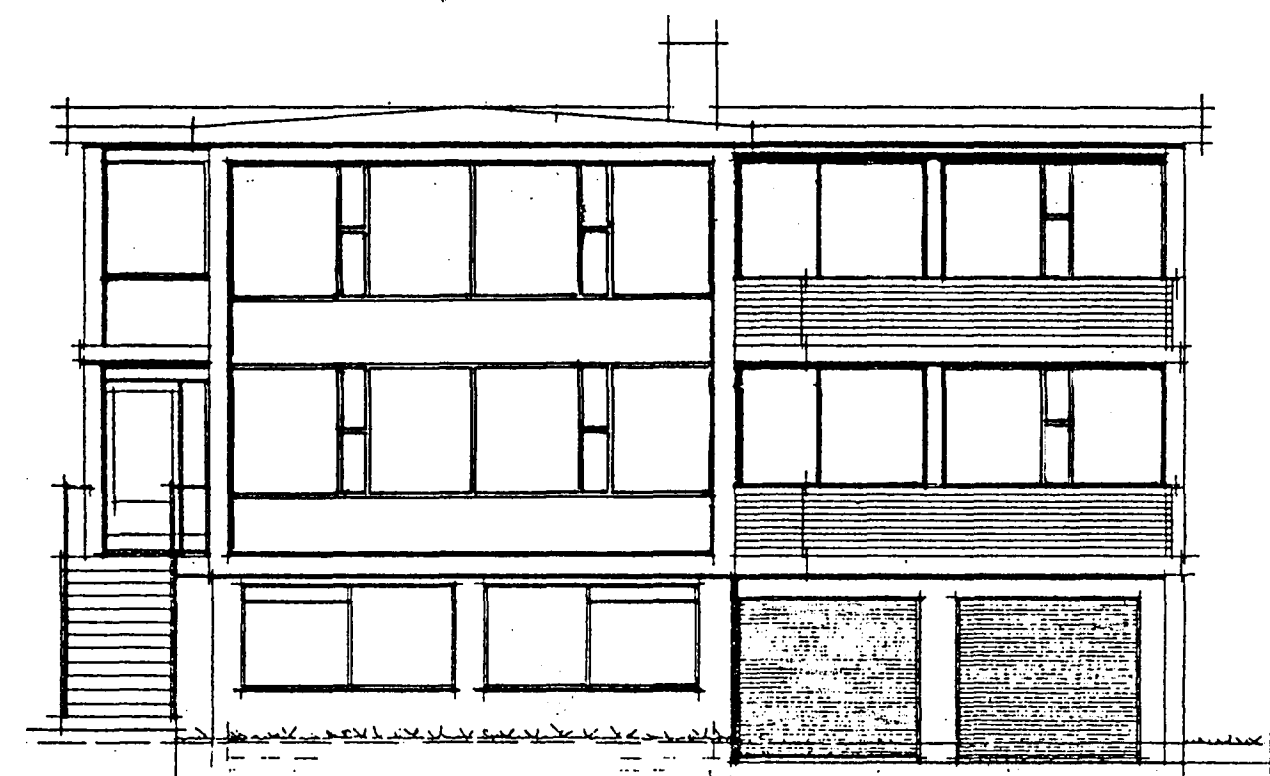

Norð-vestur

Eftir breytingu

afmálaráði 2 des. 1990  
Z. Jónsson