


Samþykkt á fundi bygginga-
nefndar þ. 2/10 1968
BYGGINGAFULLTRÚINN
I HAFNARFIRÐI

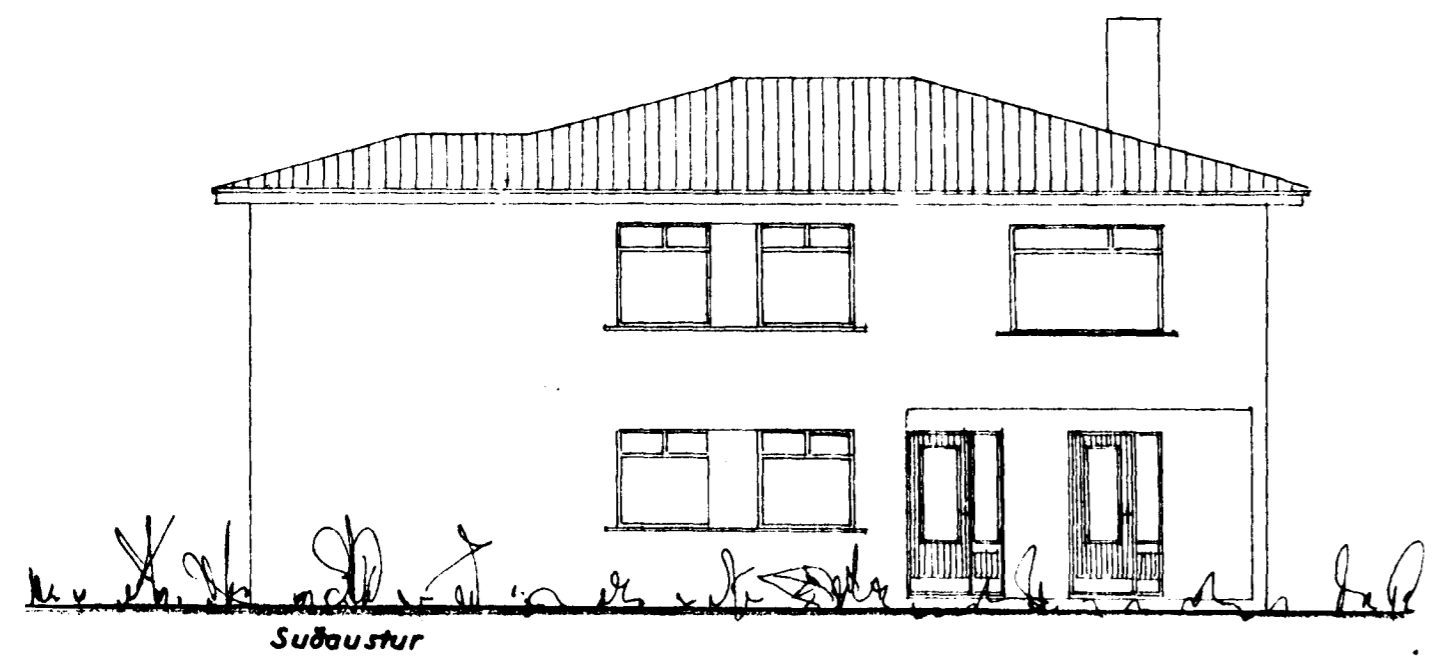


Suðaustur




Norðaustur

FYRIR BREYTINGU
EFTIR BREYTINGU

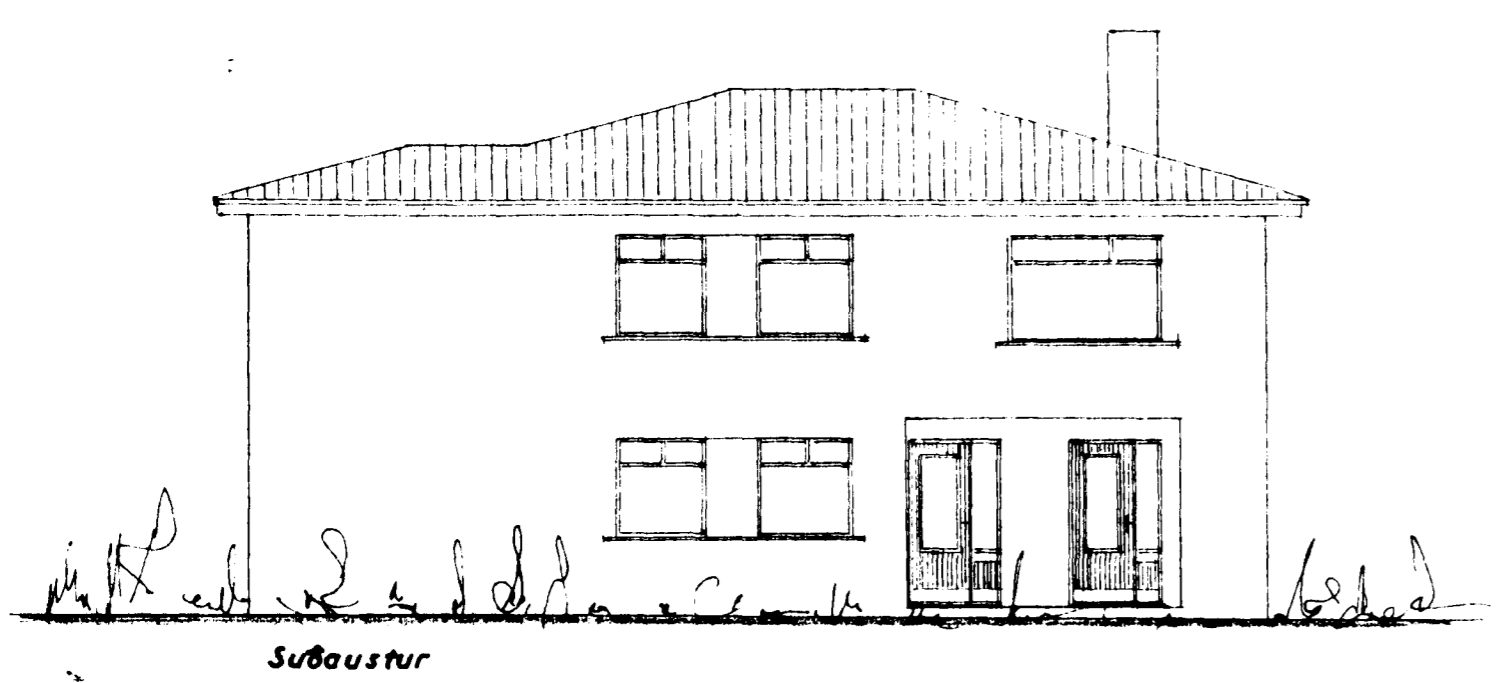


Suðaustur

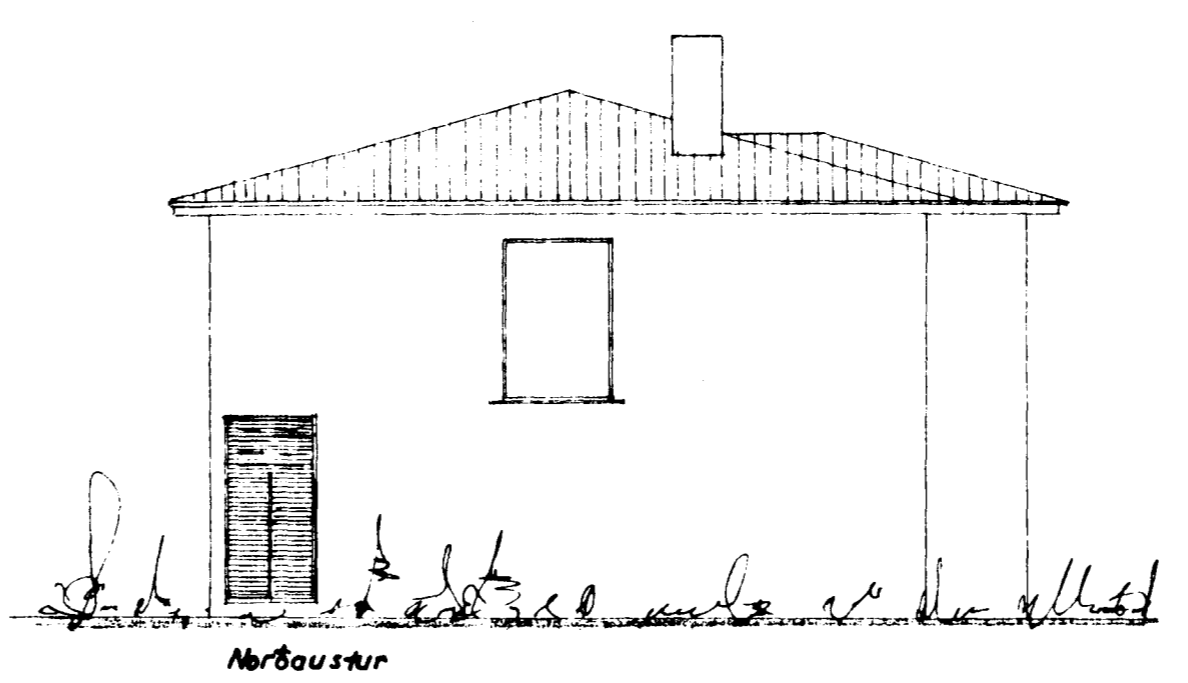


Norðaustur

Rúmmálsaukning: 4,5 m³

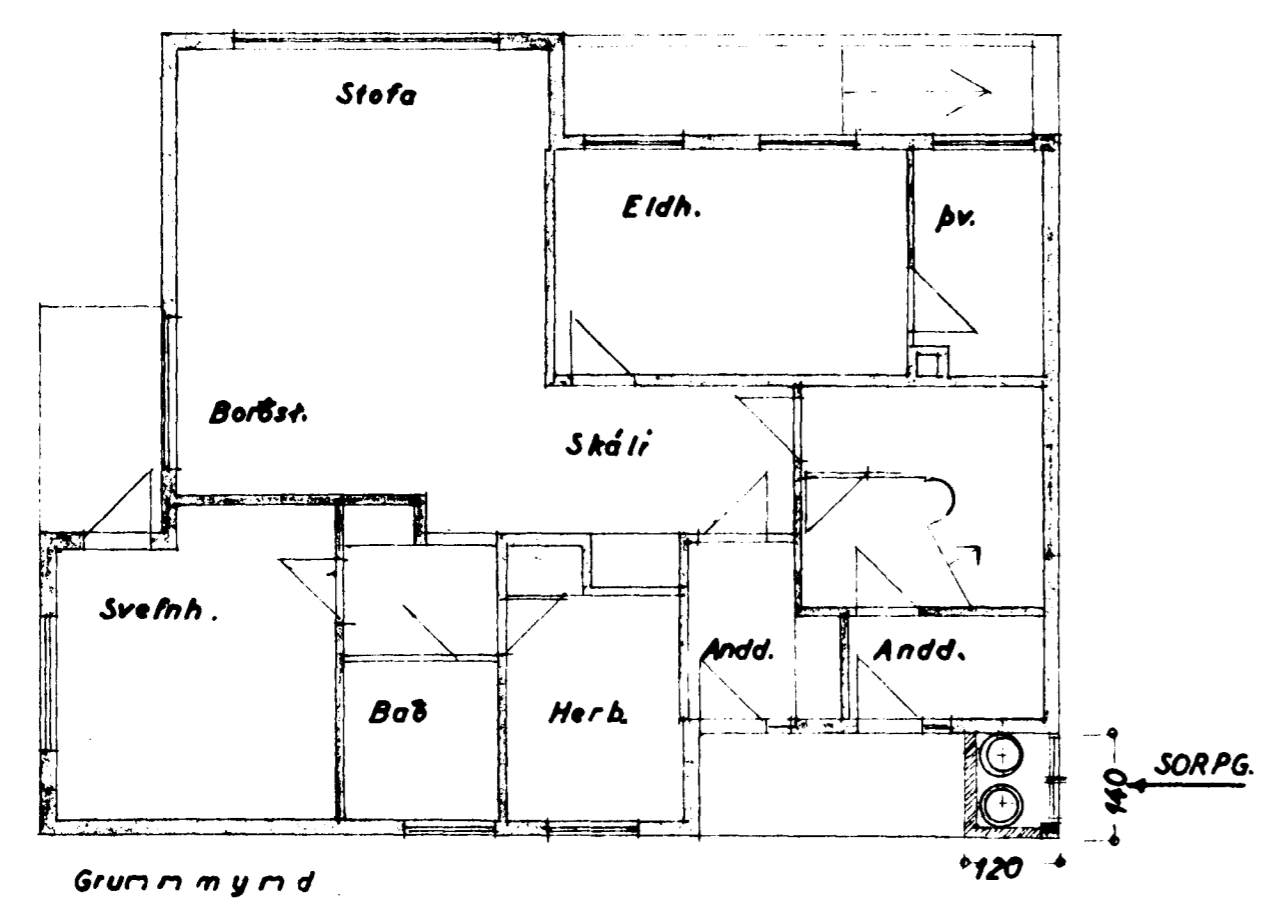

Grunnmynd

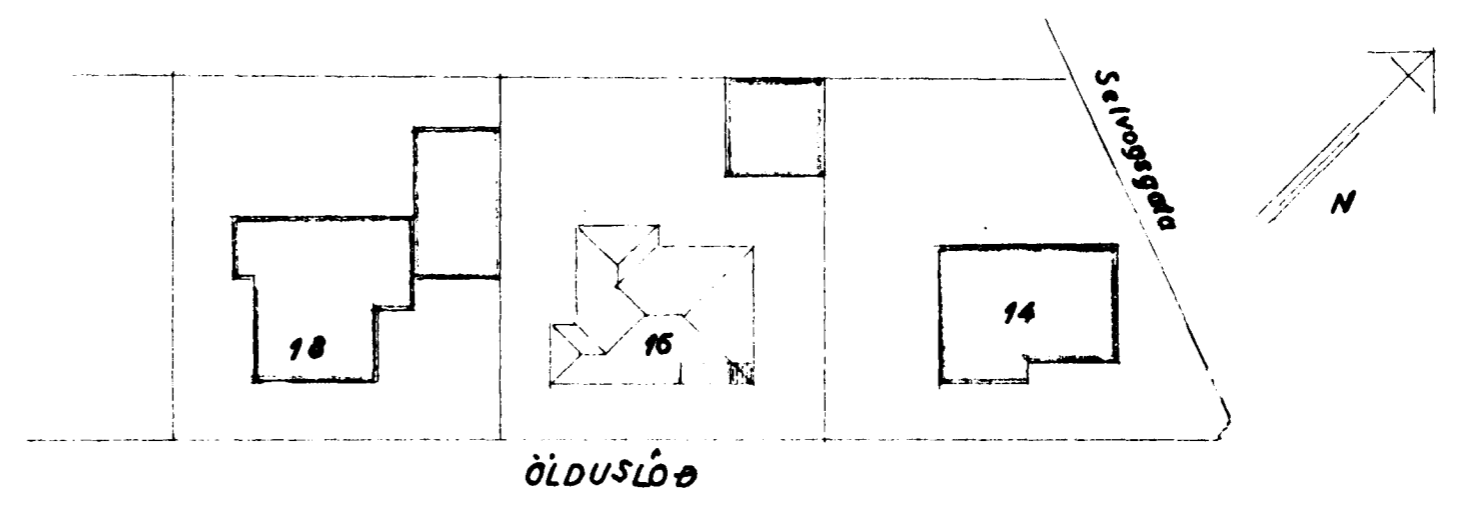

ÖLDUSLÓÐ

ÖLDUSLÓÐ NR. 16
SORPGEYMSLA

Útlit
Grunnmynd 1:100

Hafnarfirði 5. sept. 1968.
E. G. G. G.