


1:100 1:500

VERÖND/HUGD  
Samþykkt þann  
22 MAI 1996  
Byggingafultrúnaður í Hafnarfirði  
Eirundur Hjálmarsson


Hafnarfirði 30/6 '95  
Samþykkt  
Rúth Guðmundsdóttir



Súðaustur

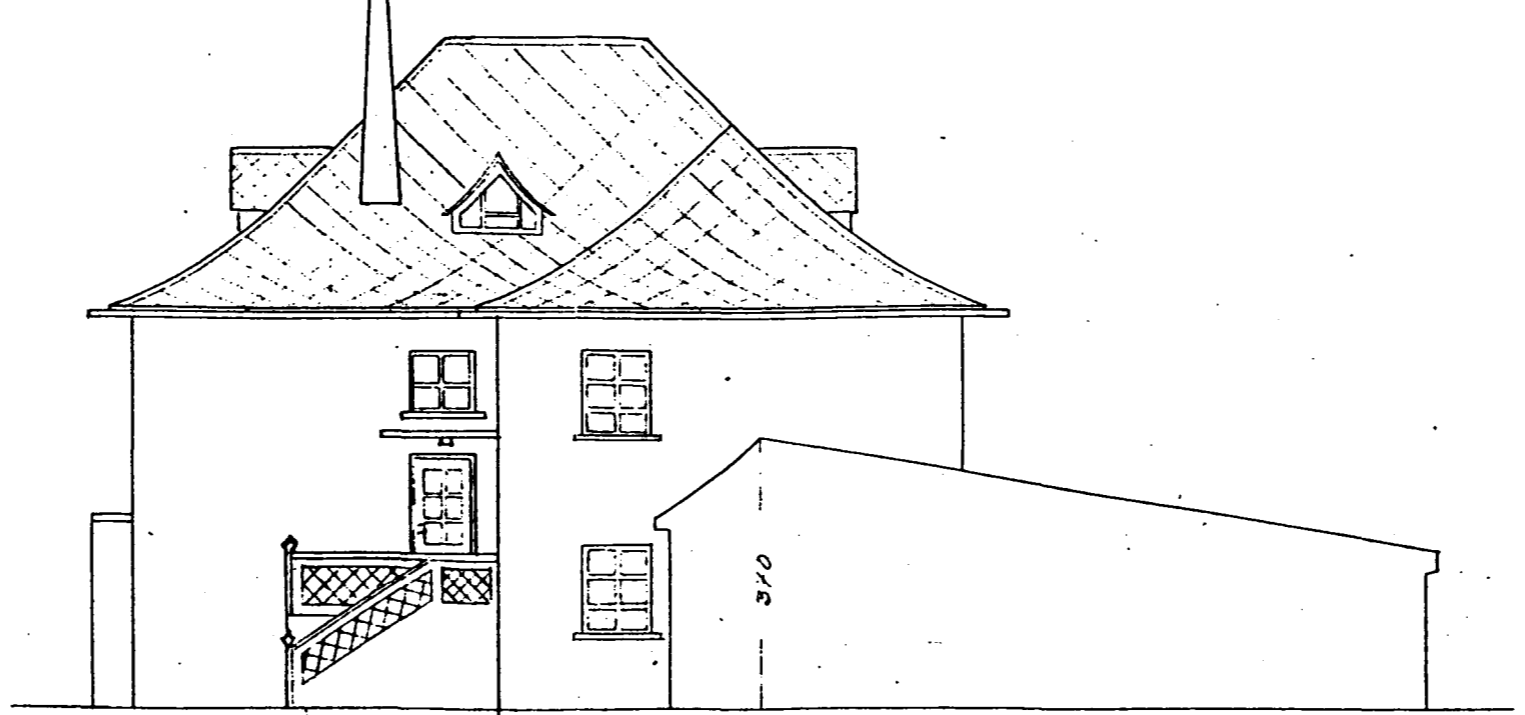


Norðaustur

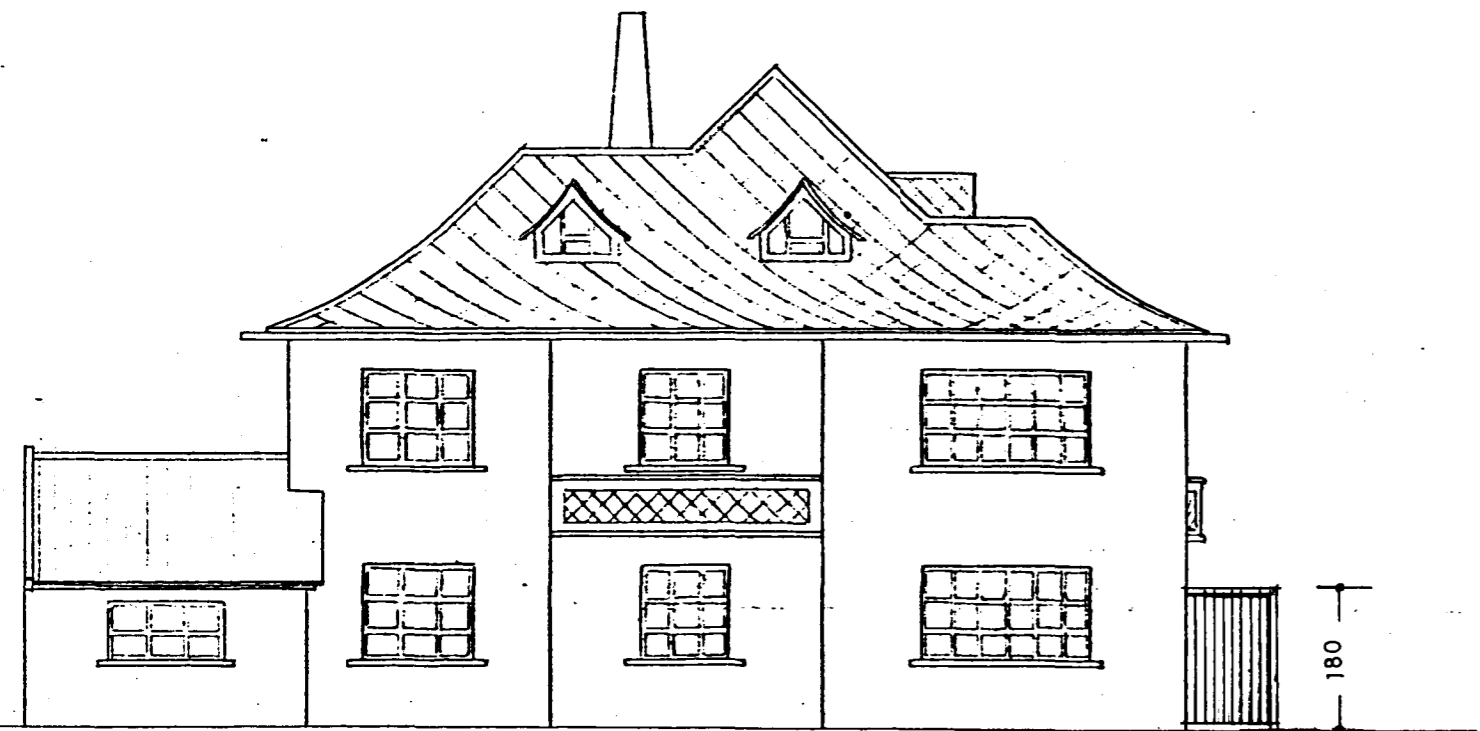


Norðvestur




Súðvestur

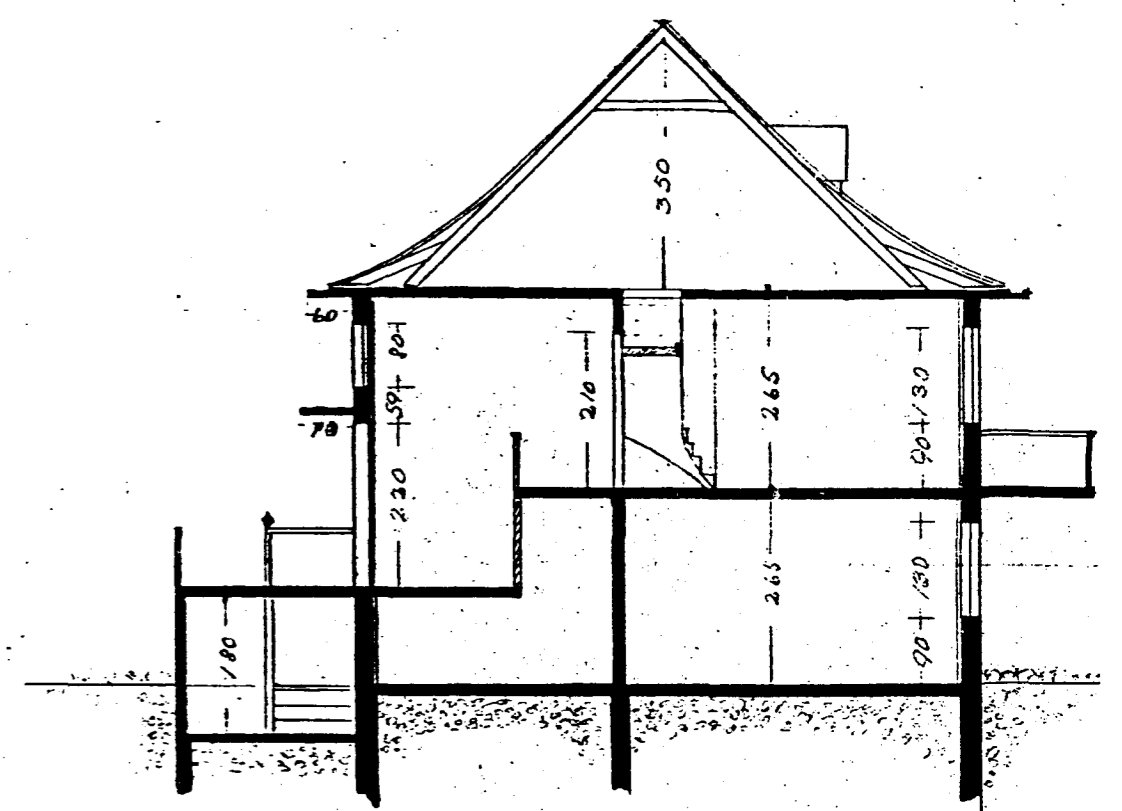


Snid AA

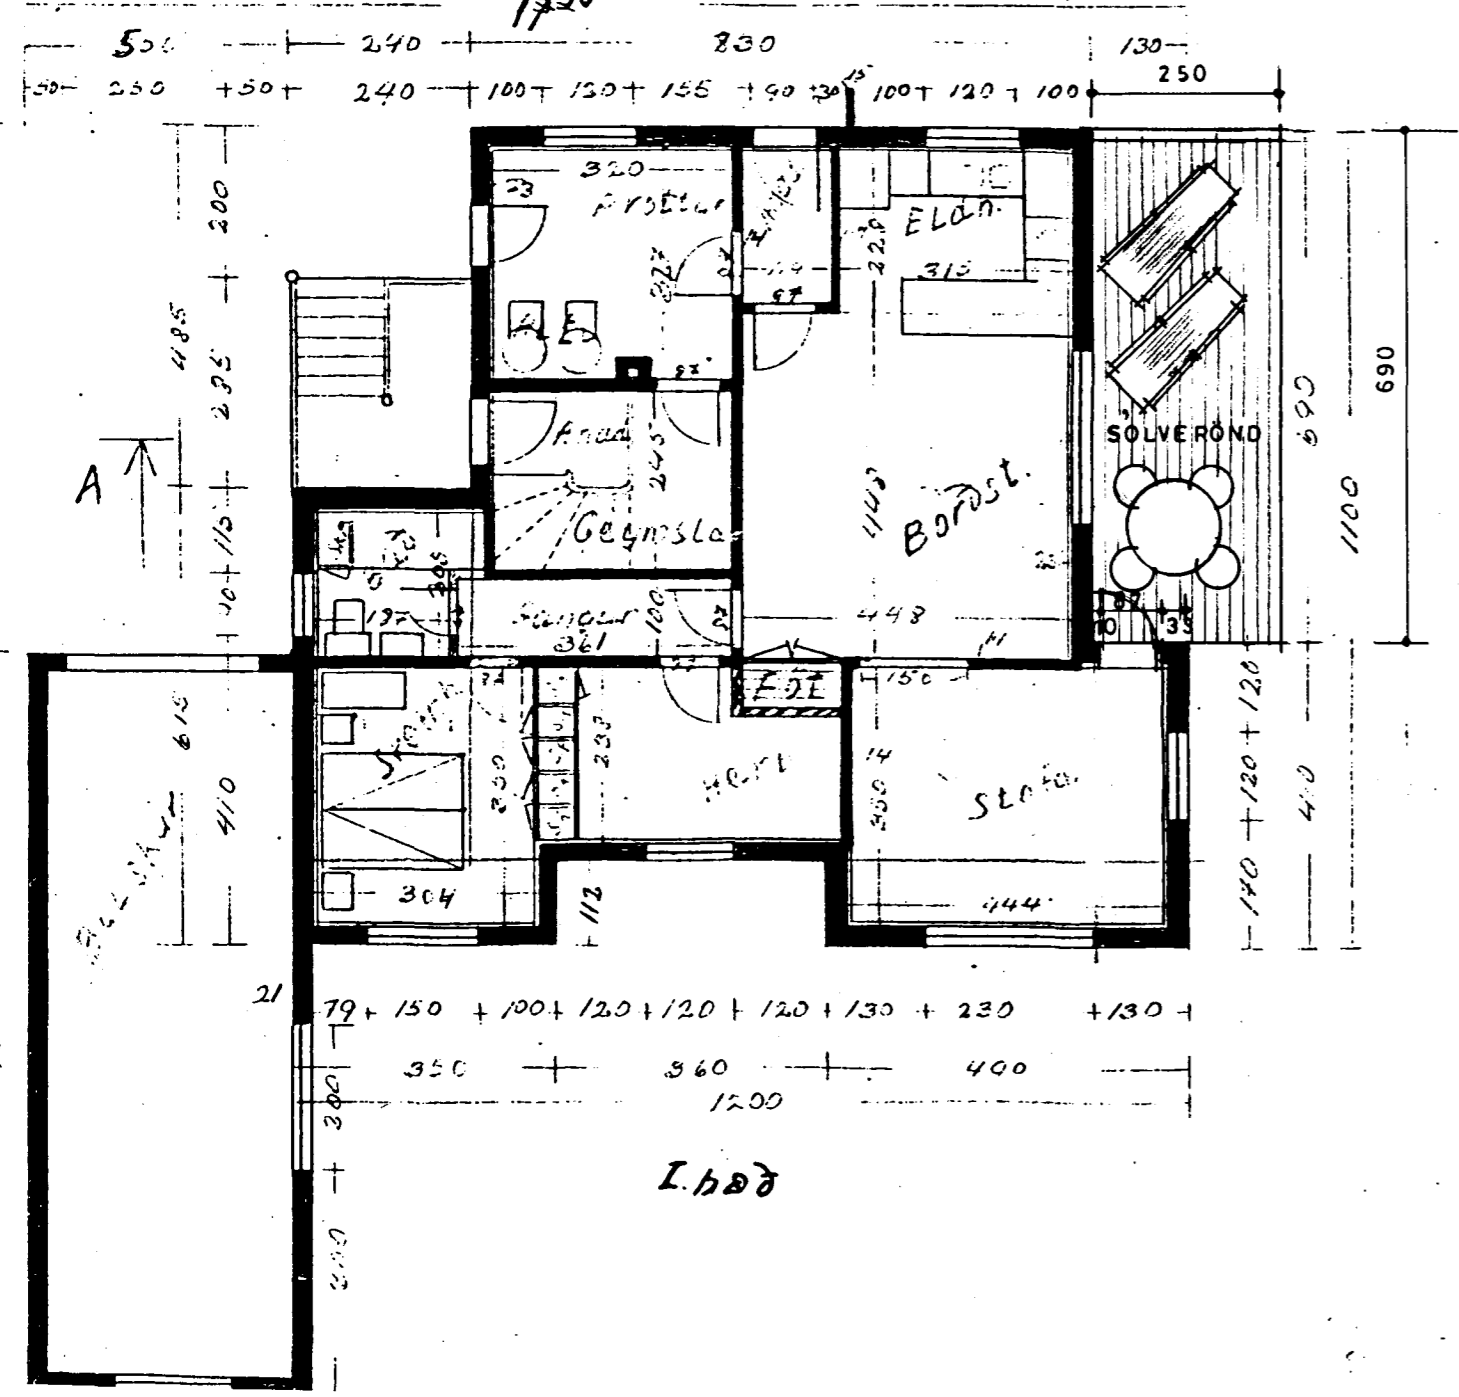

I. hæð

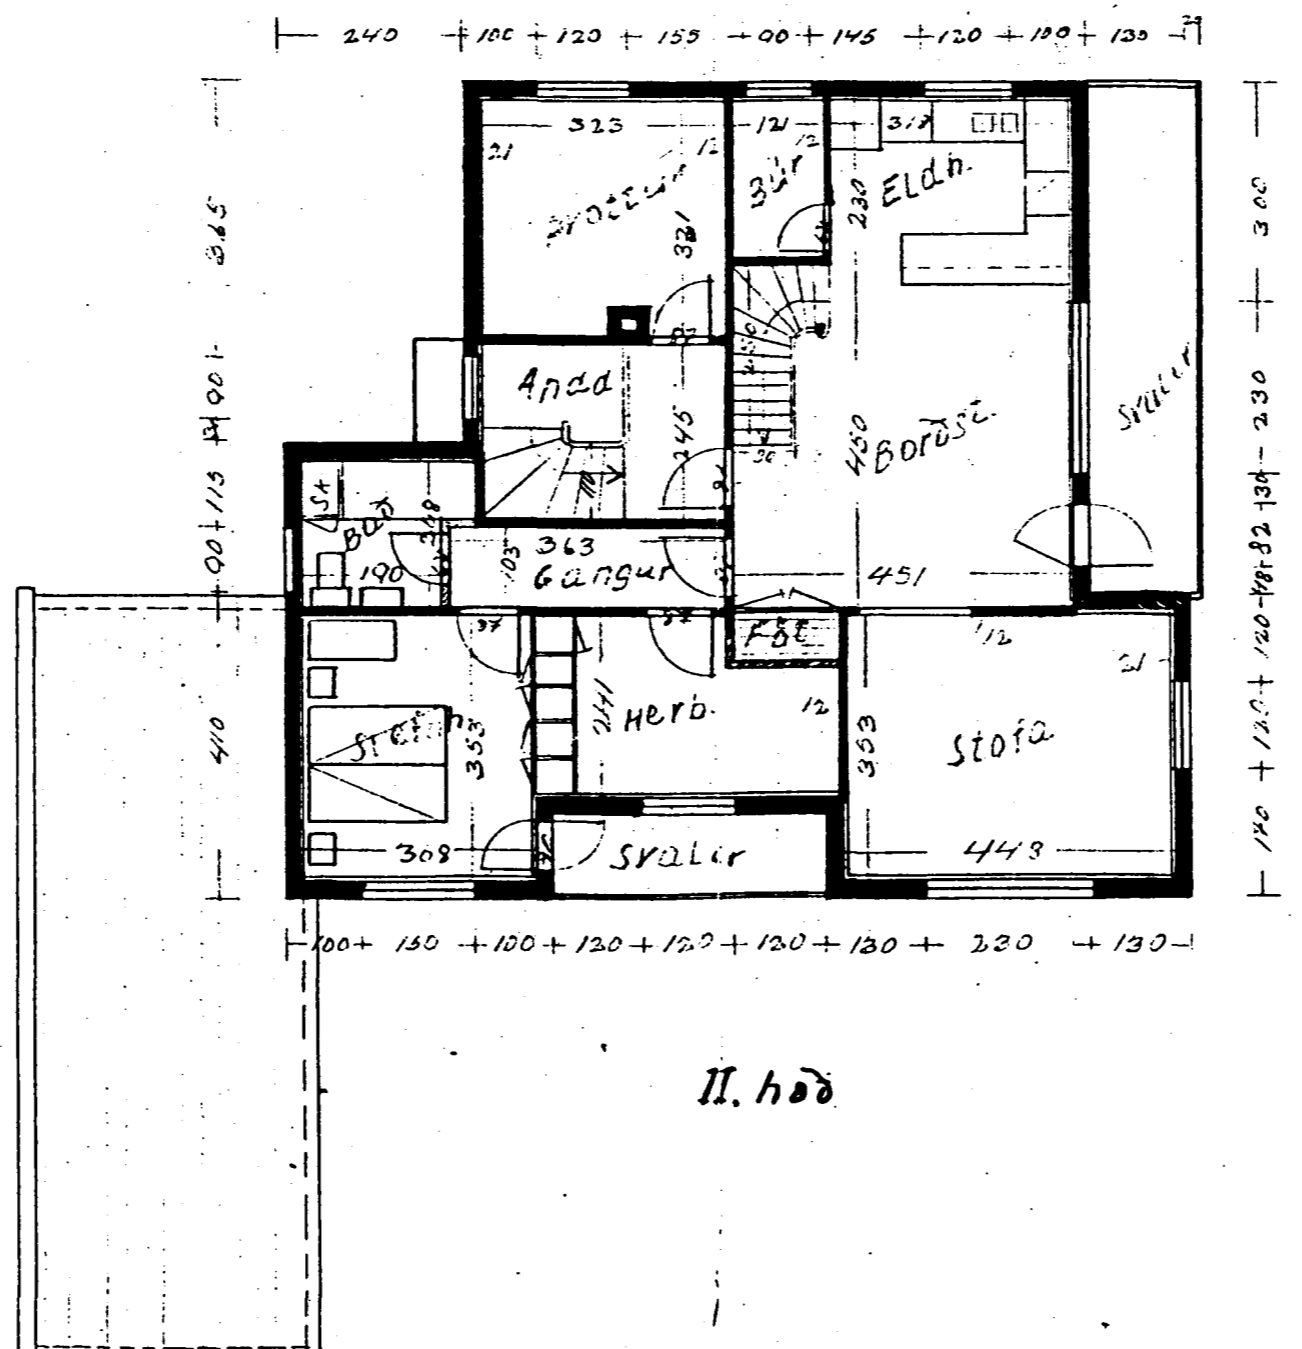

II. hæð

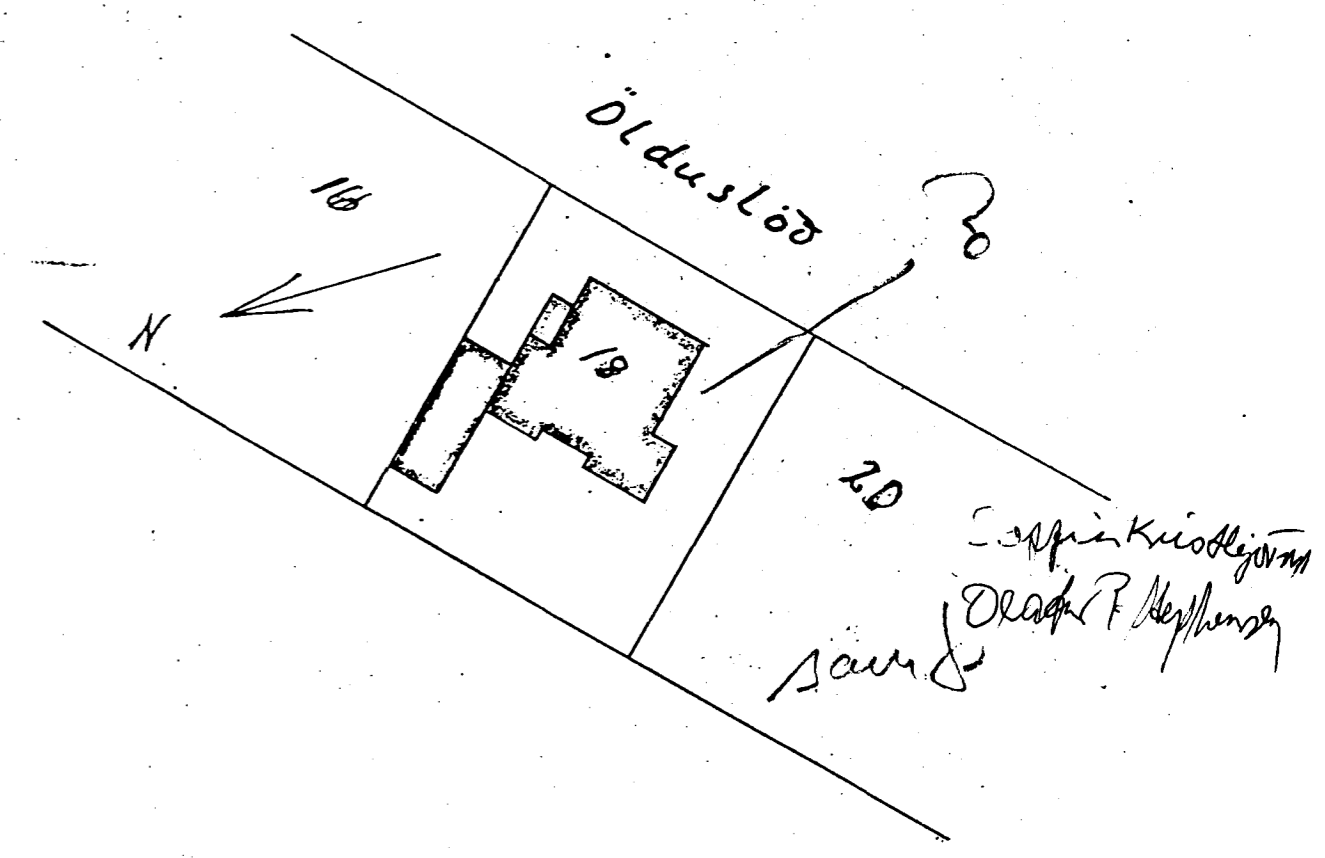

ÖLDUSLÓÐ 18, HAFNARF. TEIKN. AF SÖLVERÖND OG DYRUM ÚF BREYTING A ELÐRI TEIKNINGU. STOFU R.VIK Í MAÍ, 1995.

567 6575

Njáll Guðmundsson