


Sambykkt á fundi bygginga-
nefndar p. 28/6 1995

BYGGINGAFULLTRÚINN
Í HAFNARFIRDI

[Signature]

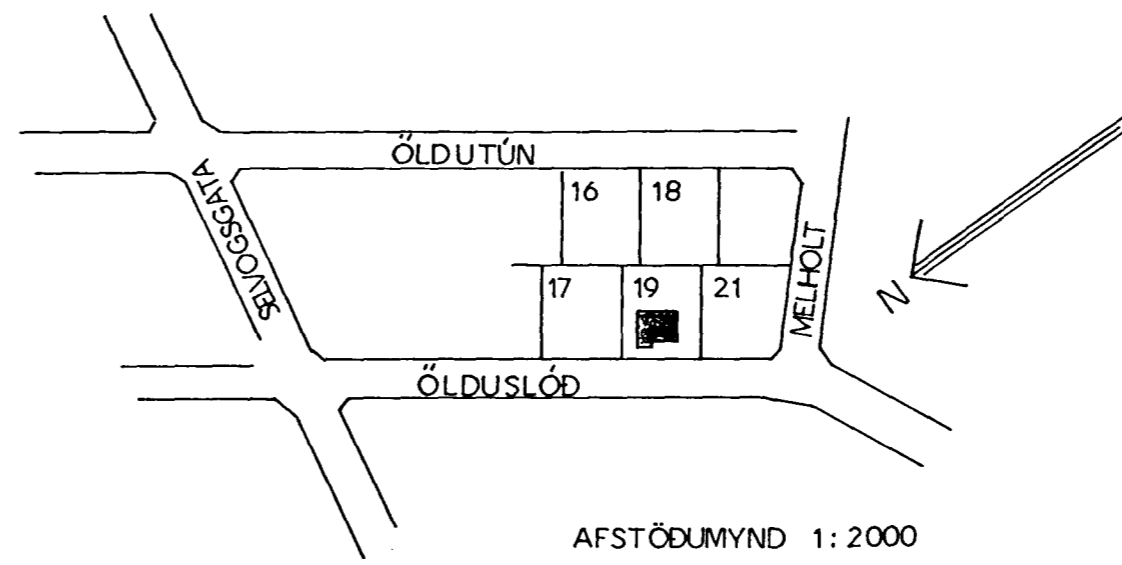


AFSTÖÐUMYND 1:2000



NORÐVESTUR





SUÐAUSTUR

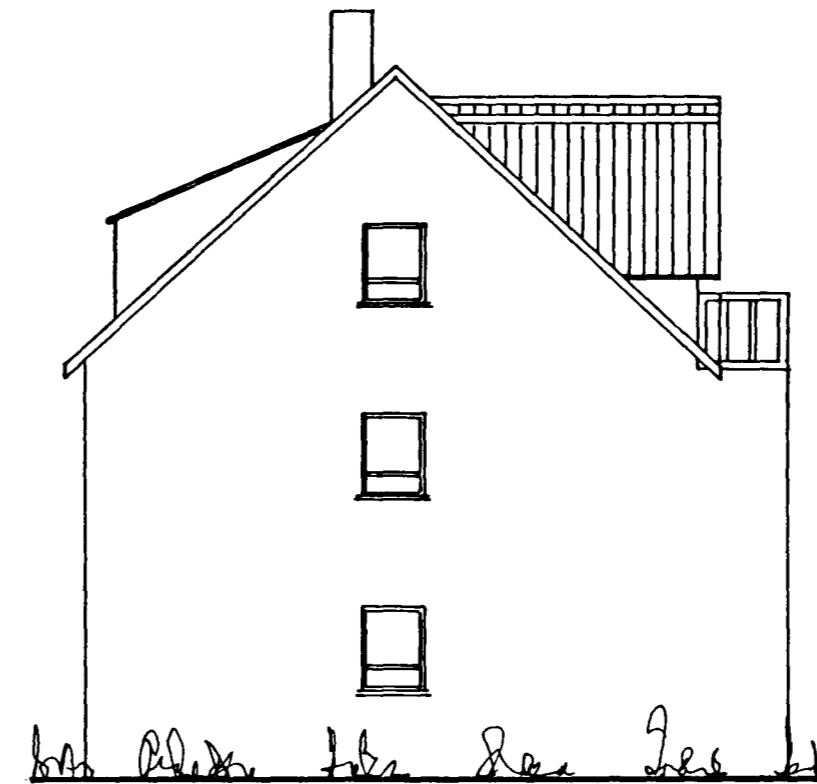


NORÐAUSTUR




SUÐVESTUR

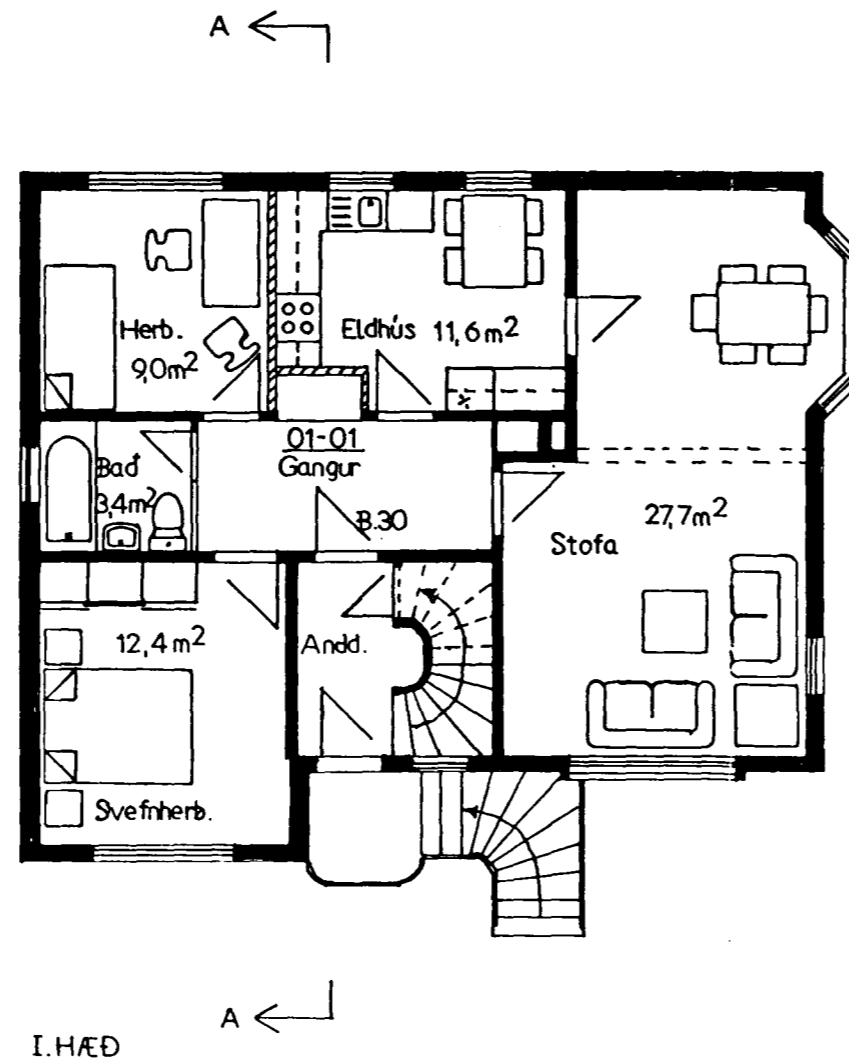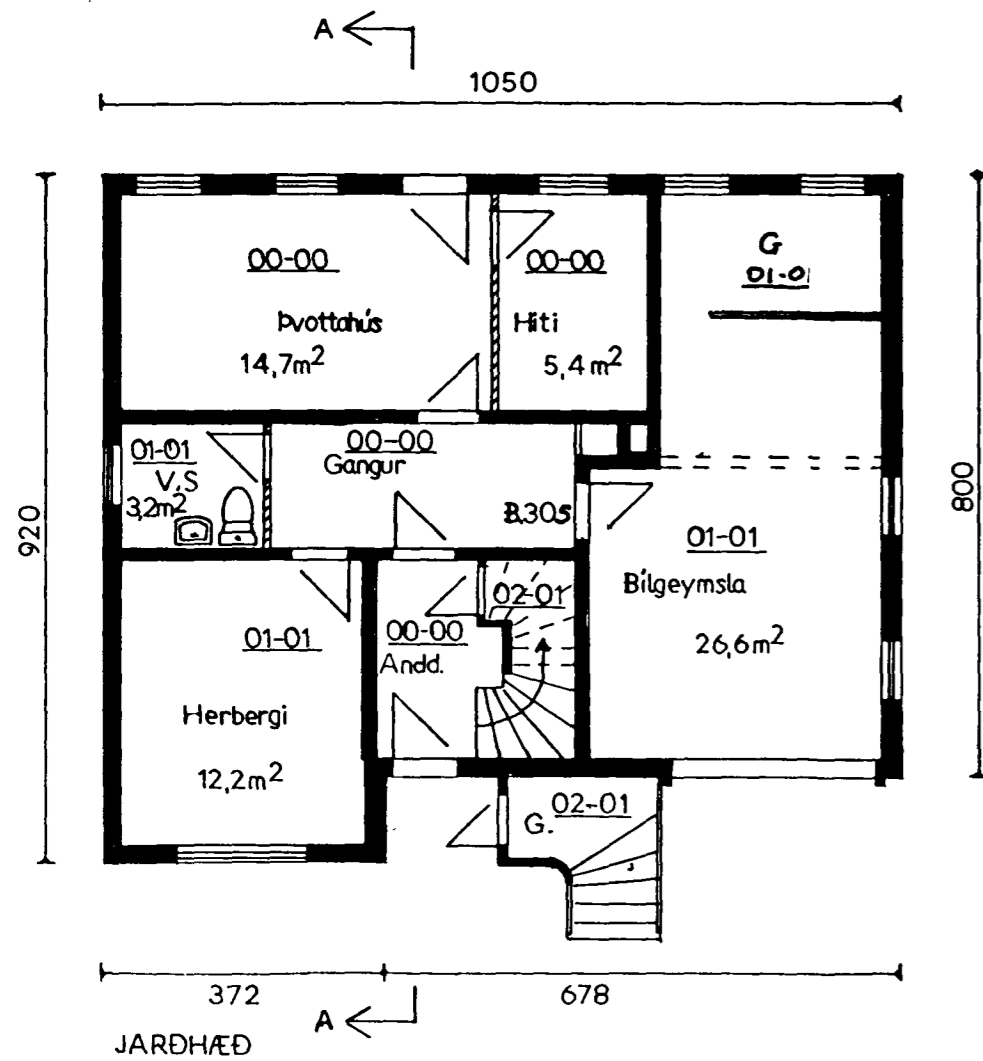

I.HÆÐ

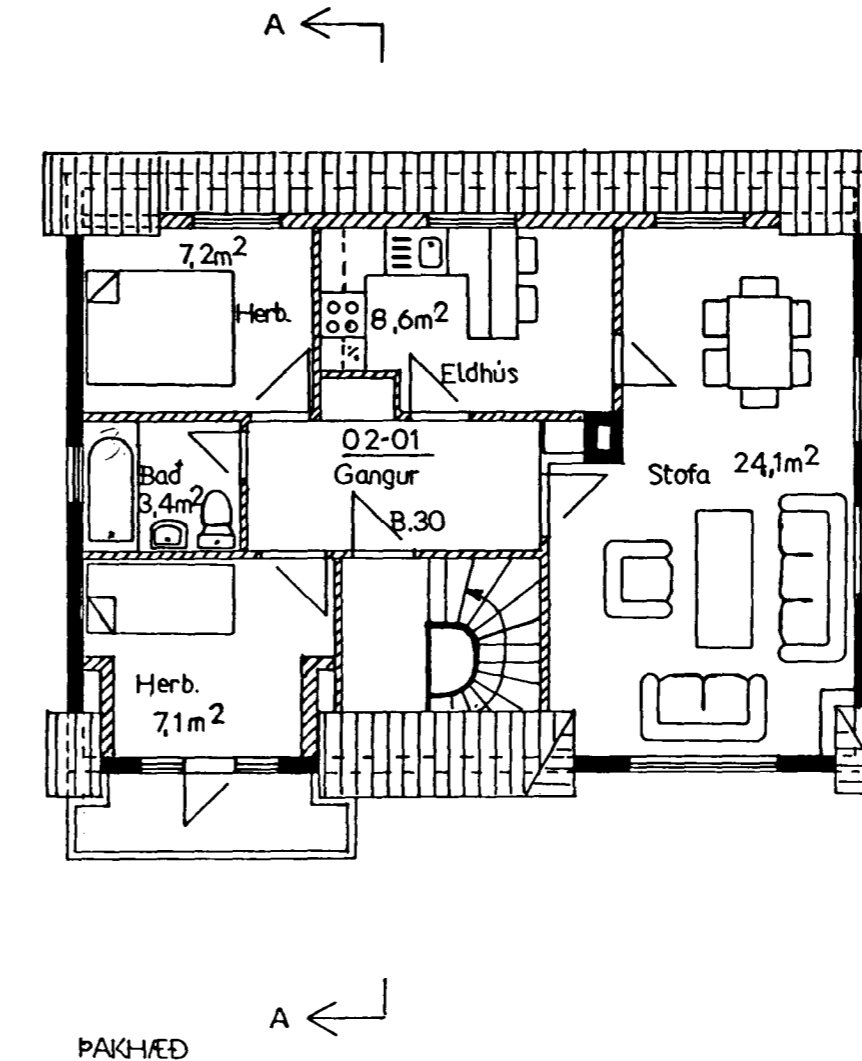

PAKHÆÐ

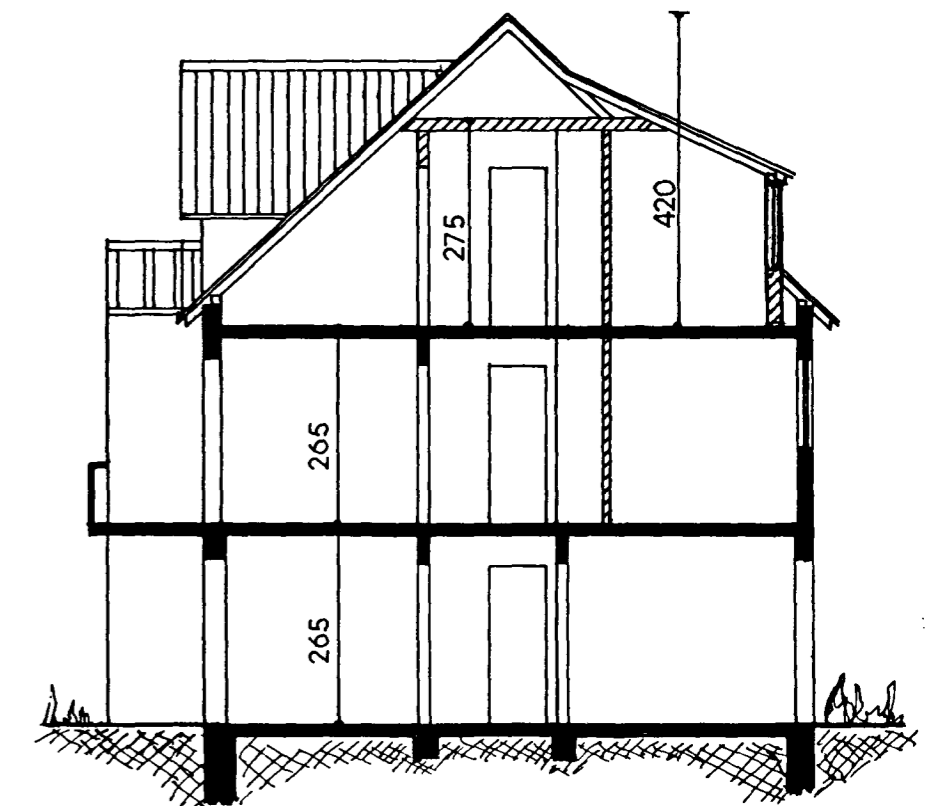

SNÍÐ A-A

MÆLT UPP OG STAÐFÆRT.

ÖLDUSLÓÐ NR. 19

ÚTLÍT	1:100
GRUNNMYNDIR	1:100
SNÍÐ A-A	1:100
AFSTÖÐUMYND	1:2000

HAFNARFIRDI Í MAÍ 1995

[Signatures]