



ÖLDUGLEIÐ NÚ A HAFNARFIRÐI  
 BREYTT Í G. ANNAKAR HÍÐAR  
 MÁL N:100

65/66


Samþykkt & fundi bygginga-  
 nefndar þ. 3 18 1966  
 BYGGINGAFULLTRÚINN  
 Í HAFNARFIRÐI  
*Steinar Ólafsson*

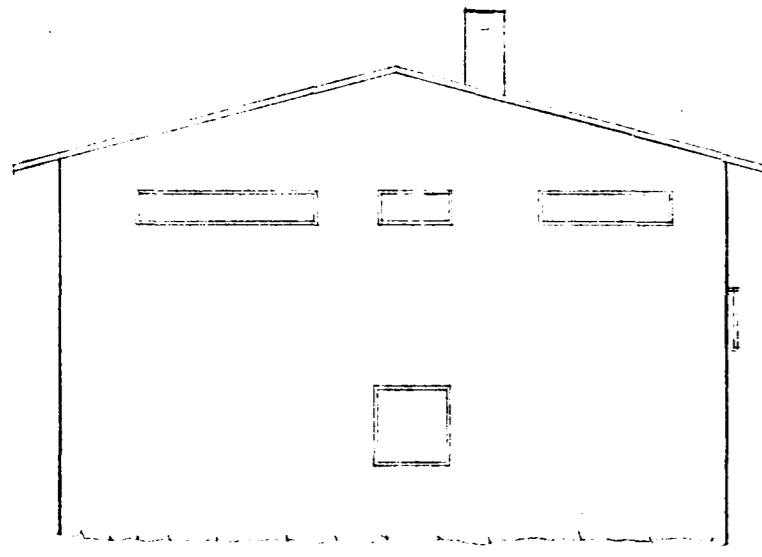



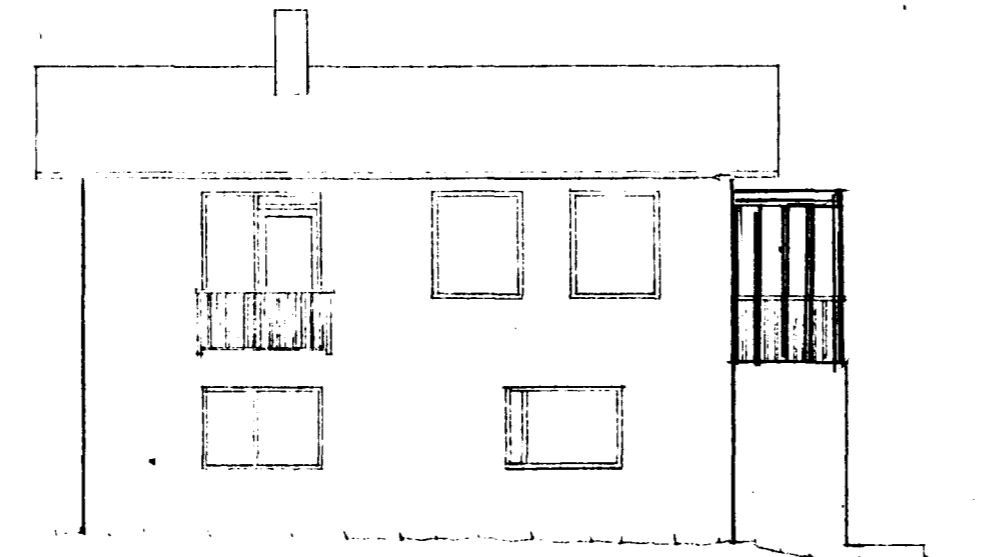


170'STAR

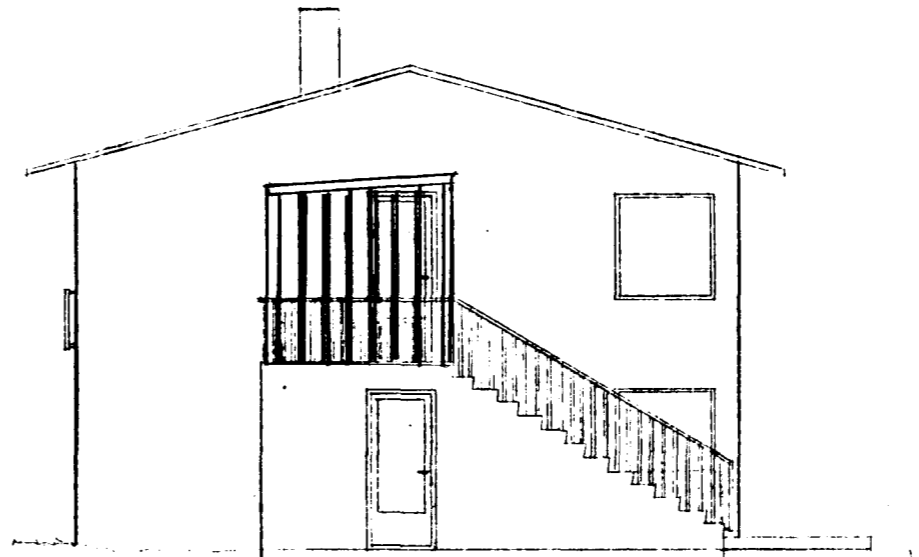


NO. 170

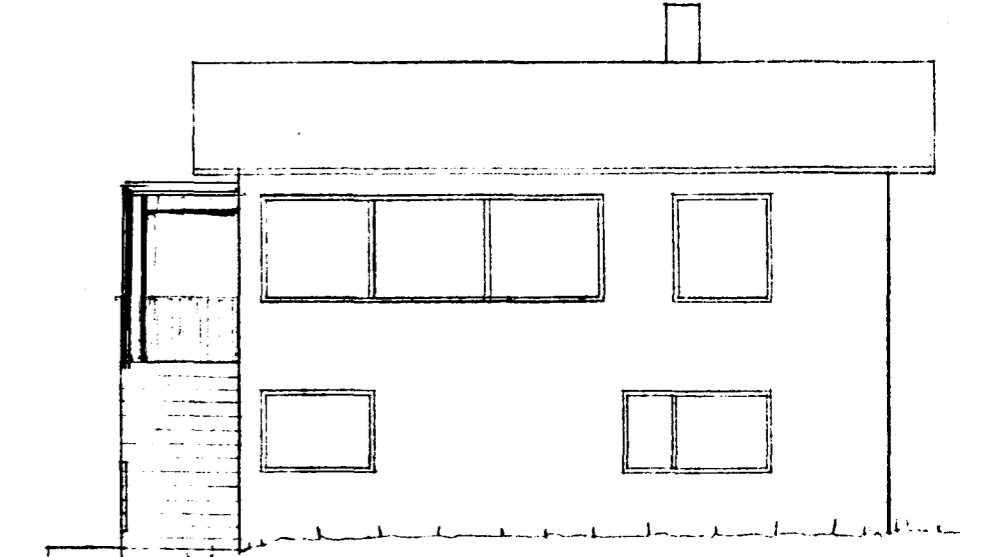


170'SIDUR

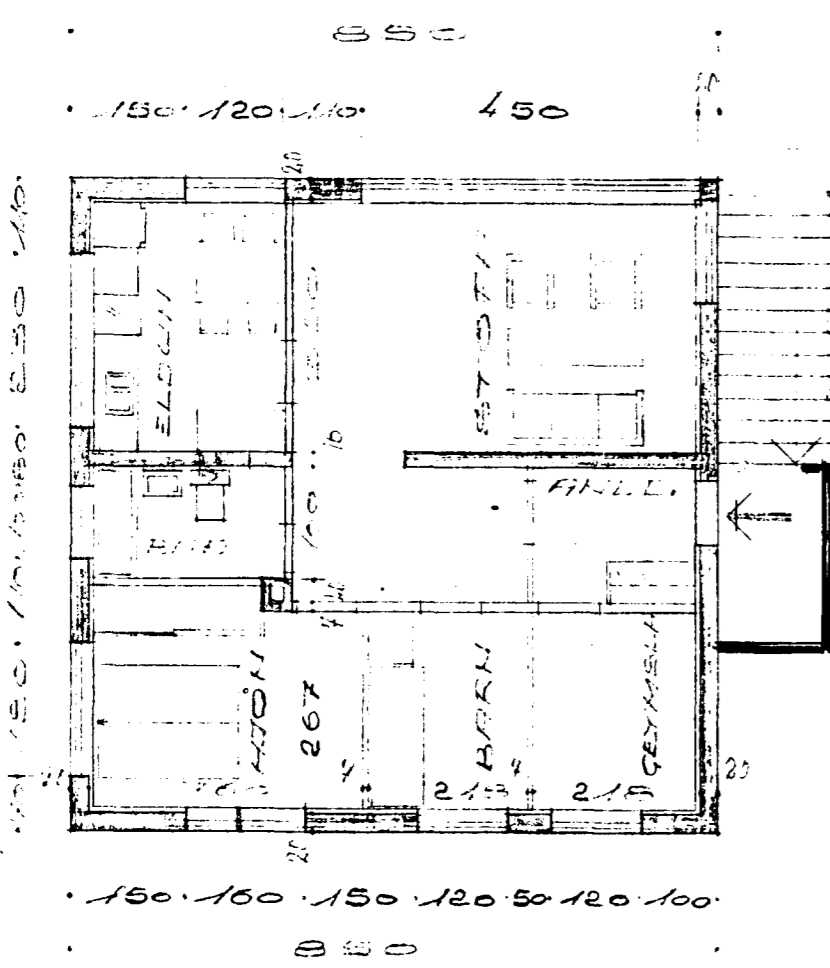


GRUNNFLYNDI HÍÐAR

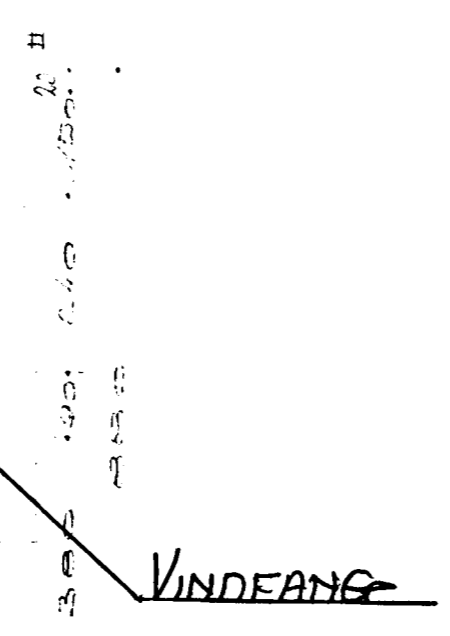

VINDEANG

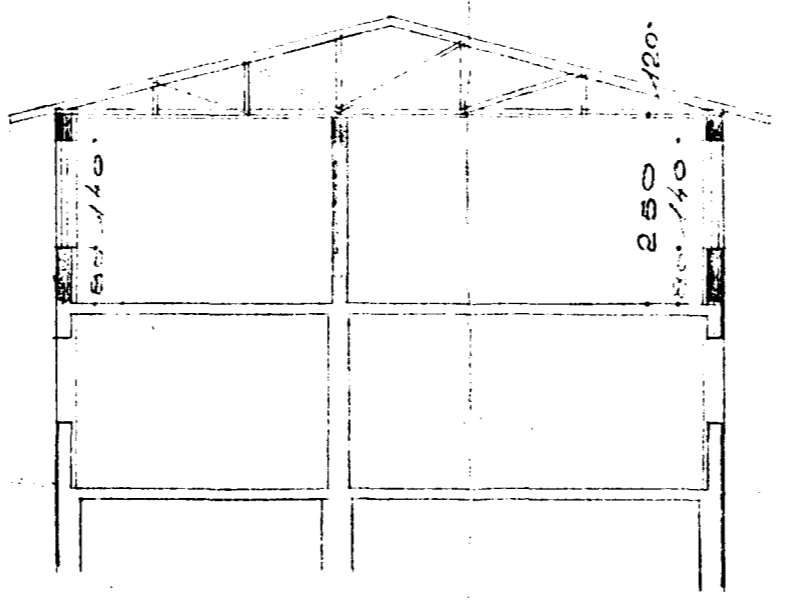

SNITT

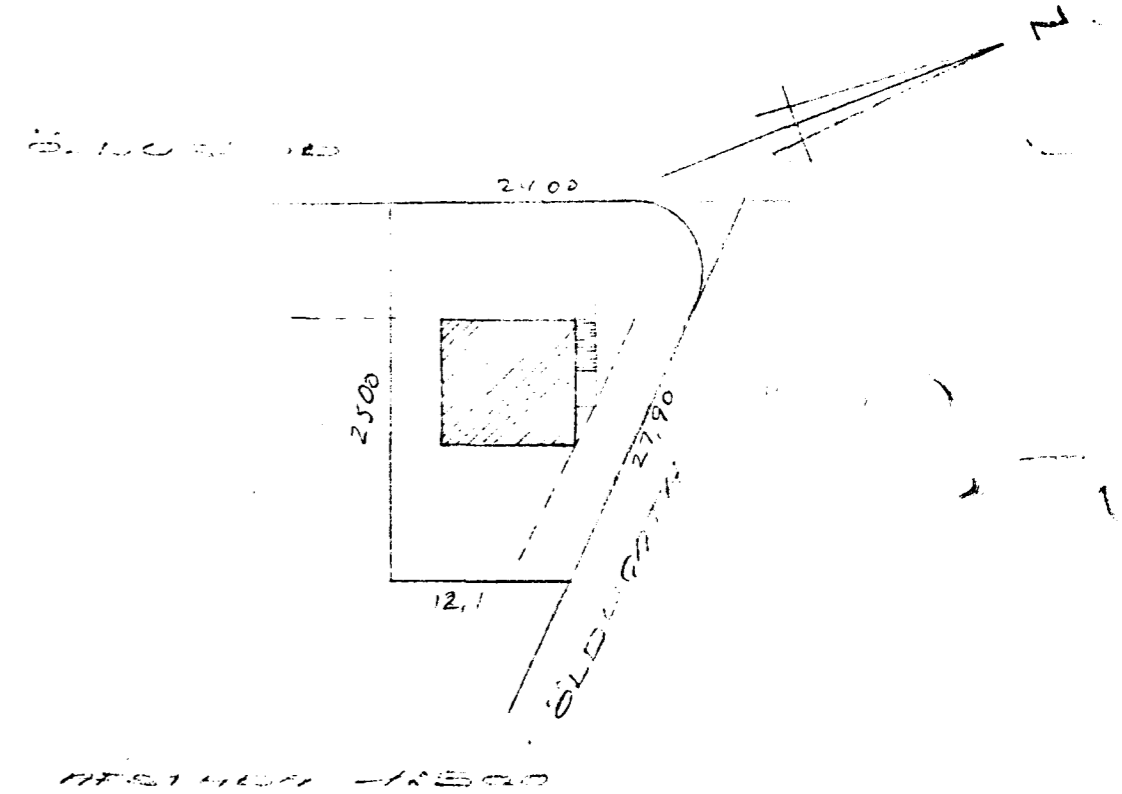

STANDPUNN

ATH: Í HÍÐI ER BYGGIÐ GEF  
 GELGID ELDUR LÖG.  
 ÞAKI BREYTT Í JÚLÍ 1965

*L.B.*

ÖLDUGLEIÐ NÚ A HAFNARFIRÐI  
 MÁL N:100  
 BREYTT Í JÚLÍ 1965

*Steinar Ólafsson*