
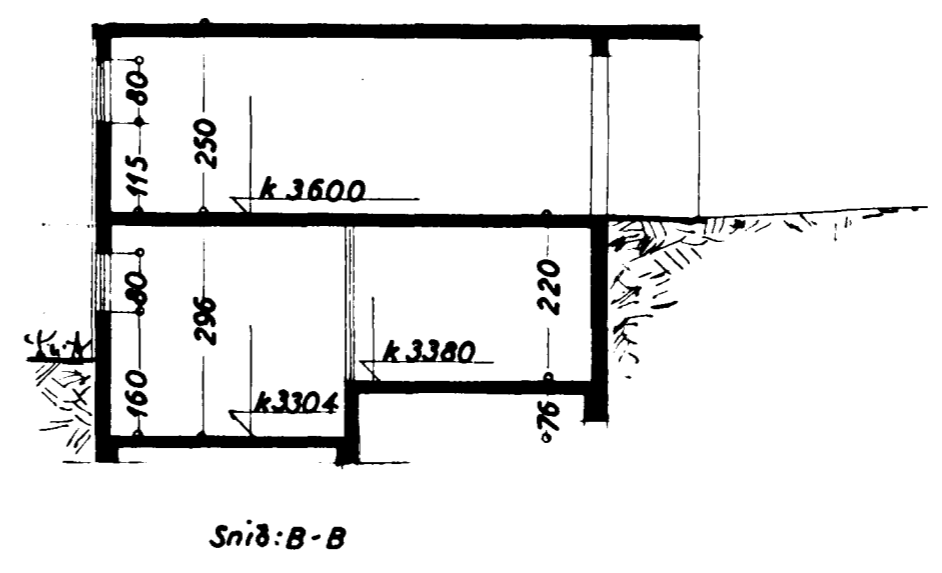
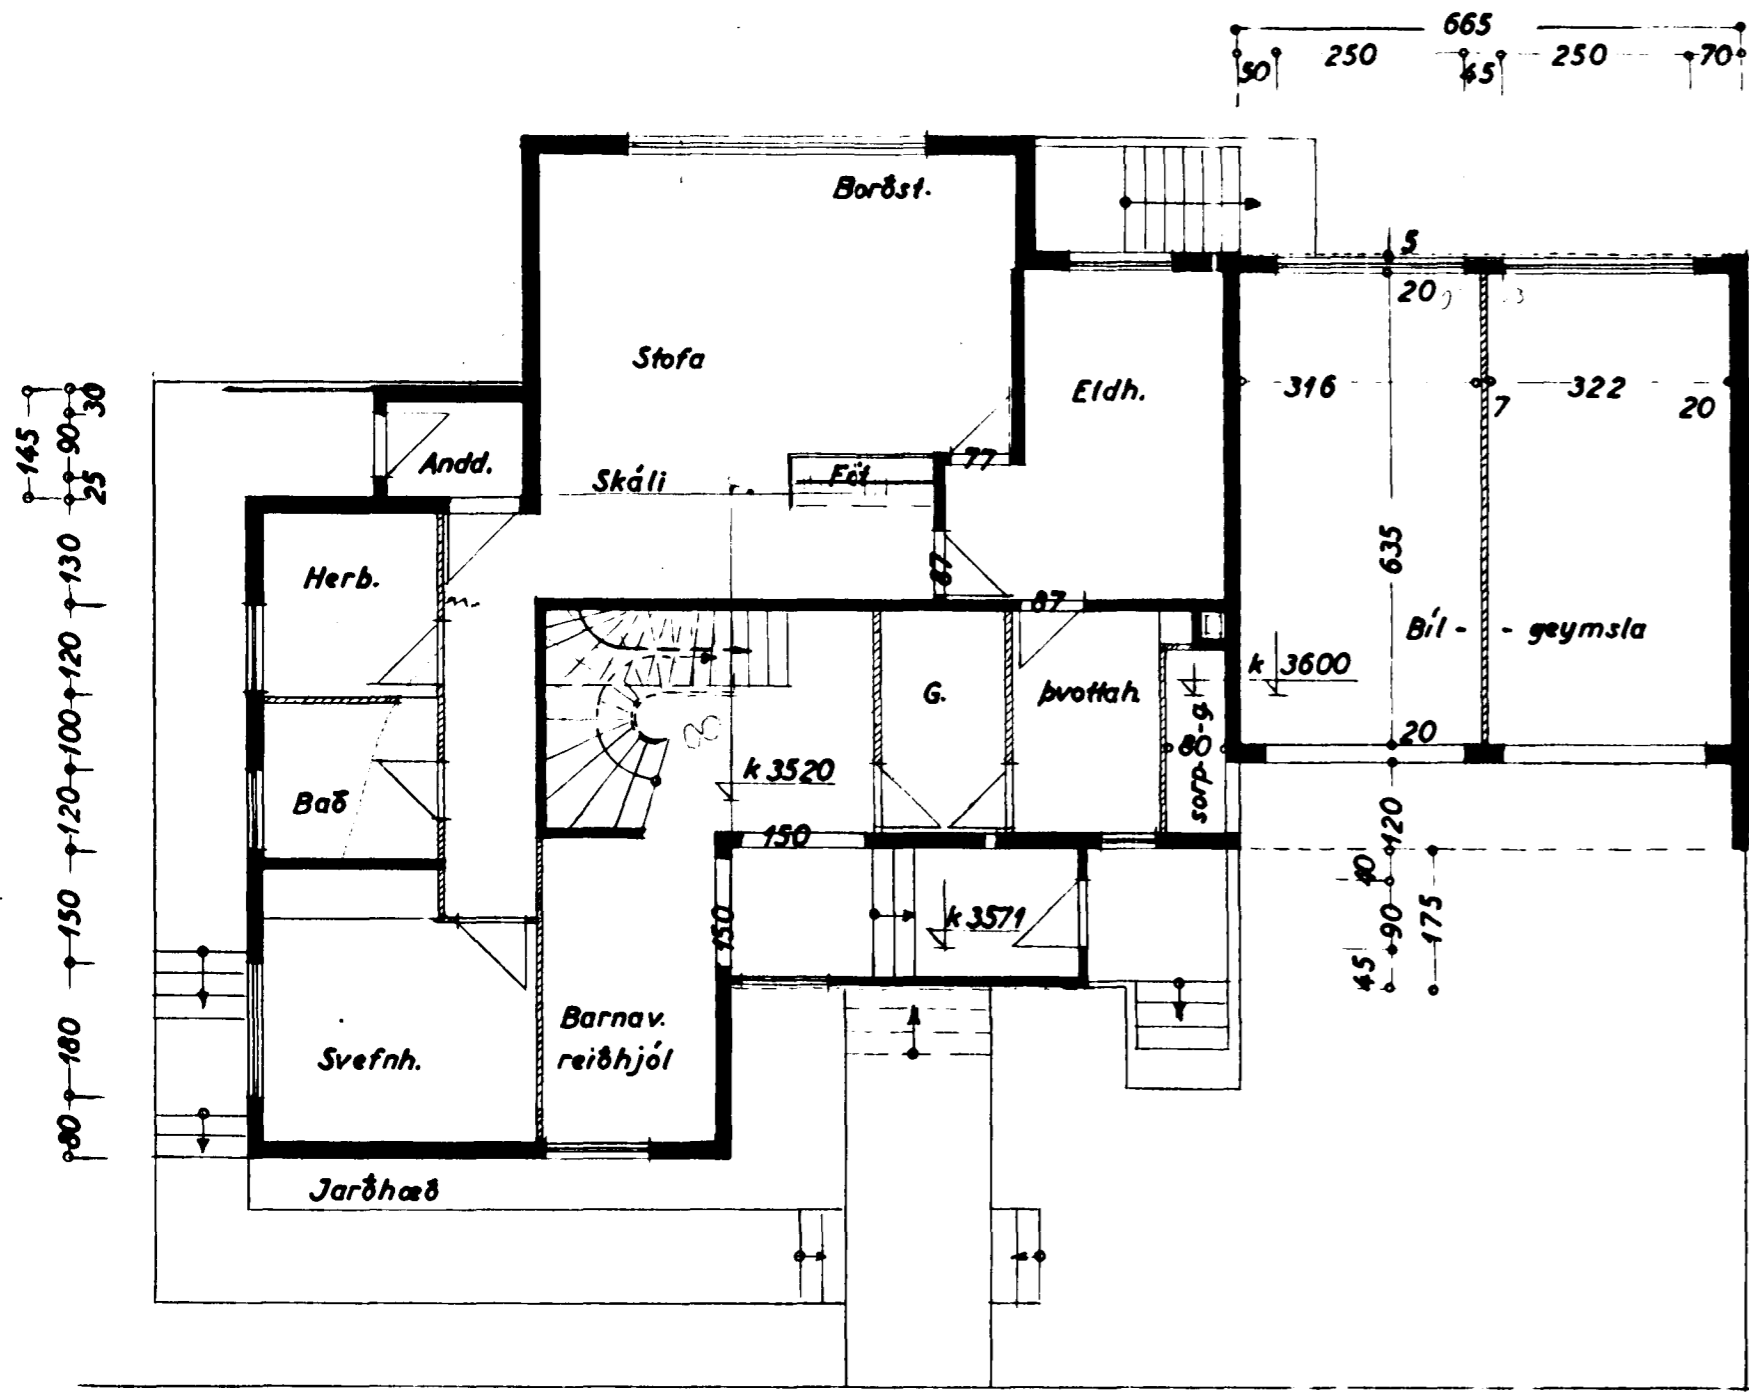
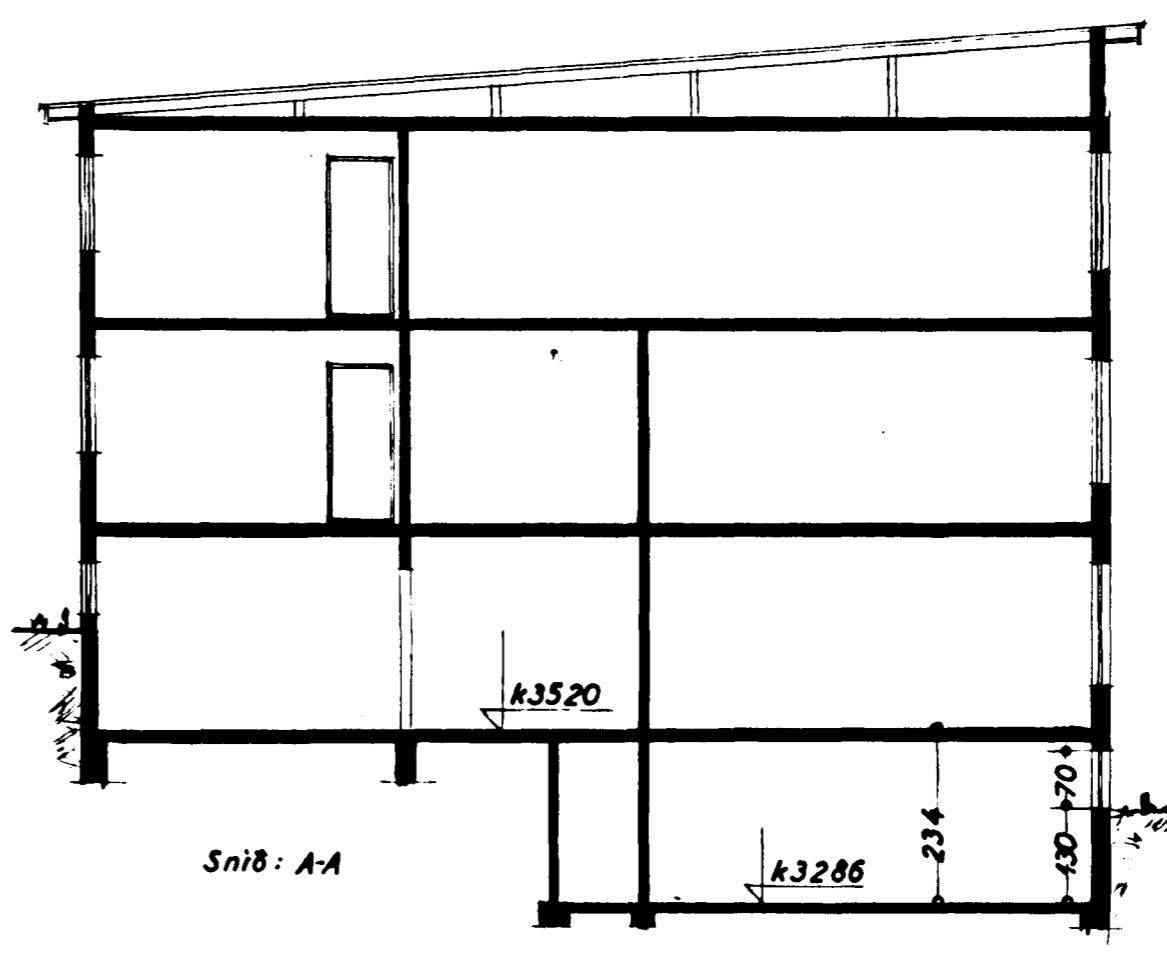


inþykkt á fundi bygginga-
 ándar þ. 30. 6. 1965
 BYGGINGAFULLTRÚINN
 Í HAFNARFIRÐI
Augustín Ólafsson

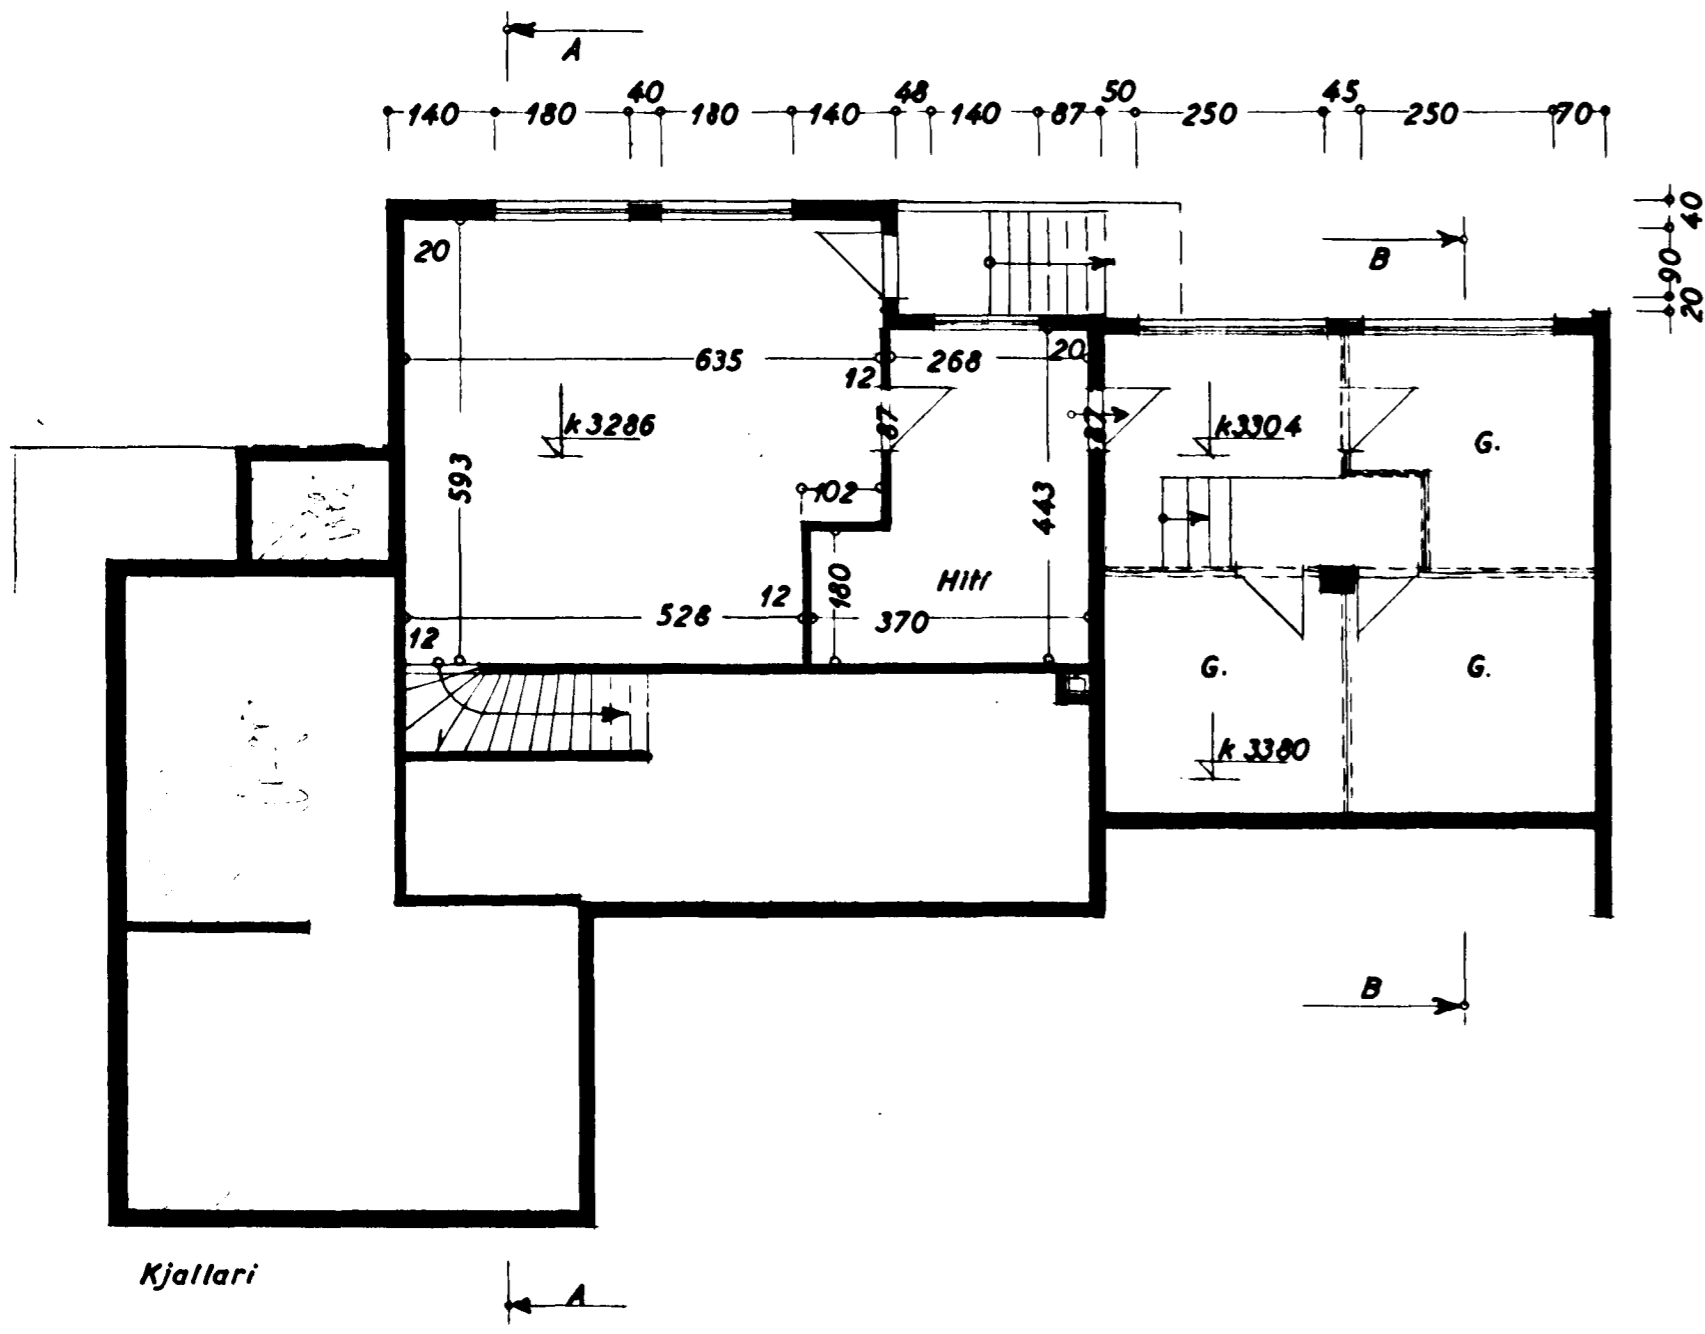

Kóti jarðhæðar 3520
 - bílgæymstu 3600

ÖLDUSLÓÐ NR 26

BREYTING (KJALLARI) BLAD 3

Grunnmyndir } 1:100
Snið

Hafnarbirta d. júní 1965
A. Sigurðsson