
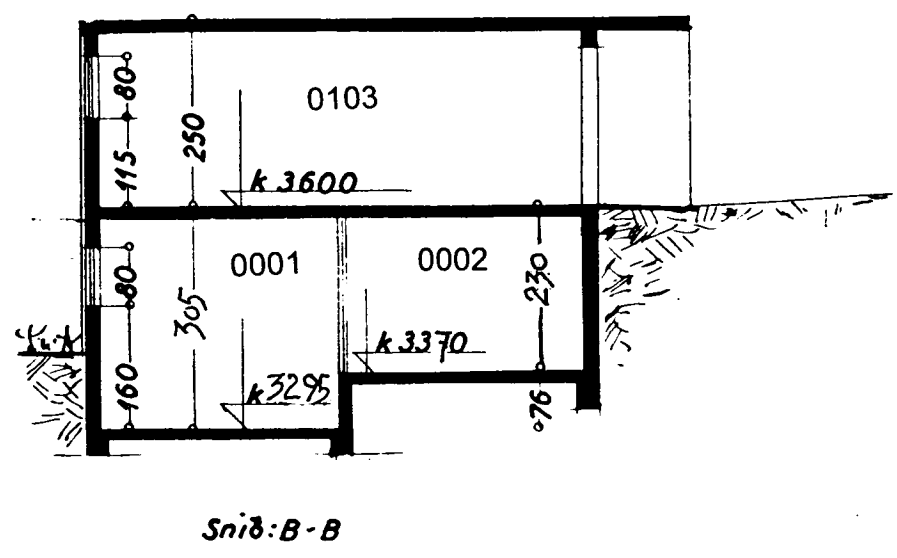
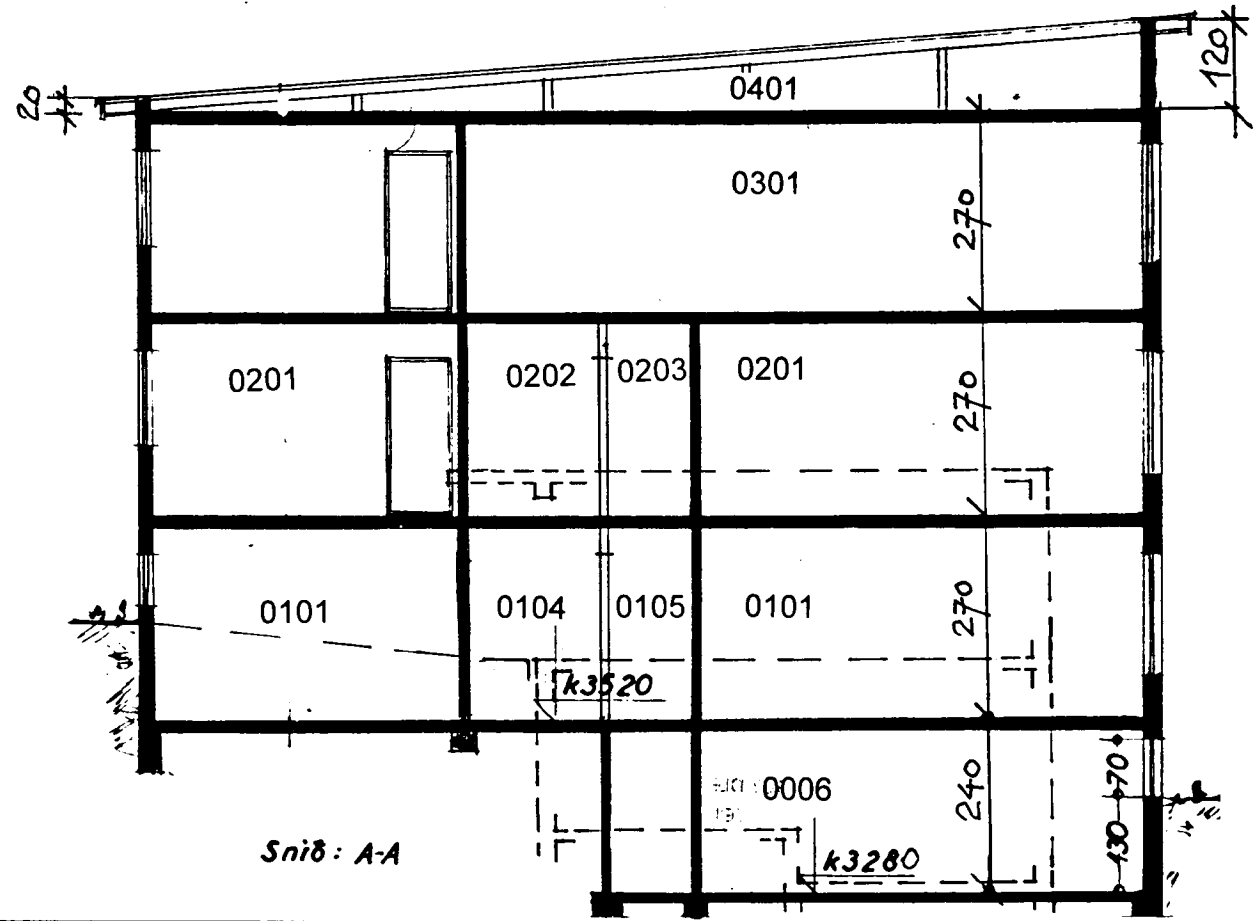
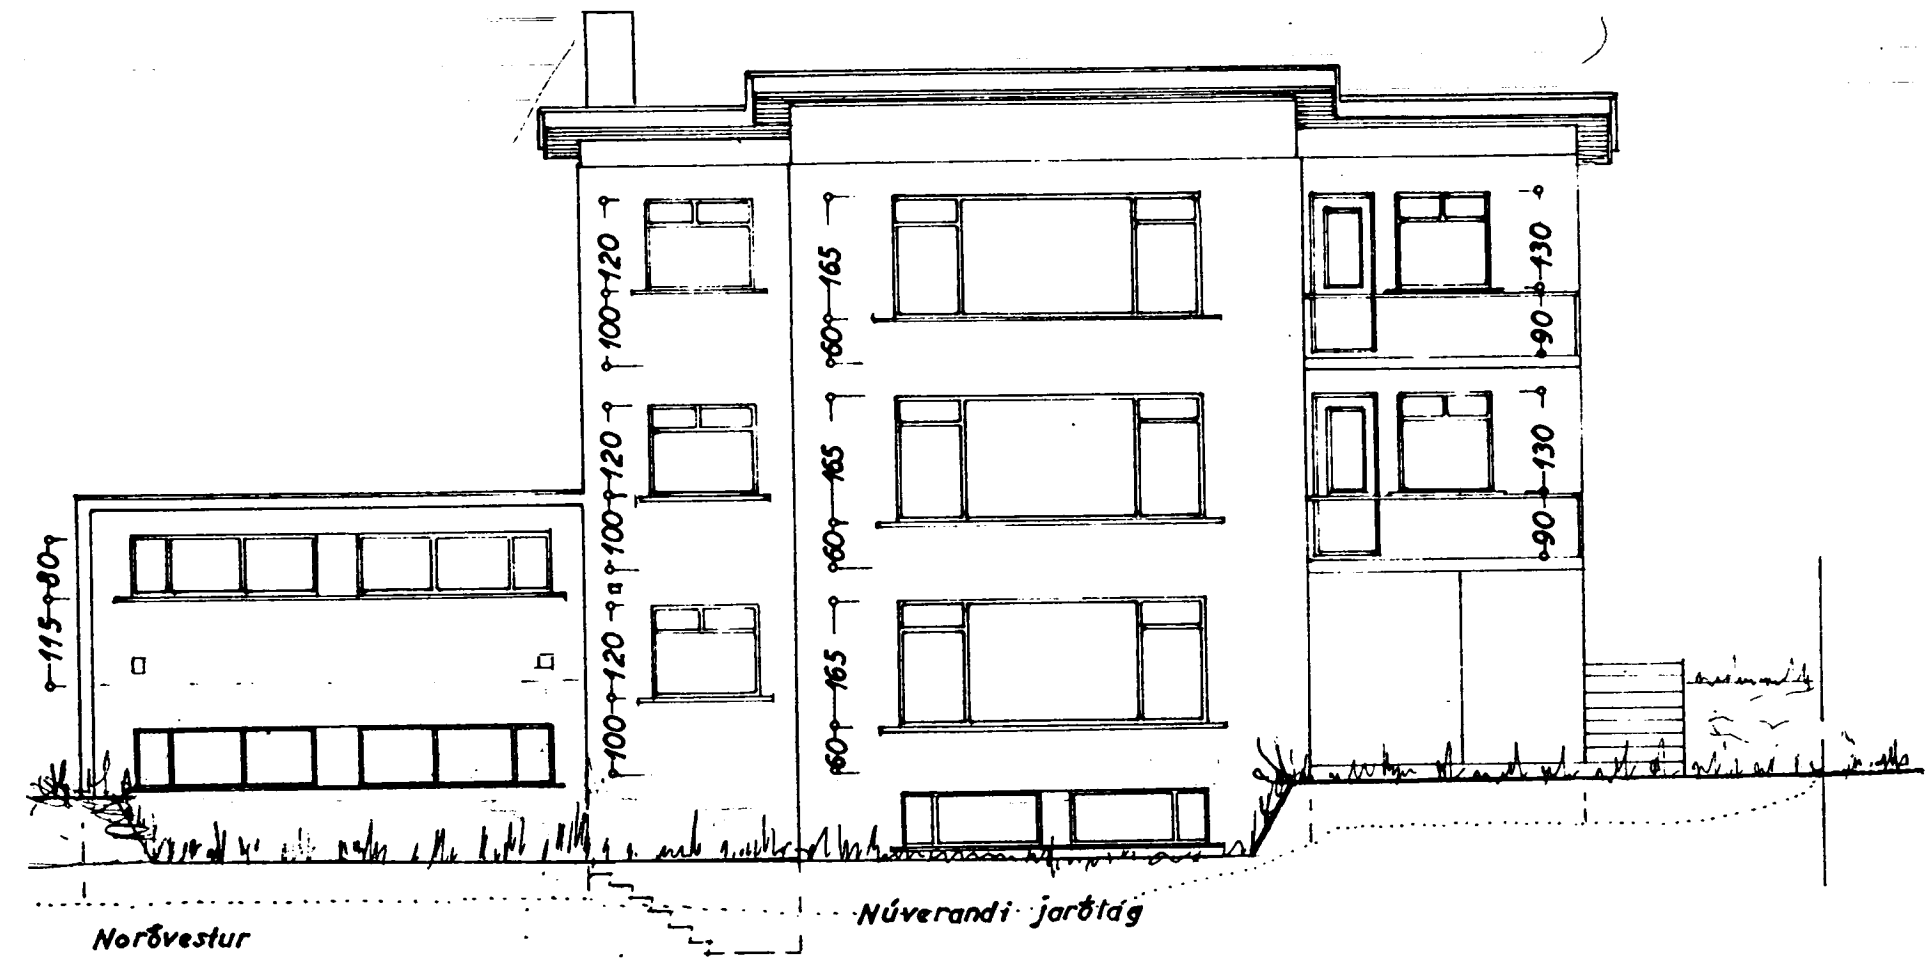
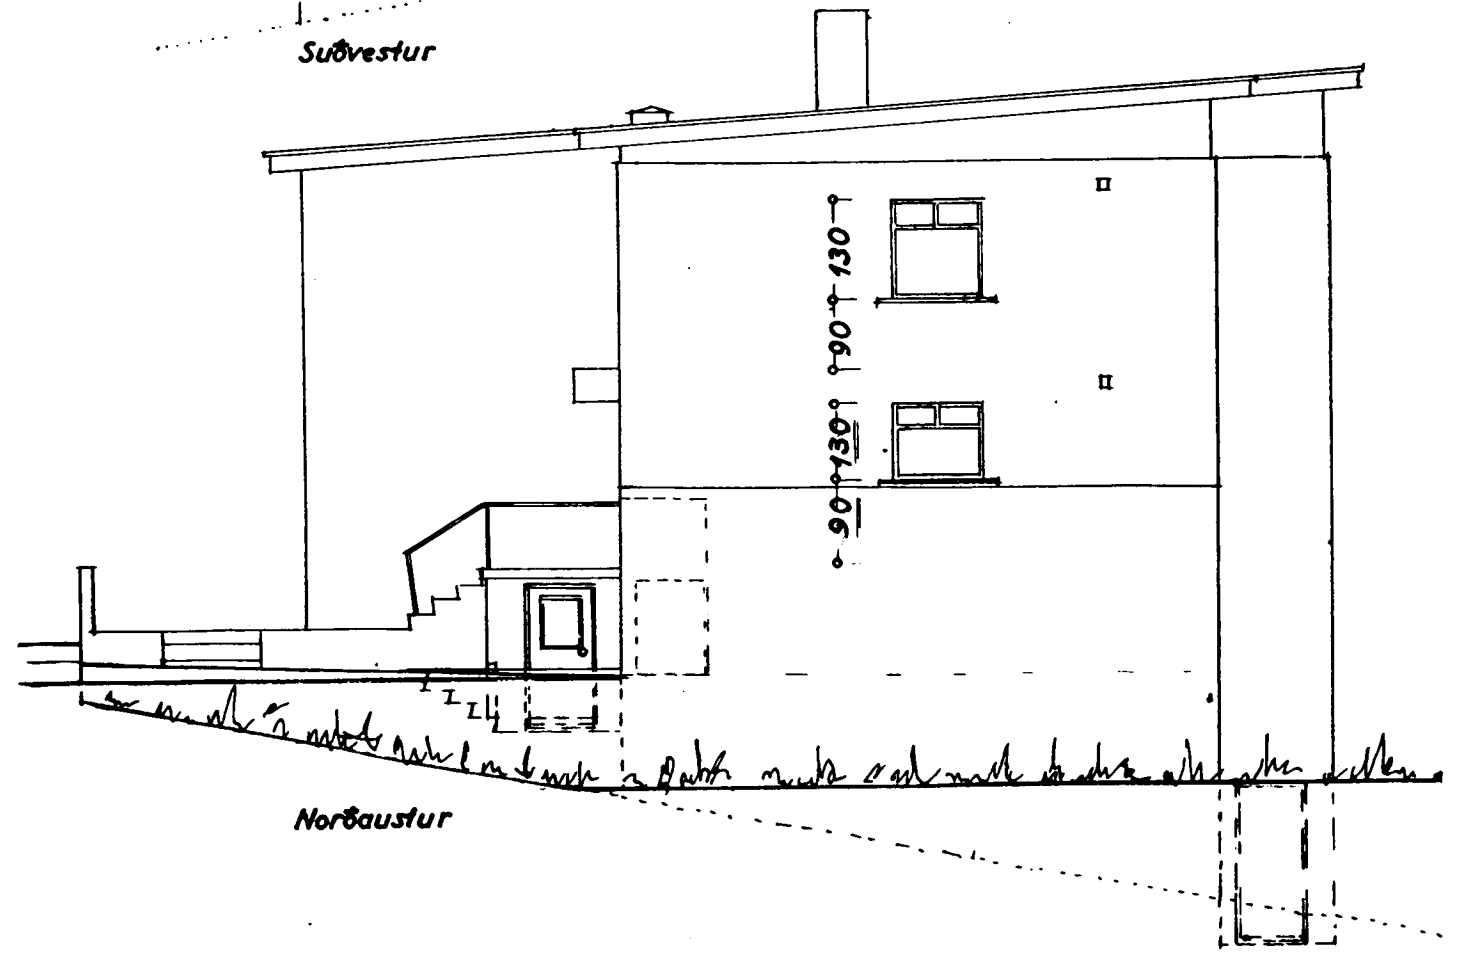
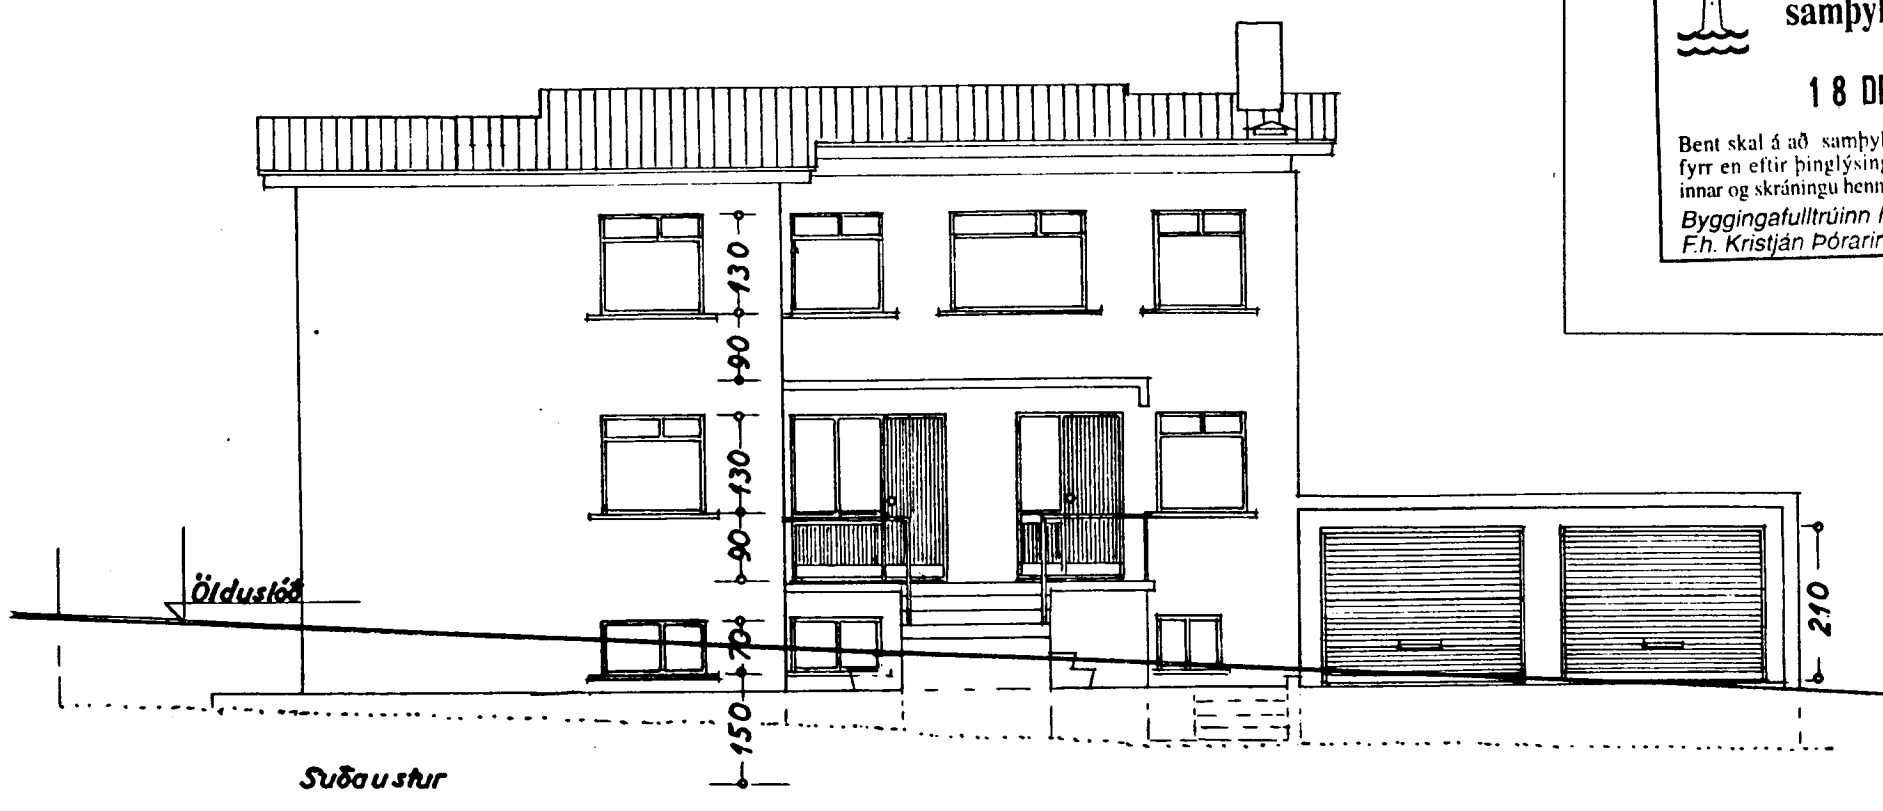


Byggingarfulltrúi  
samþykkir erindið.

18 DES. 2003

Bent skal á að samþykkt þessi verður ekki virk fyrr en eftir þinglýsingu eignaskiptayfirlýsingarinnar og skráningu hennar hjá Fasteignanamáli Íslands.

Byggingarfulltrúinn í Hafnarfirði  
F.h. Kristján Þórarinnsson

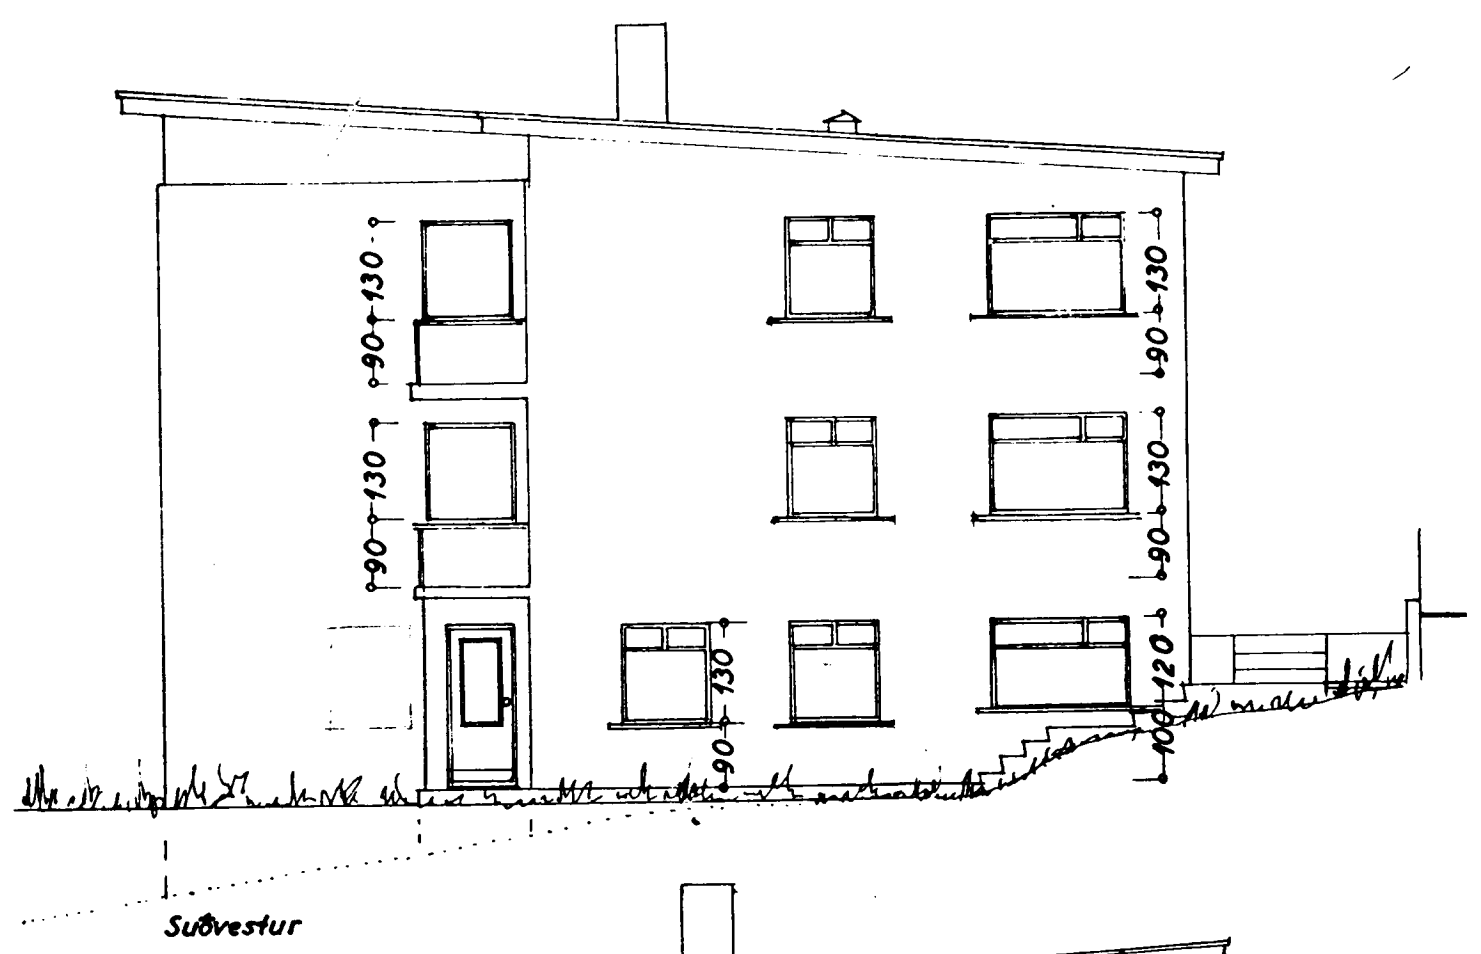

*Sigurþór Aðalsteinsson*

ÖLDUSLÓÐ 26, HAFNARFIRÐI BL 02

BREYTT:	DACS:	LÝSING:
BREYTT	DACS.	LÝSING

Upphaflega uppdrætti teiknaði Friðbjófur Sigurðsson í maí 1965, samþ. í byggingarnefnd Hafnarfjarðar 19/5 1965. Breytt (kjallari) í júní 1965, samþ. breytt í byggingarnefnd Hafnarfjarðar 30/6 1965.

Reyndartekningu dags. 28.11.2003 vann Sigurþór Aðalsteinsson á þann hátt að færa breytingar í kjallara og rymisnúmer inn á ljósrif af upphaflegum teikningum.

ÞRÍÐJA HÆÐIN, ARKITEKTAR – SIGURÞÓR AÐALSTEINSSON FAI

REYNDARTEIKNING  
ÚTLIT, SNIÐ

STRANDGÖTU 28 220 HAFNARFIRÐI  
SÍMI: 555 46 10 FAX: 565 48 31  
KT:250144-3939  
NETFANG: [si@slondia.is](mailto:si@slondia.is)  
VERKNR: VERKNR.

HANNAD: FS TEIKNAD: FSSA DAGS: 28.11.2003 MKV: 1:100