


Samþykkt á fundi bygginga-
nefndar p. 26.7.1995

BYGGINGAFULLTRÚINN
Í HAFNARFIRÐI


[Signature]

ÁSKILIÐ, ELÐRI
TEIKNING OGILD

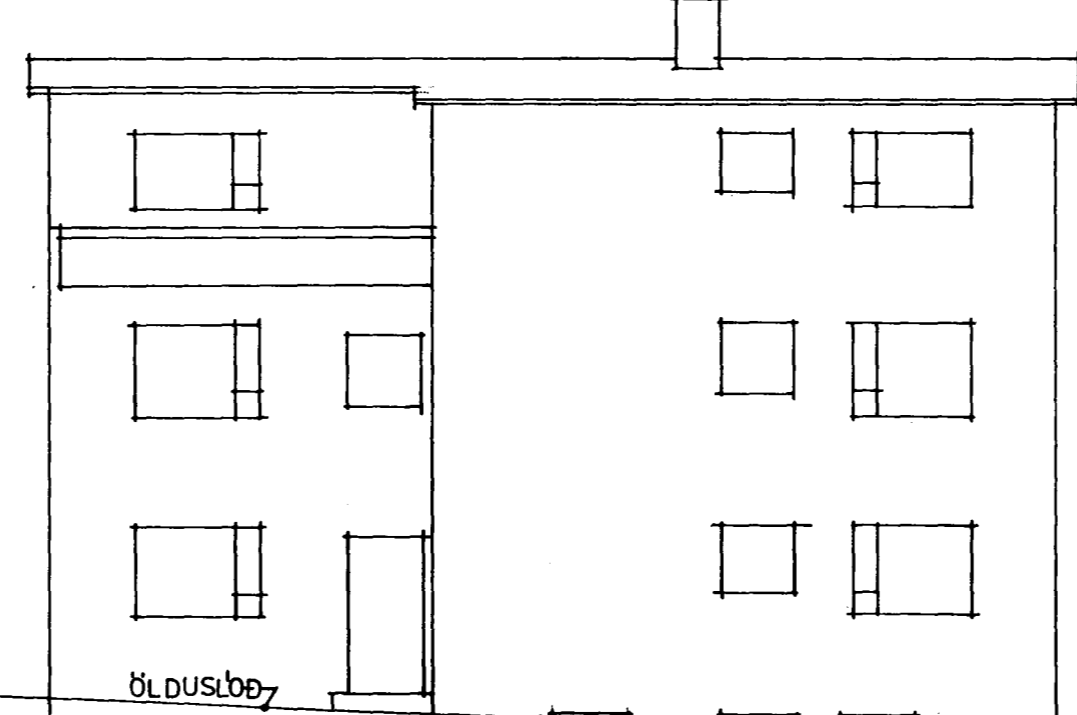


ÖLDUSLÖÐ

SUÐUR
að Ölduslóð

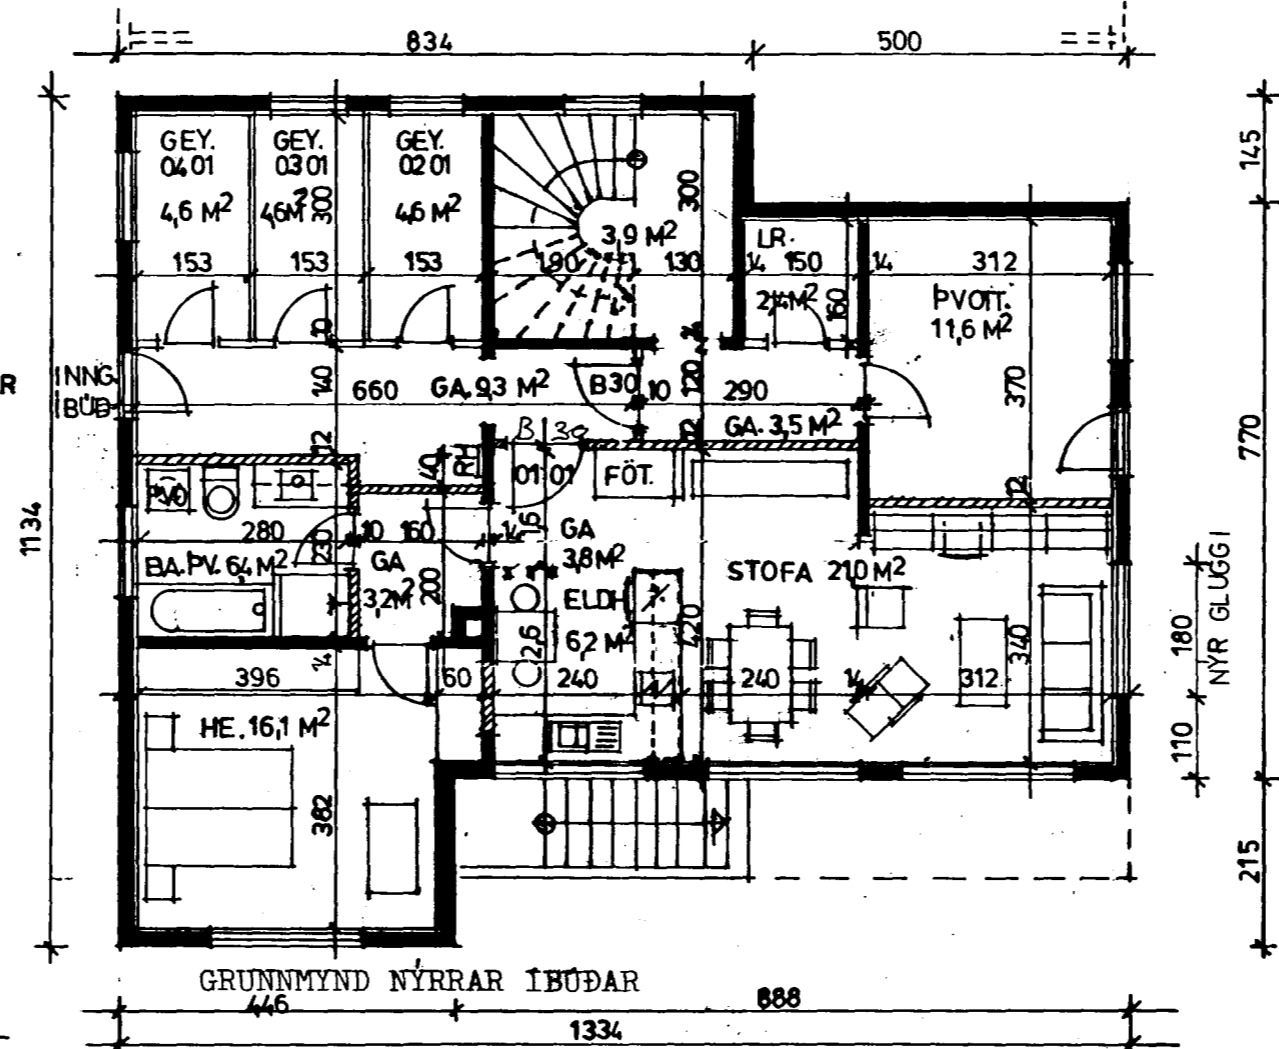


ÍBÚÐ JARÐHÆÐAR
66,2 M² BRÚTTÓ


GRUNNMYND NÝRRAR ÍBÚÐAR

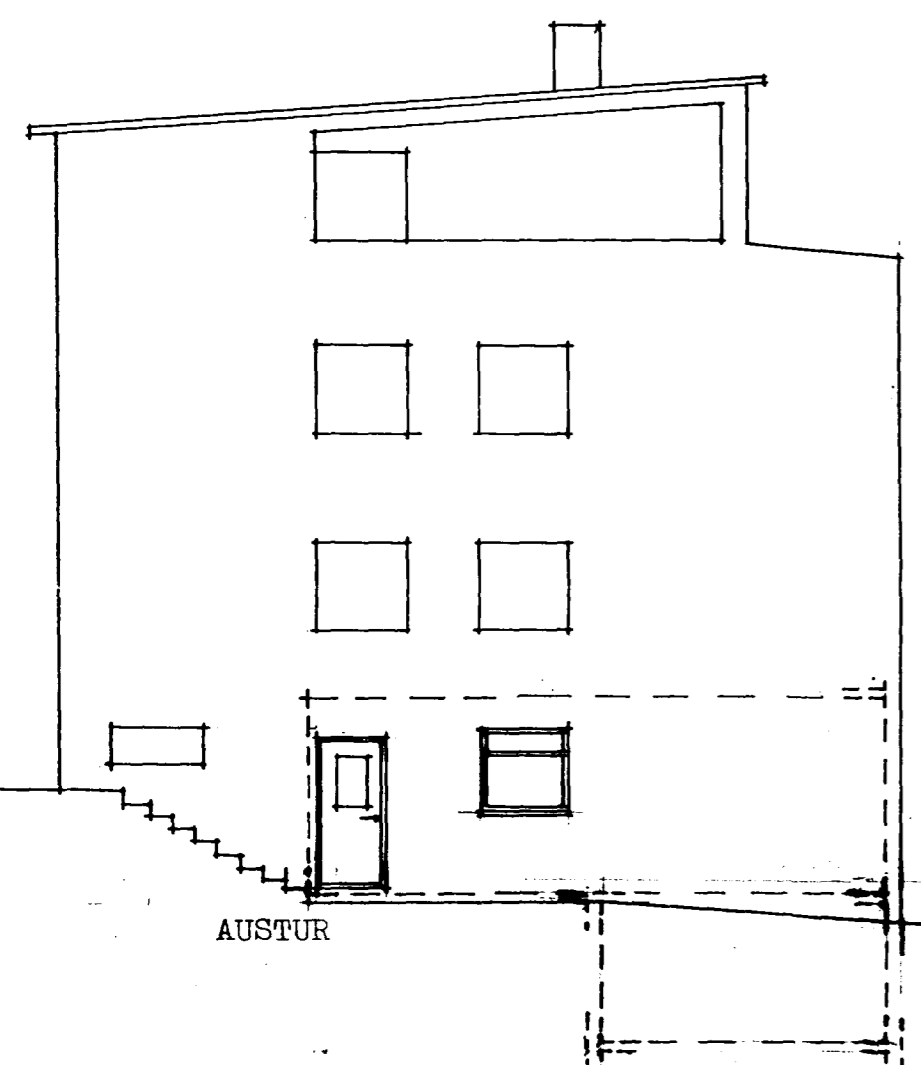


AUSTUR

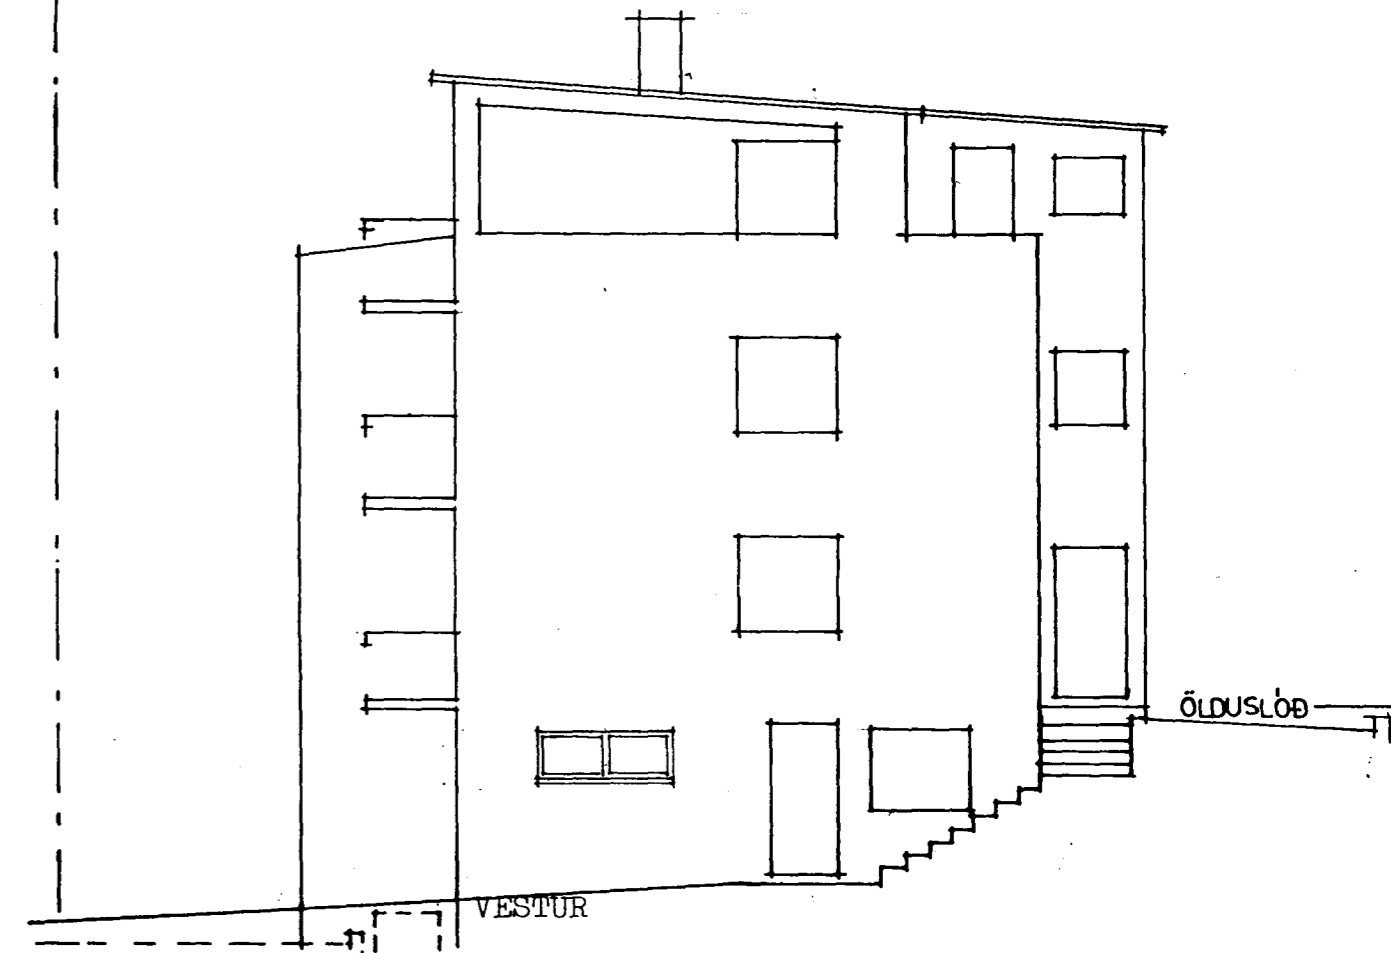


VESTUR

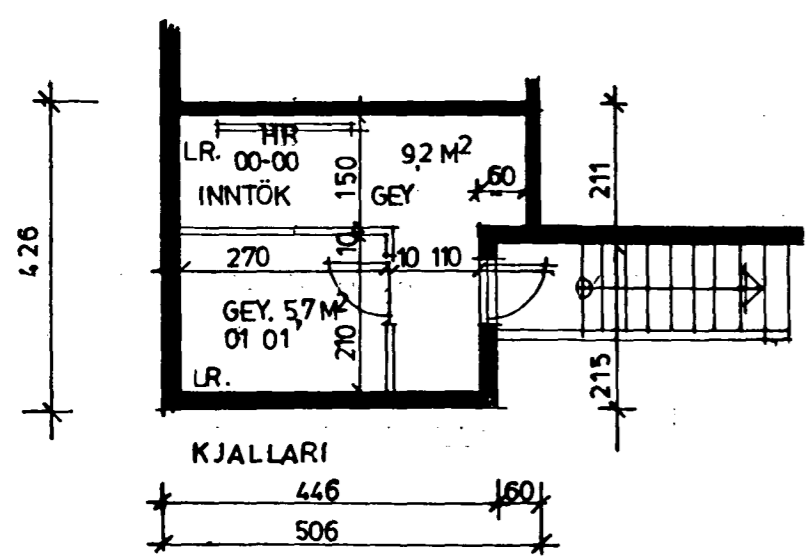


KJALLARI

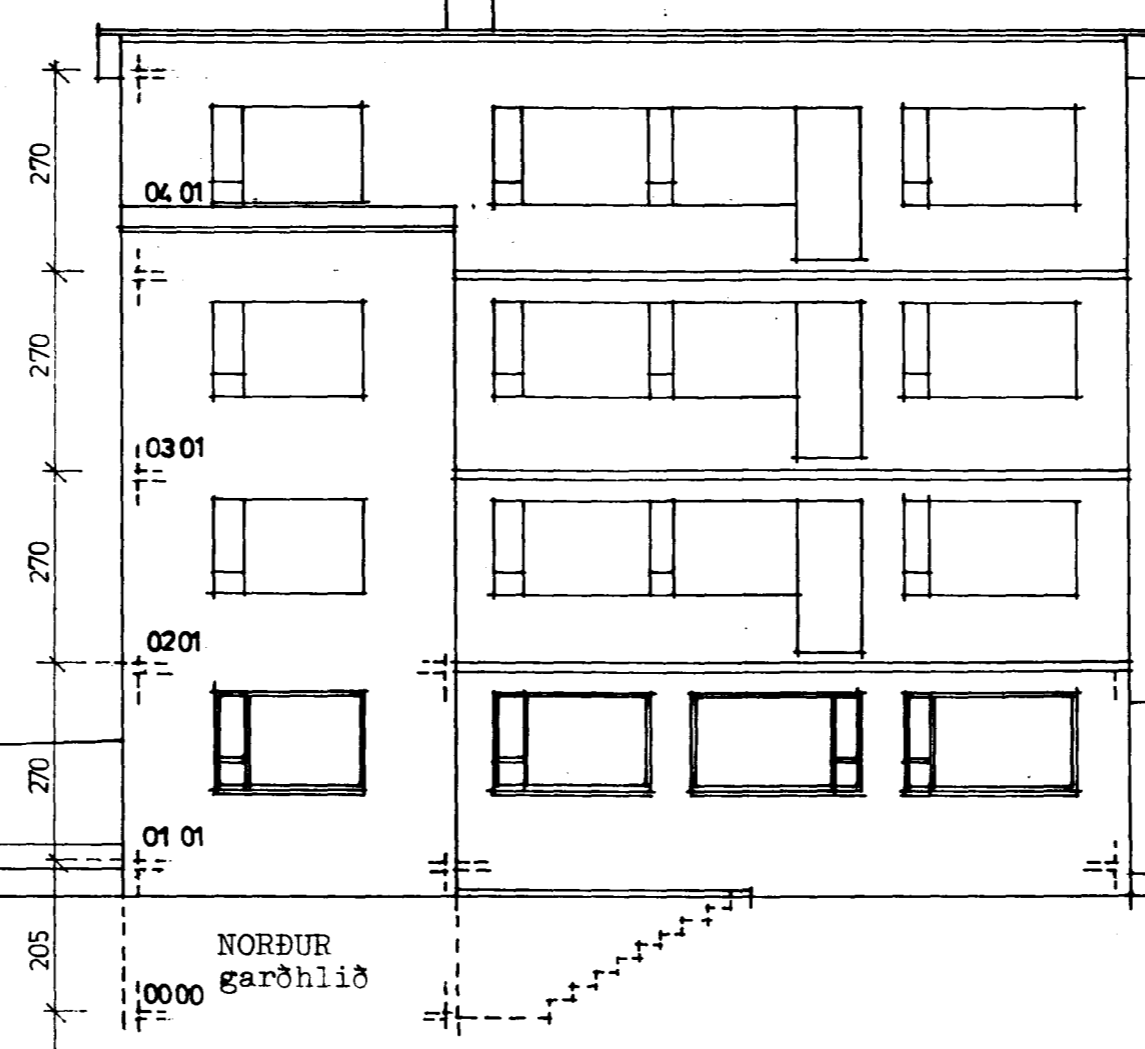

NORÐUR
garðhlið

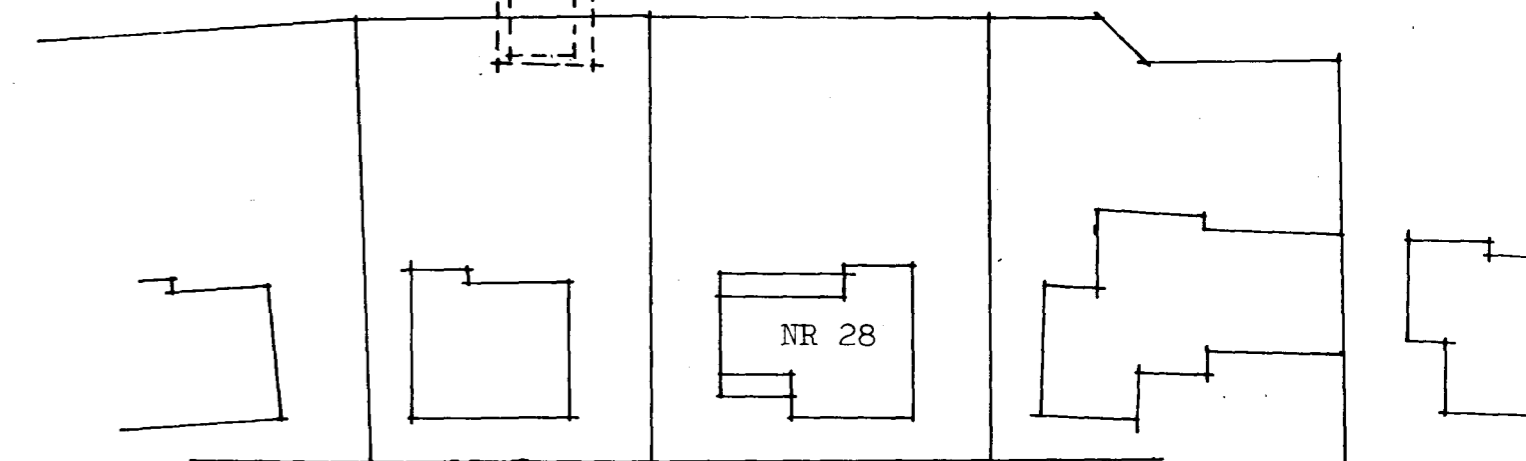

ÖLDUSLÖÐ
Afstöðumynd M-1:500

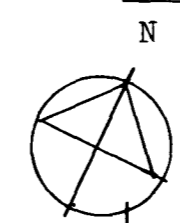

ÖLDUSLÖÐ 28, HAFNARFIRÐI
Íbúð á neðstu hæð, ný (áður verkstæði)

BR 10.10.95 STAÐGREININGUR Grunnmyndir, útlit, afstöðumynd
BR 20.07.95 GLUGGI VESTUR M-1:100, 1:500

04.05.1995 Sigurbór Aðalsteinsson, arkitekt FAI

[Signature]