

ÖLDUSLÖÐ NR. 28


MÆLIKV. 1:100

*Stjórnun
Guðmundur Friðriksson eft.*


Samþykkt á fundi bygginga-
nefndar þ. 18/10 1958

BYGGINGAFLUTRÚINN
Í HAFNARFIRÐI


frank

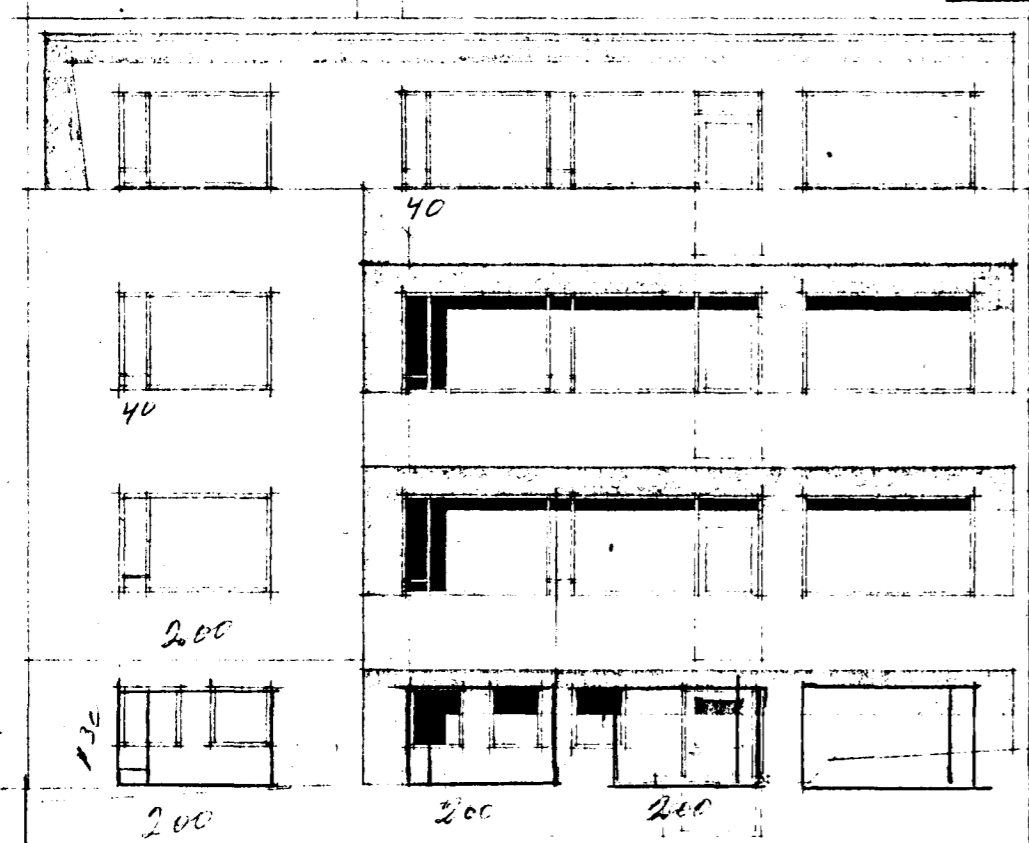


NOÐRVESTUR

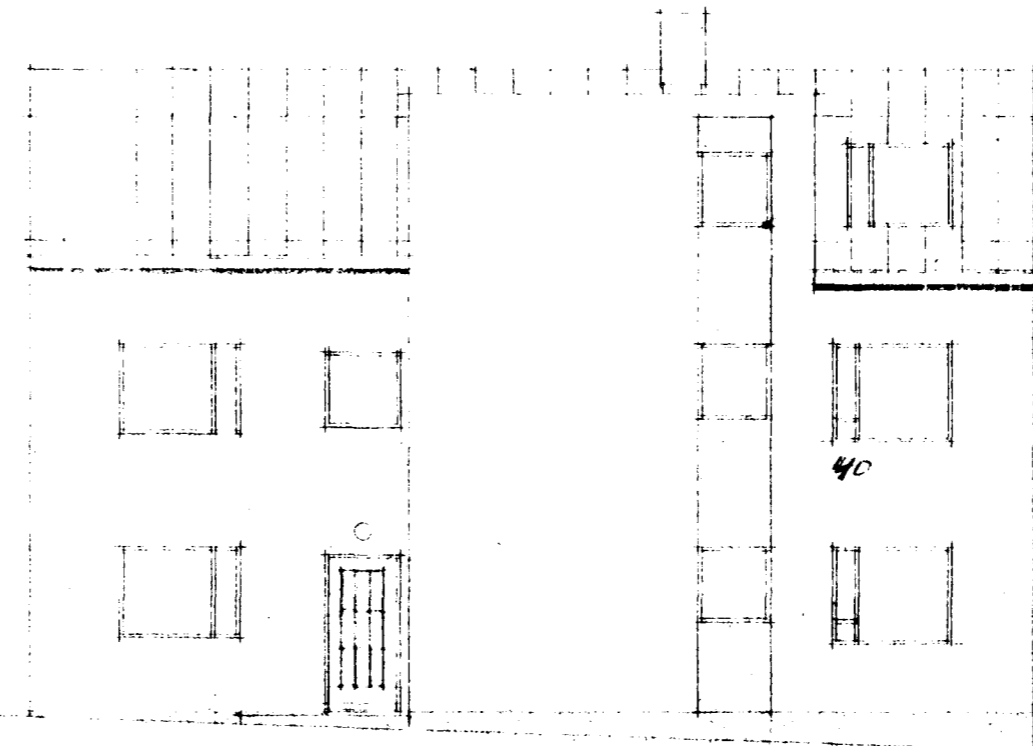


ÖÐRULLIÐ

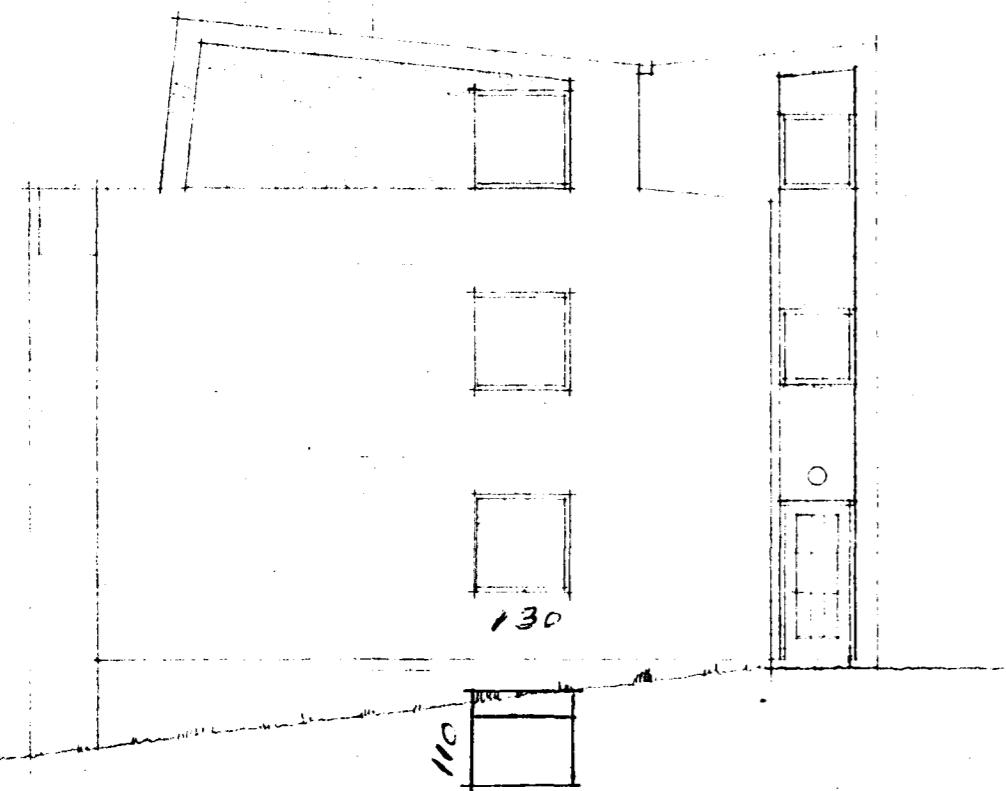

SUÐRVESTUR

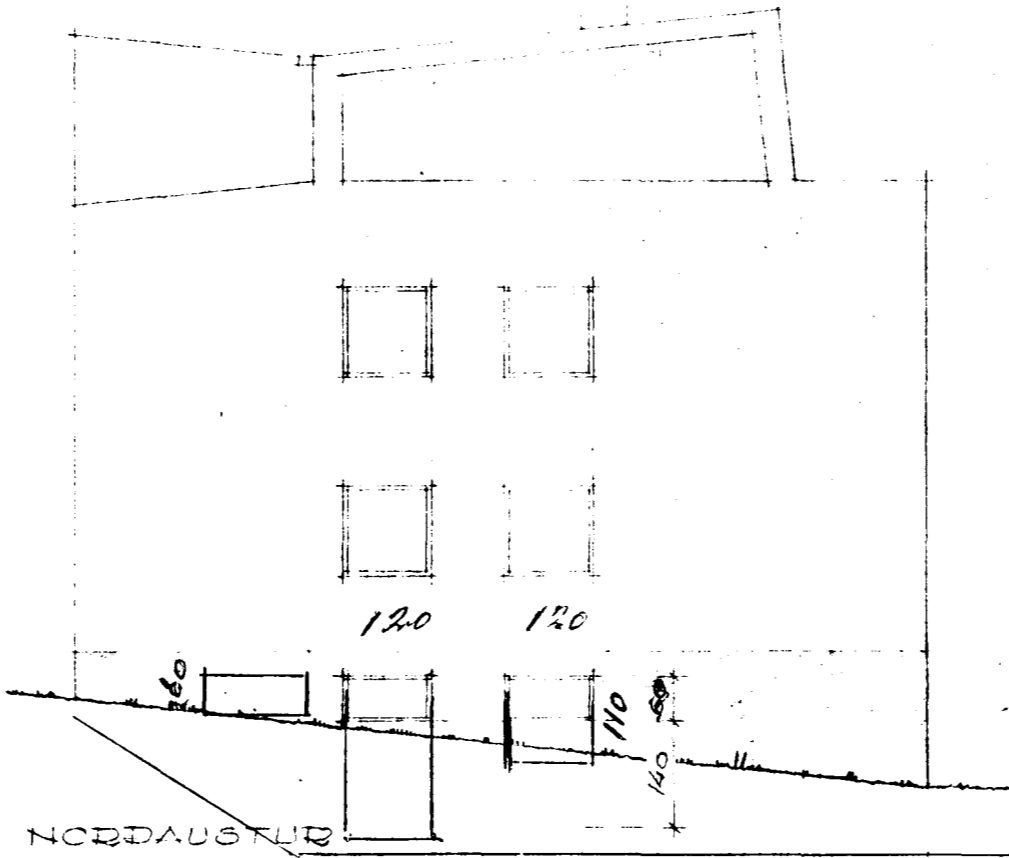

NOÐRÖSTULLIÐ

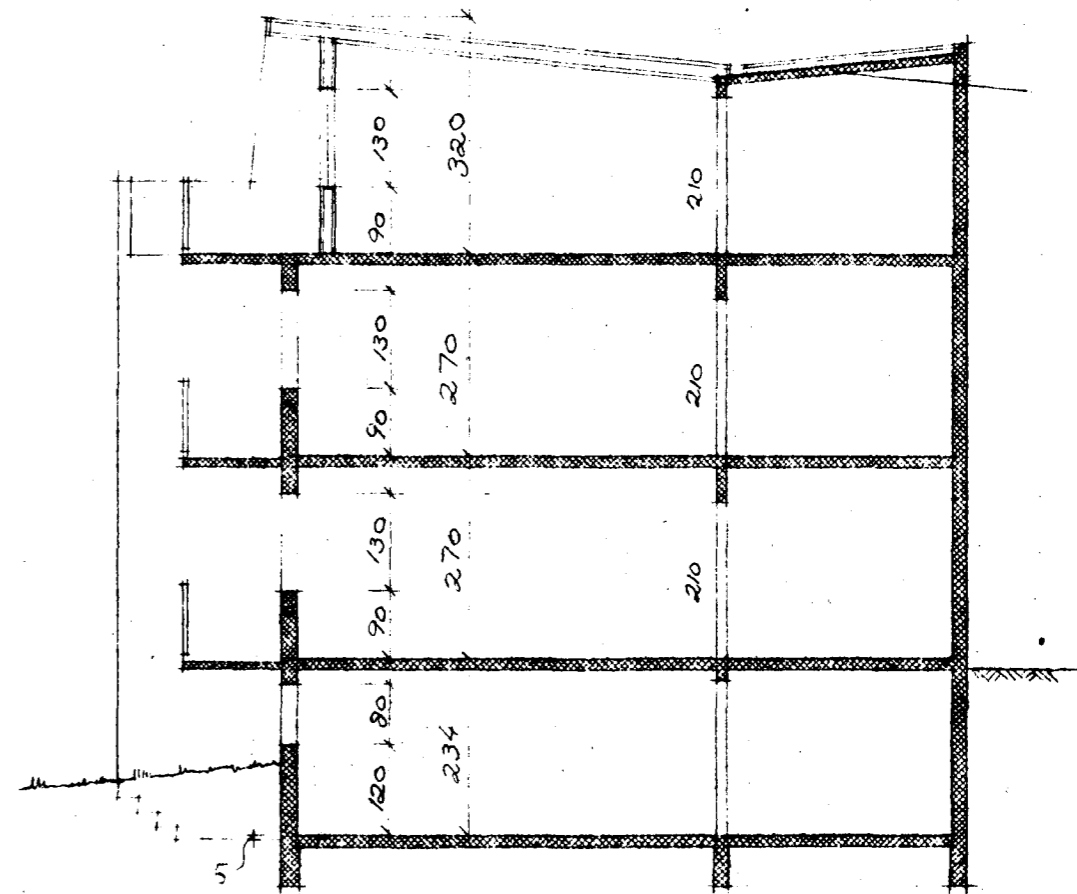

SNEIÐING

REYKJAVÍK 1 OKT. '58

Guðmundur Friðriksson
ARKITEKT