




OLDUSLÖÐ 28

BREYTING A PLANED.


MIKRI: 1:100

Bl. 1 af 1


Samþykkt á fundi bygginga-
ráðs nr. 84 1964
BYGGINGAFLUTRÚNN
HARNAÐERDI
Jón Berg

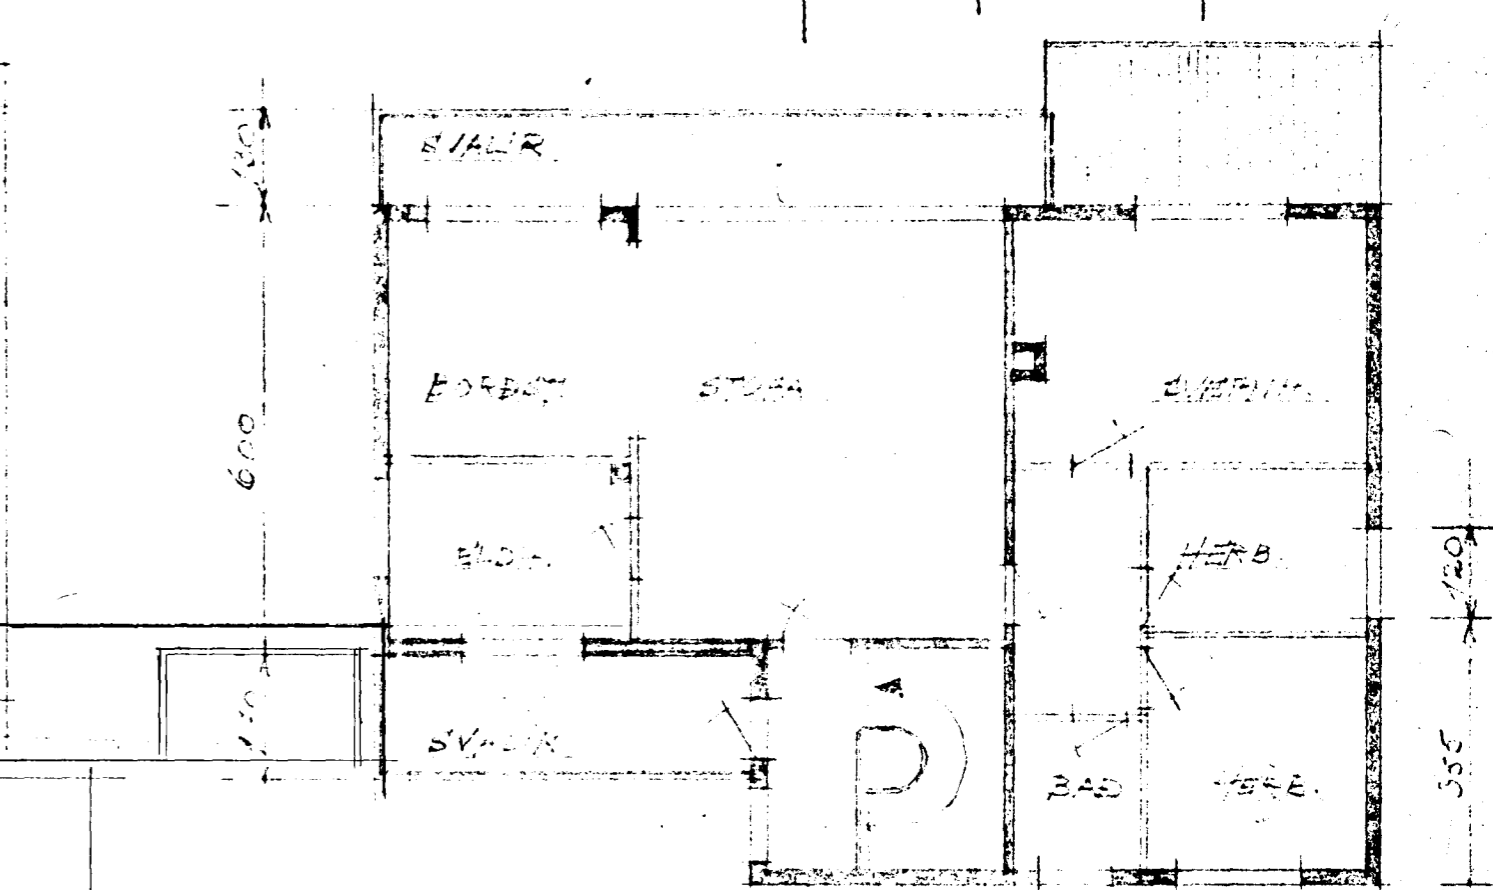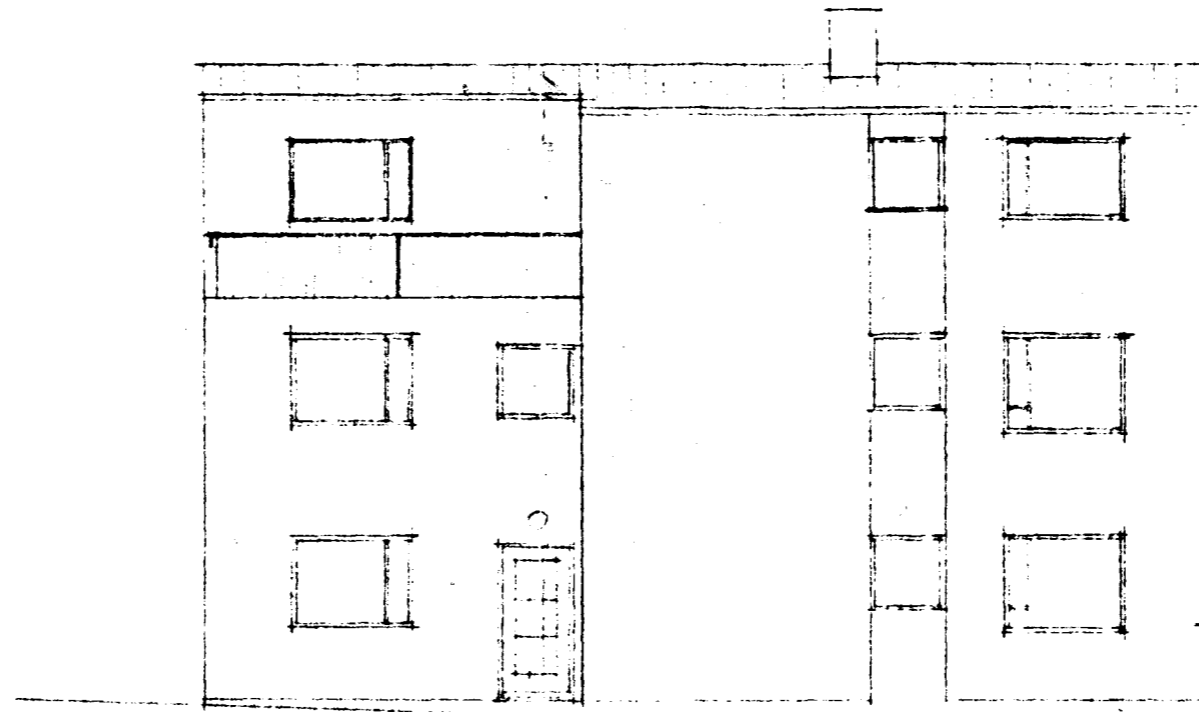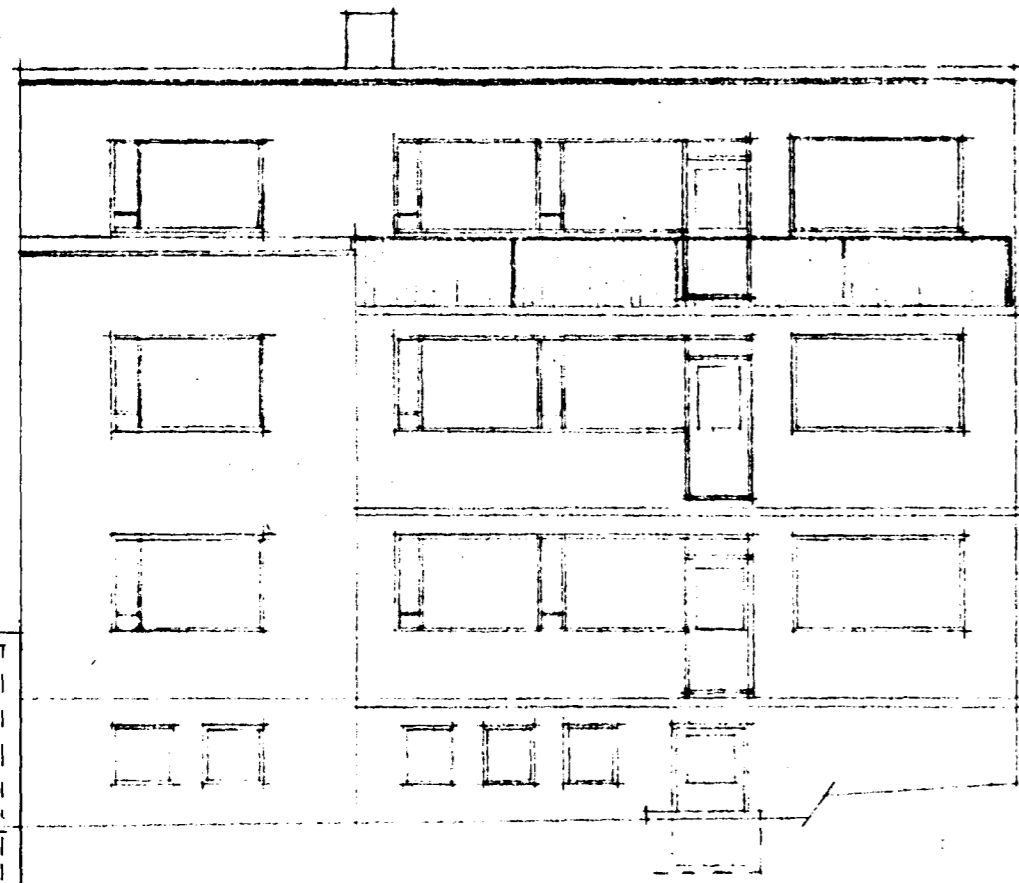


SÚÐAUSTUR
AD 207U.

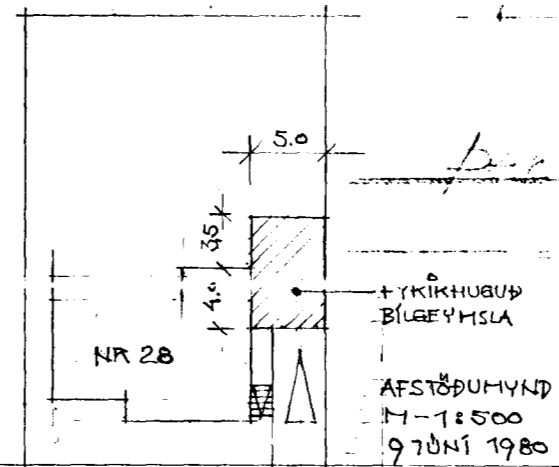


ÖLDUSLÖÐ

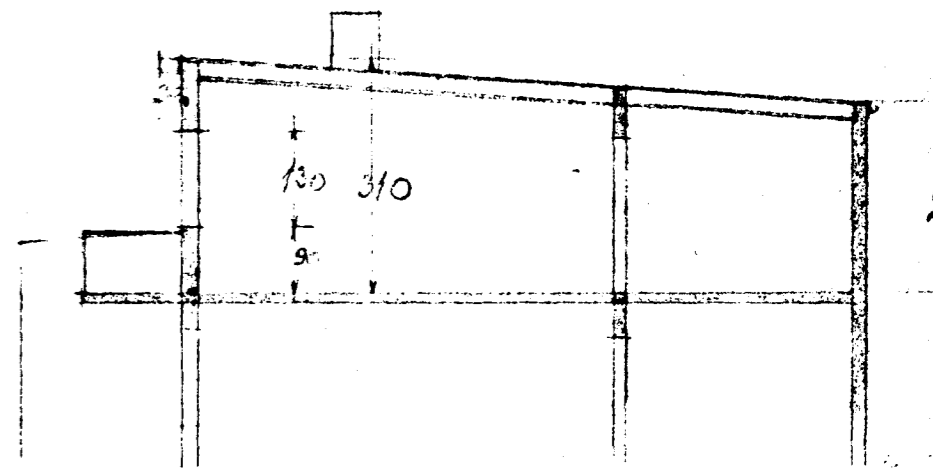

SÍÐ 2-11

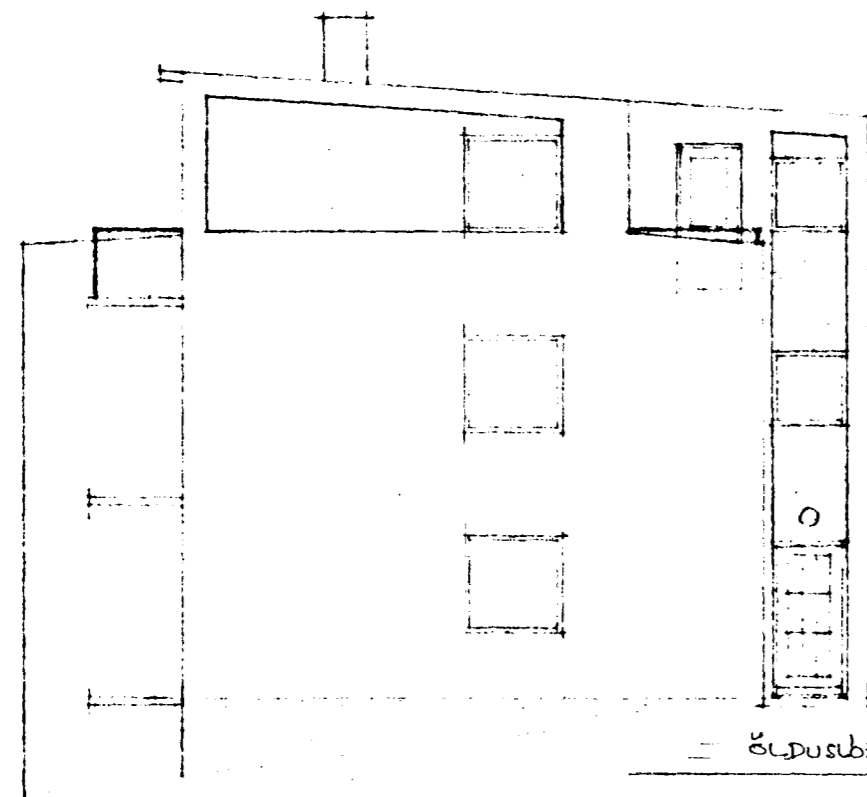

SÚÐVESTUR

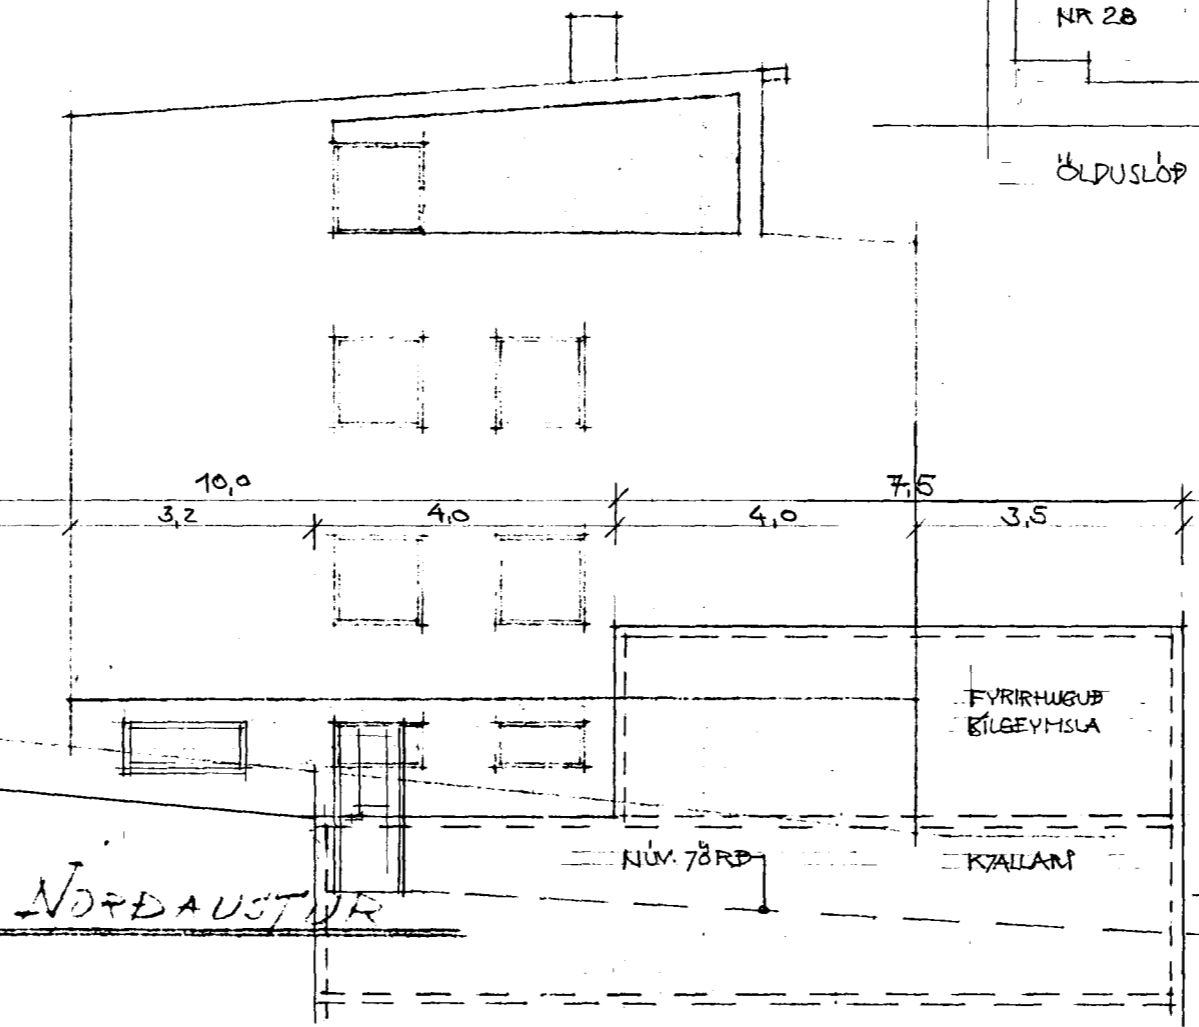


NÓRDAUSTUR

FYRIRHUGUÐ
BÍLGEYMSLA

NÚM. 78RD

KVALLAN

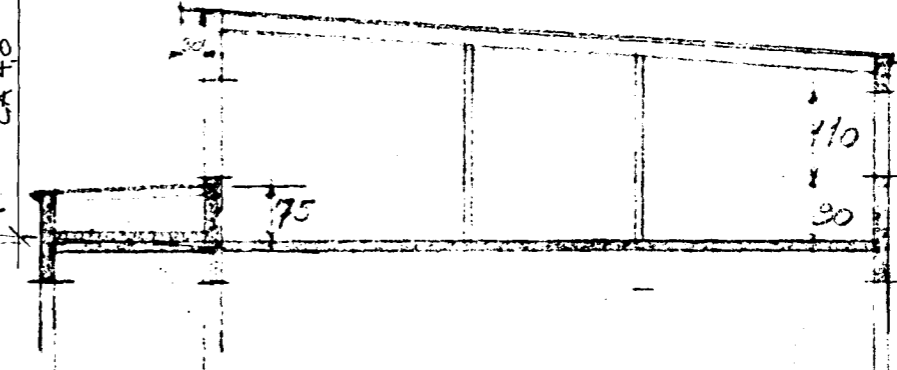

SÍÐ 6-6



KVARD: 1:100

9/680

FRUMTEIKNAD 1 OCT. 1958
AF JOHANNI FRÍJONSSONI ARKITEK
BREYTING 1 MARZ 1964.
Doktorinn Sigurður
TEKNIFRÆÐINGUR.