

"OLDUSLÖÐ 28"

BREYTING A ÞAKHÉÐ


KVARDI 1:100

ÞAK 1 AF 1


Samþykkt á fundi bygginga-
nefndar þ. 8.4.1964

BYGGINGAUFUTRÚNN
HAFNARVERDI


Jón Berg

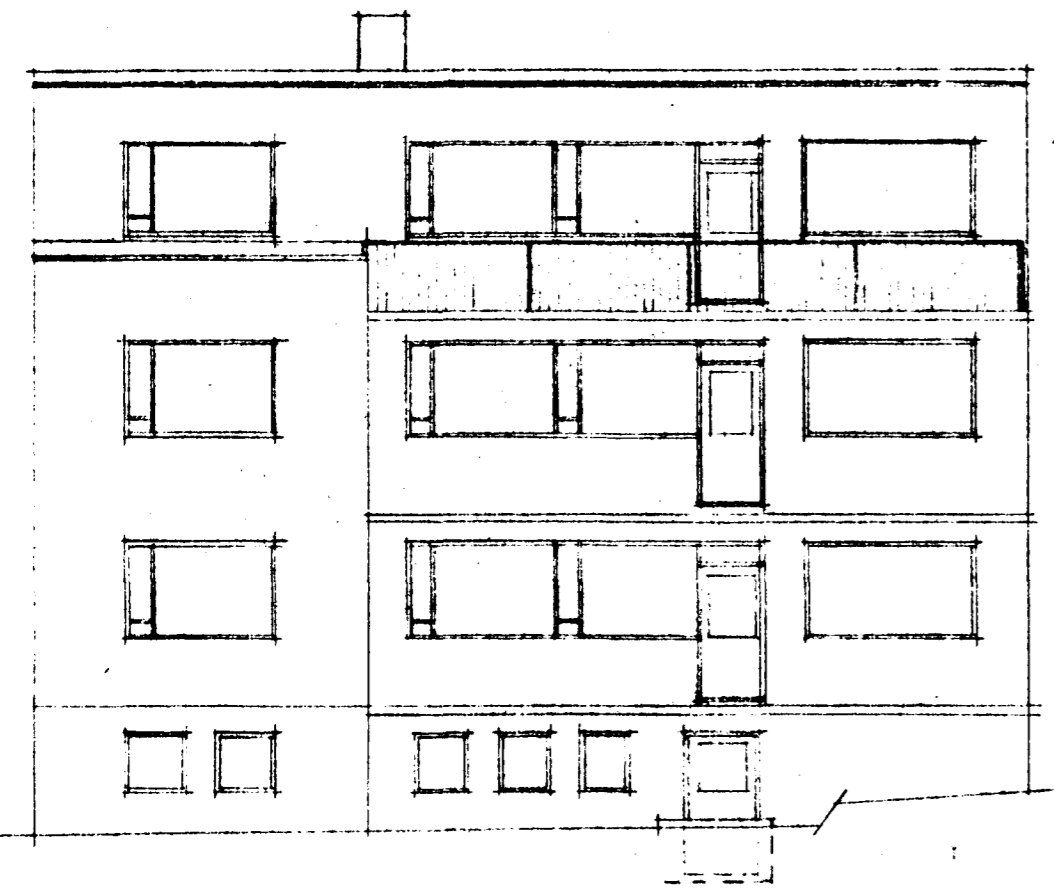


NORVESTUR

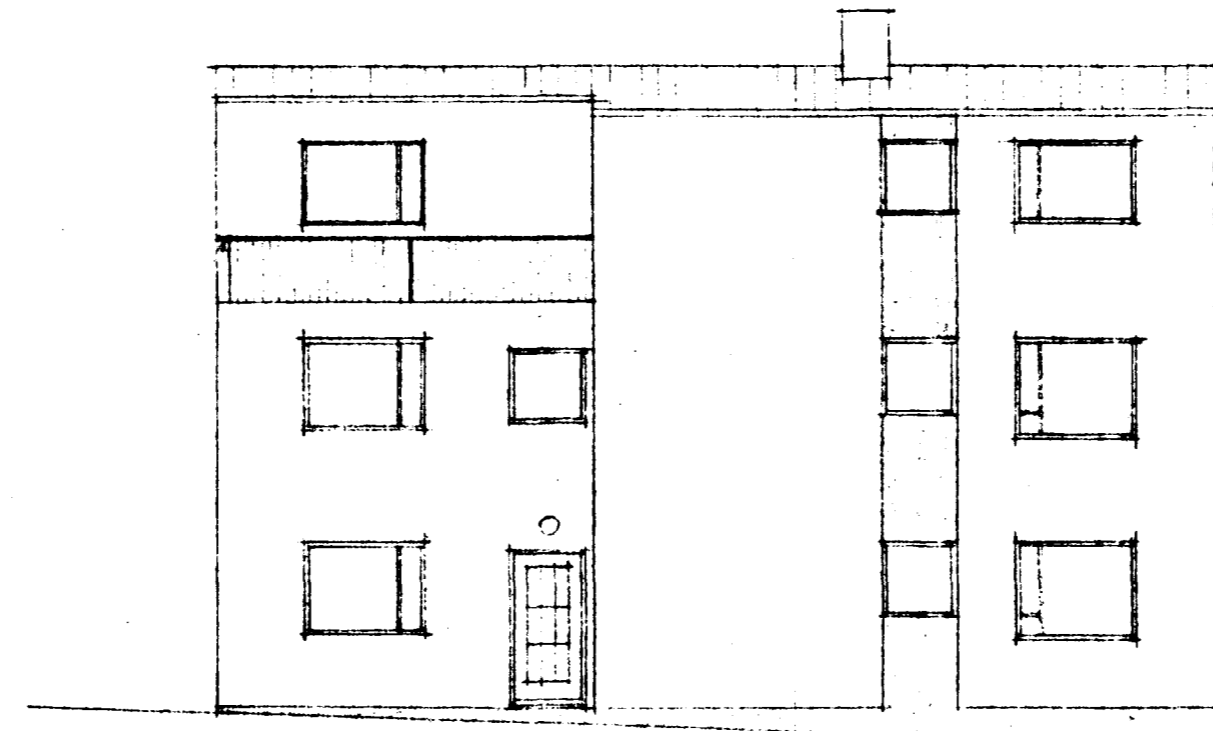


SUDAUSTUR
AD GOTU

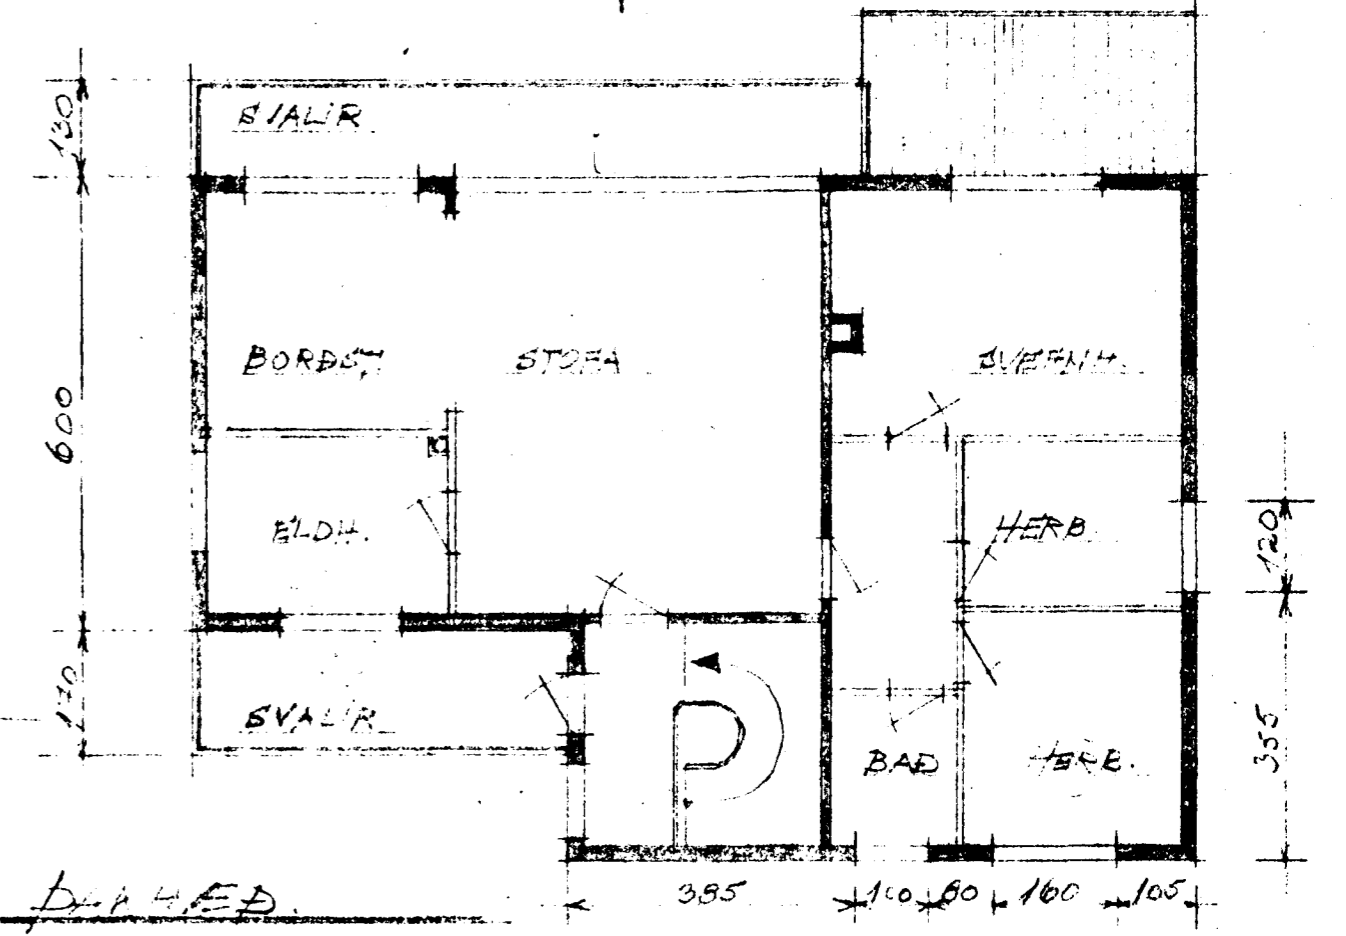


ÞAKHÉÐ

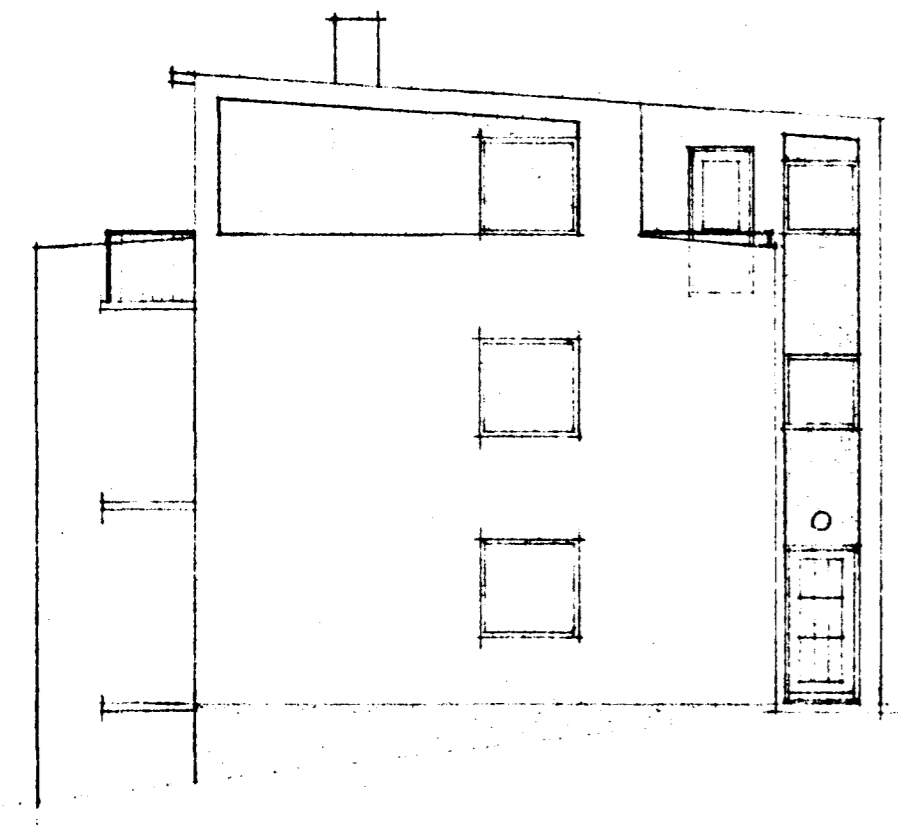


SUVESTUR

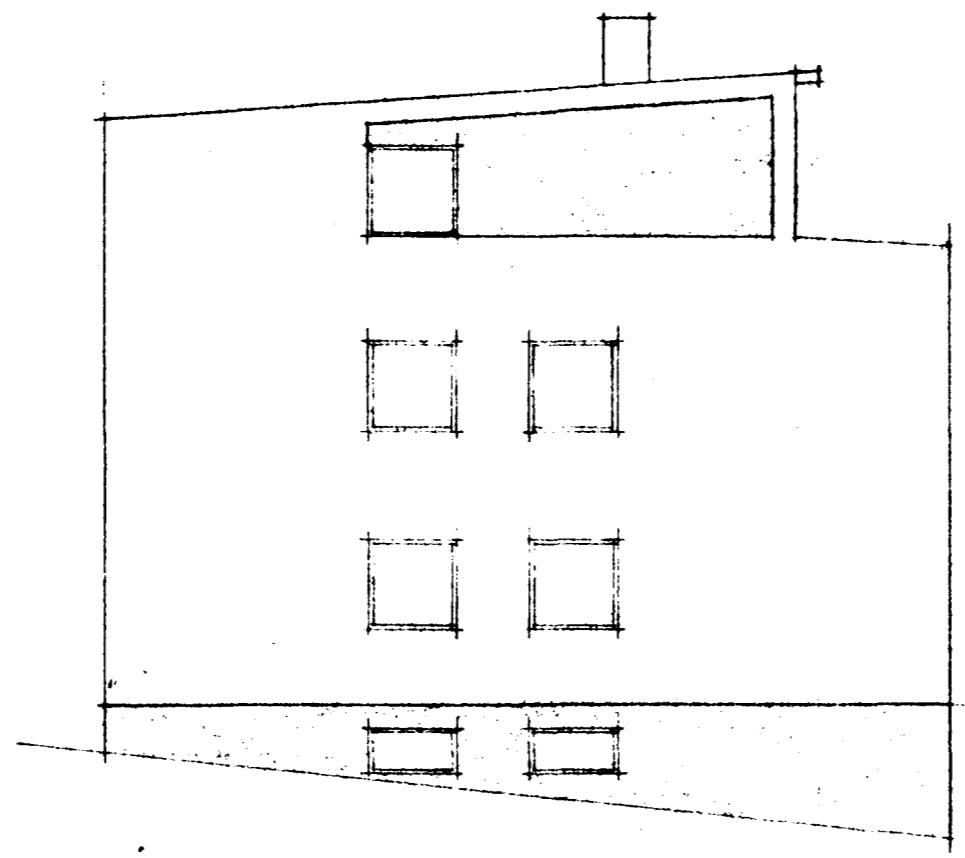


NORDAUSTUR

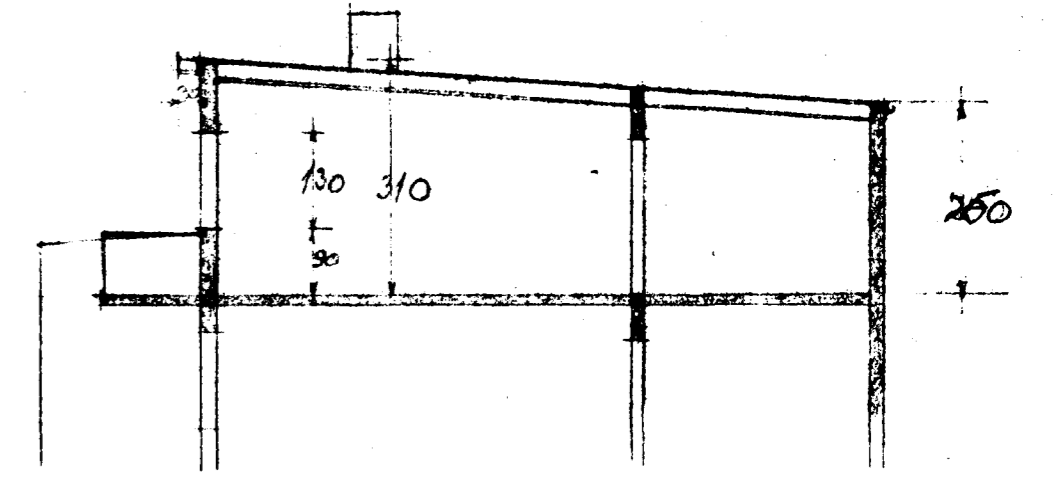

SNID a-a

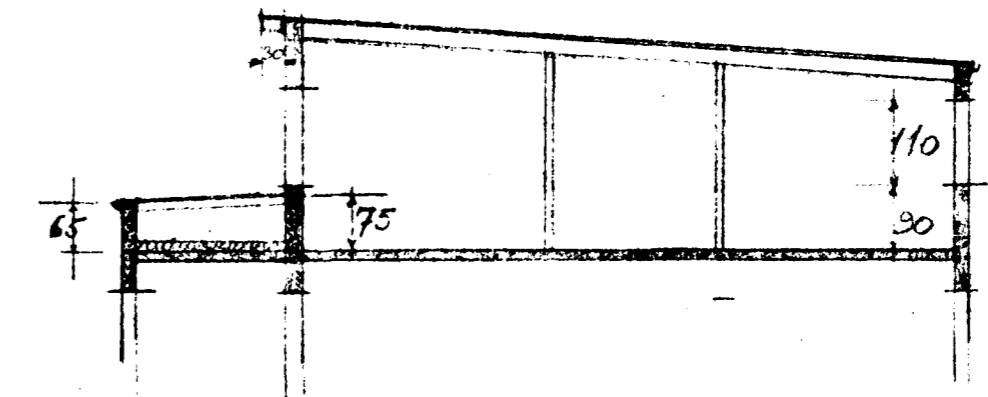

SNID b-b

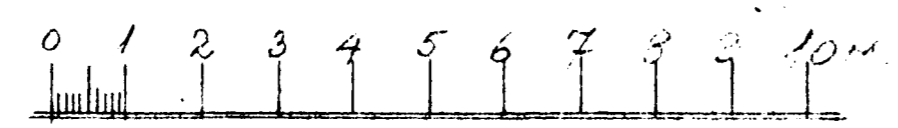

KVARDI 1:100

FRUMTEIKNAD 1 OKT. 1958
AF JOHANNI FRÍÐJÓNSSYNI ARKITEKT.
BREYTING 1 MARS 1964.
Daginn Sigurðsson
TEKNIFRÆÐINGUR.